



Giebel-Ansicht

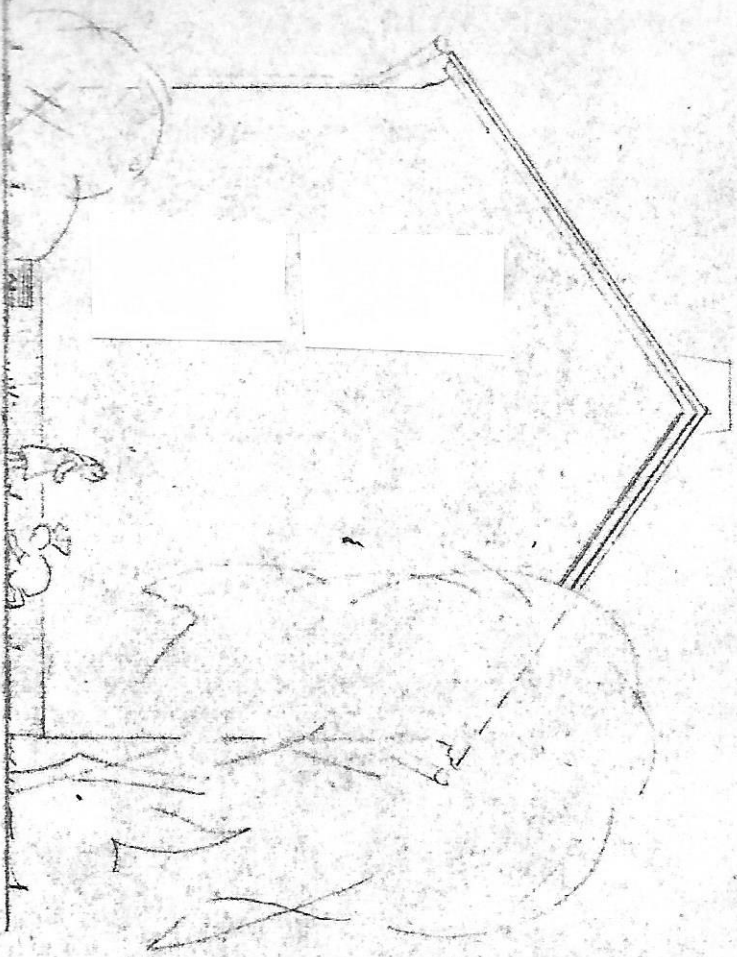

Giehlstr. 13

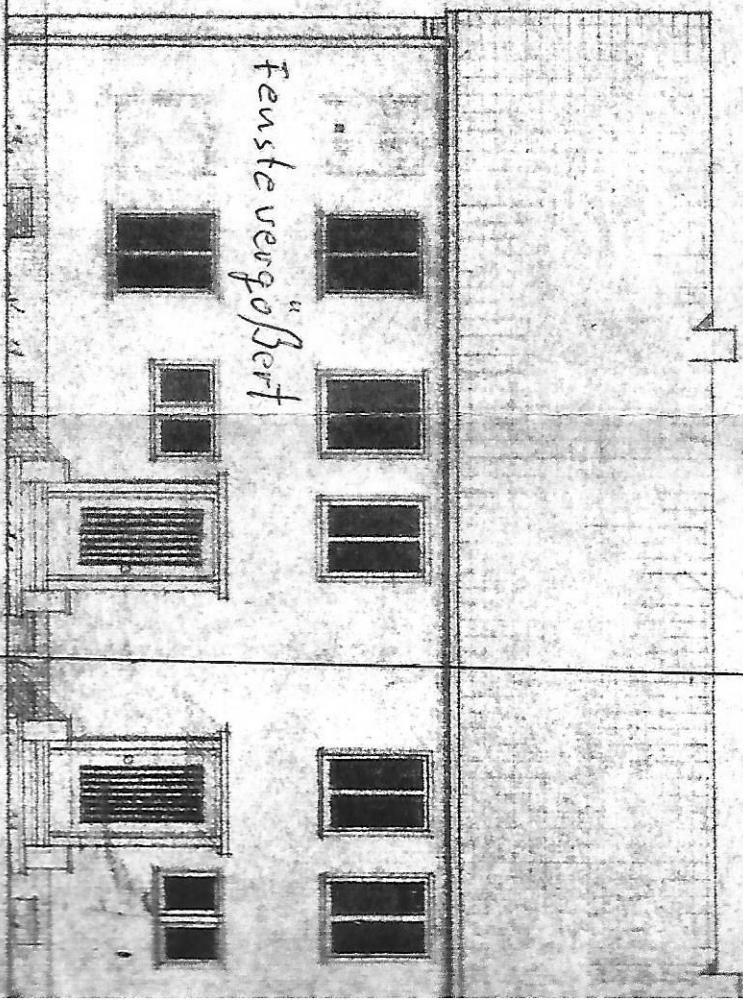


Nachbar






Straßen-Ansicht

Nachbar


Hinter-Garicht

Hinteransicht

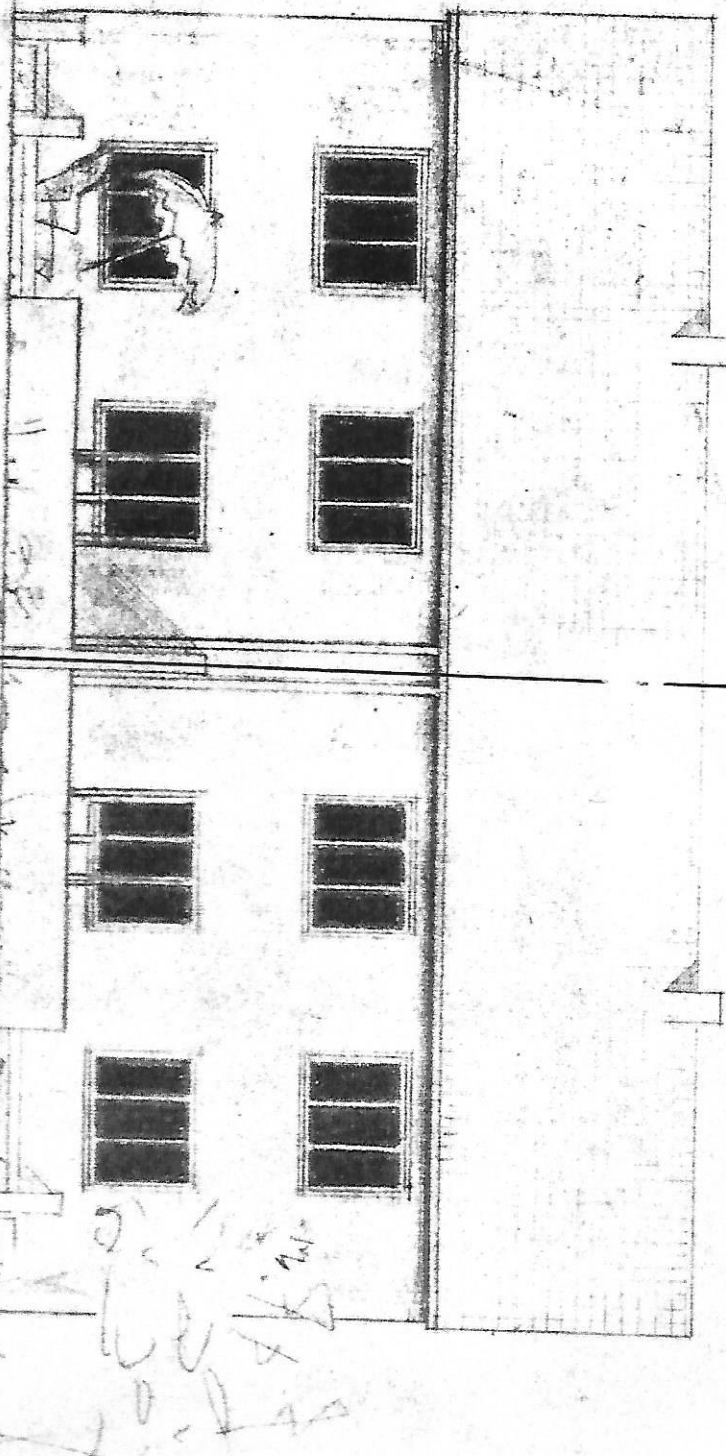

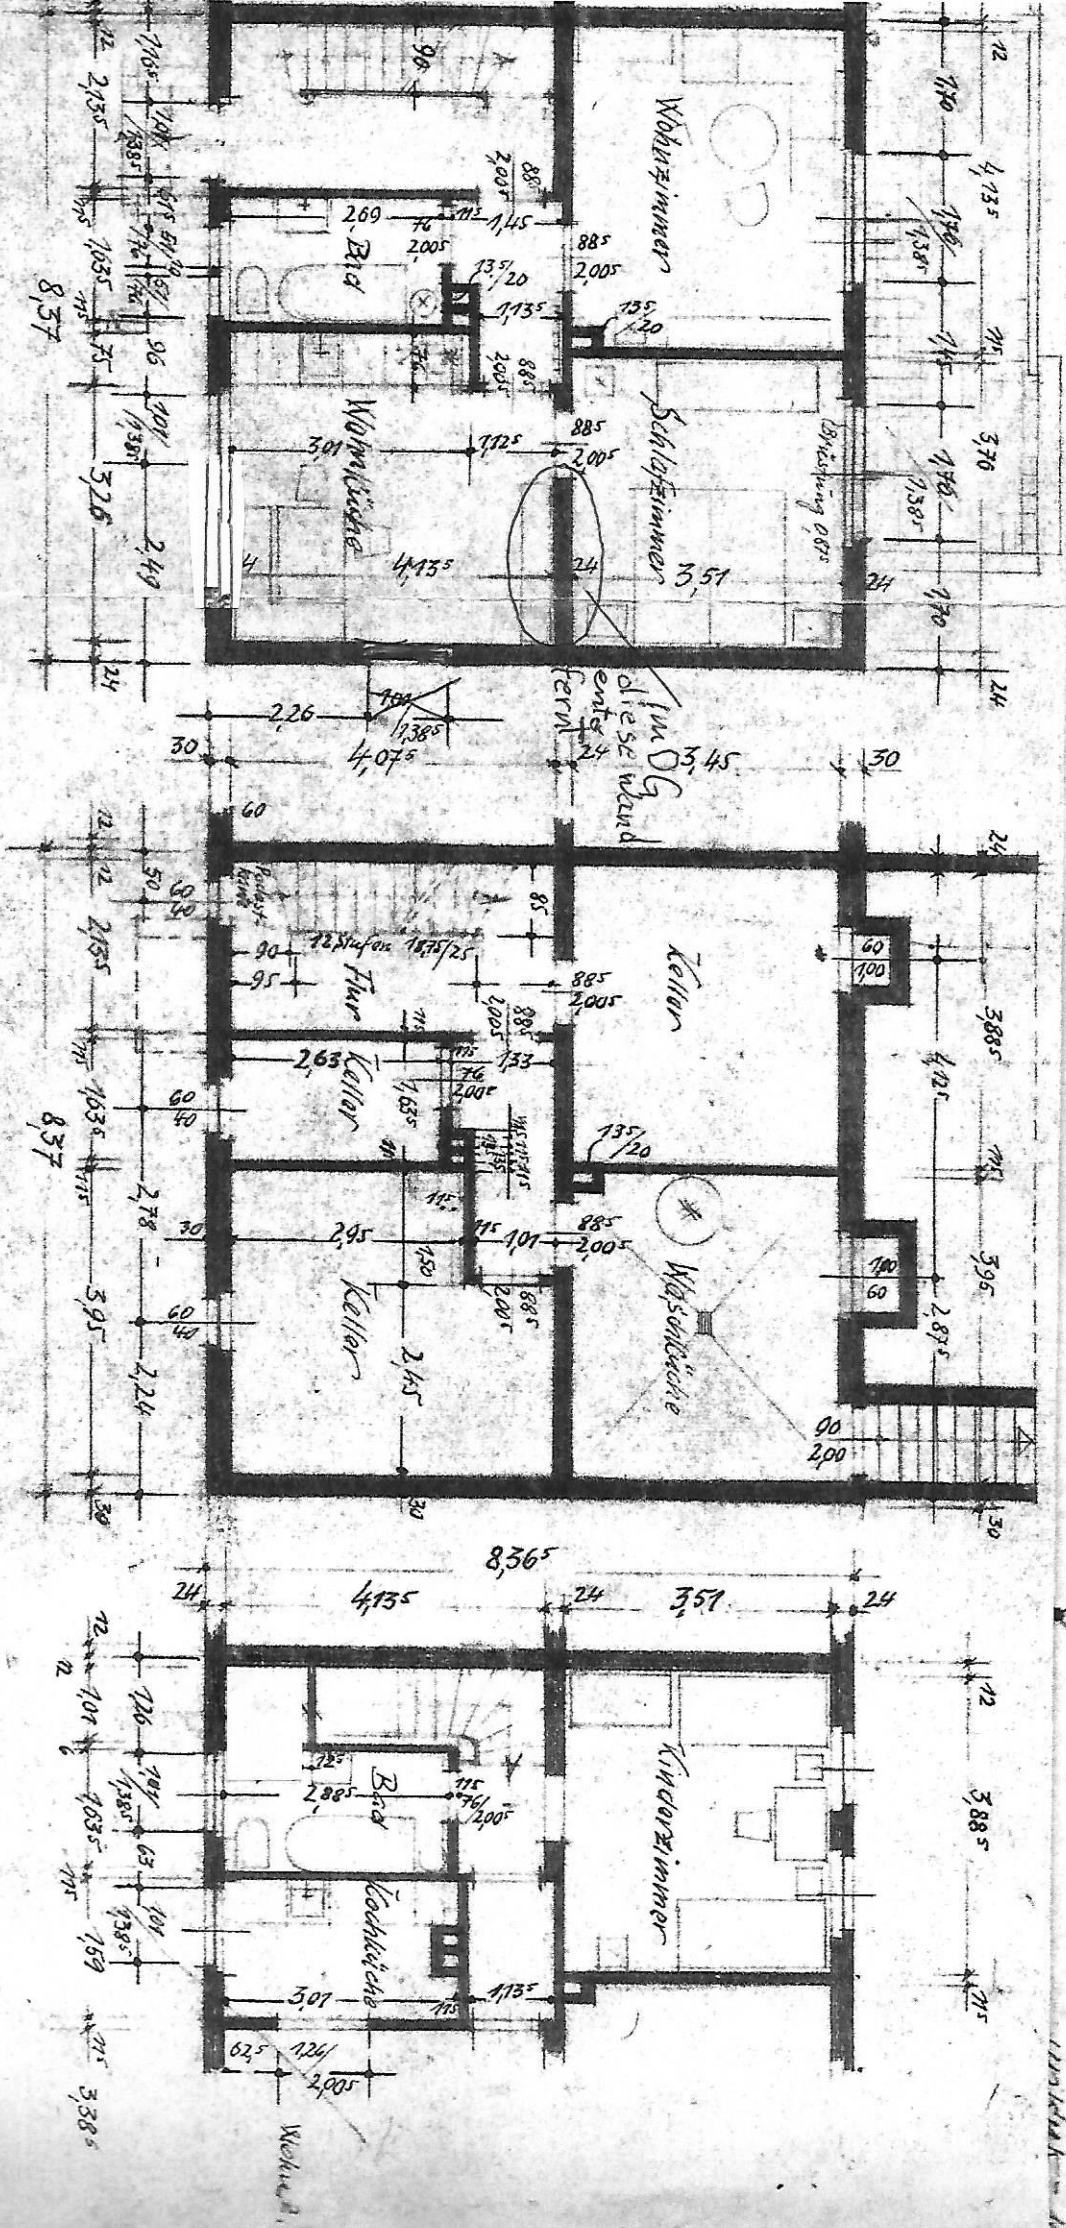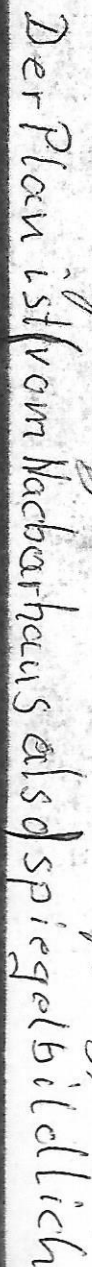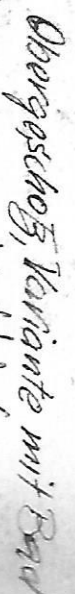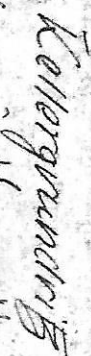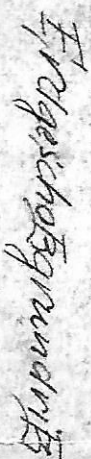


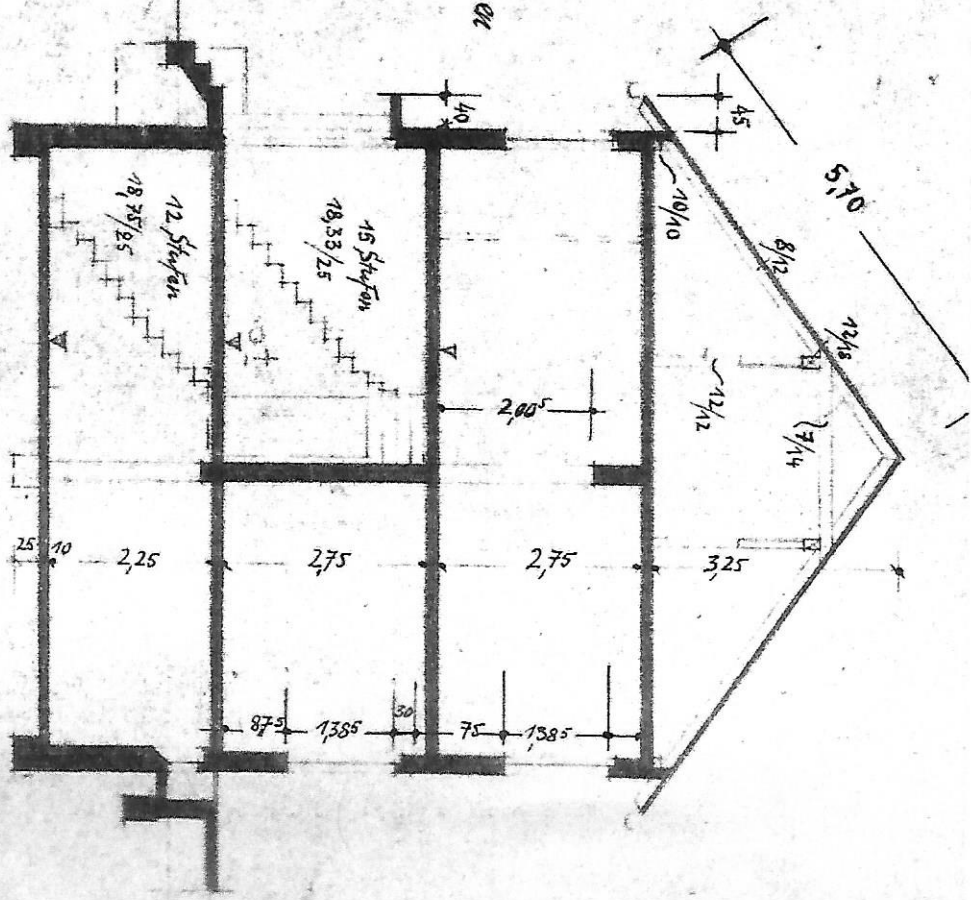

Schnitt

Spiegelverkehrt Obergeschossgrundriss

