



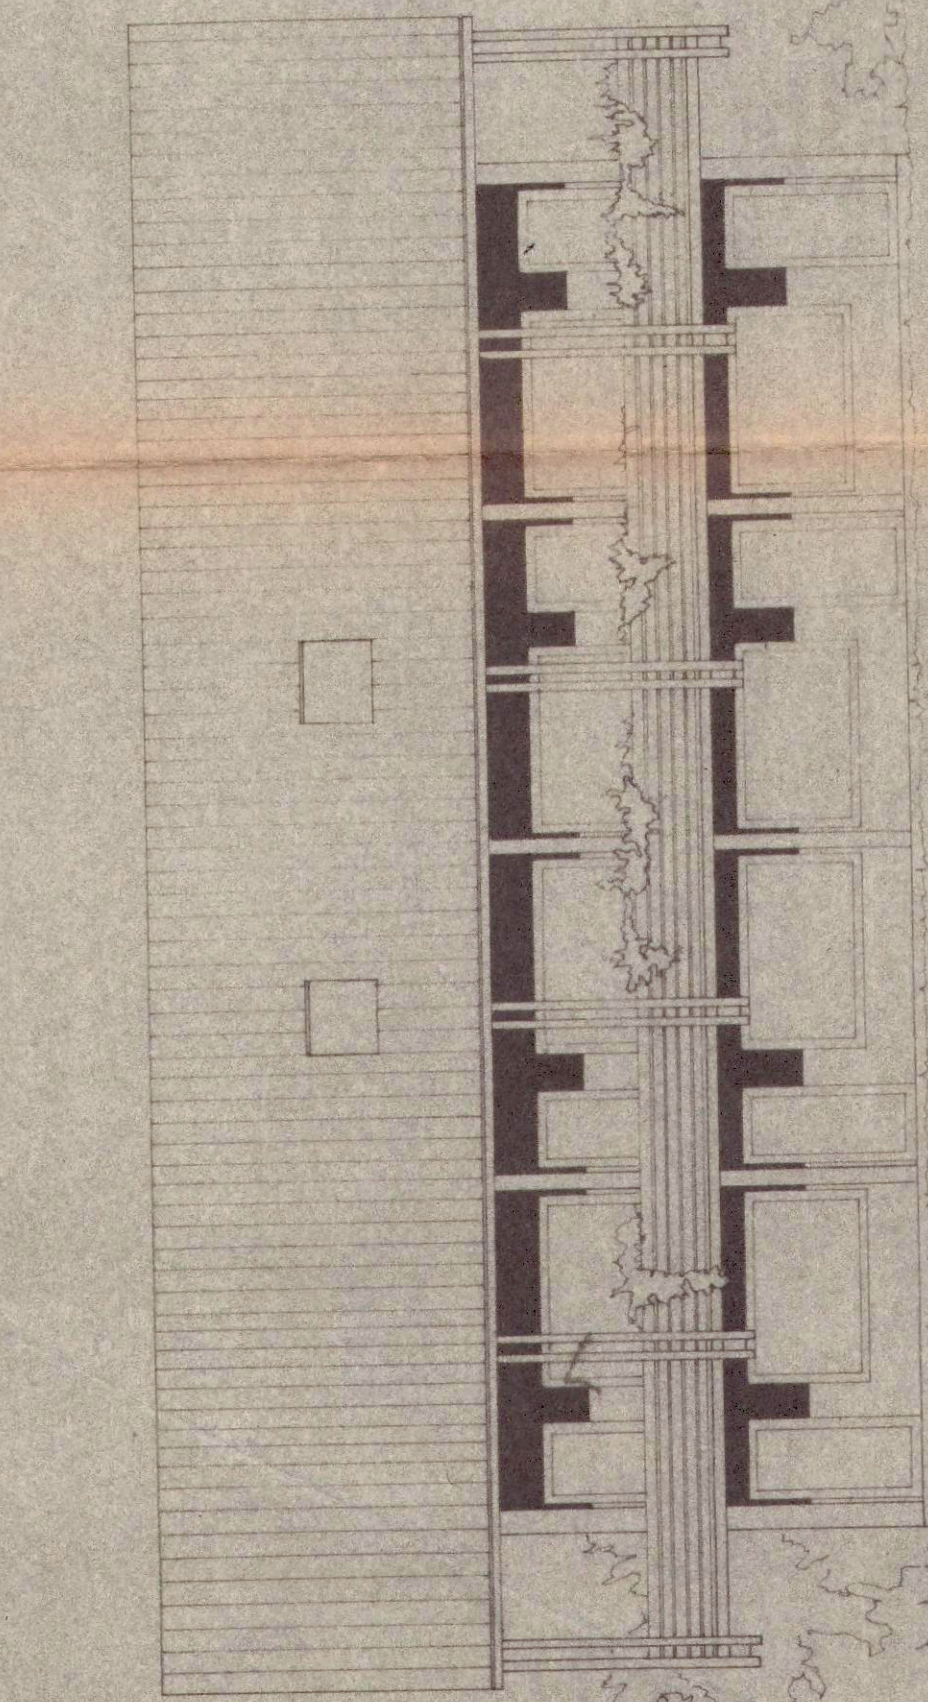


Die Kamine sind einseitig vollwandig zu ummauern und dürfen nicht angeblendet werden. Sie sind nach DIN 18160 im Bereich mit dem Kaminehermeister zu erstellen.

ANSICHT VON SÜDOSTEN

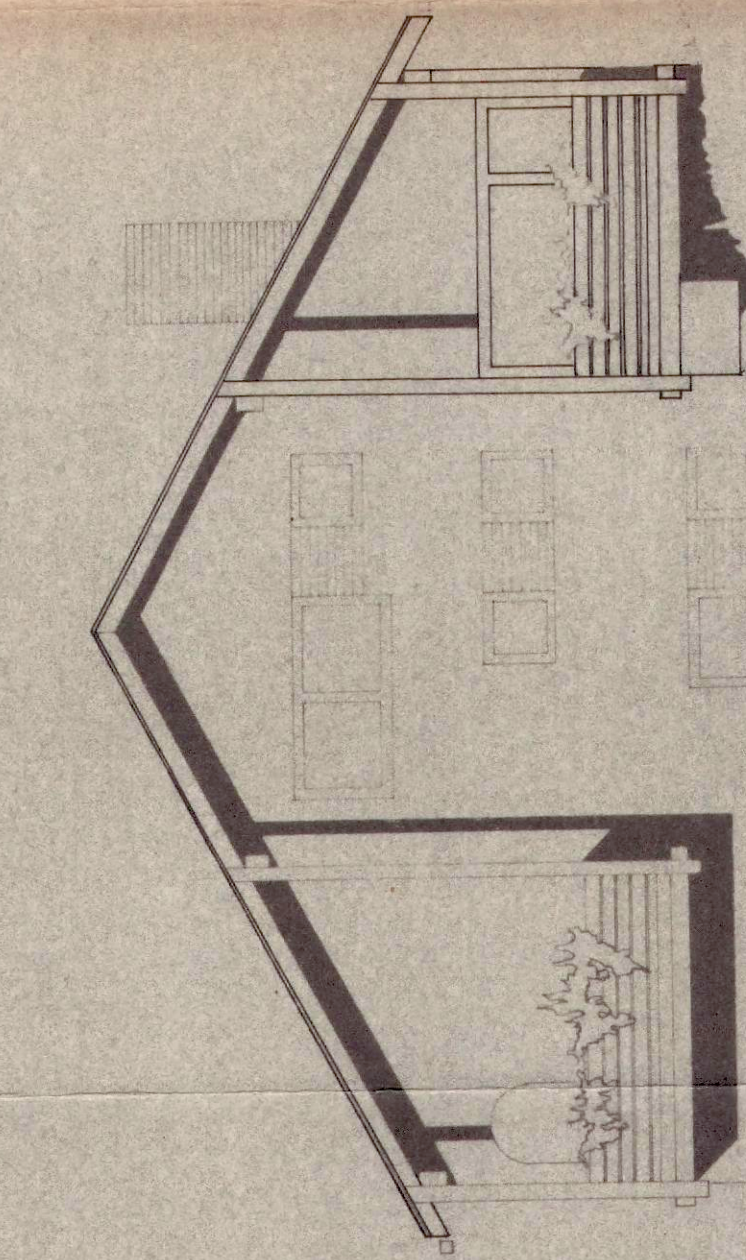


Vor Beginn der Bauarbeiten ist die Abnahme des SCHÜNDREHSTÜCKES erforderlich.

ANSICHT VON NORDOSTEN

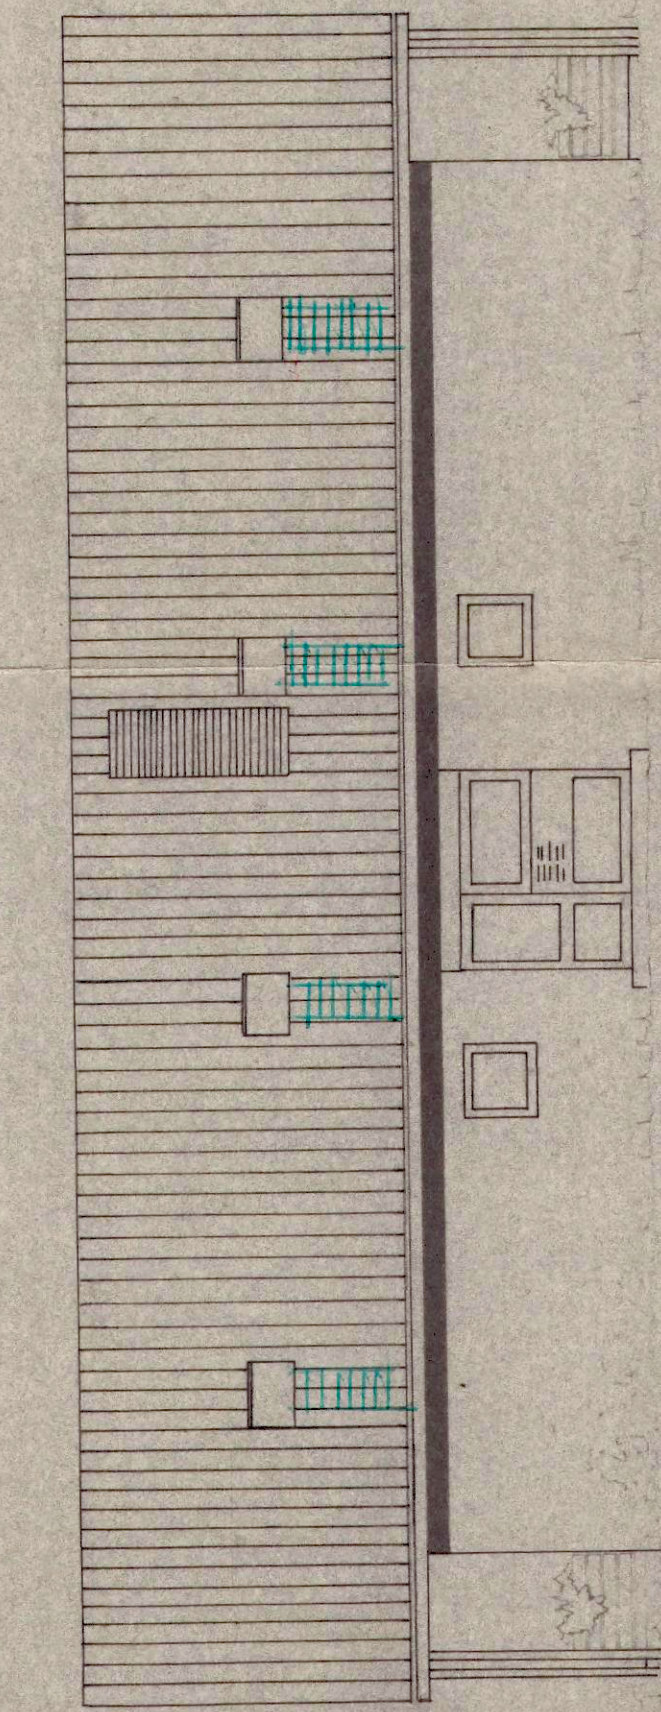


Die Ausführung hat nach der geprüften Bau-Beschreibung zu erfolgen, wobei die Profilmaße zu beachten sind.  
Stelle: Auftrags-Nr. 807/78


ANSICHT VON NORDWESTEN

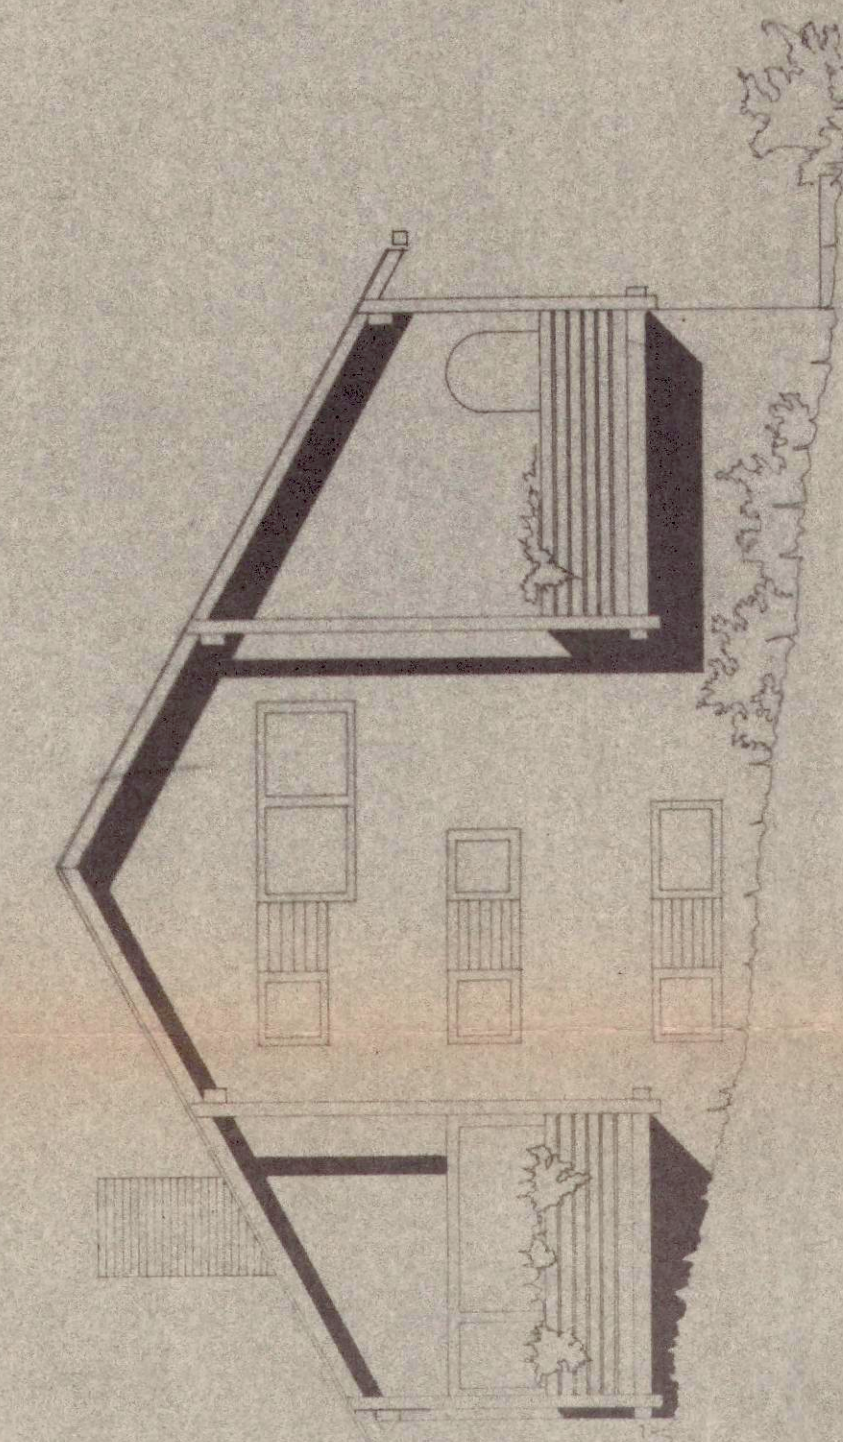


ANSICHT VON SÜDWESTEN

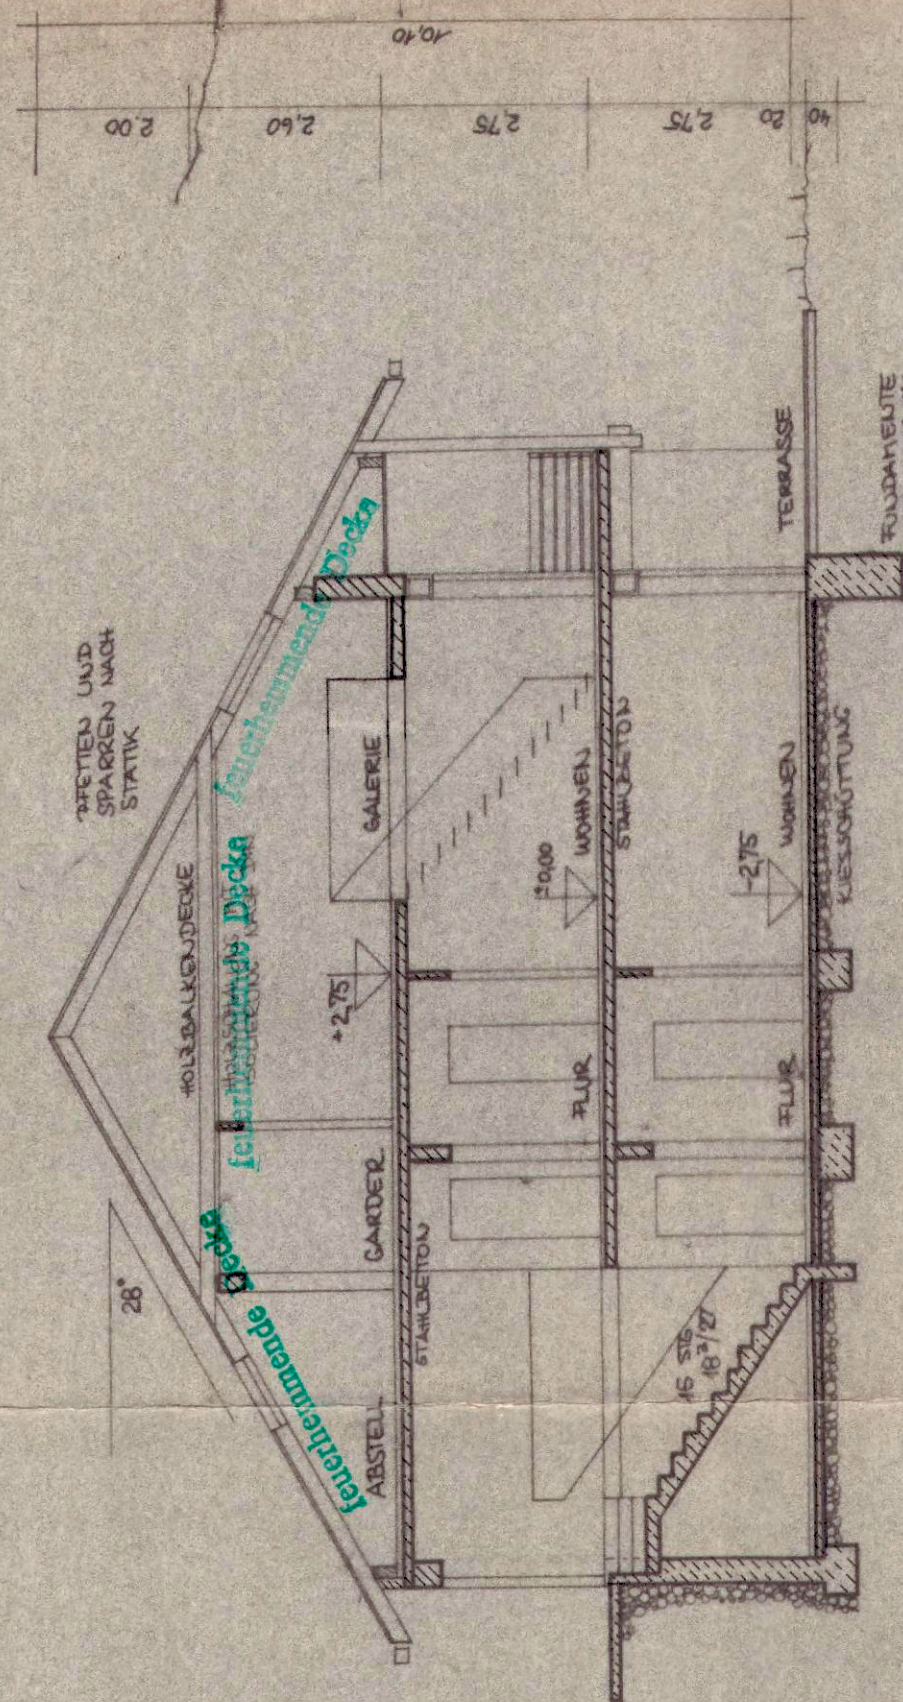


SCHNITT

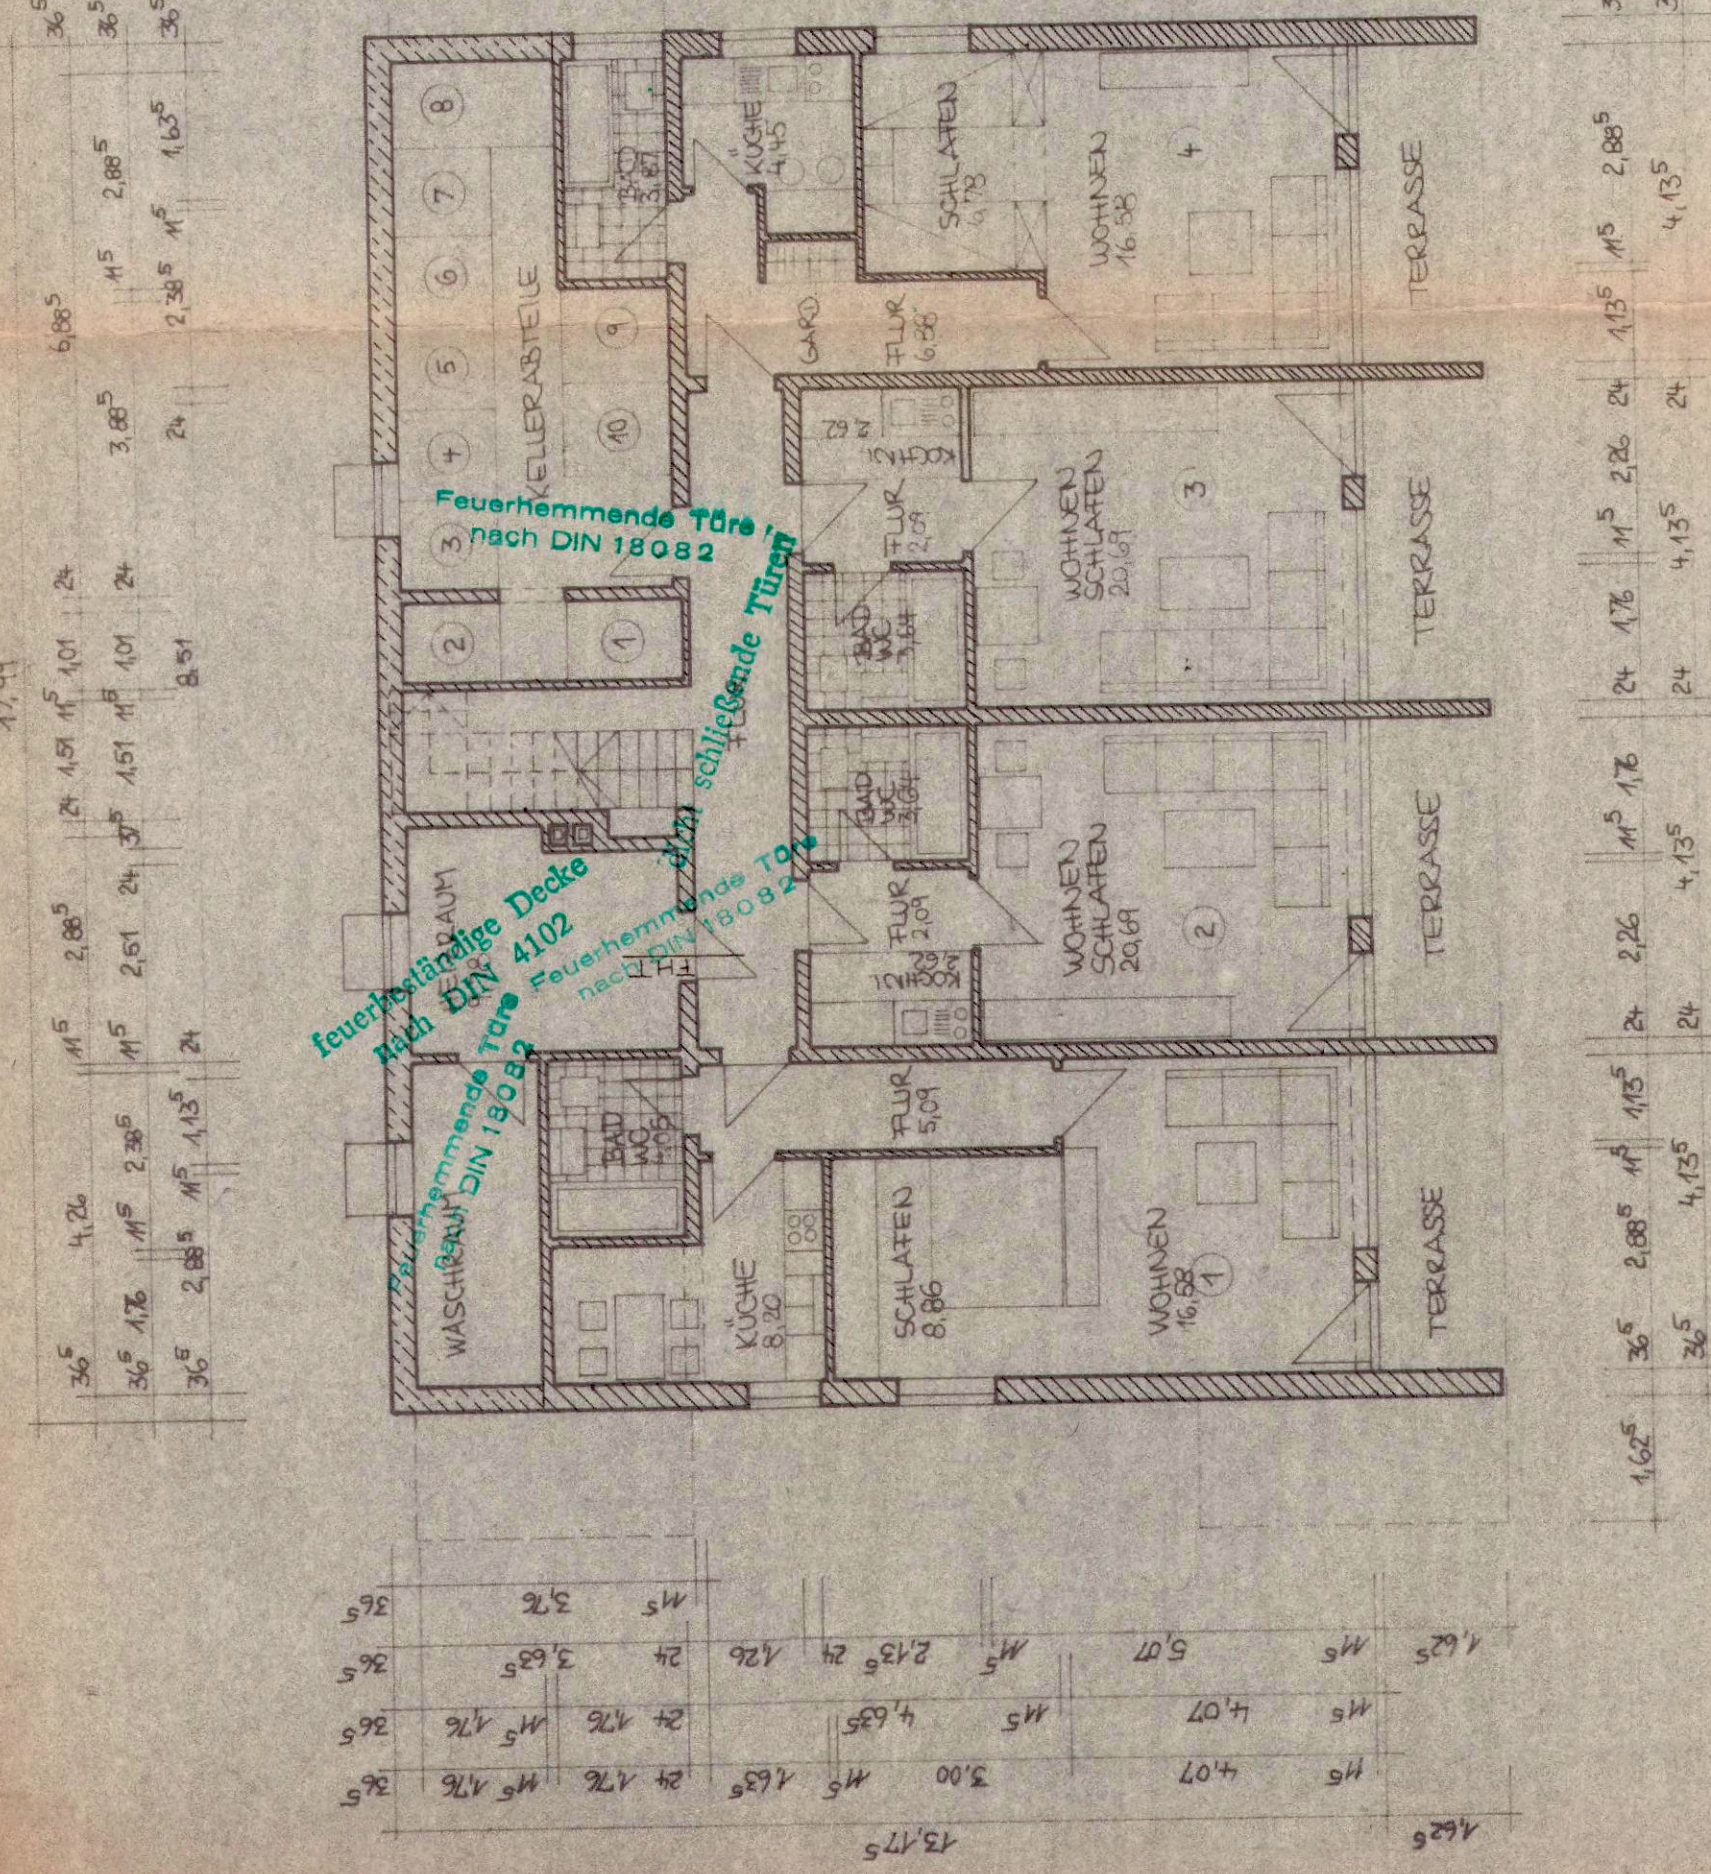


ERDGESCHOSS

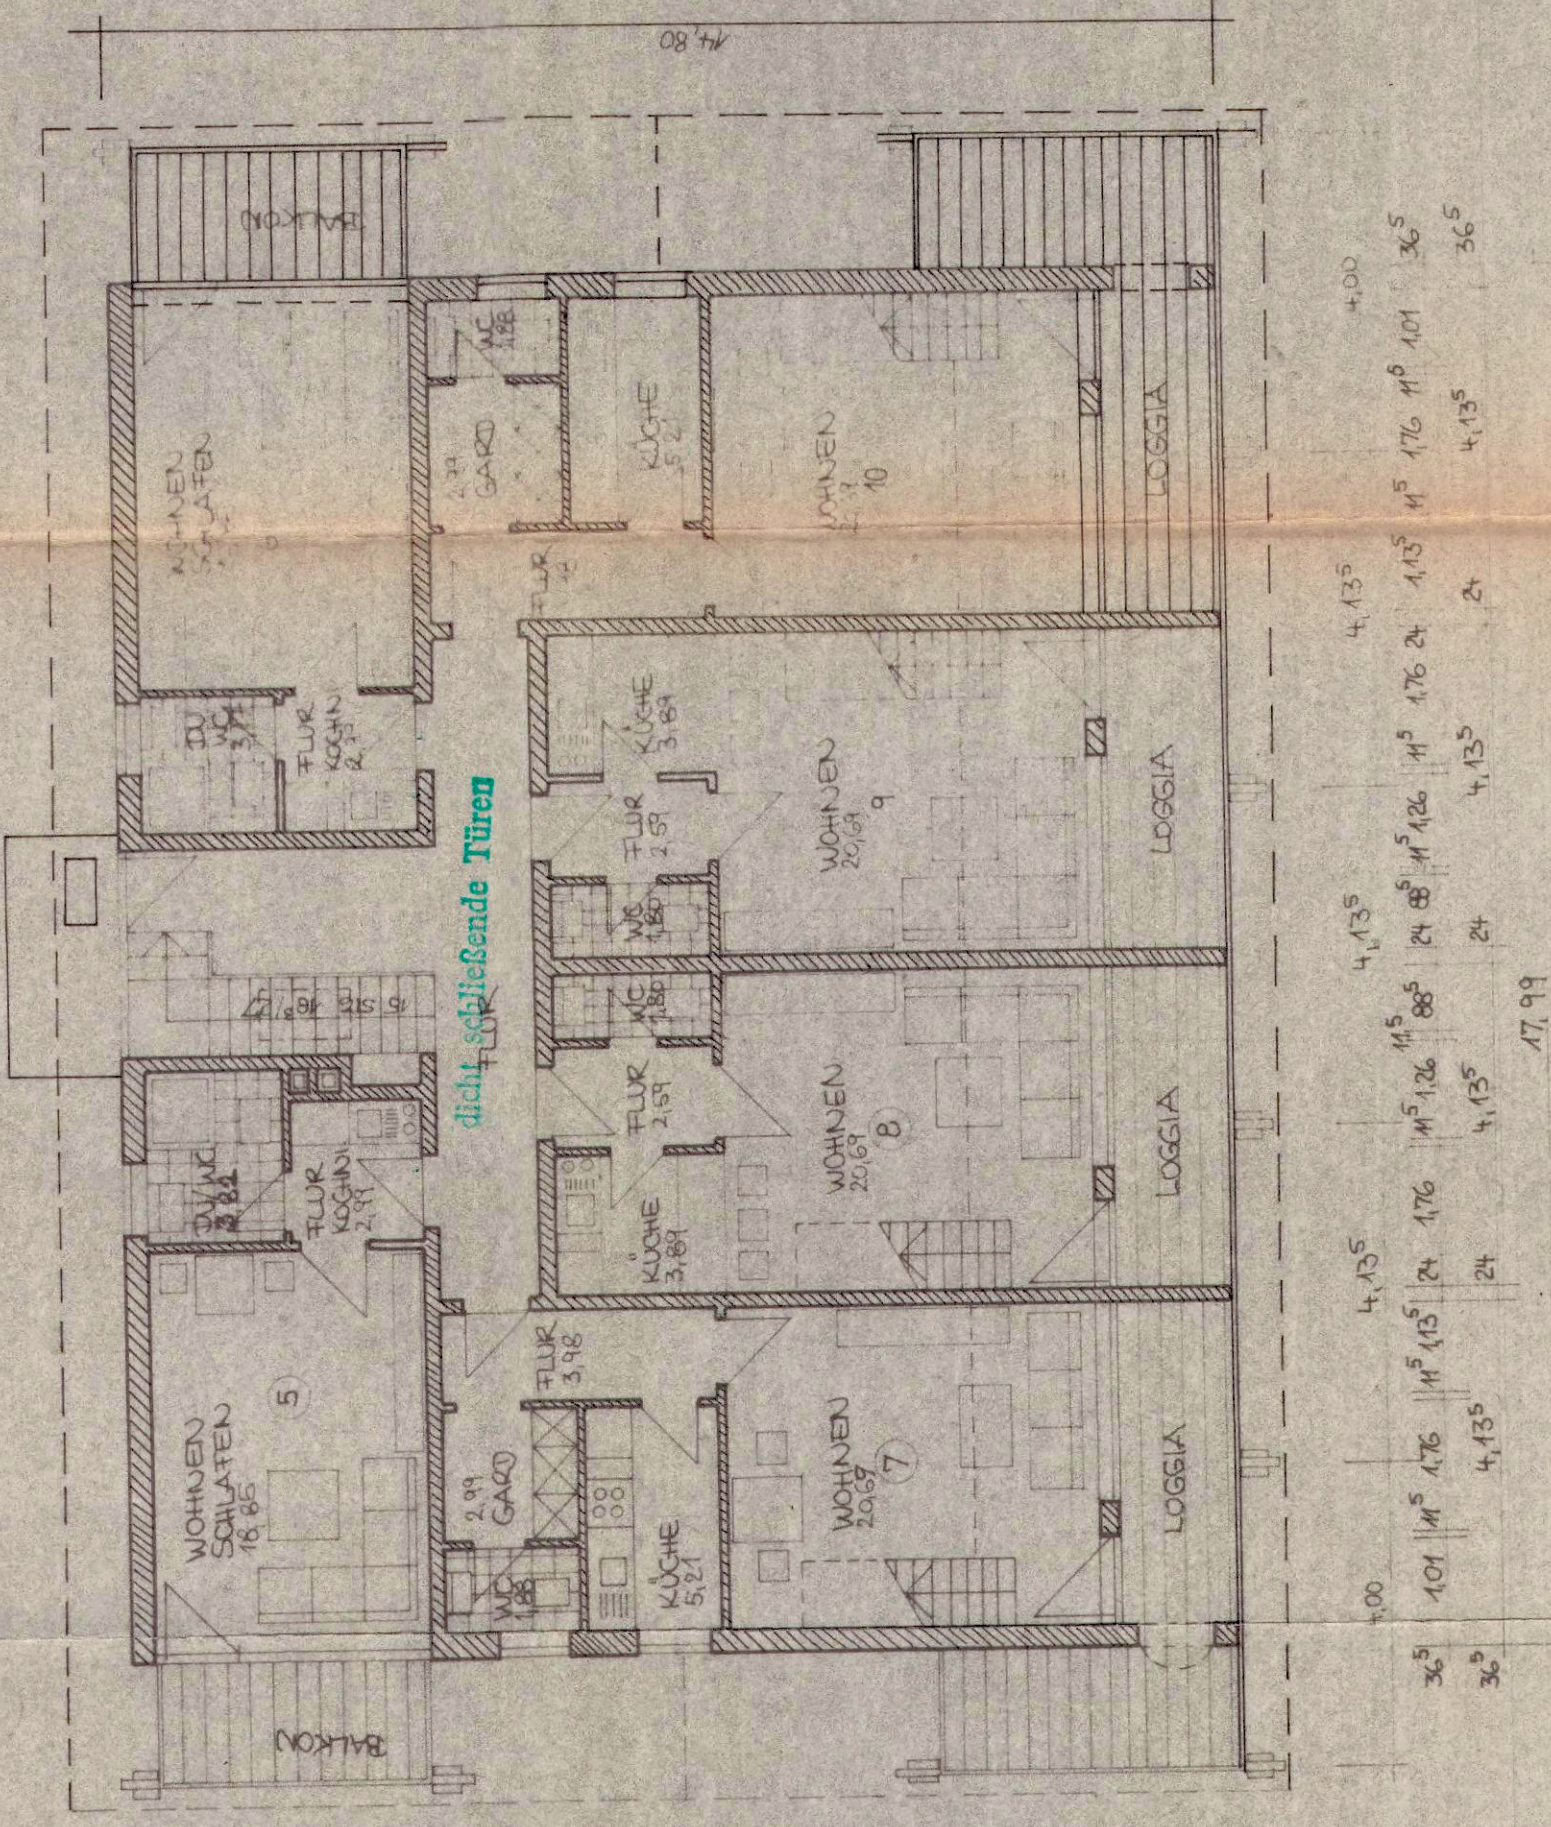

OBERGECHOSS

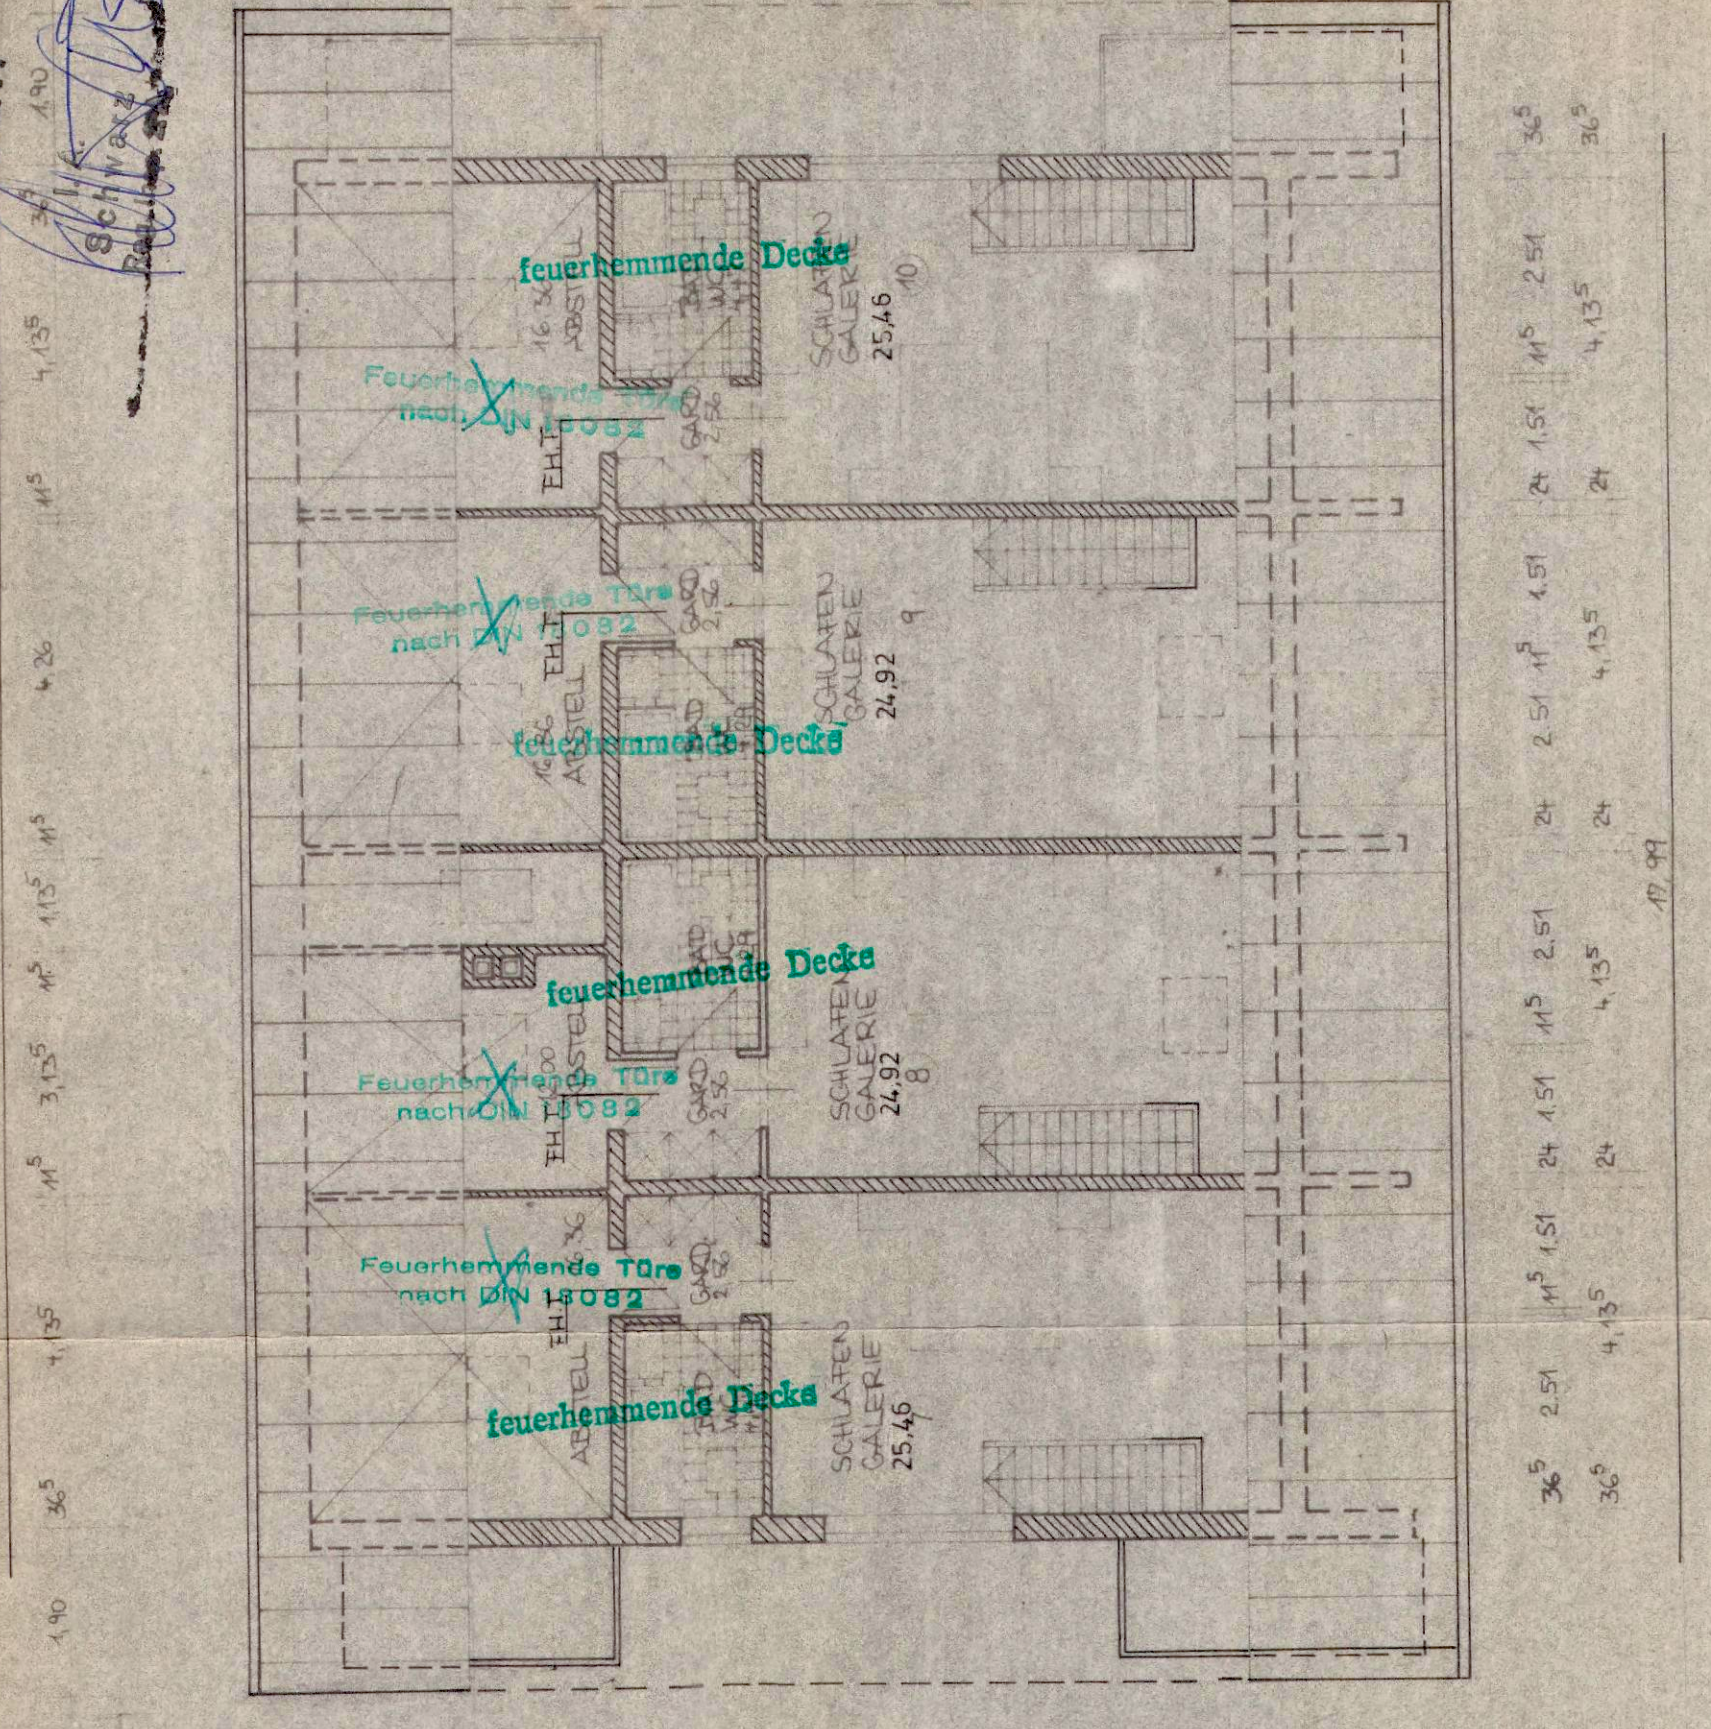

DACHGESCHOSS

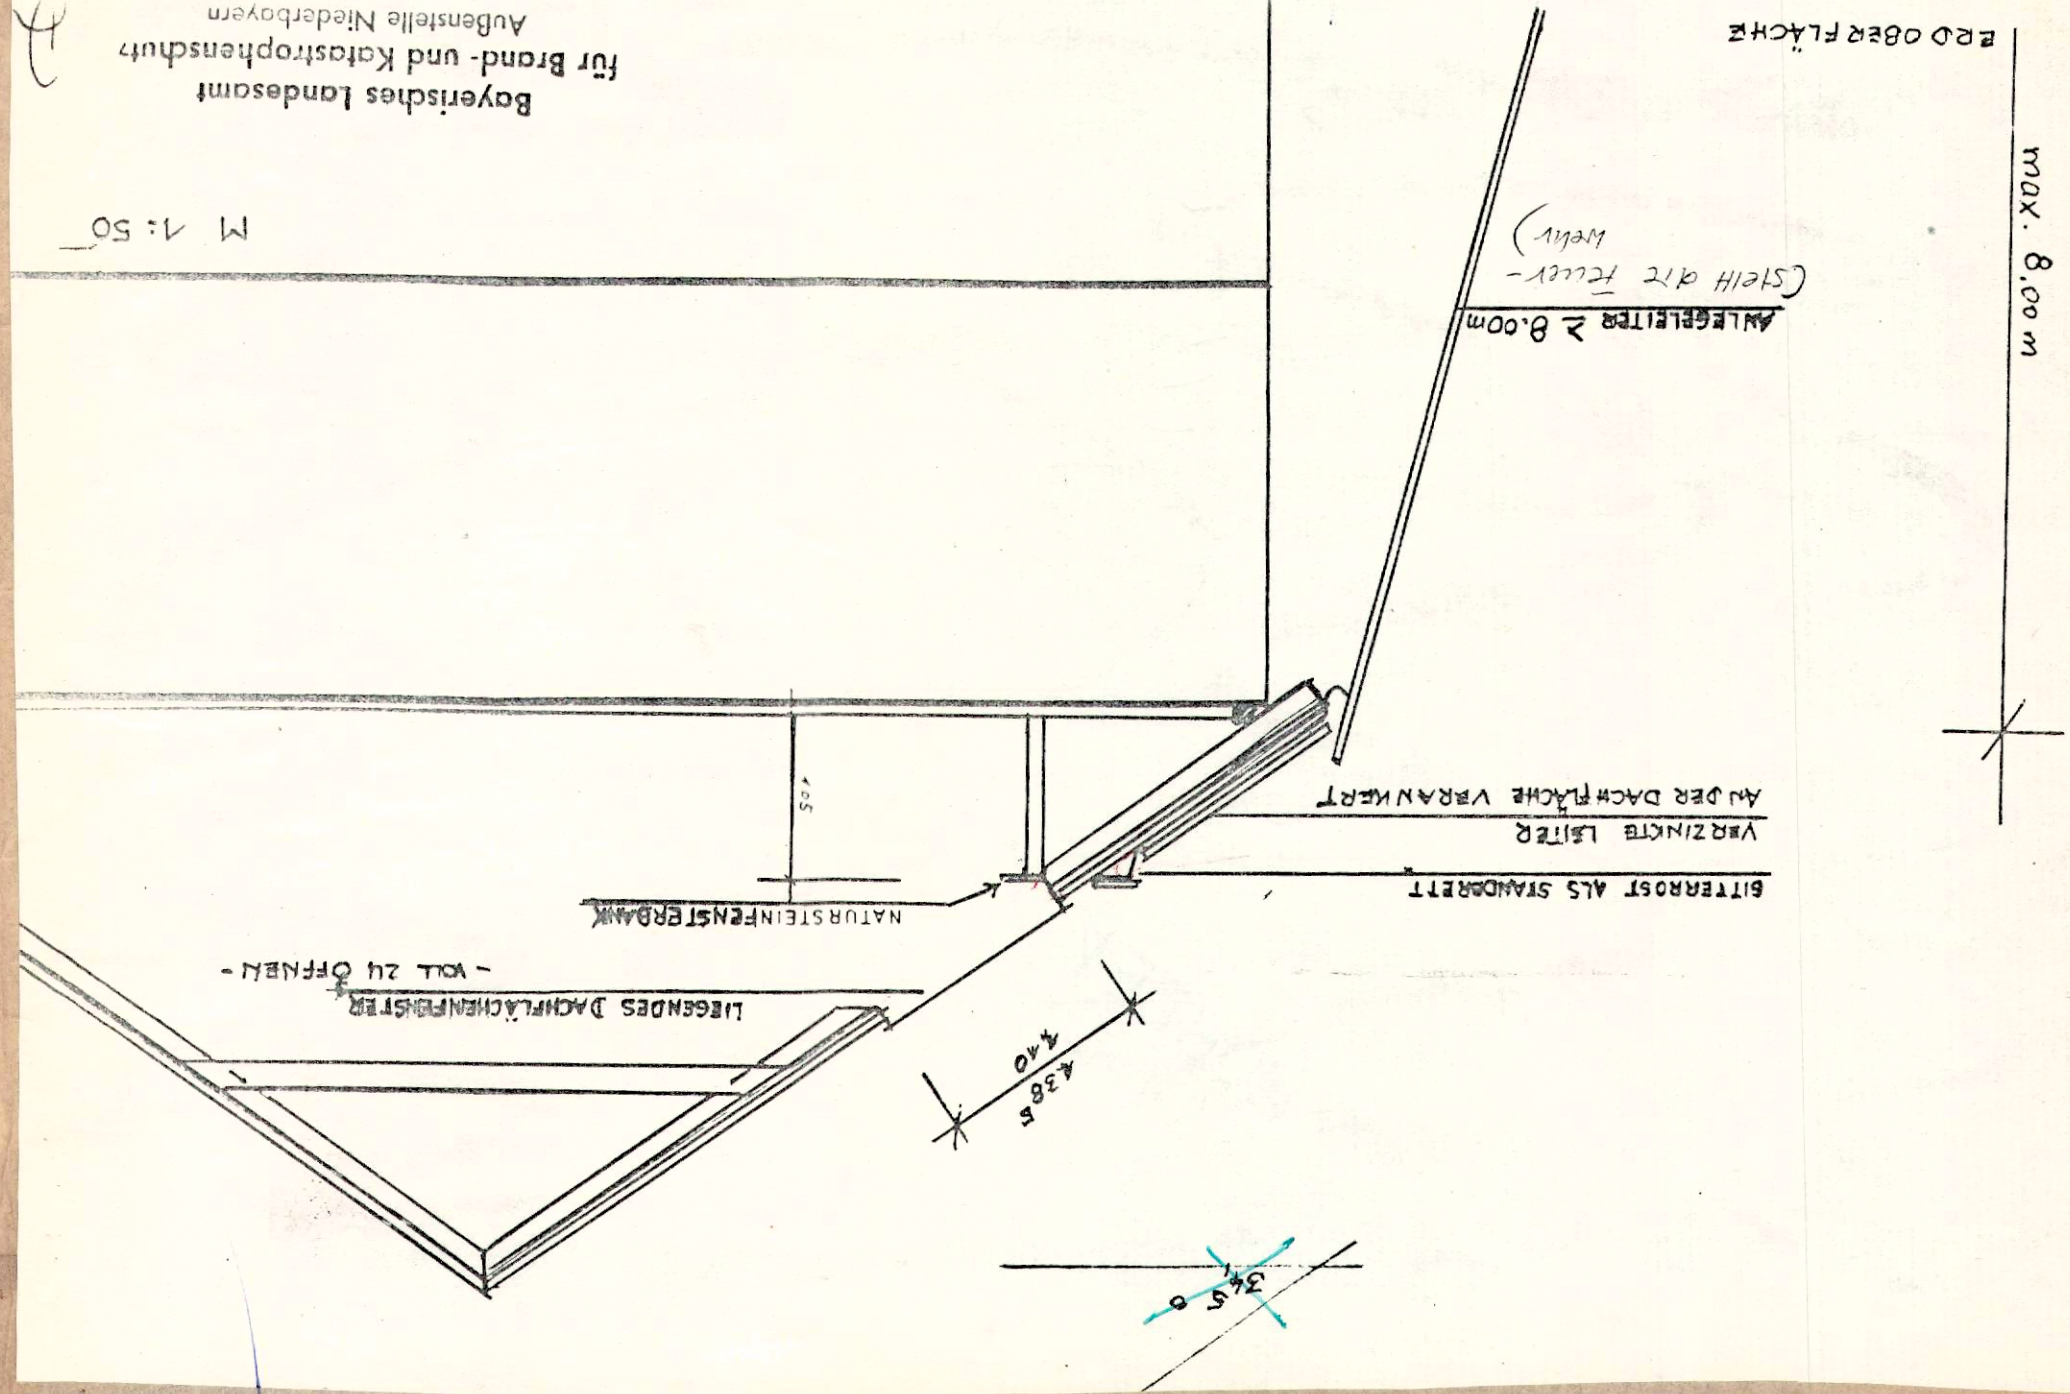

DACH

**EINGABEPLAN M 1:100**  
ZUM NEUBAU EINES WOHNHAUSES  
MIT 10 WE IN VILSHOFEN,  
BEB. GEB. SCHULLERHOF, PL.NR.  
1558/162

BAUHERR

NACHBARN

VILSHOFEN, 17. DEZ. 1979  
DER PLANFERTIGER

NIBA GmbH & Co. KG  
Bau- u. Wohnungsbau  
Planungsbüro