


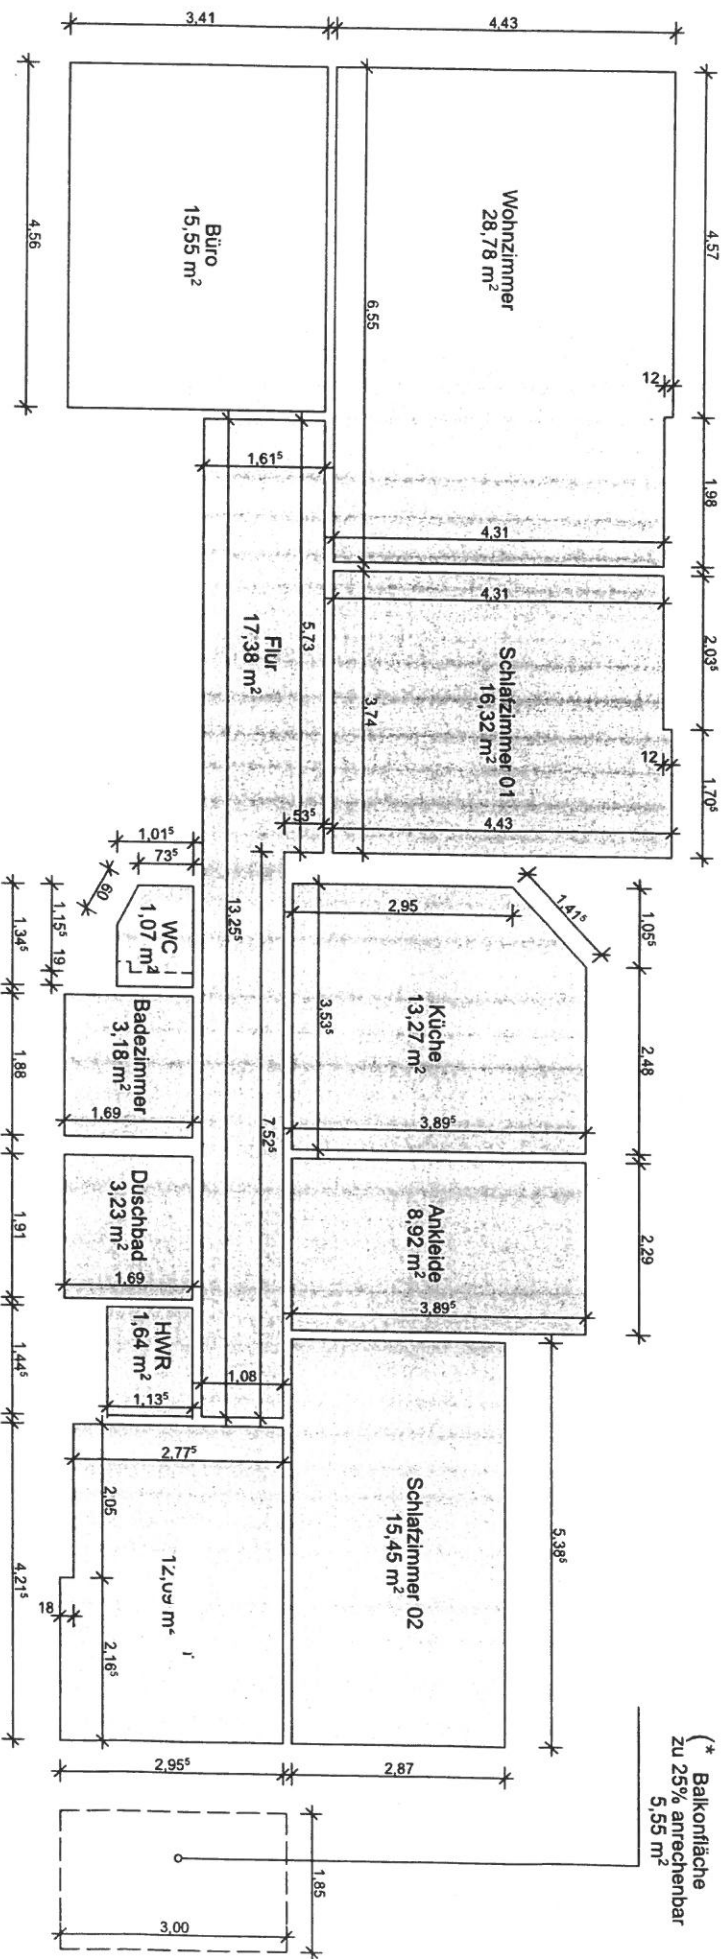

(* Balkonfläche
zu 25% anrechenbar
5,55 m²

(* Zum Zeitpunkt des Aufmaßes Balkon nicht vorhanden.
Zukünftige Balkon-Abmessungen gem. Angabe
Eigentümer / Architekturbüro Kanstein

Raumhöhe (licht)

H=3,20-3,30 m

ETW 4. Obergeschoss

F= 138,27 qm

Aufmaßskizze 01

, 20146 Hamburg

04.06.2024

M 1/100

Jacobsen Architekt -