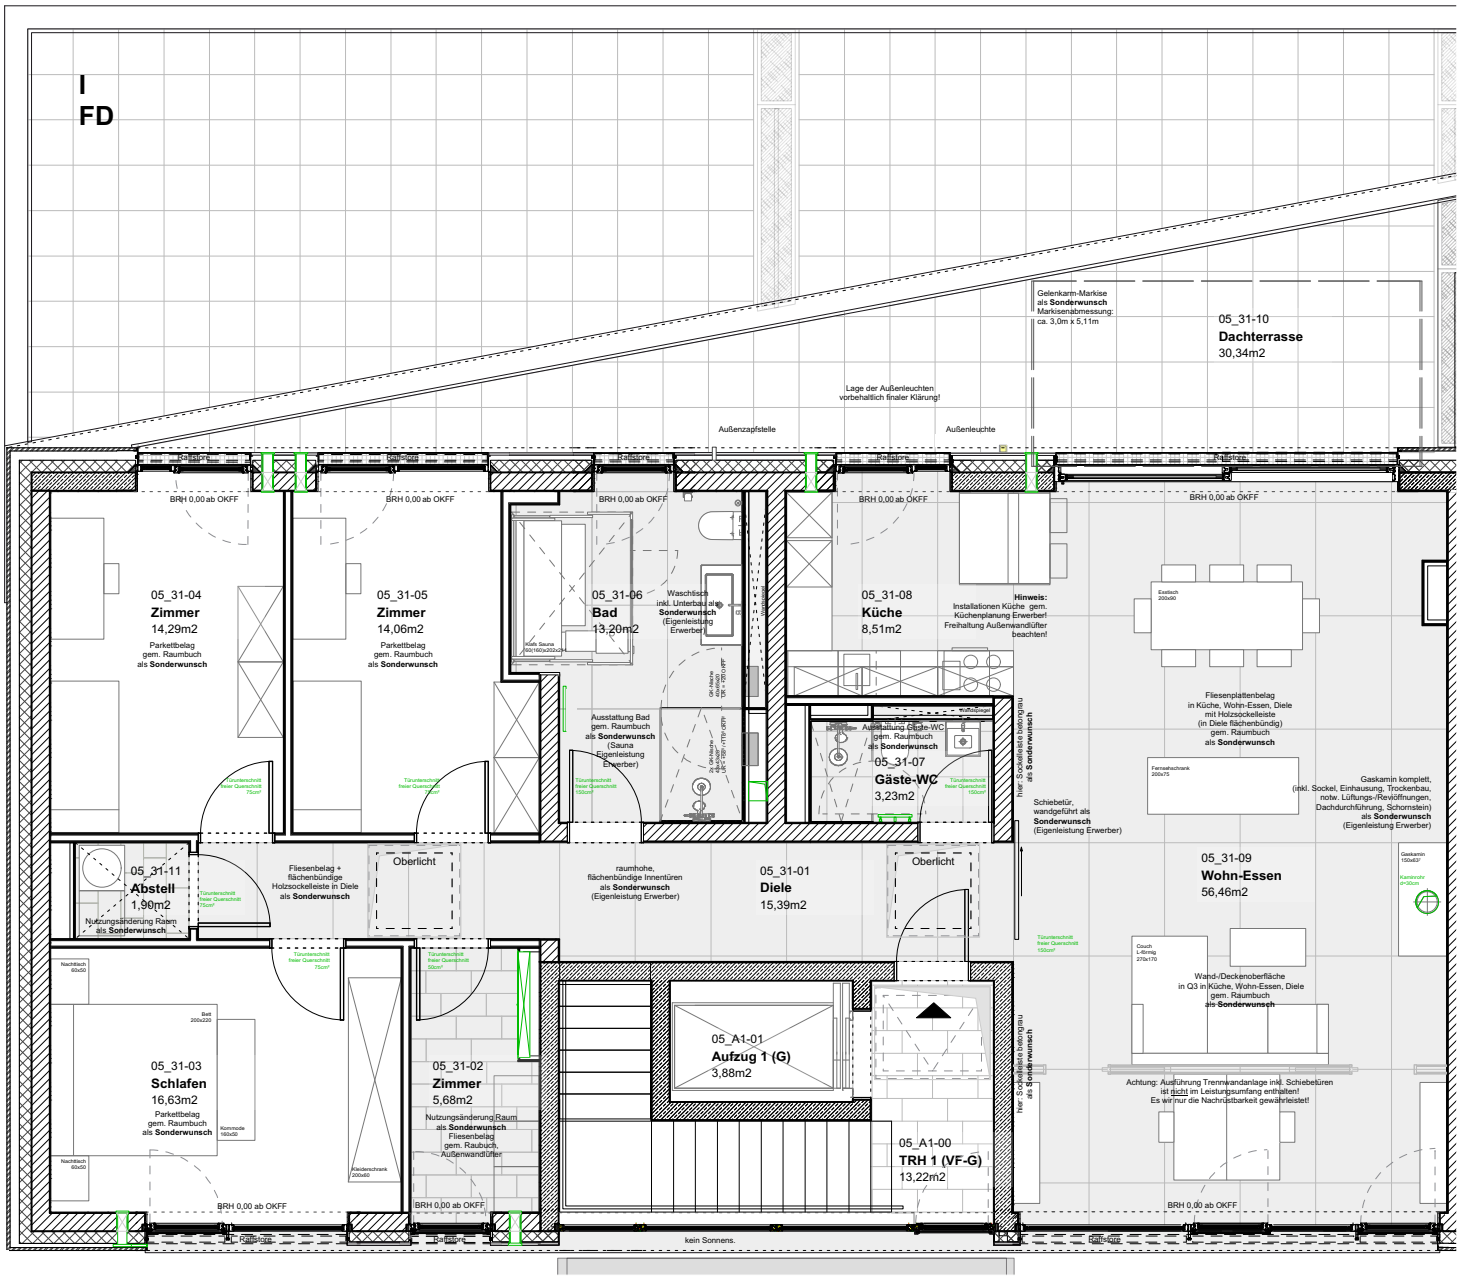

Alle Pläne sind nicht maßstabsgetreu und können Änderungen unterliegen, sofern dies von den zuständigen Architekten, Fachplanern und Behörden als notwendig angesehen wird. Alle Maßangaben sind ca.-Maße. Planungsänderungen, insbesondere Wandstärken, Schachtmaße, konstruktive und ausführungstechnische Gegebenheiten können noch im Zuge der Realisierung vorgenommen werden. Bei den Grundflächen handelt es sich um annähernde Messungen, die einer abschließenden Prüfung unterliegen. Die Möblierungen sind beispielhaft.

KRESINGS ARCHITEKTUR GMBH

OBERPOSTDIREKTION

Vorlage Sonderwunschplanung

Erwerber Wohnung W31

Grundrissauszug

Stand 31.10.2019