


RF 1010

zum Umbau u. Modernisierung am besteh. Wohn-
haus der Frau Gundi Rost-Stahl, 6968 Walldürn,
Ortsteil Altheim, Baulandstraße 21, auf dem
Grundstück Lgb.Nr. 233, 284/1, 286 der Gemarkung
Altheim

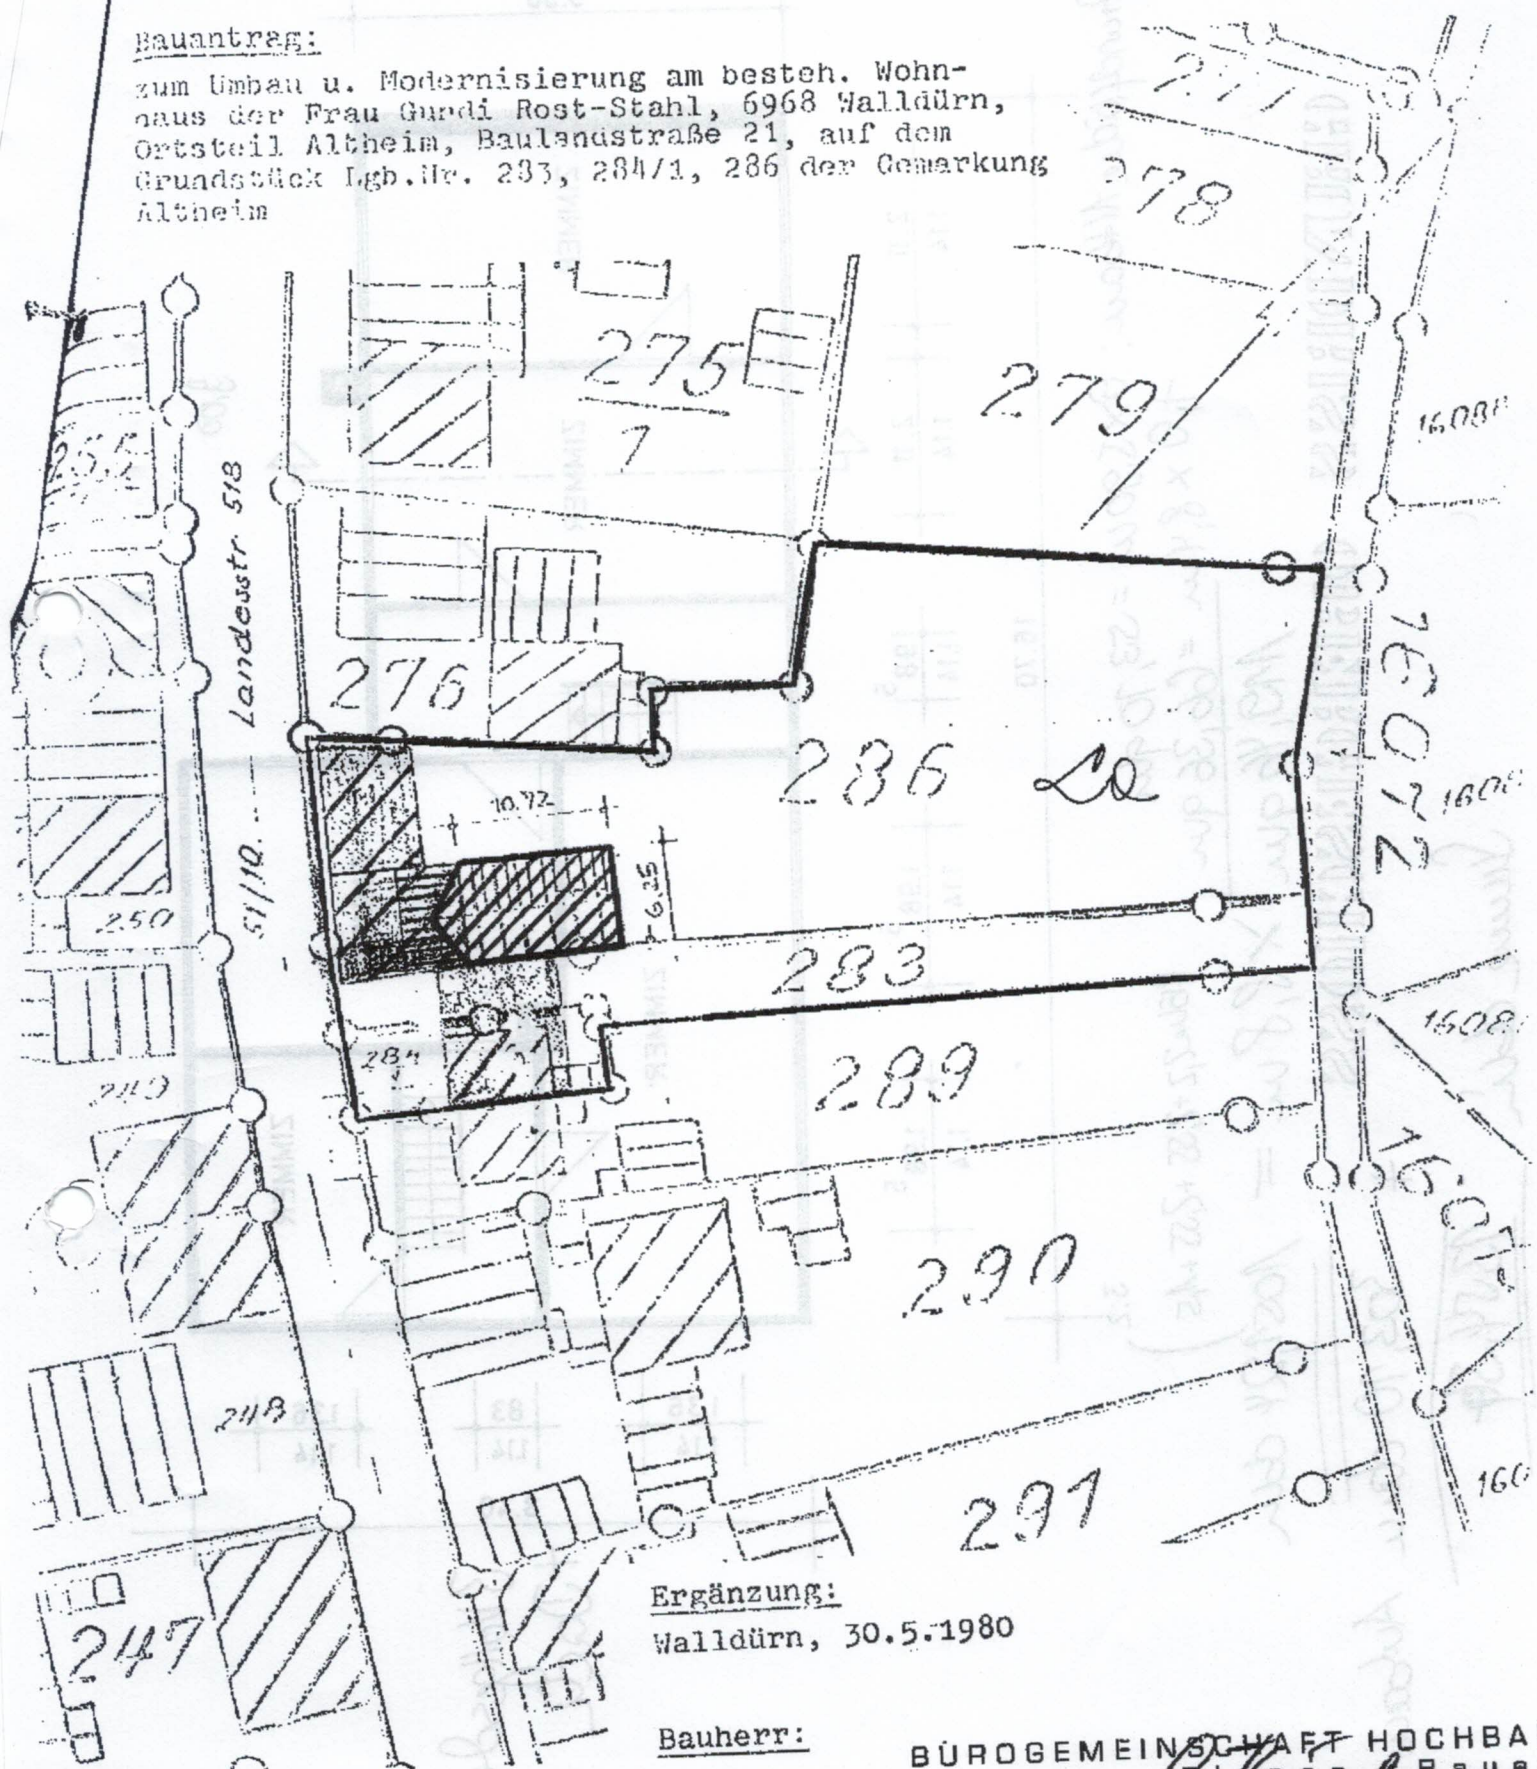

Walldürn, 30.5.1980

Bauherr:


BÜROGEMEINSCHAFT HOCHBAU
Berater - Planer - Bau
6968 WALLDÜRN, Dr. Fch. Köhler - Str. 16, Tel. 34

Unbegleiteter Auszug aus der Fließkarte


Für die Flurkarte 19, ...
... Dölsbach

Gränze { bestehendbleibend
wegfallend
1901


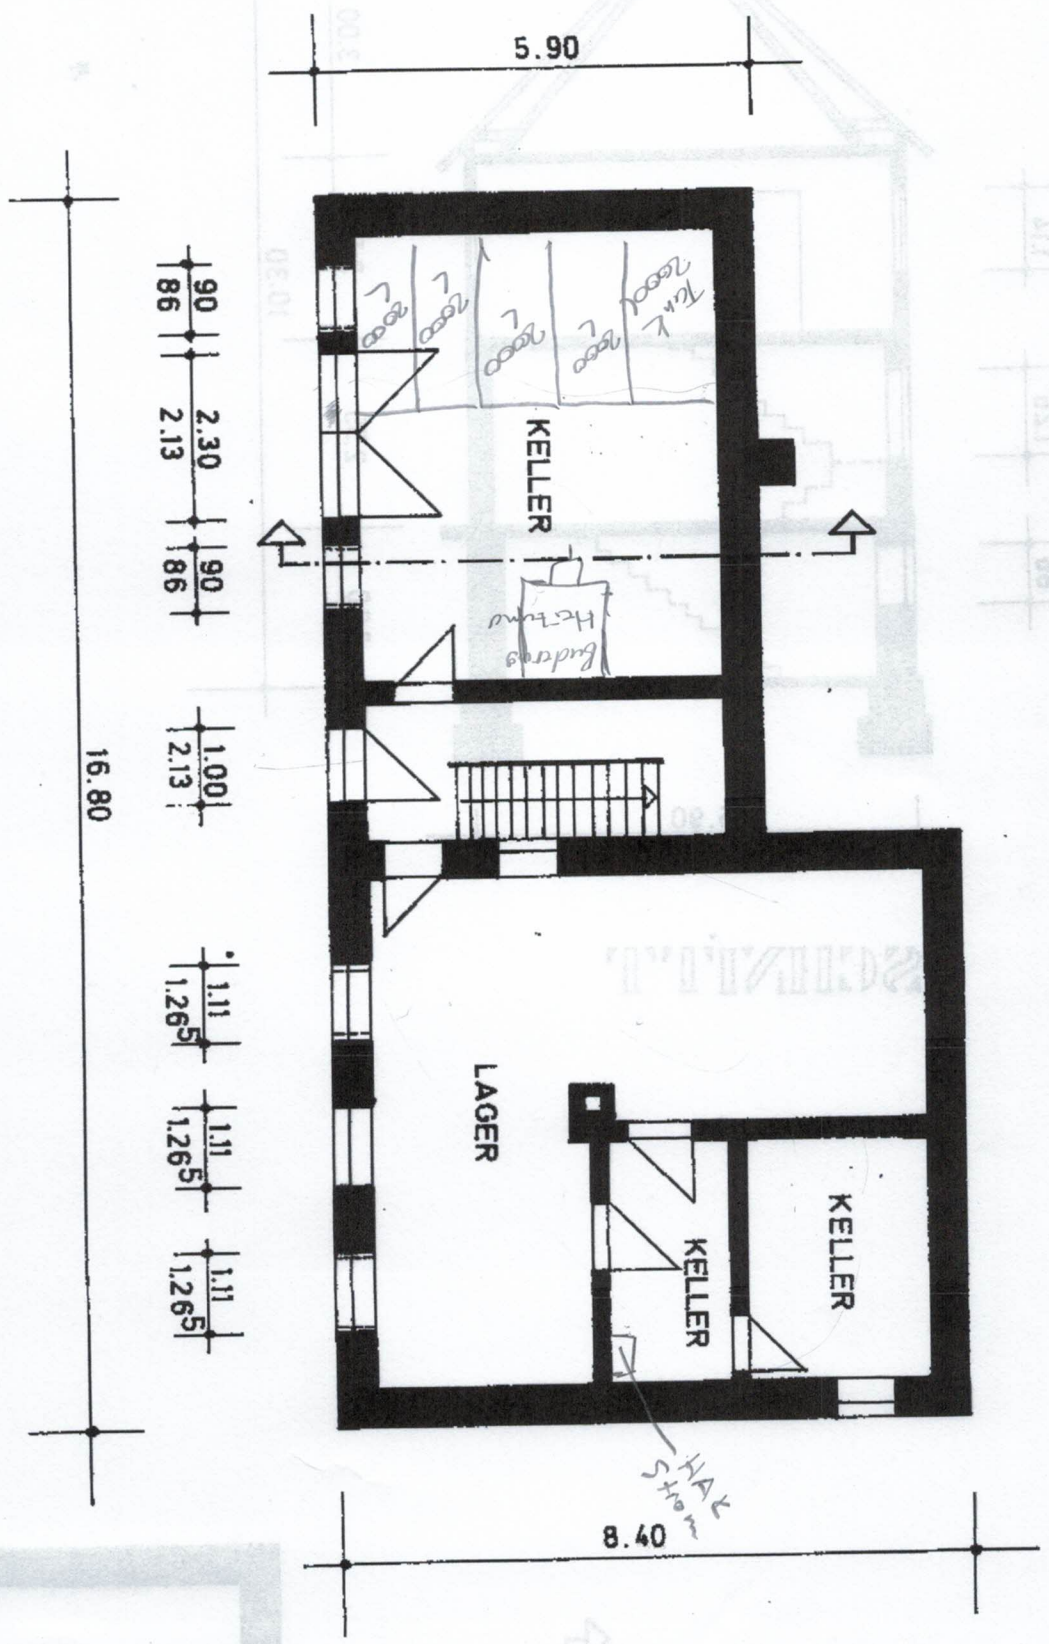



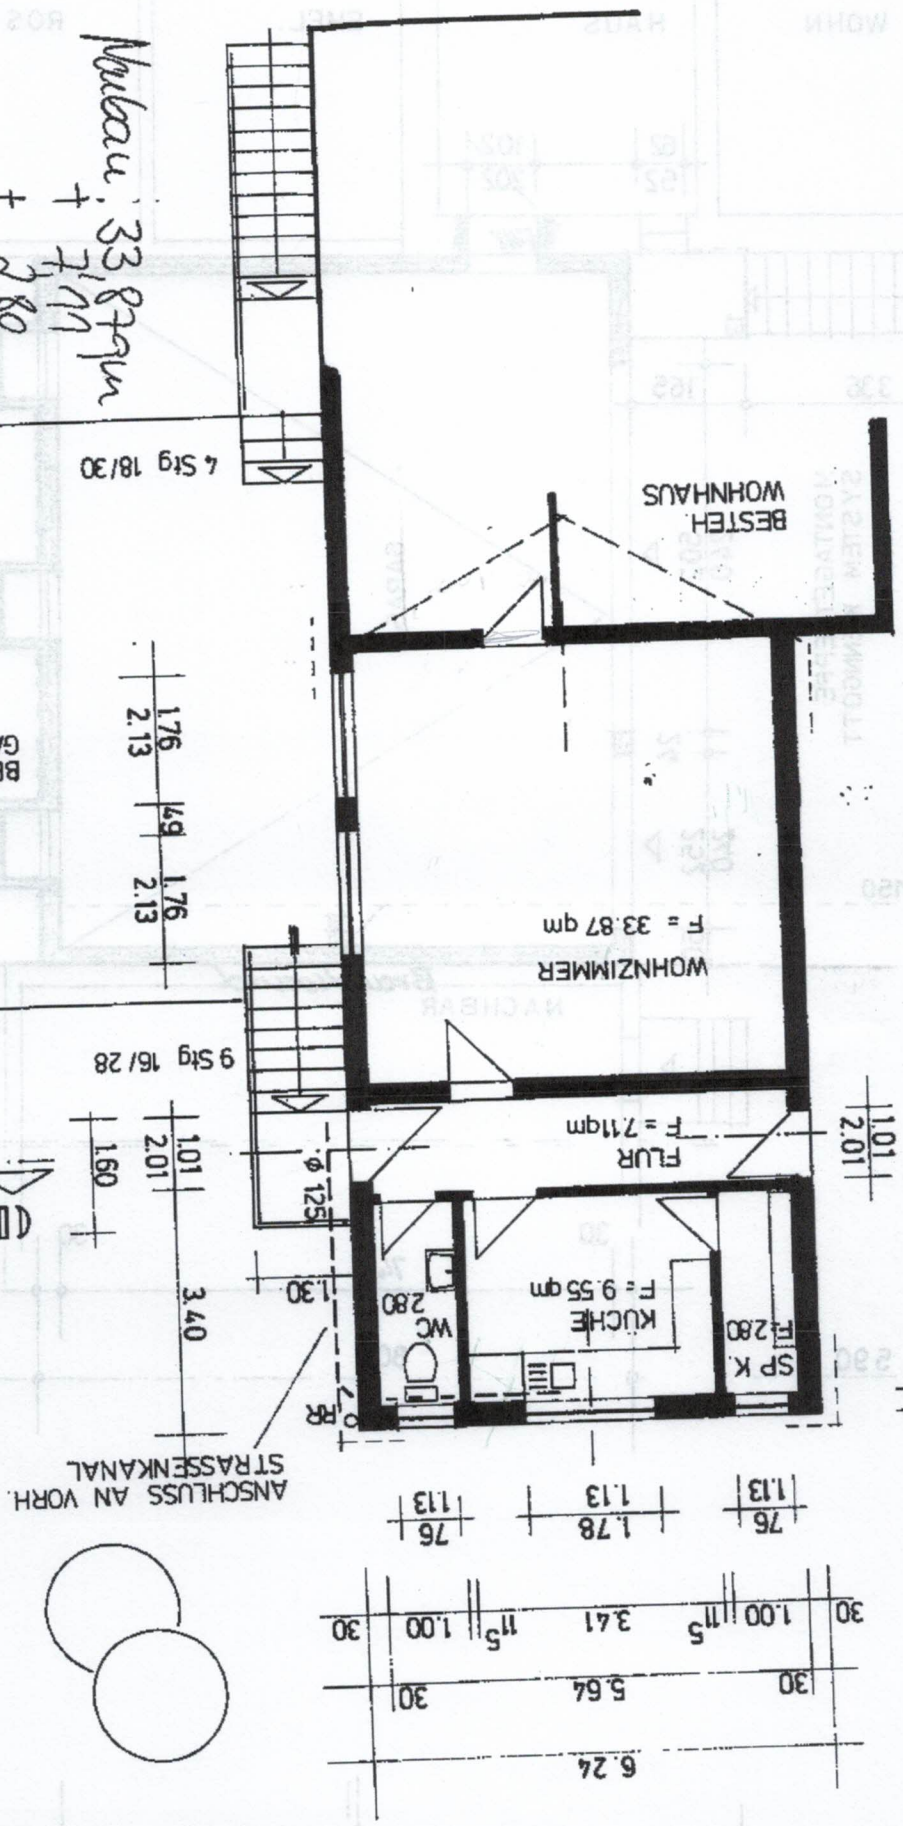

Neubau: 33,87 qm
 + 7,11
 + 2,80
 + 9,55
 + 2,80


56,13 qm x 5,4 = 303,10 dm

Falter

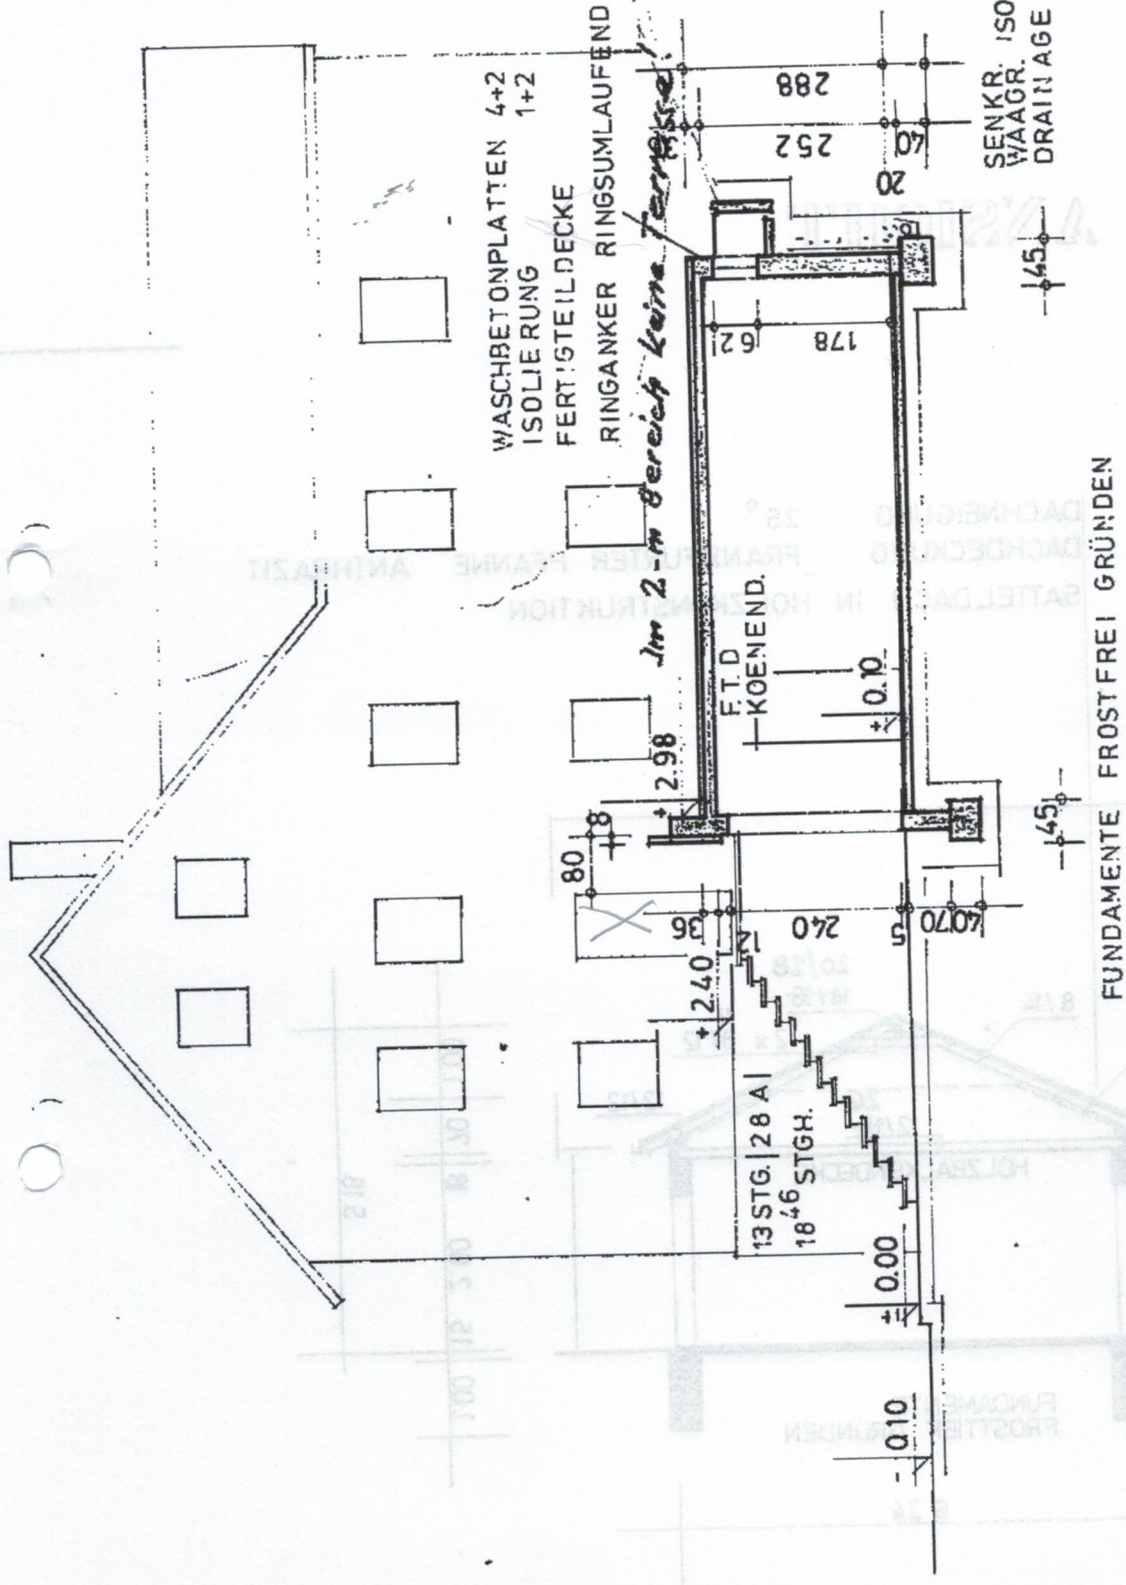

ERGÄNZUNGSPLAN ZUR BAUGENEHMIGUNG V. 24.
 ABBRUCH EINES WOHNHAUSES MIT NEU



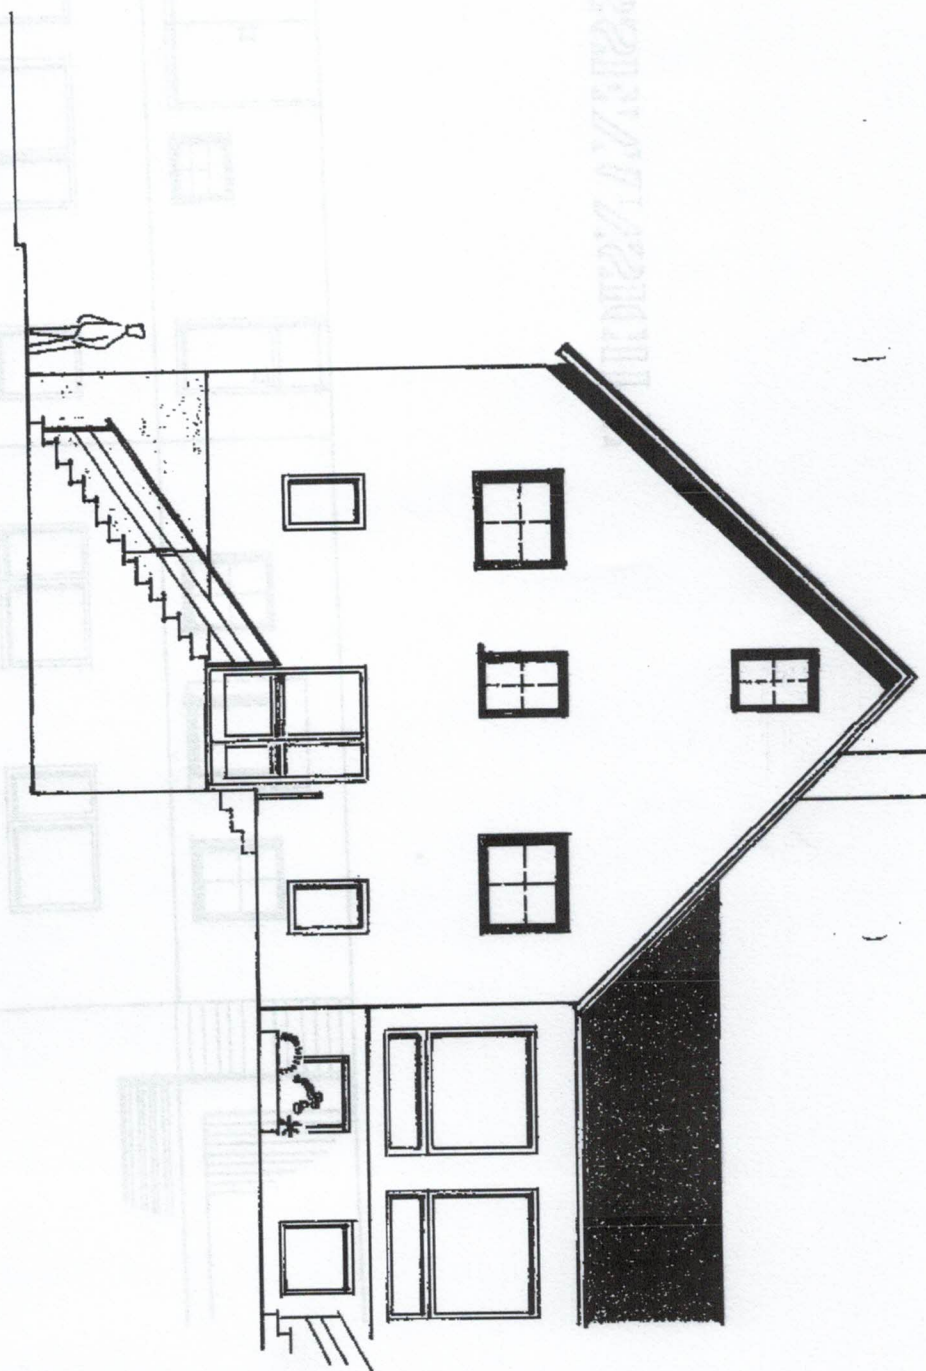


STRASSEN - ANSICHT

Anbau 1980

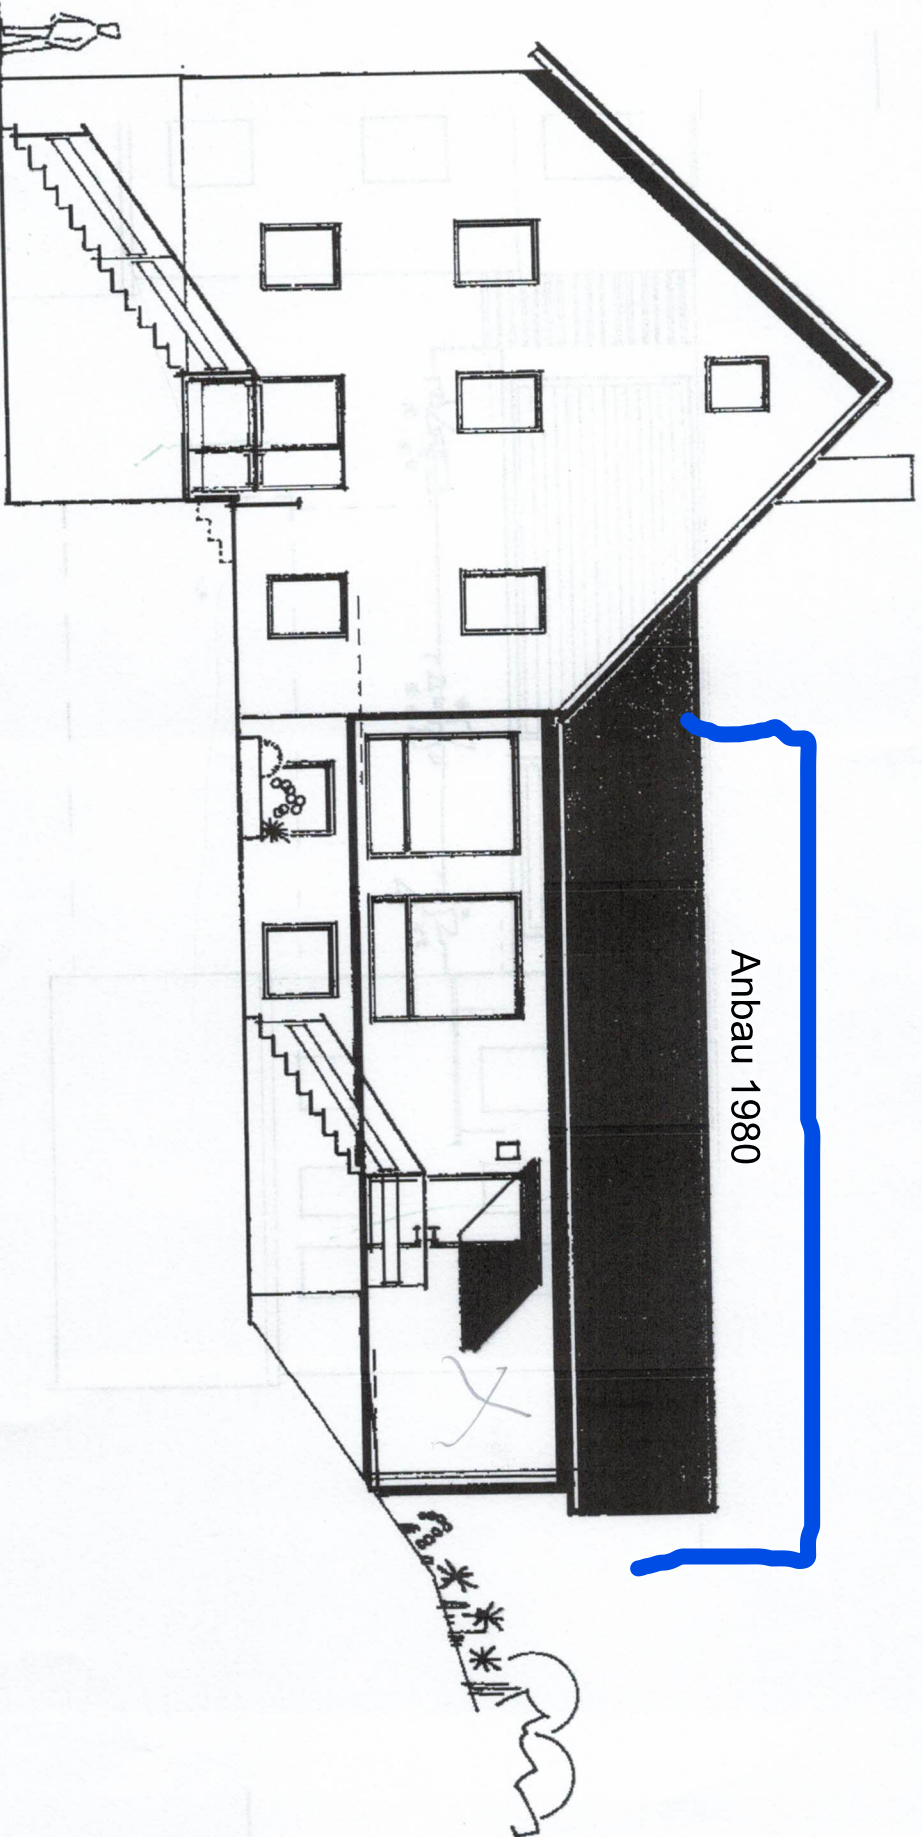

SÜD-OST - ANSICHT