



BAU

ibäum 1
6200 Wiesbaden
Tel. 0 61 21 - 54 43 14

BAUTRÄGER GmbH

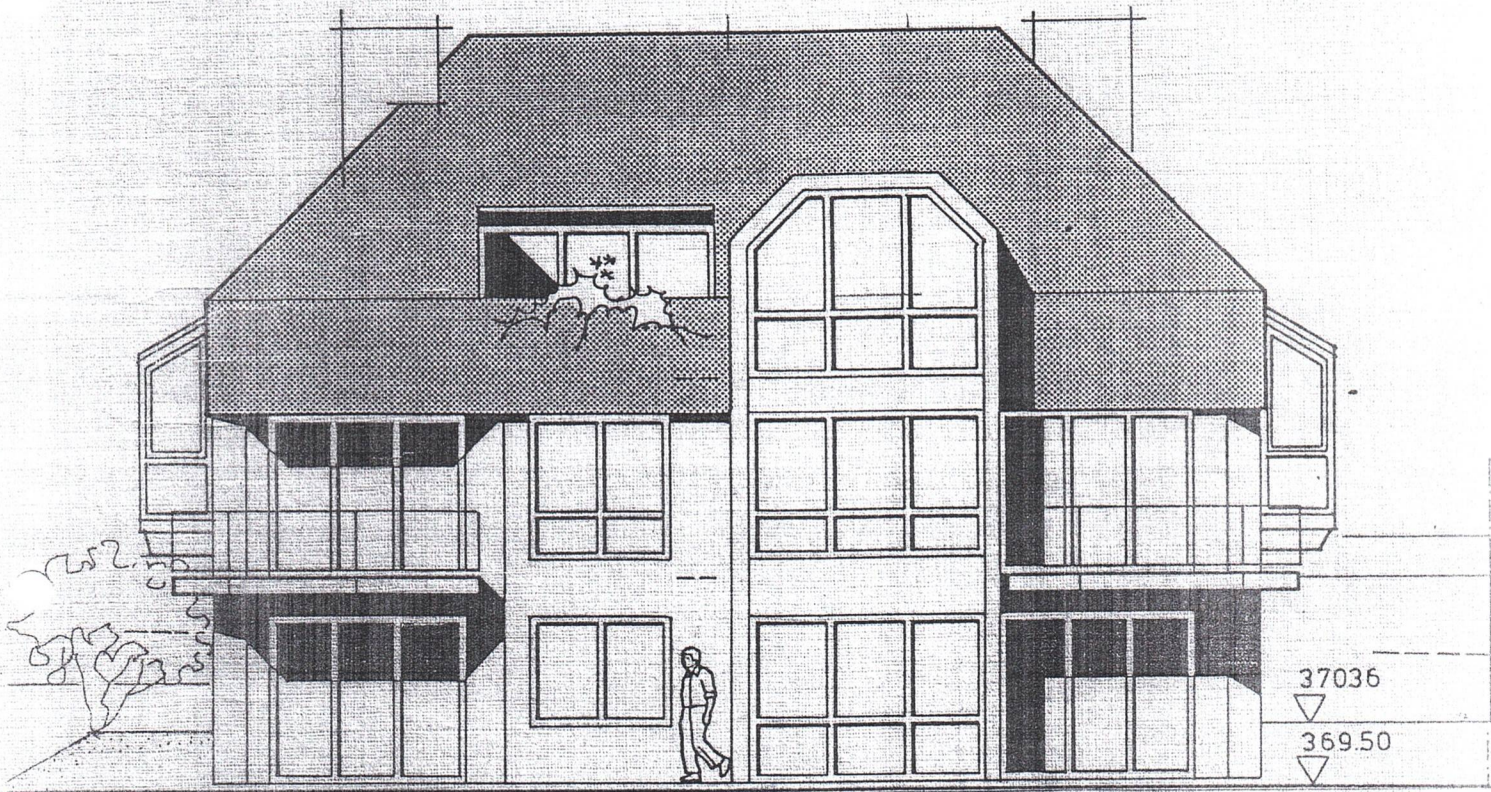

ZWEIFAMILIENHAUSHÄLFEN IN
GEORGENBORN

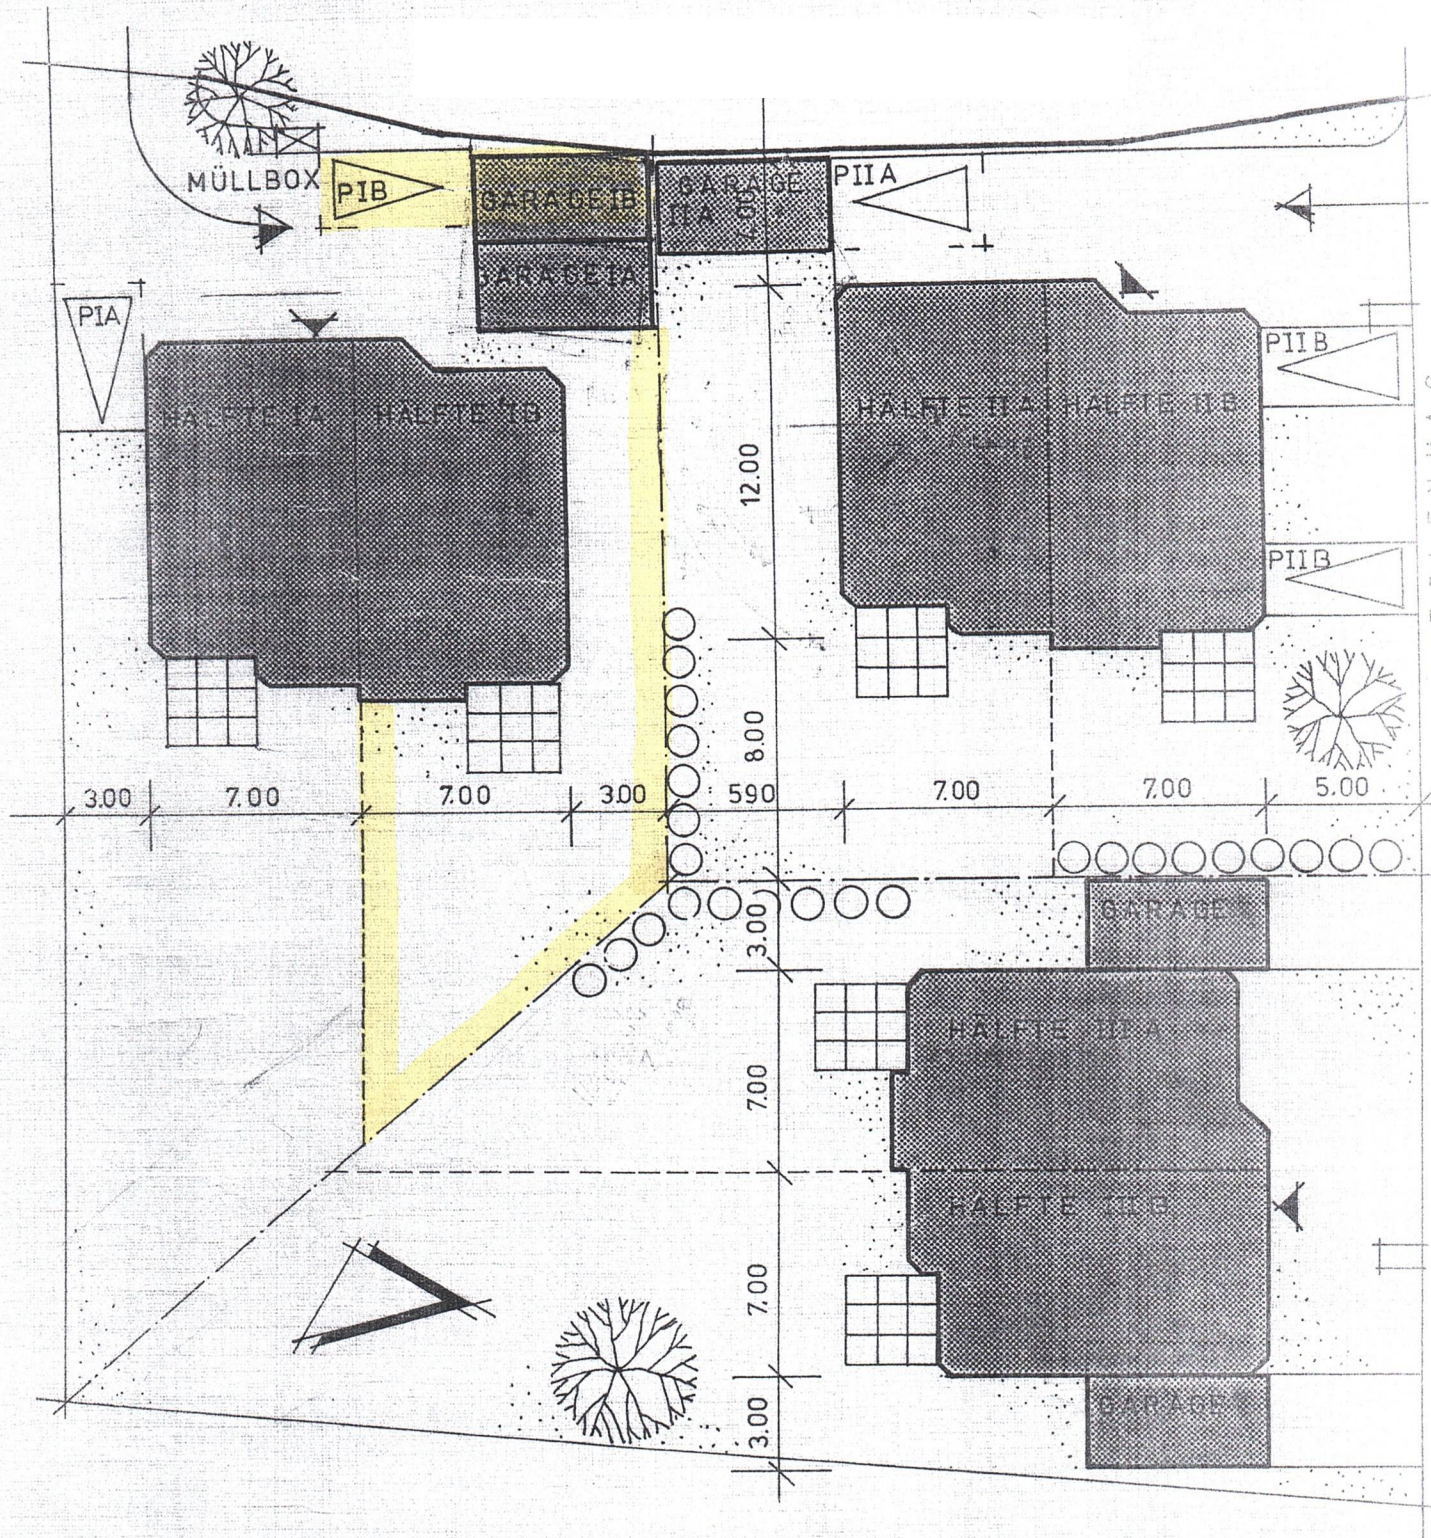

HAUSHÄLFTE	I A	I B	II A	II B	III A	III B
GRUNDSTÜCKSGRÖSSE qm	CA 400	CA 304	CA 307	CA 300	CA 306	CA 400
WOHNFLÄCHE qm	141	143	141	143	143	141

EINFAHRT

MÜLLBOX

HAUS I

GARAGE 1

GARAGE 2

KÜCHE
8.18

WC
1.92

EINGANG

WOHNUNG A
DIELE 54.6

WOHNUNG B
DIELE 5.60


KÜCHE
8.18
T.


WOHN-ESSRAUM
42.65

WOHN-ESSRAUM
41.26


TERRASSE
9.00

ERDGESCHOSS

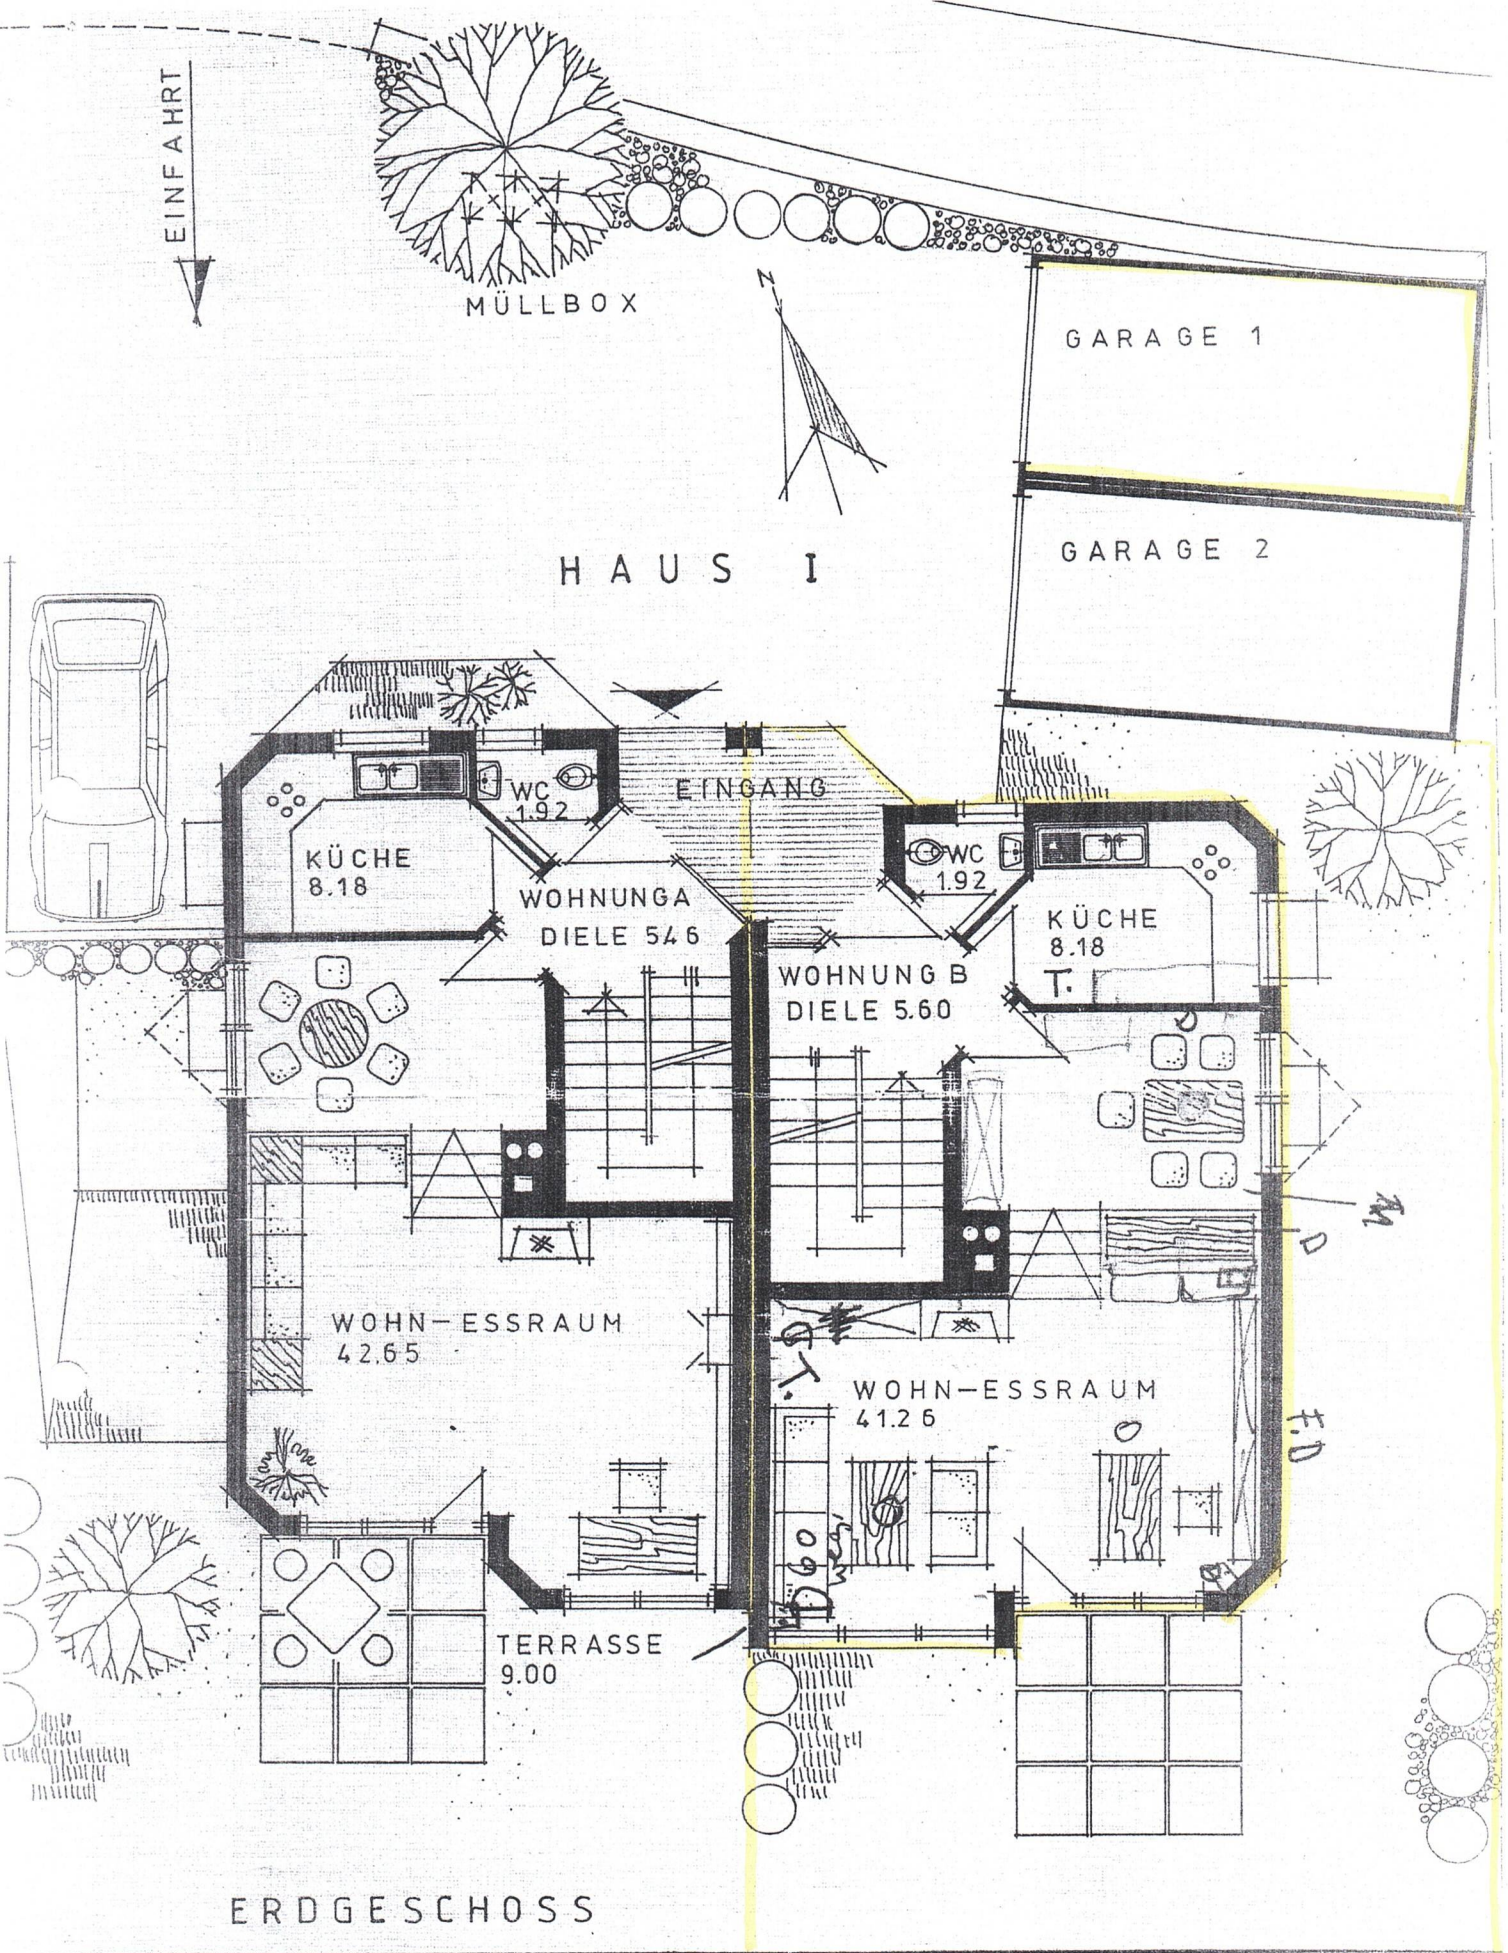


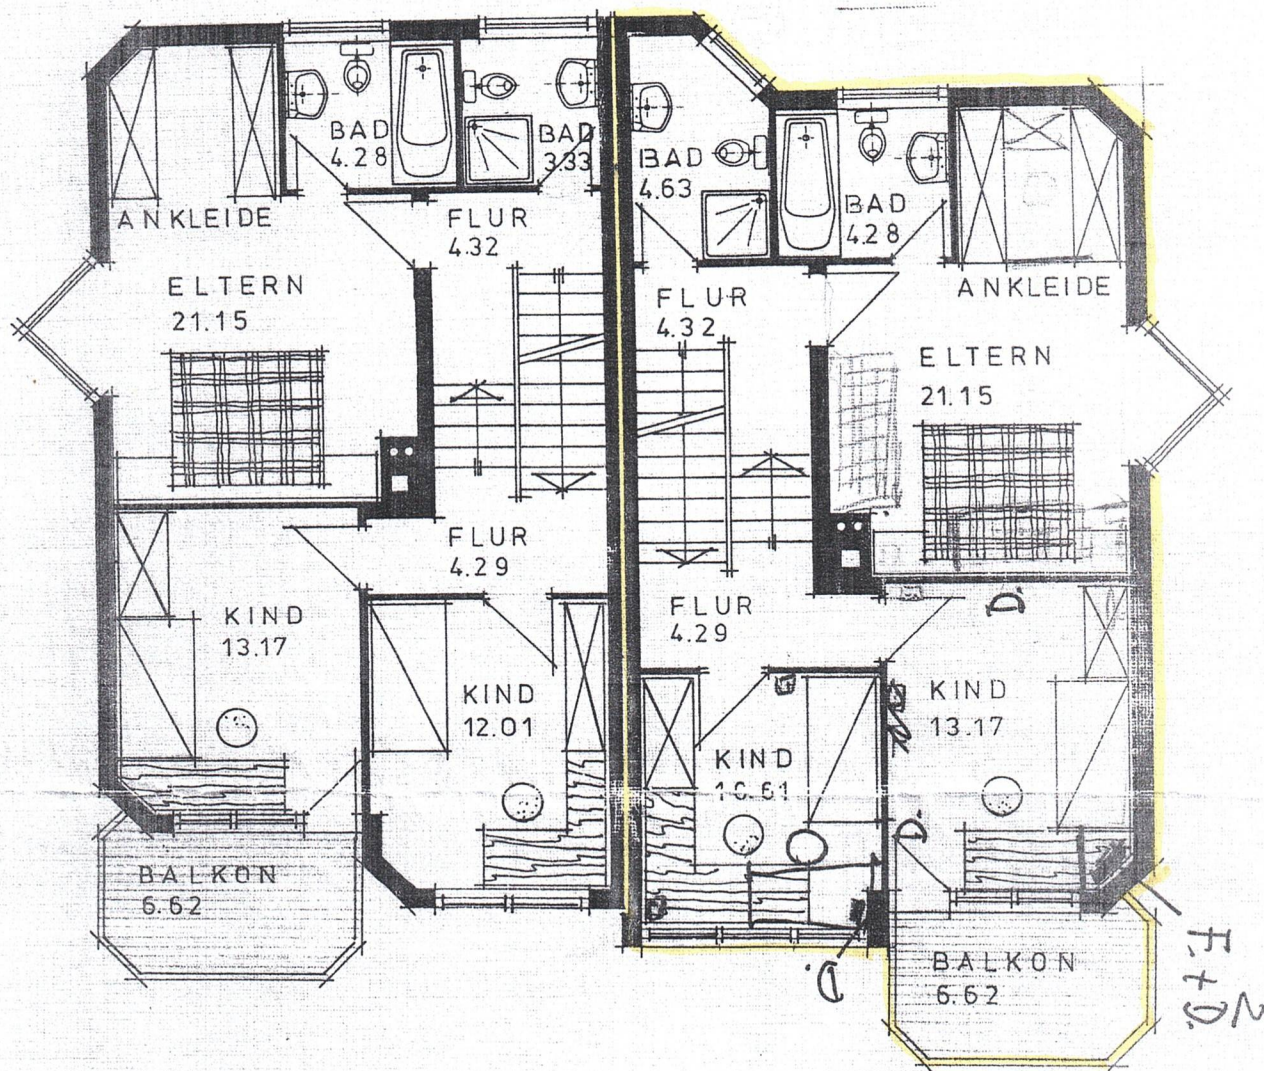

OBERGESCHOSS

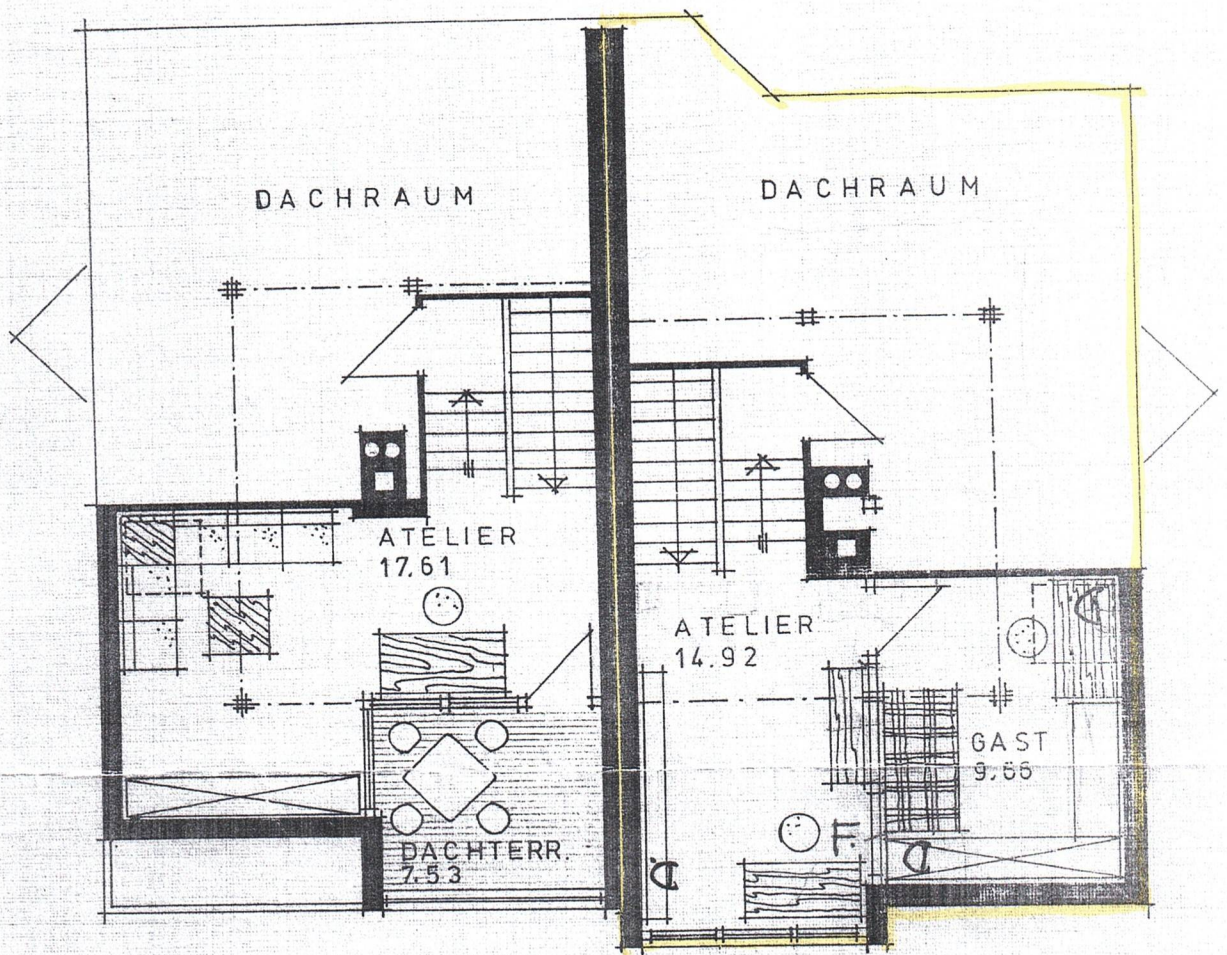

DACHGESCHOSS

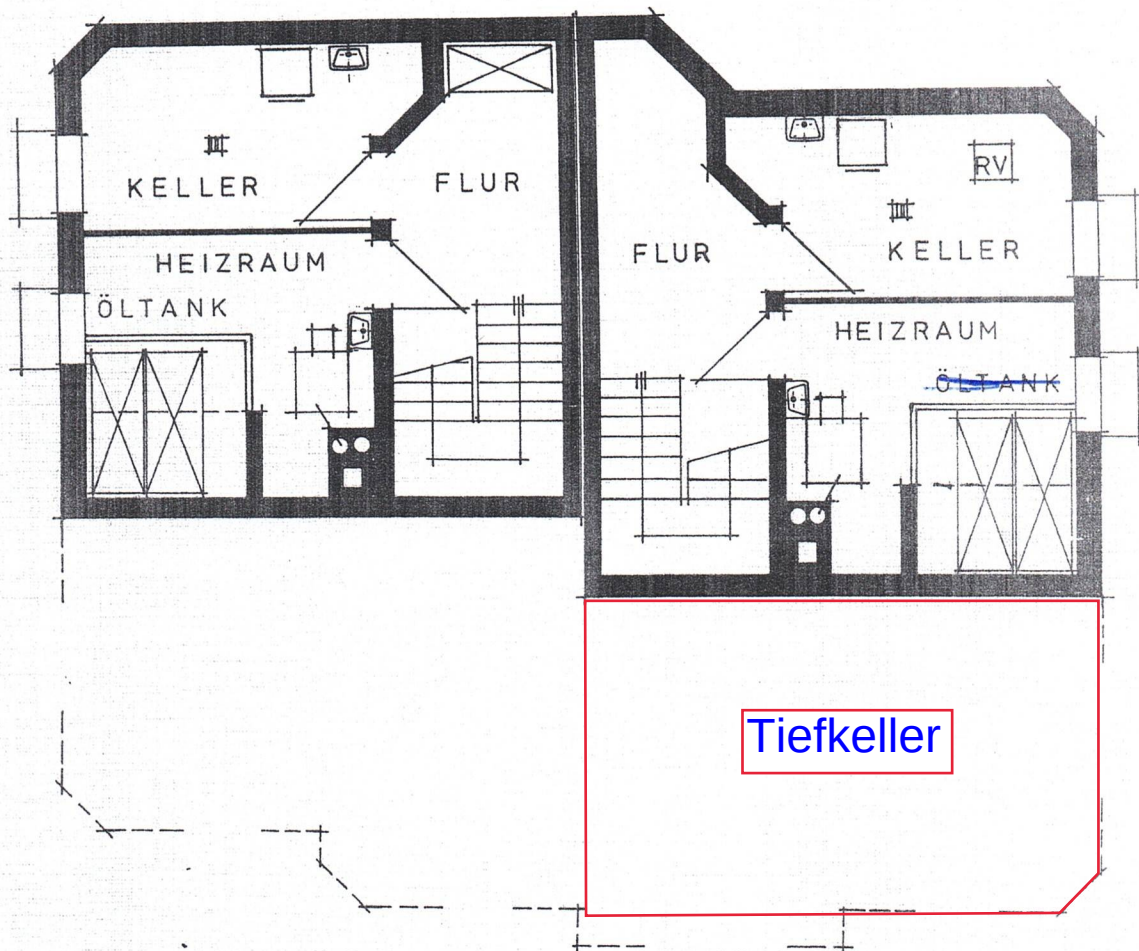

KELLERGECHOSS