



Als Anlage zur Urkunde Nr. 2386/198
des Notars Leonhard Huk von heute
Tage genommen.


Otto Löffel
Rosemarie Matthe

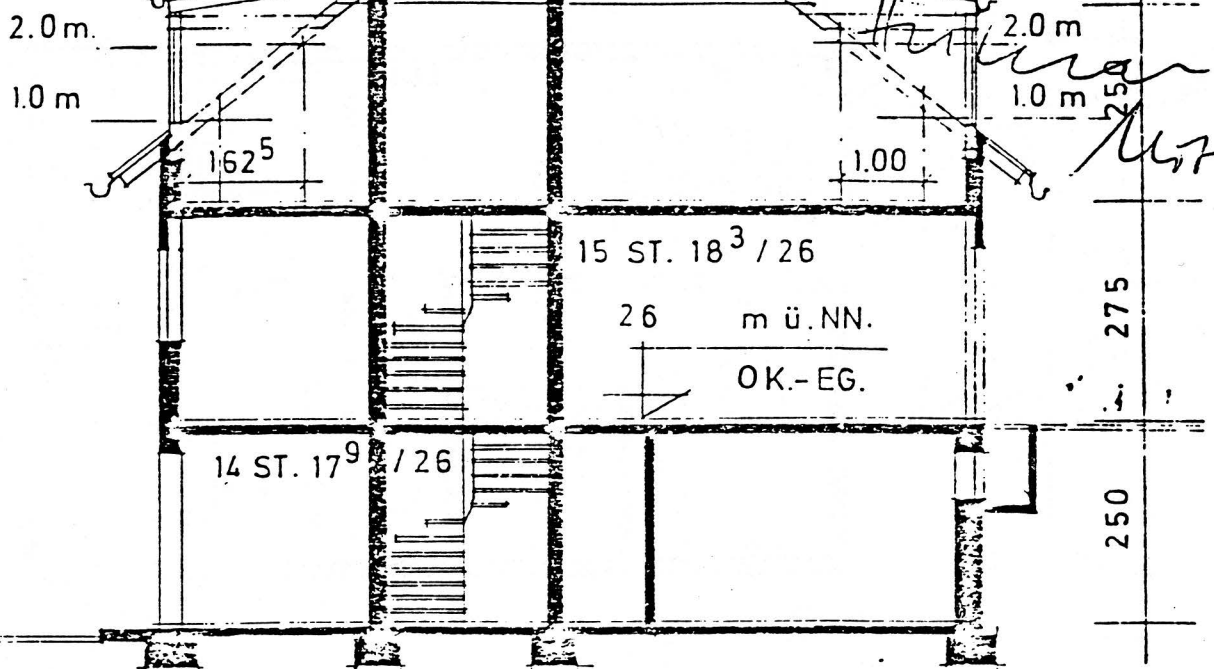

schnitt

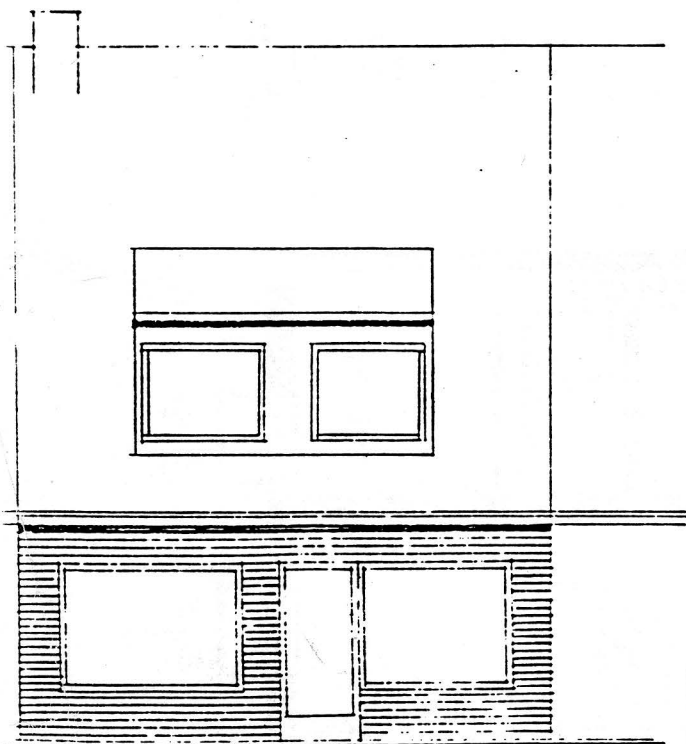

rückansicht

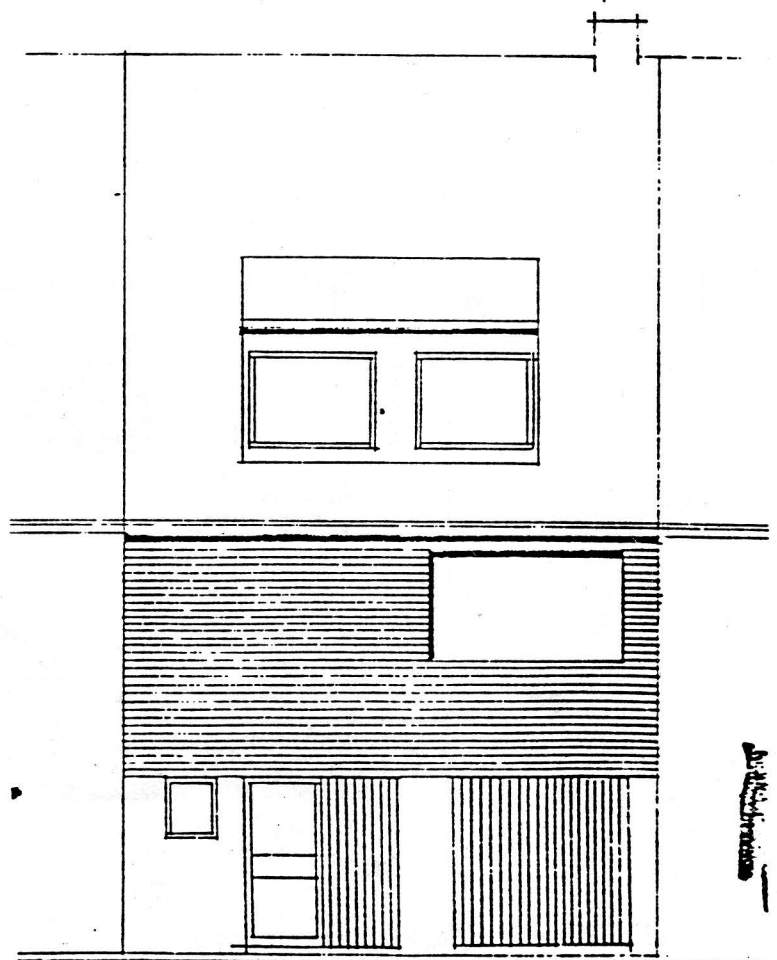

vorderansicht

„BAUAGENTUR“

Festpreisbau



Gesellschaft mit beschränkter Haftung

Kleinitzweg 14

5600 Wuppertal 1

NR. 02120 (13) 40078/77

268
2885
24
674
35

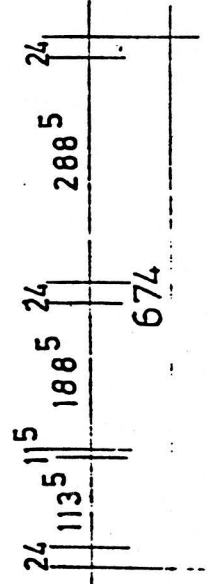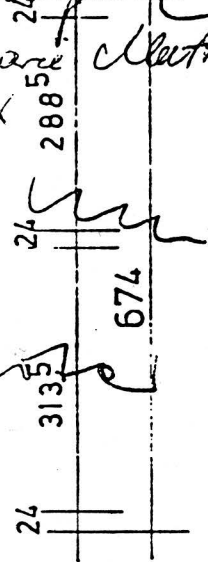


BAUAGENTUR
festpreishaus
Gesellschaft mit beschränkter Haftung
Kiebitzweg 14
5560 Wuppertal 1
Tel 02120 (13) 40076/77

201

115
113⁵

Als Anlage zur Urkunde Nr. 2386 179 81
des Notars Leonhard Hufen vom 17. 11. 1981
Tage genommen.

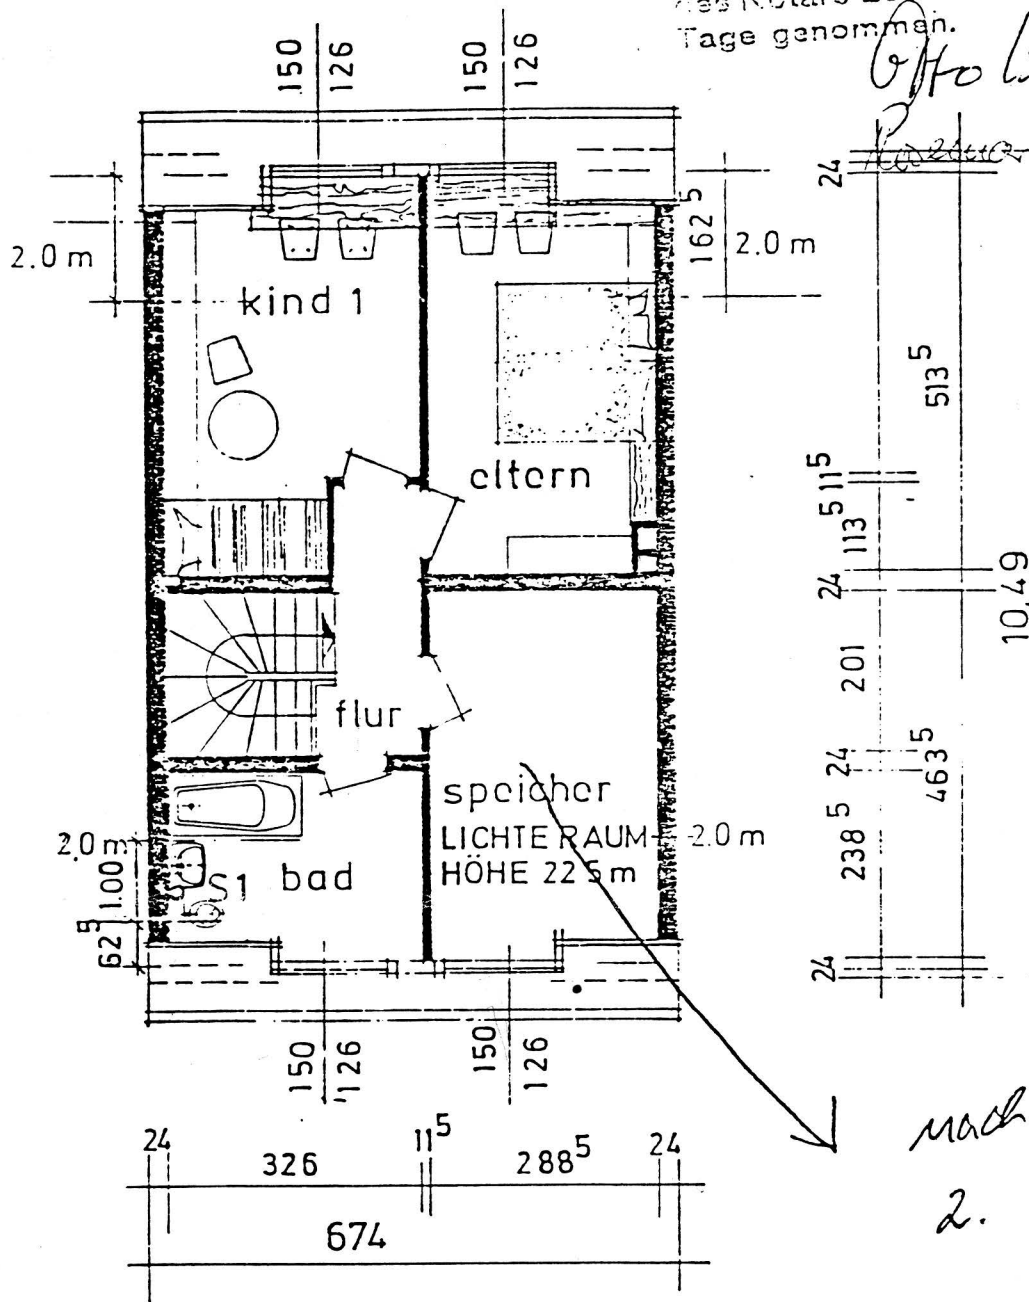


*nach Abnahme
2. Kinderzimmer*

dachgeschoss

„BAUAGENTUR“

Festpreisbau
Kiebitzweg 14
5600 Wuppertal 1
Ruf 021 20 (13) 464 70 7