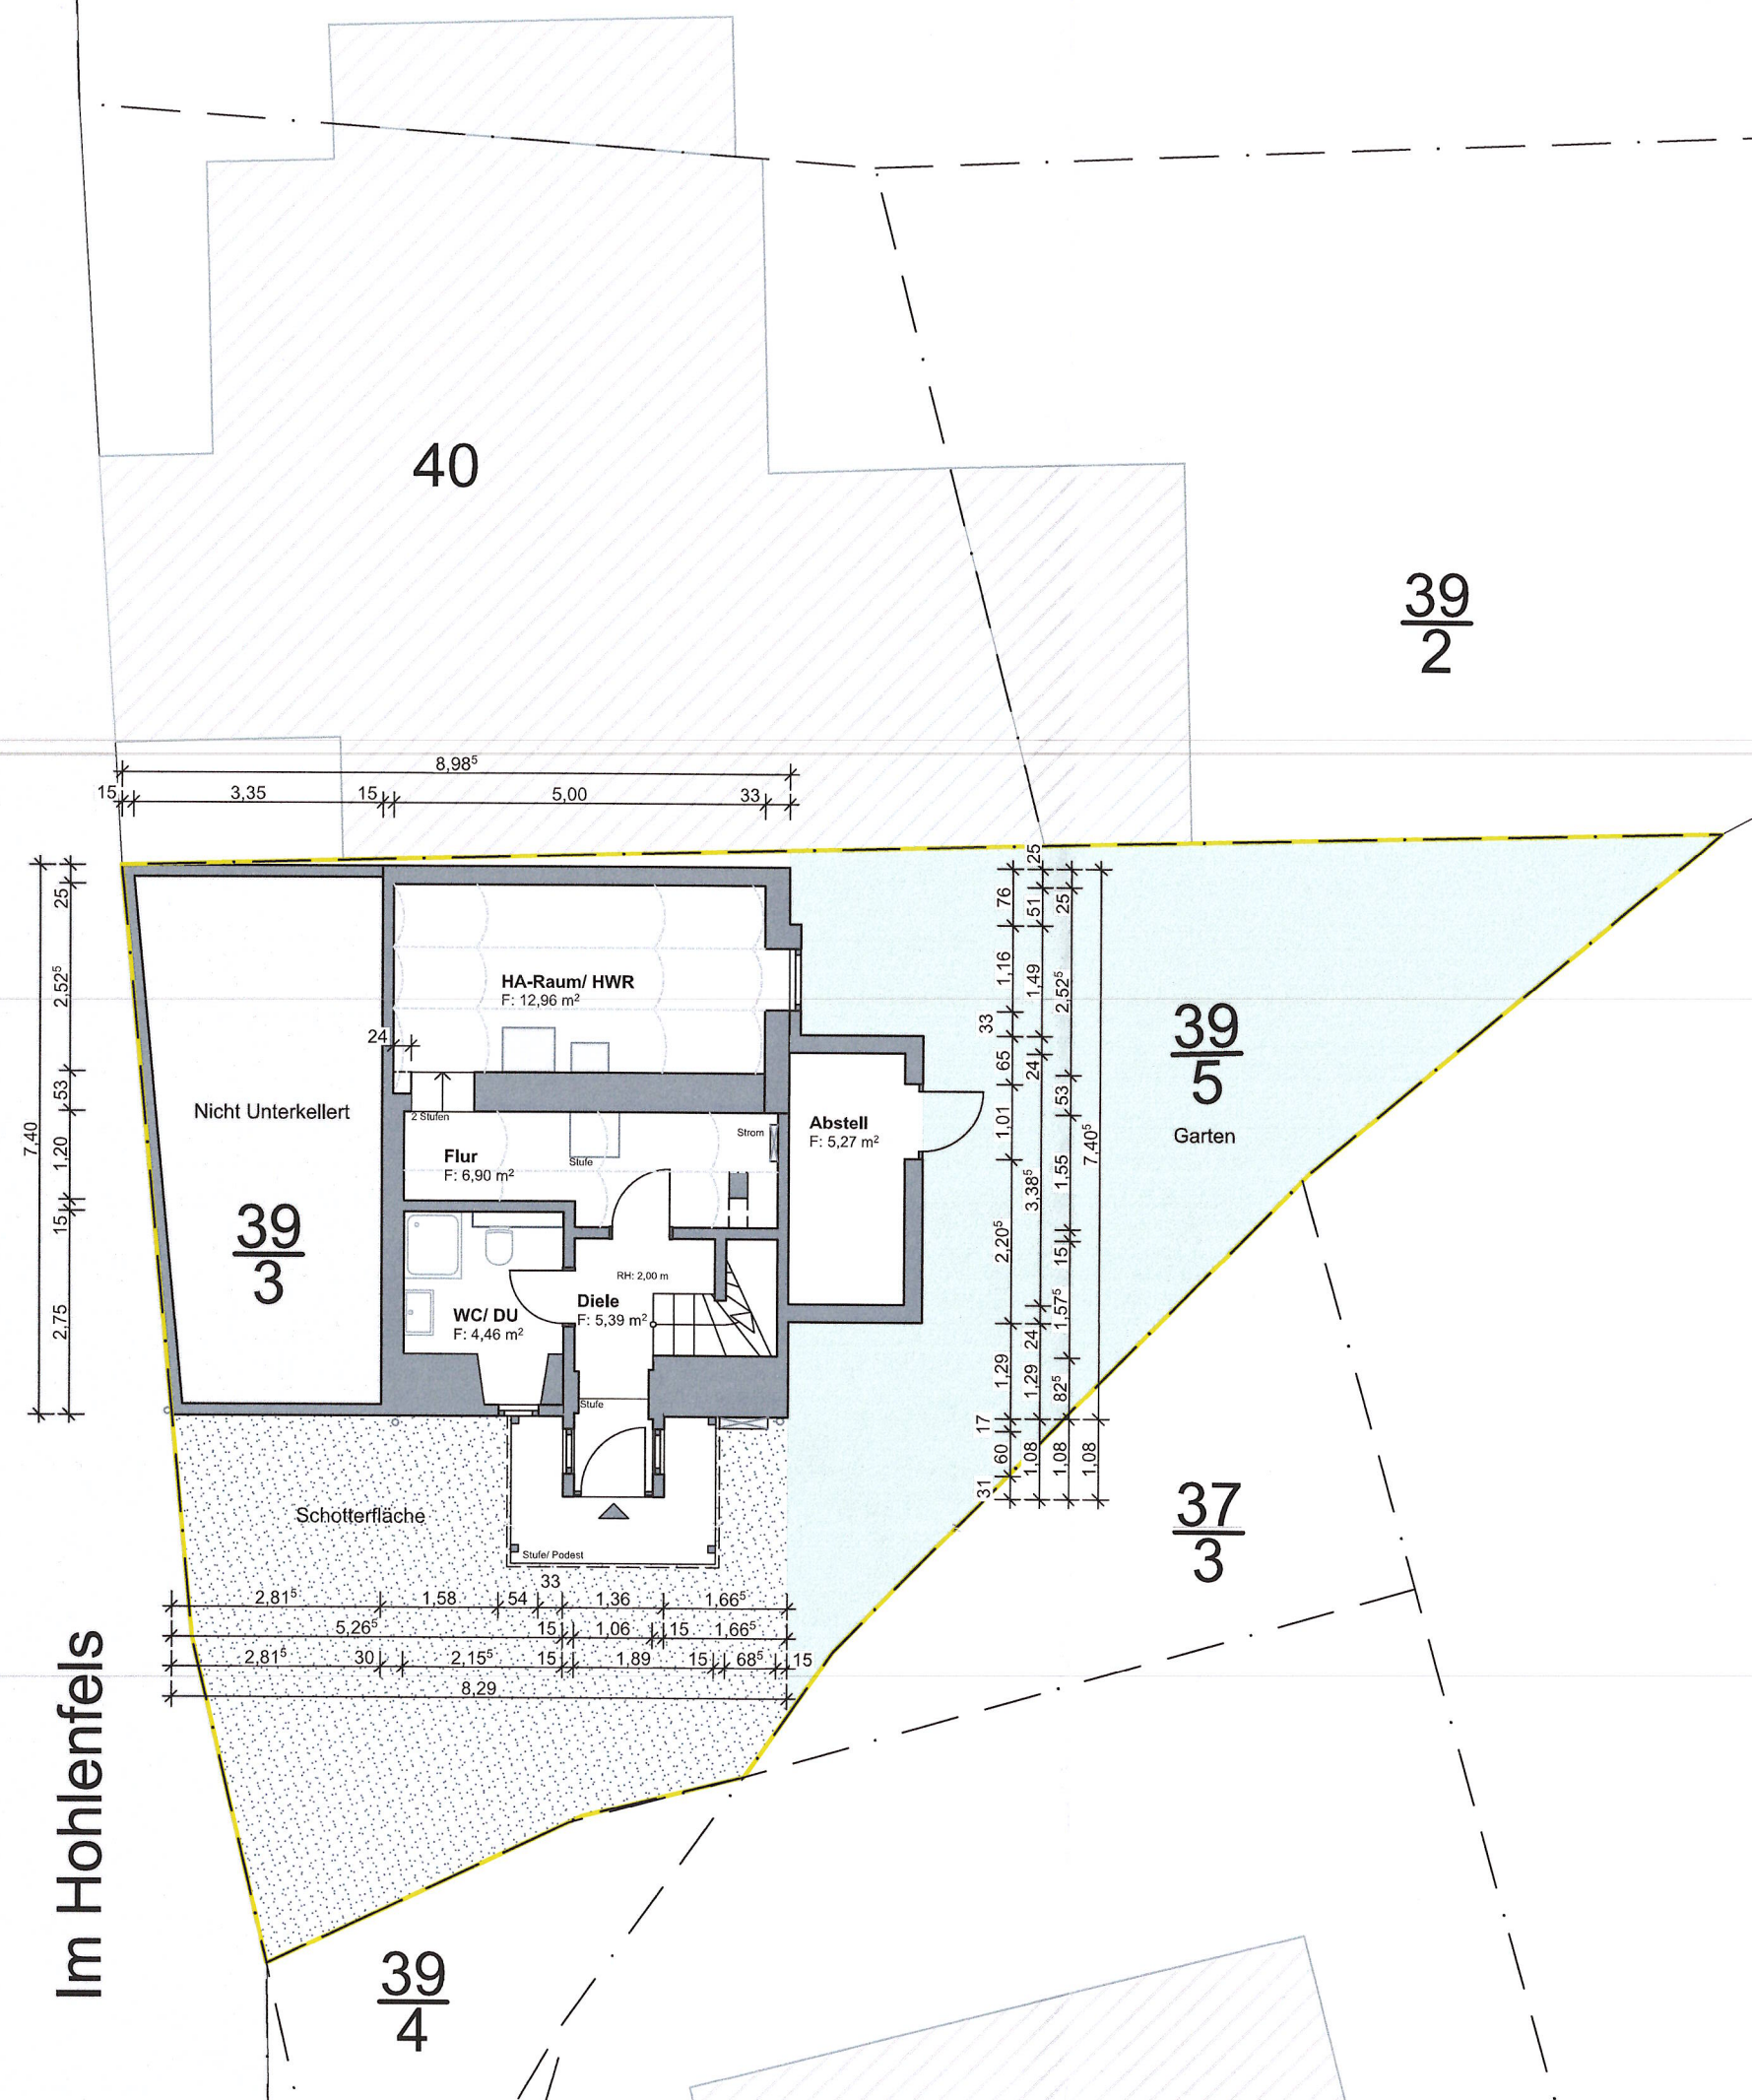


Bestand Neubau Abbruch

Das Urheberrecht an dieser Zeichnung sowie den Disketten als Datenträger verbleibt uns. Sie sind dem Empfänger nur zum persönlichen Gebrauch anvertraut. Ohne unsere schriftliche Genehmigung dürfen sie nicht kopiert oder vervielfältigt, auch nicht dritten Personen, mitgeteilt oder zugänglich gemacht werden. Widerrechtliche Benutzung durch den Empfänger oder Dritte haben zivil- und strafrechtliche Folgen.

Oliver Schrögel

Architekturbüro

Schwabenheimer Weg 62a
55543 Bad Kreuznach

Tel.: 0671/8378989 Fax.: 0671/837891089
www.schroegel-schroegel.de

Projekt	EINFAMILIENWOHNHAUS IM HOHLENFELS 24 55606 KIRN-SULZBACH					
Bauherr	Mattes Stock Investment GmbH Weyersstraße 3 55543 BAD KREUZNACH					
Zeichnung	GRUNDRISS ERDGESCHOSS					
Planungsstufe	BESTANDSAUFNAHME					
Gezeichnet : J.Alisaid	Proj. Nr.	Maßstab	Zeichn.-Nr.	Gewerk	Index	
Datum : 20.09.2023	23.117	1:100	1			
				Bauherr	Architekt	