




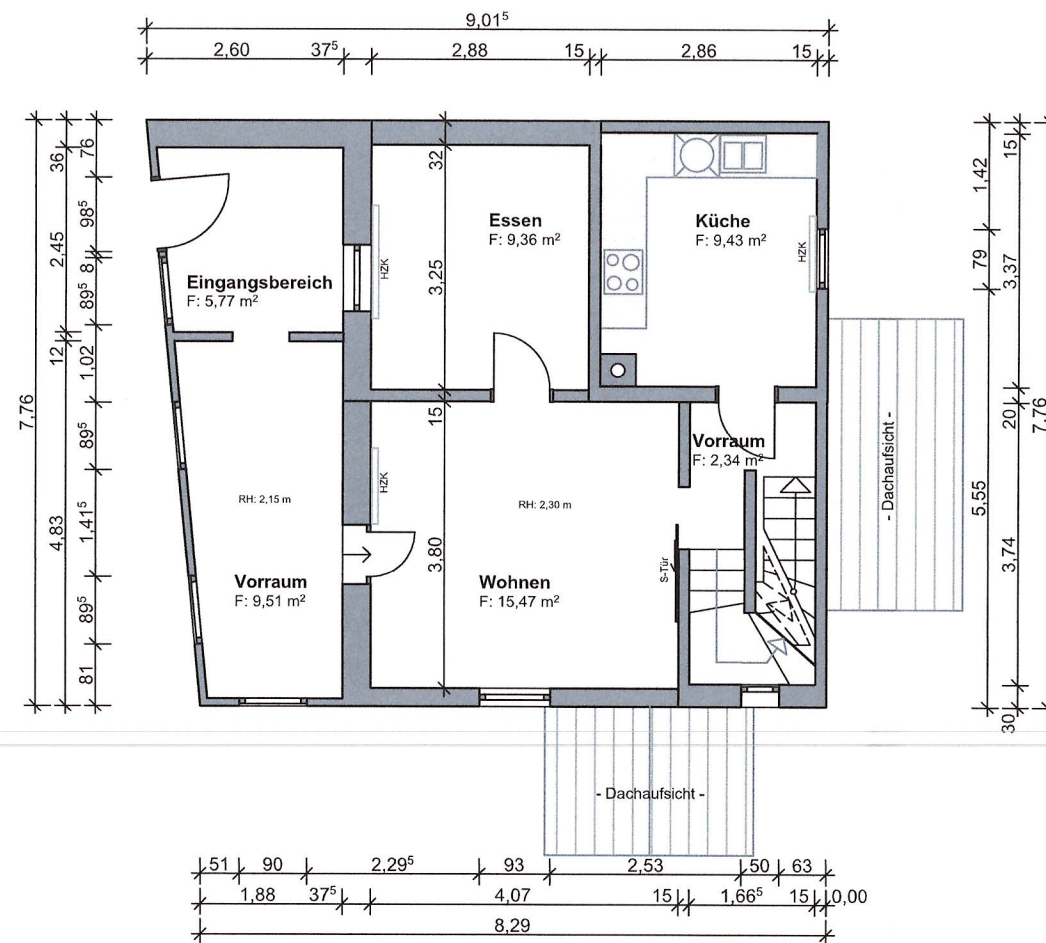

1. Obergeschoss

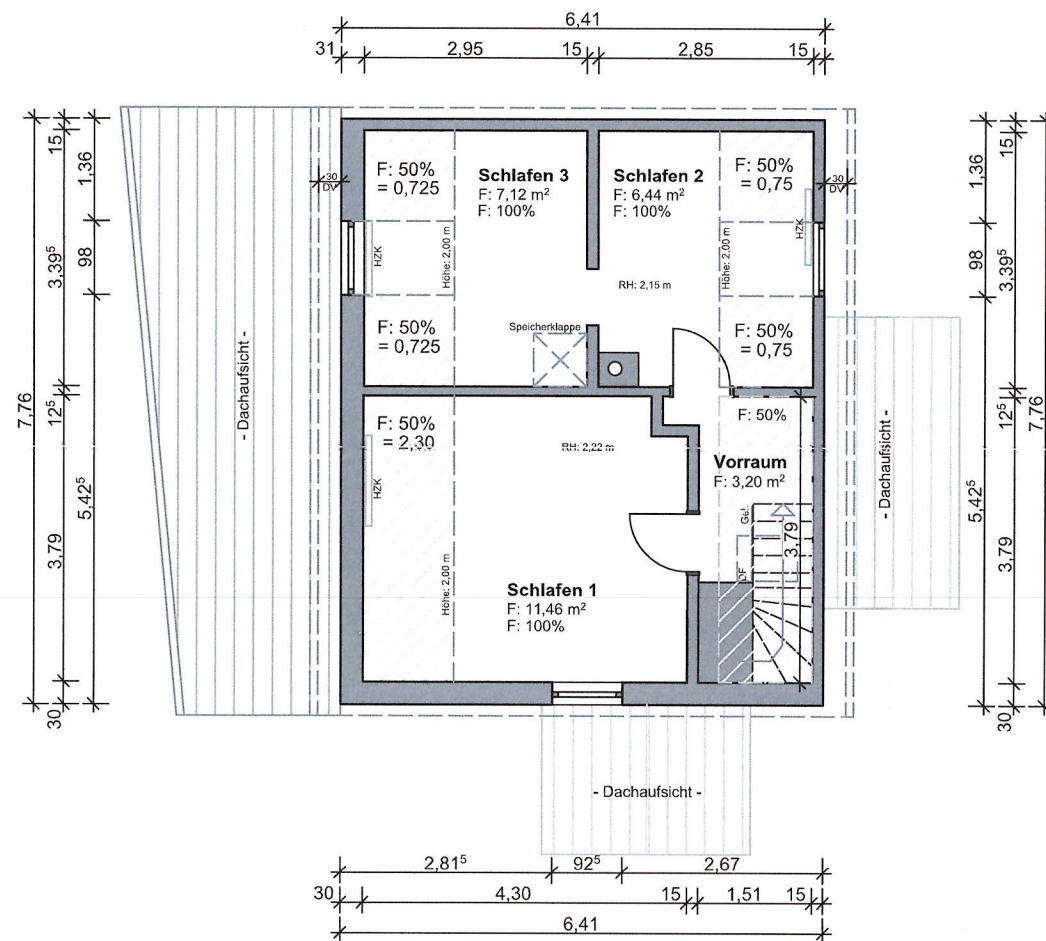

Dachgeschoss

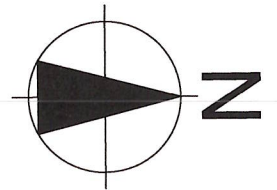

Bestand Neubau Abbruch

Das Urheberrecht an dieser Zeichnung sowie den Disketten als Datenträger verbleibt uns. Sie sind dem Empfänger nur zum persönlichen Gebrauch anvertraut. Ohne unsere schriftliche Genehmigung dürfen sie nicht kopiert oder vervielfältigt, auch nicht dritten Personen, mitgeteilt oder zugänglich gemacht werden. Widerrechtliche Benutzung durch den Empfänger oder Dritte haben zivil- und strafrechtliche Folgen.

Oliver Schrögel
Architekturbüro

Schwabenheimer Weg 62a Tel.: 0671/8378989 Fax.: 0671/837891089
55543 Bad Kreuznach www.schroegel-schroegel.de

Projekt **EINFAMILIENWOHNHAUS**
IM HOHLENFELS 24
55606 KIRN-SULZBACH

Bauherr **Mattes Stock Investment GmbH**
Weyersstraße 3
55543 BAD KREUZNACH

Zeichnung **Grundriss Ober-/ Dachgeschoss**

Planungsstufe **BESTANDSAUFNAHME**

Gezeichnet : J. Alisaid	Proj. Nr.	Maßstab	Zechn.-Nr.	Gewerk	Index
Datum : 20.09.2023	23.117	1:100	2		

Bauherr

Architekt