


AUSFÜHRUNGSZEICHNUNG M. 1: 50
BAUHERR: LUDWIG LÜCKE, MARL-DREWER, KAMPSTR. 122

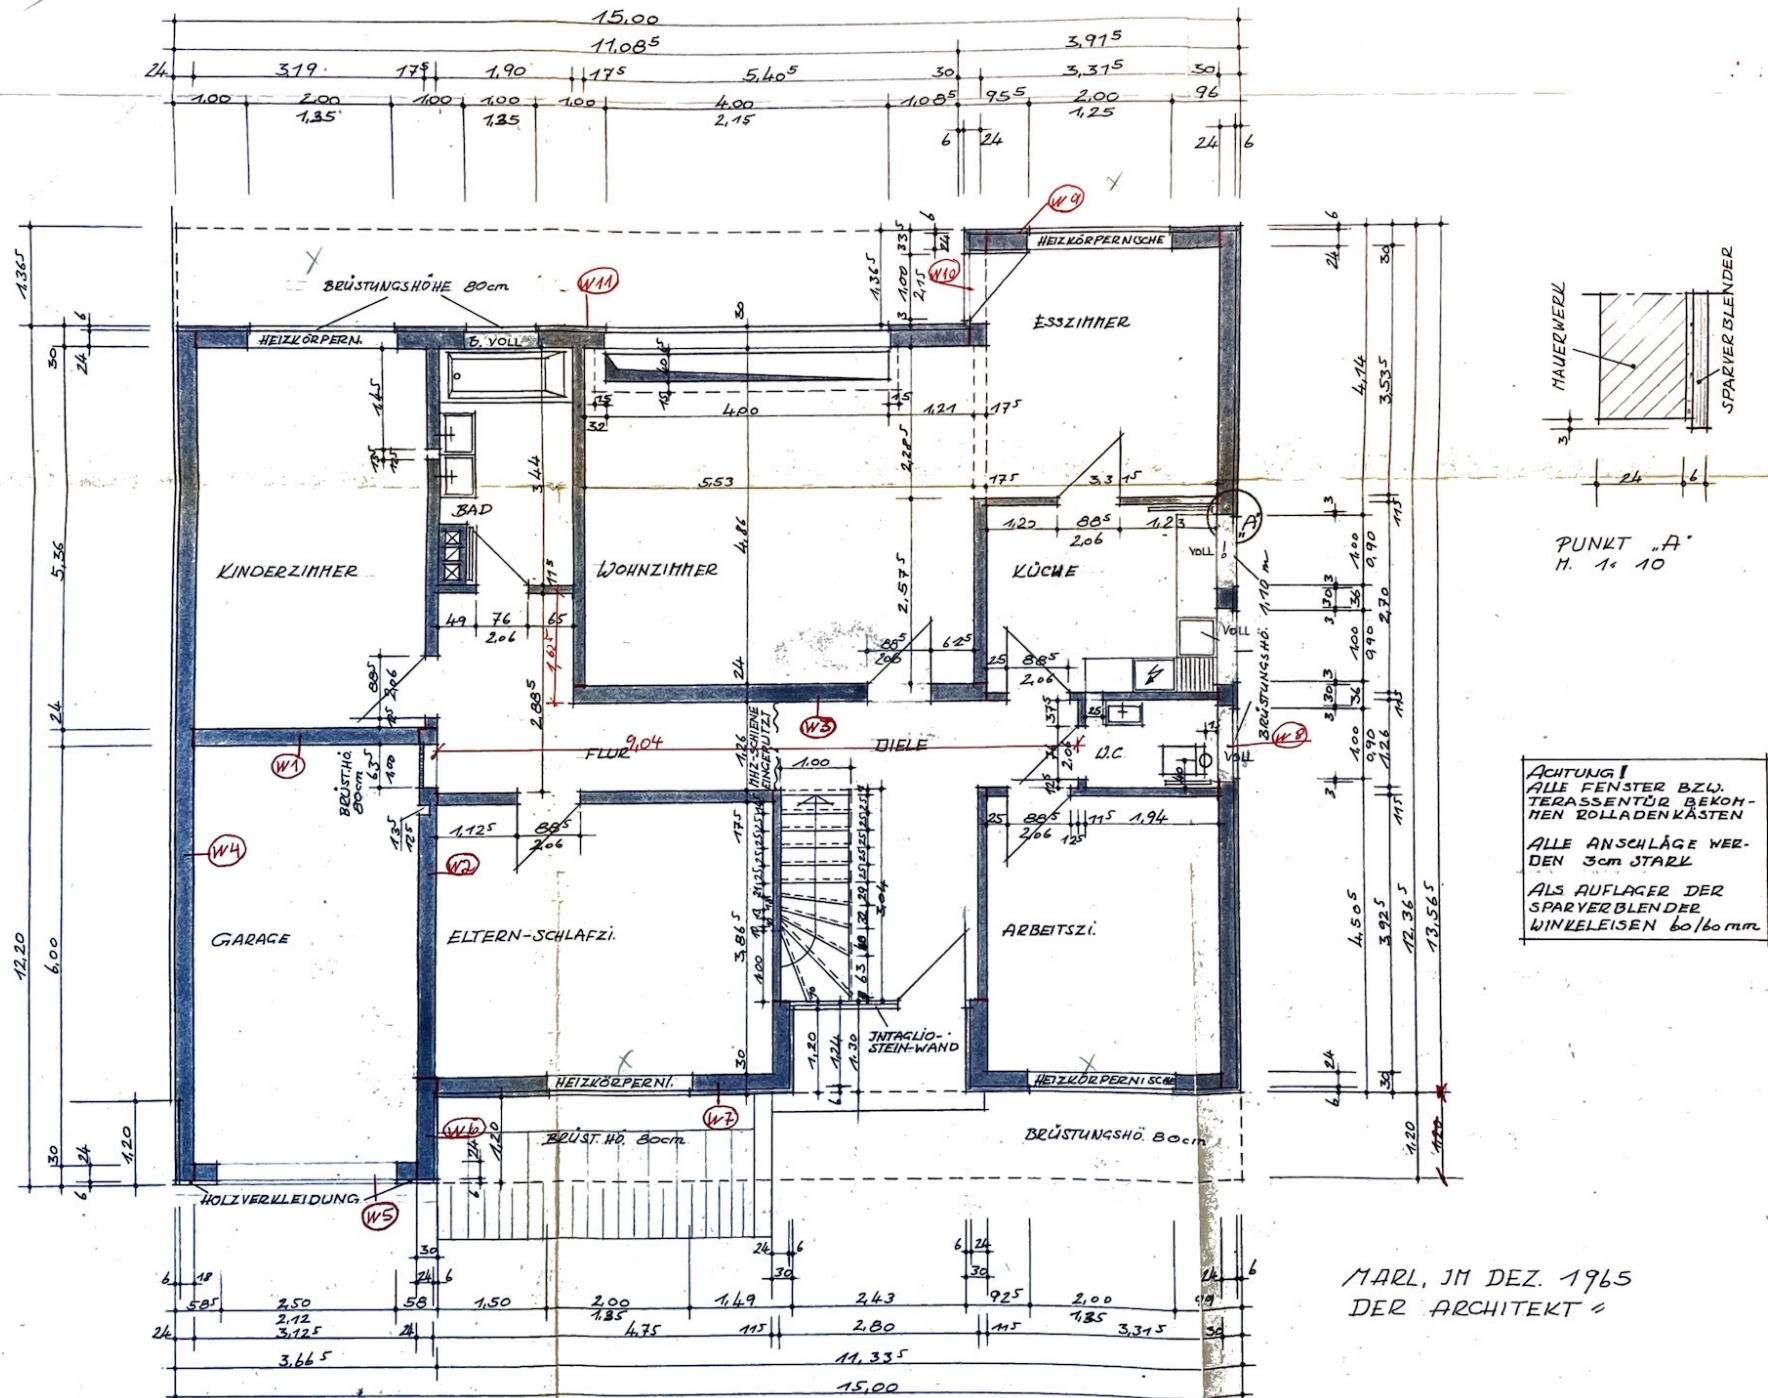

ACHTUNG!
ALLE FENSTER BZW.
TERASSENTÜR BEKOM-
MEN ROLLADENKÄSTEN


ALLE ANSCHLÄGE WER-
DEN 3cm STARK

ALS AUFLAGER DER
SPARVERBLENDER
WINKELEISEN 60/60 mm

MARL, IM DEZ. 1965
DER ARCHITEKT //

ERDGESCHOSSGRUNDRISS

AUSFÜHRUNGSZEICHNUNG M. 1:50
BAUHERR = LUDWIG LÜCKE, MARL-DREWER, KAMPSTR. 122

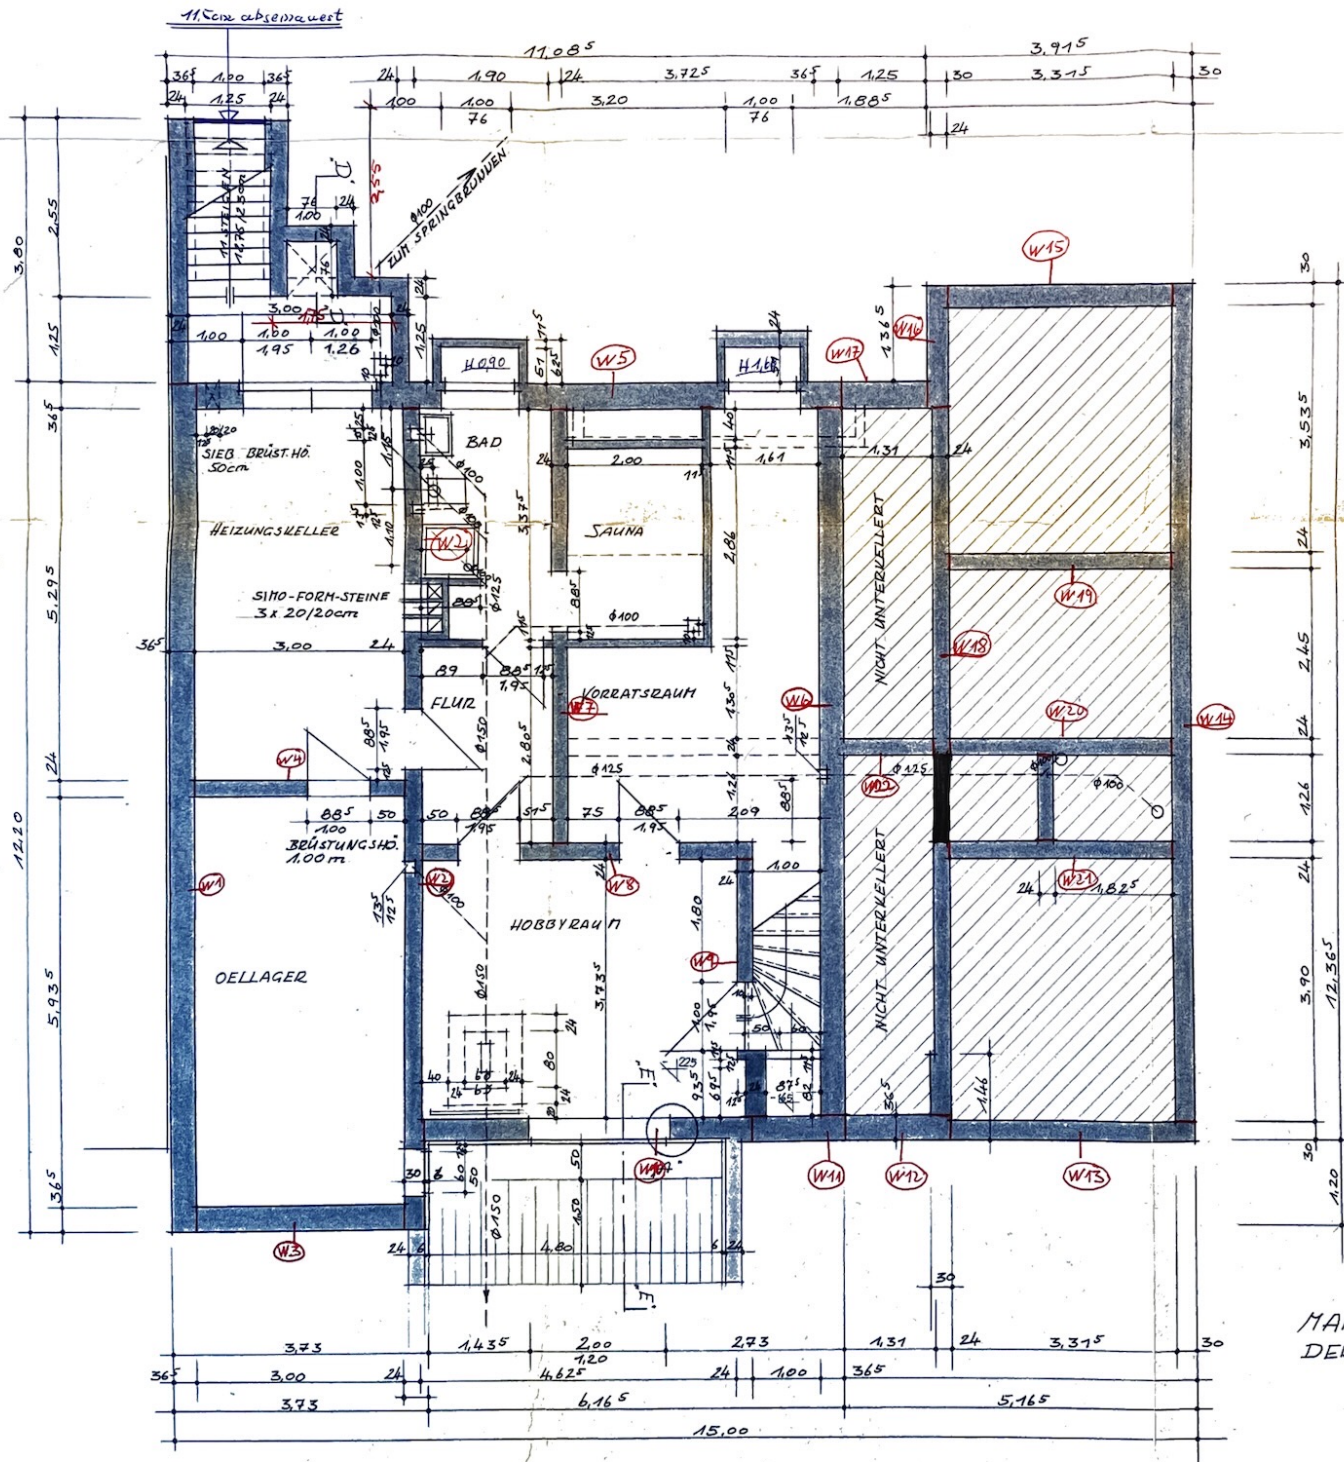

PUNKT "A"
M. 1. 10

ACHTUNG!
ANSCHLAG BEI SPARVER-
BLENDER 3 cm,
SONST 6,5 cm,
ALS AUFLAGER DER
SPARVERBLENDER
WINKELEISEN 60/60 mm

FUSSBODENKONSTRUKTIONS-
HÖHE:
BAD + SAUNA = 5 cm
RESTLICHE RÄUME 2 cm

MARL, JM DEZ. 1965
DER ARCHITEKT

KELLERGECHOSS GRUNDRISS