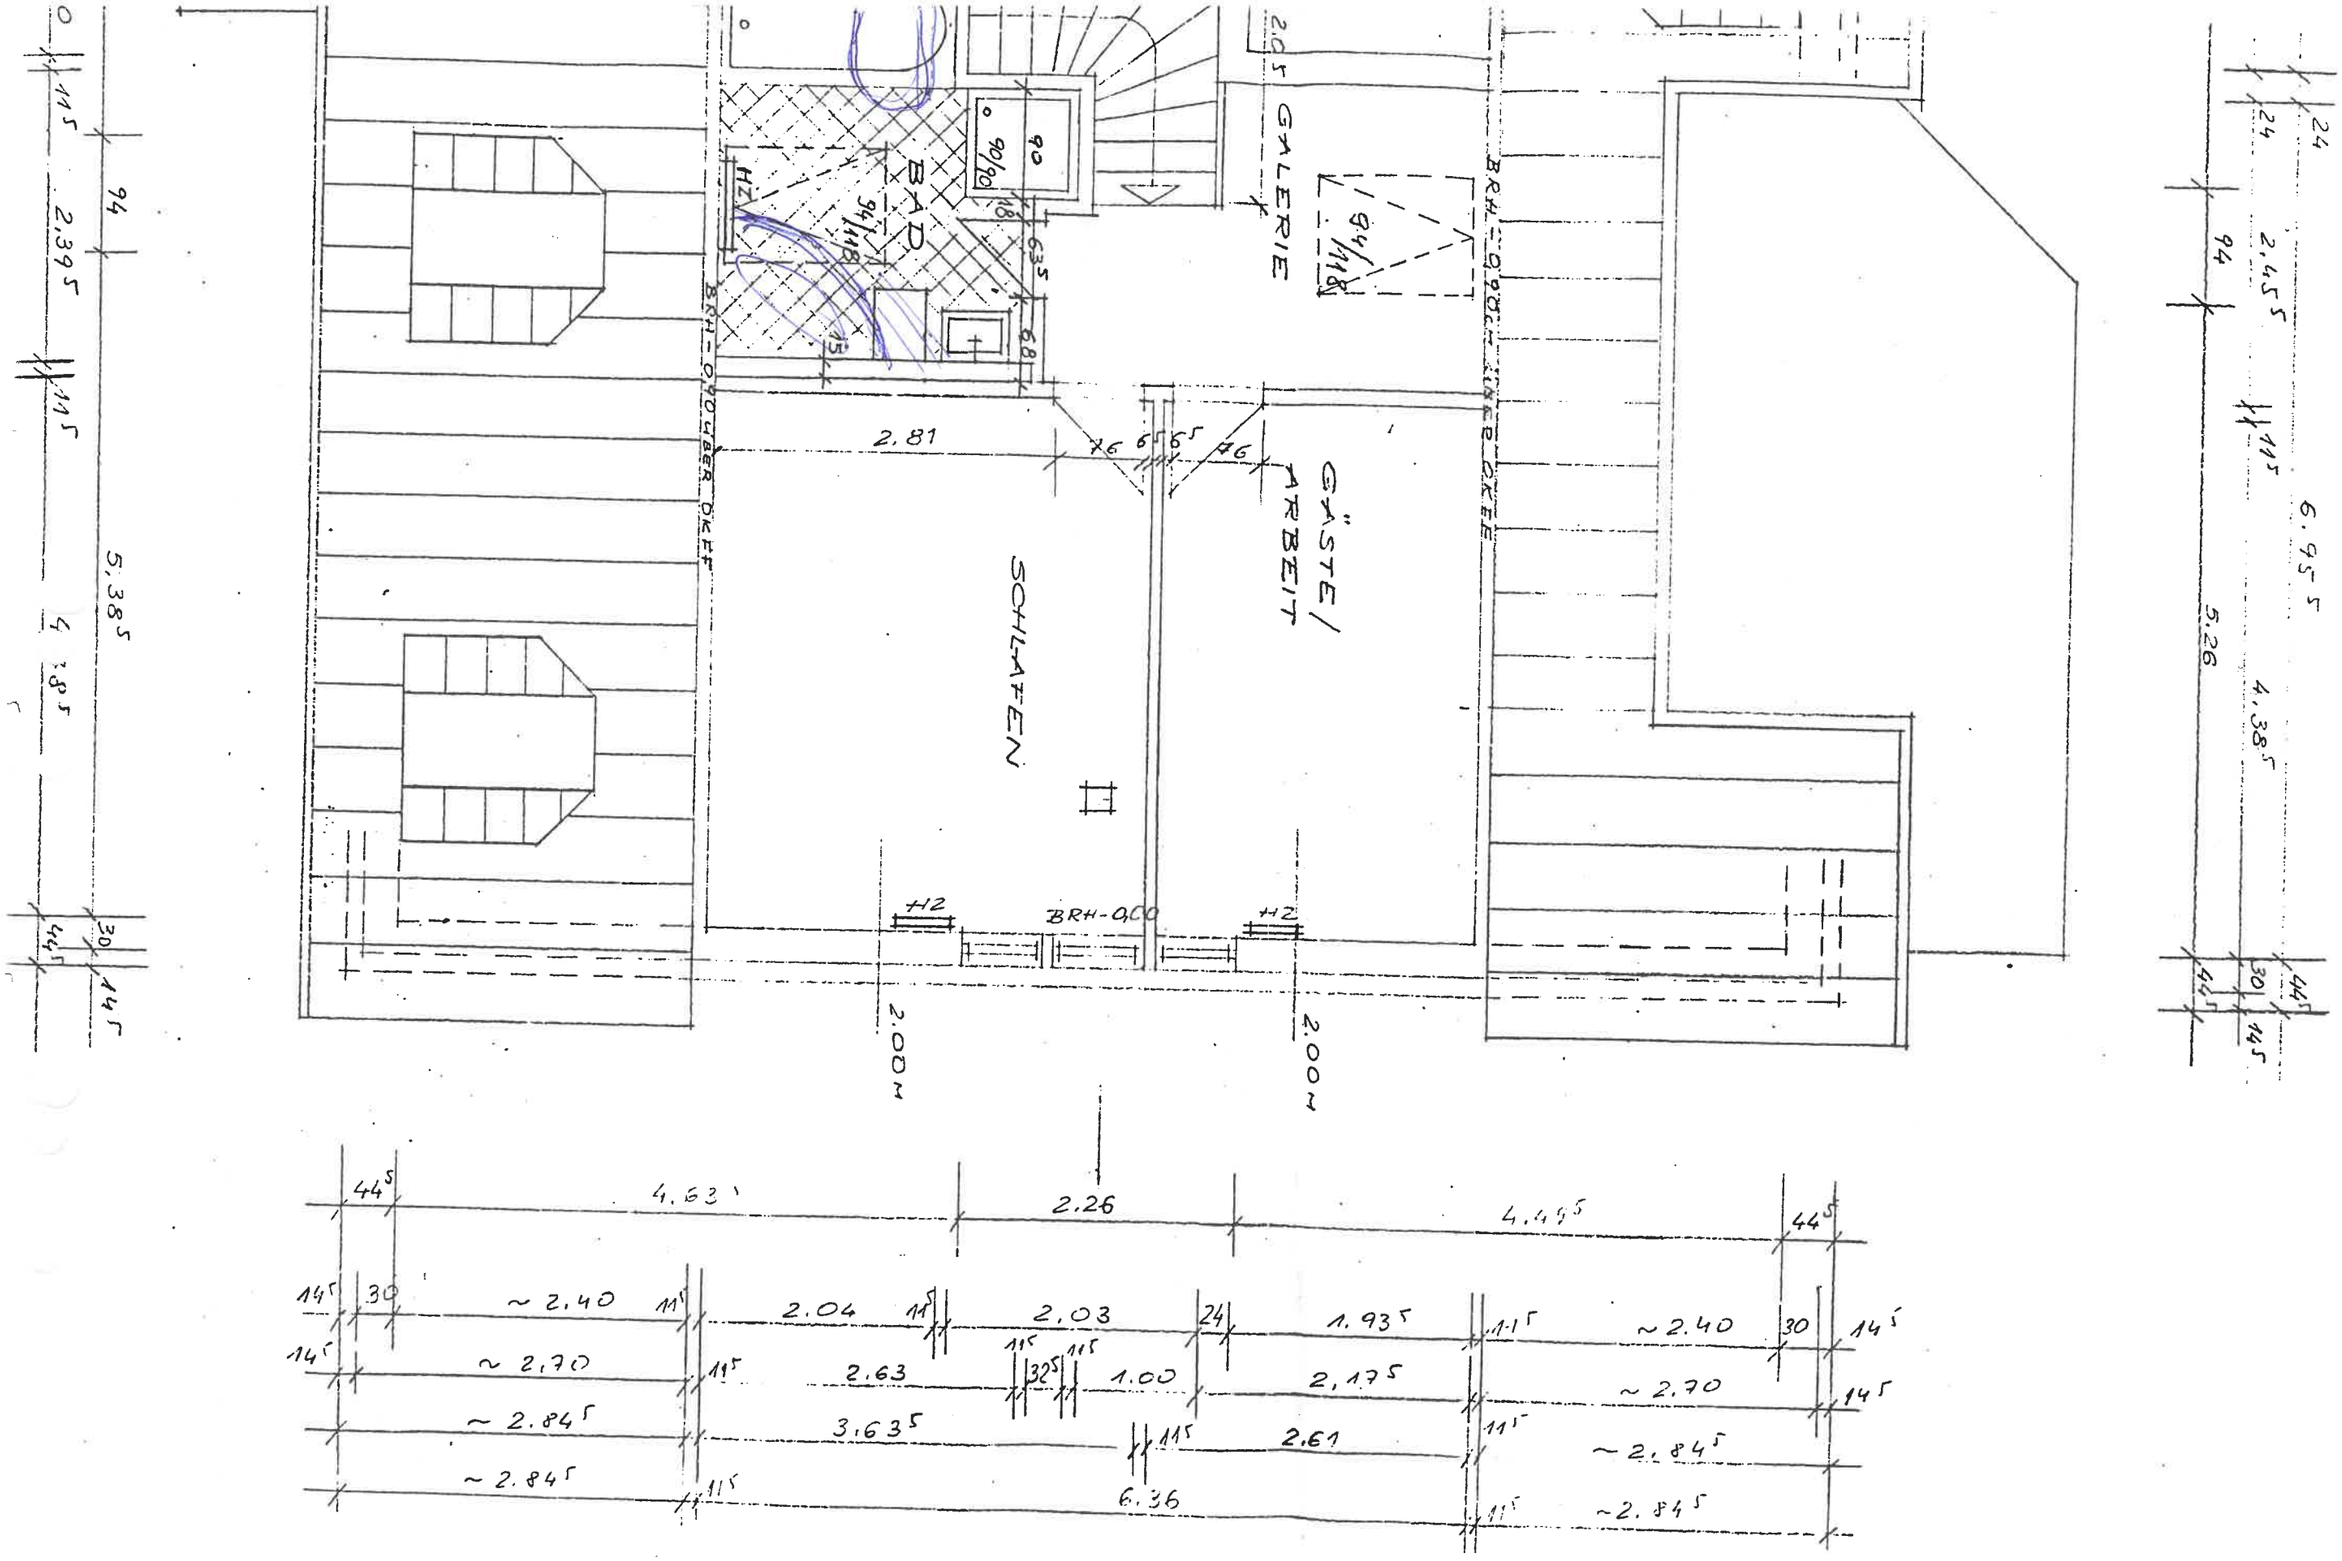
BAD
GALERIE
SCHLAFEN
GÄSTE/
ARBEIT
BRH-0,00
2,81
2.26
6.95
5.26
5.38
4.38
2,395
2,455
4.63
4.45
2.04
2.03
1.93
1.00
2.63
3.63
2.61
6.36
~2.40
~2.70
~2.84
2.17