


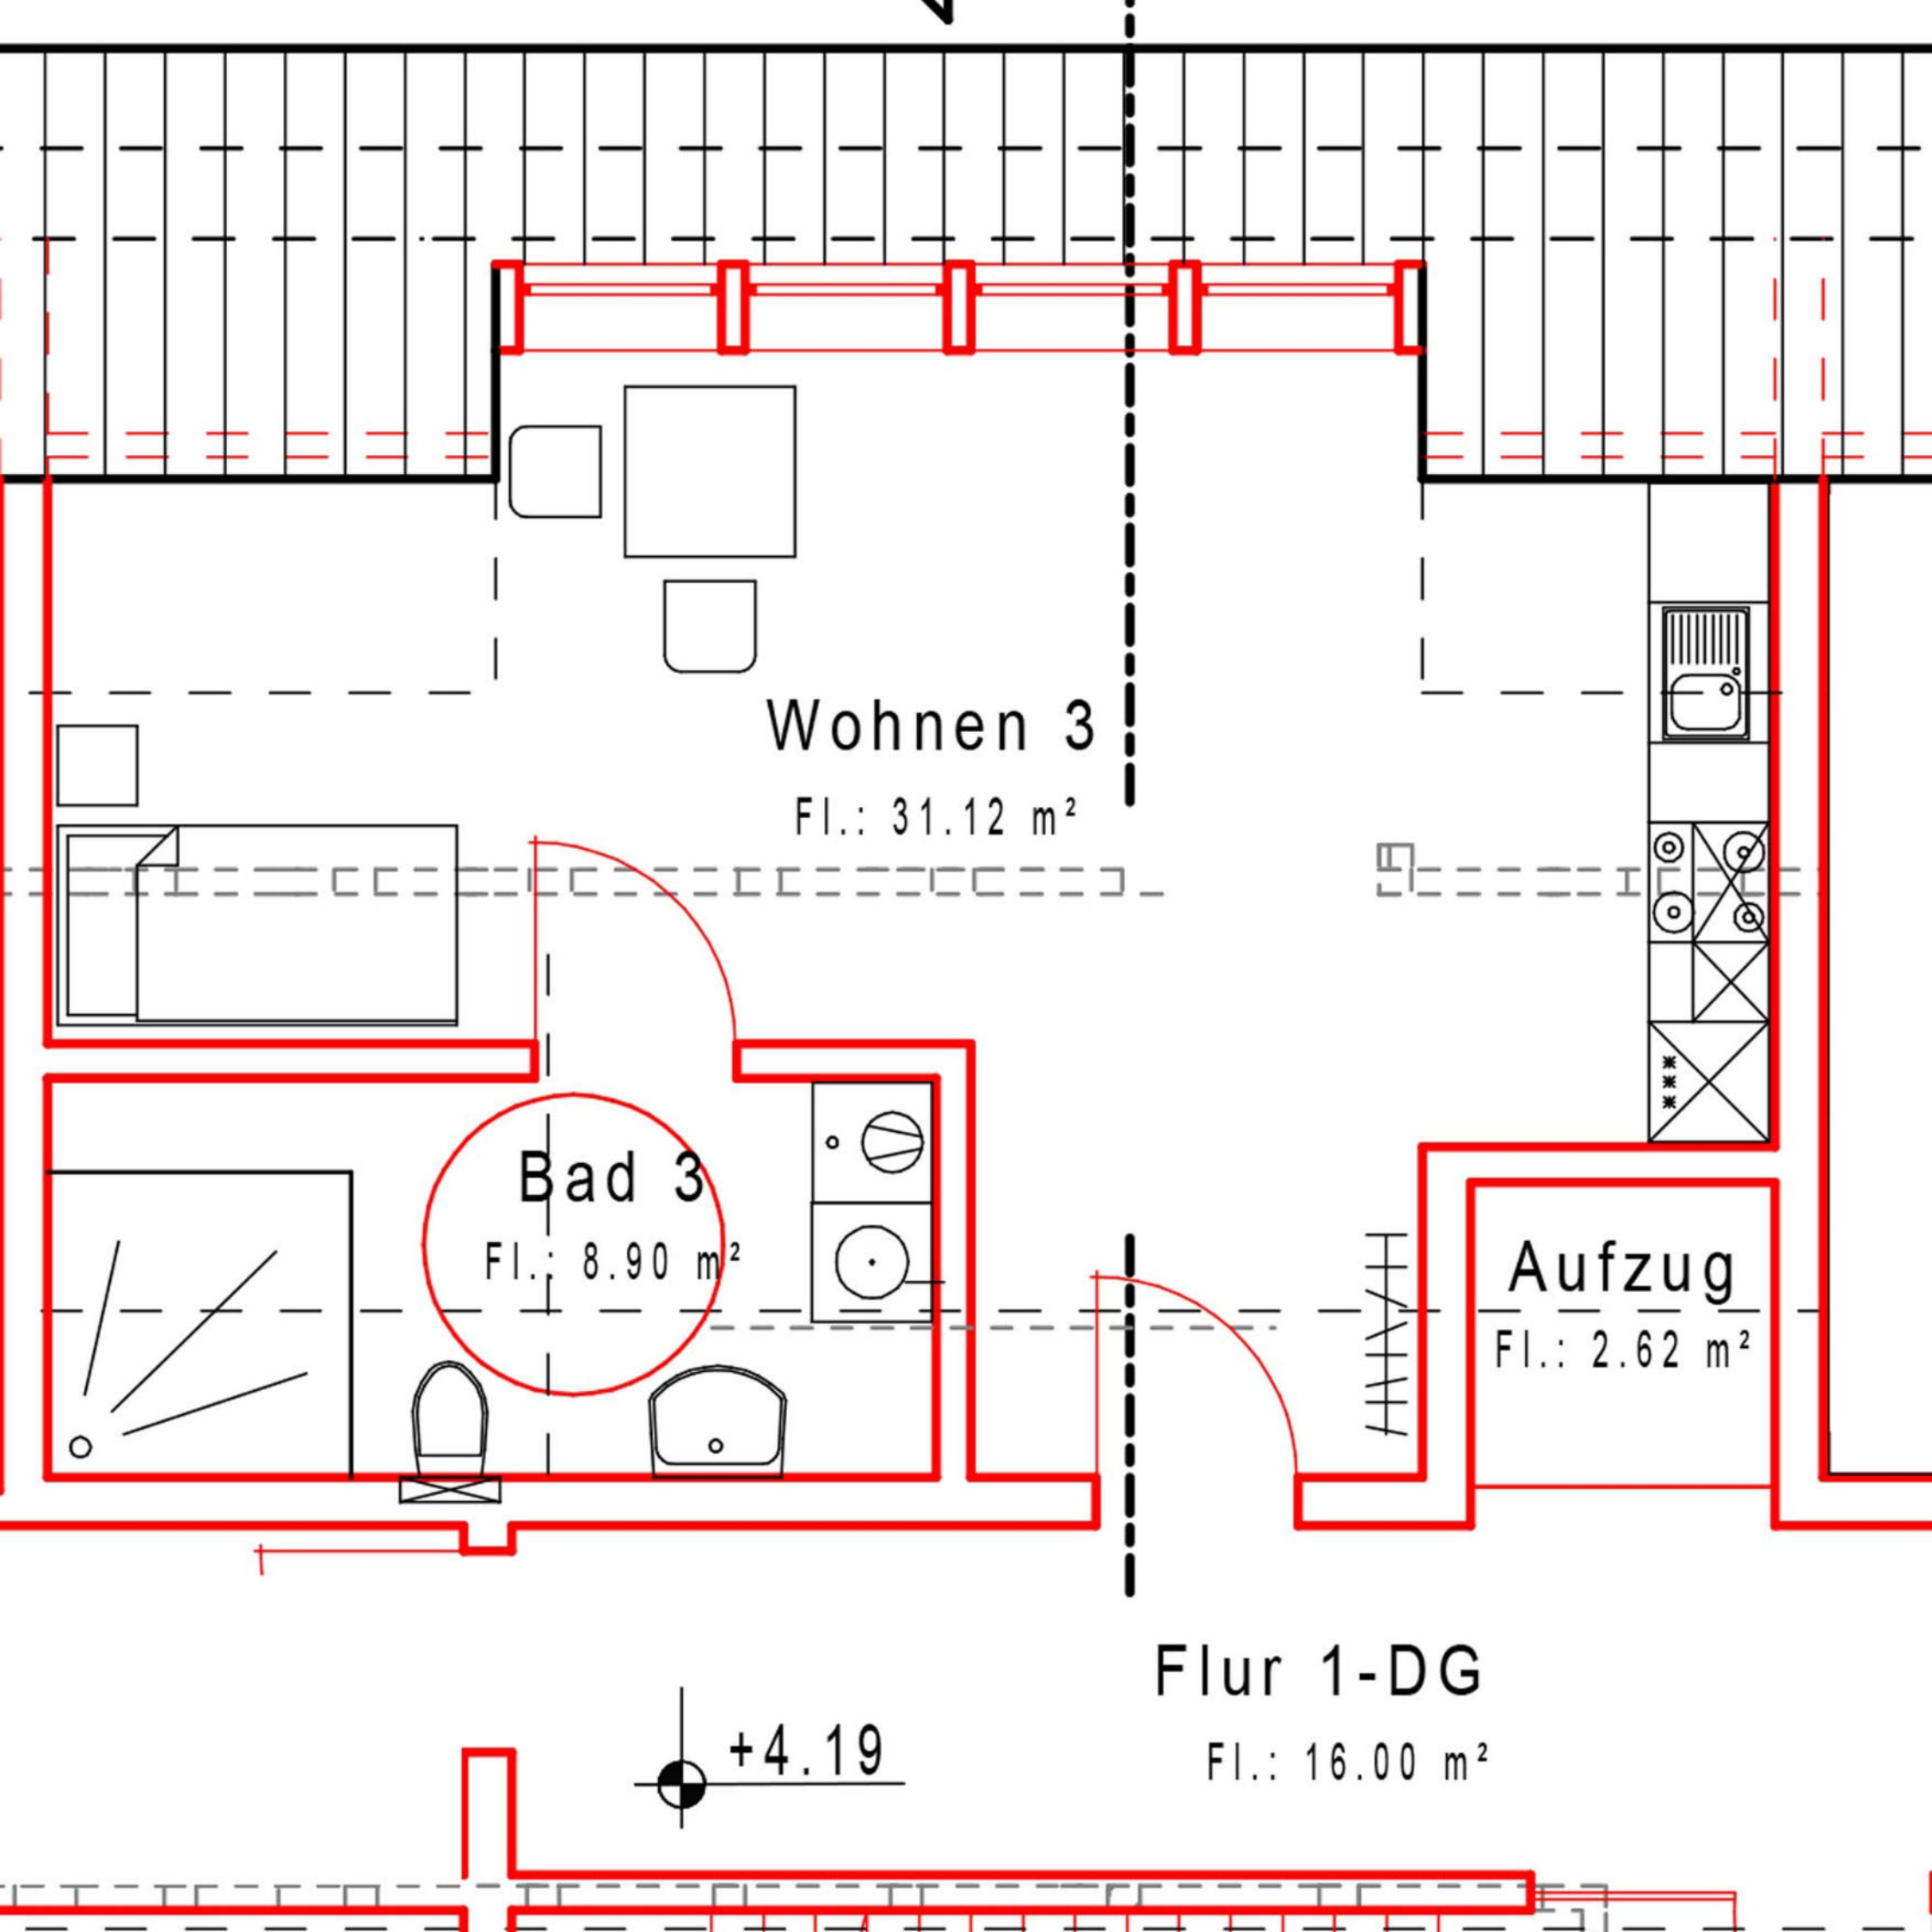

Wohnen 3

Fl.: 31.12 m²

Bad 3

Fl.: 8.90 m²

Aufzug

Fl.: 2.62 m²

Flur 1-DG

Fl.: 16.00 m²

+4.19