



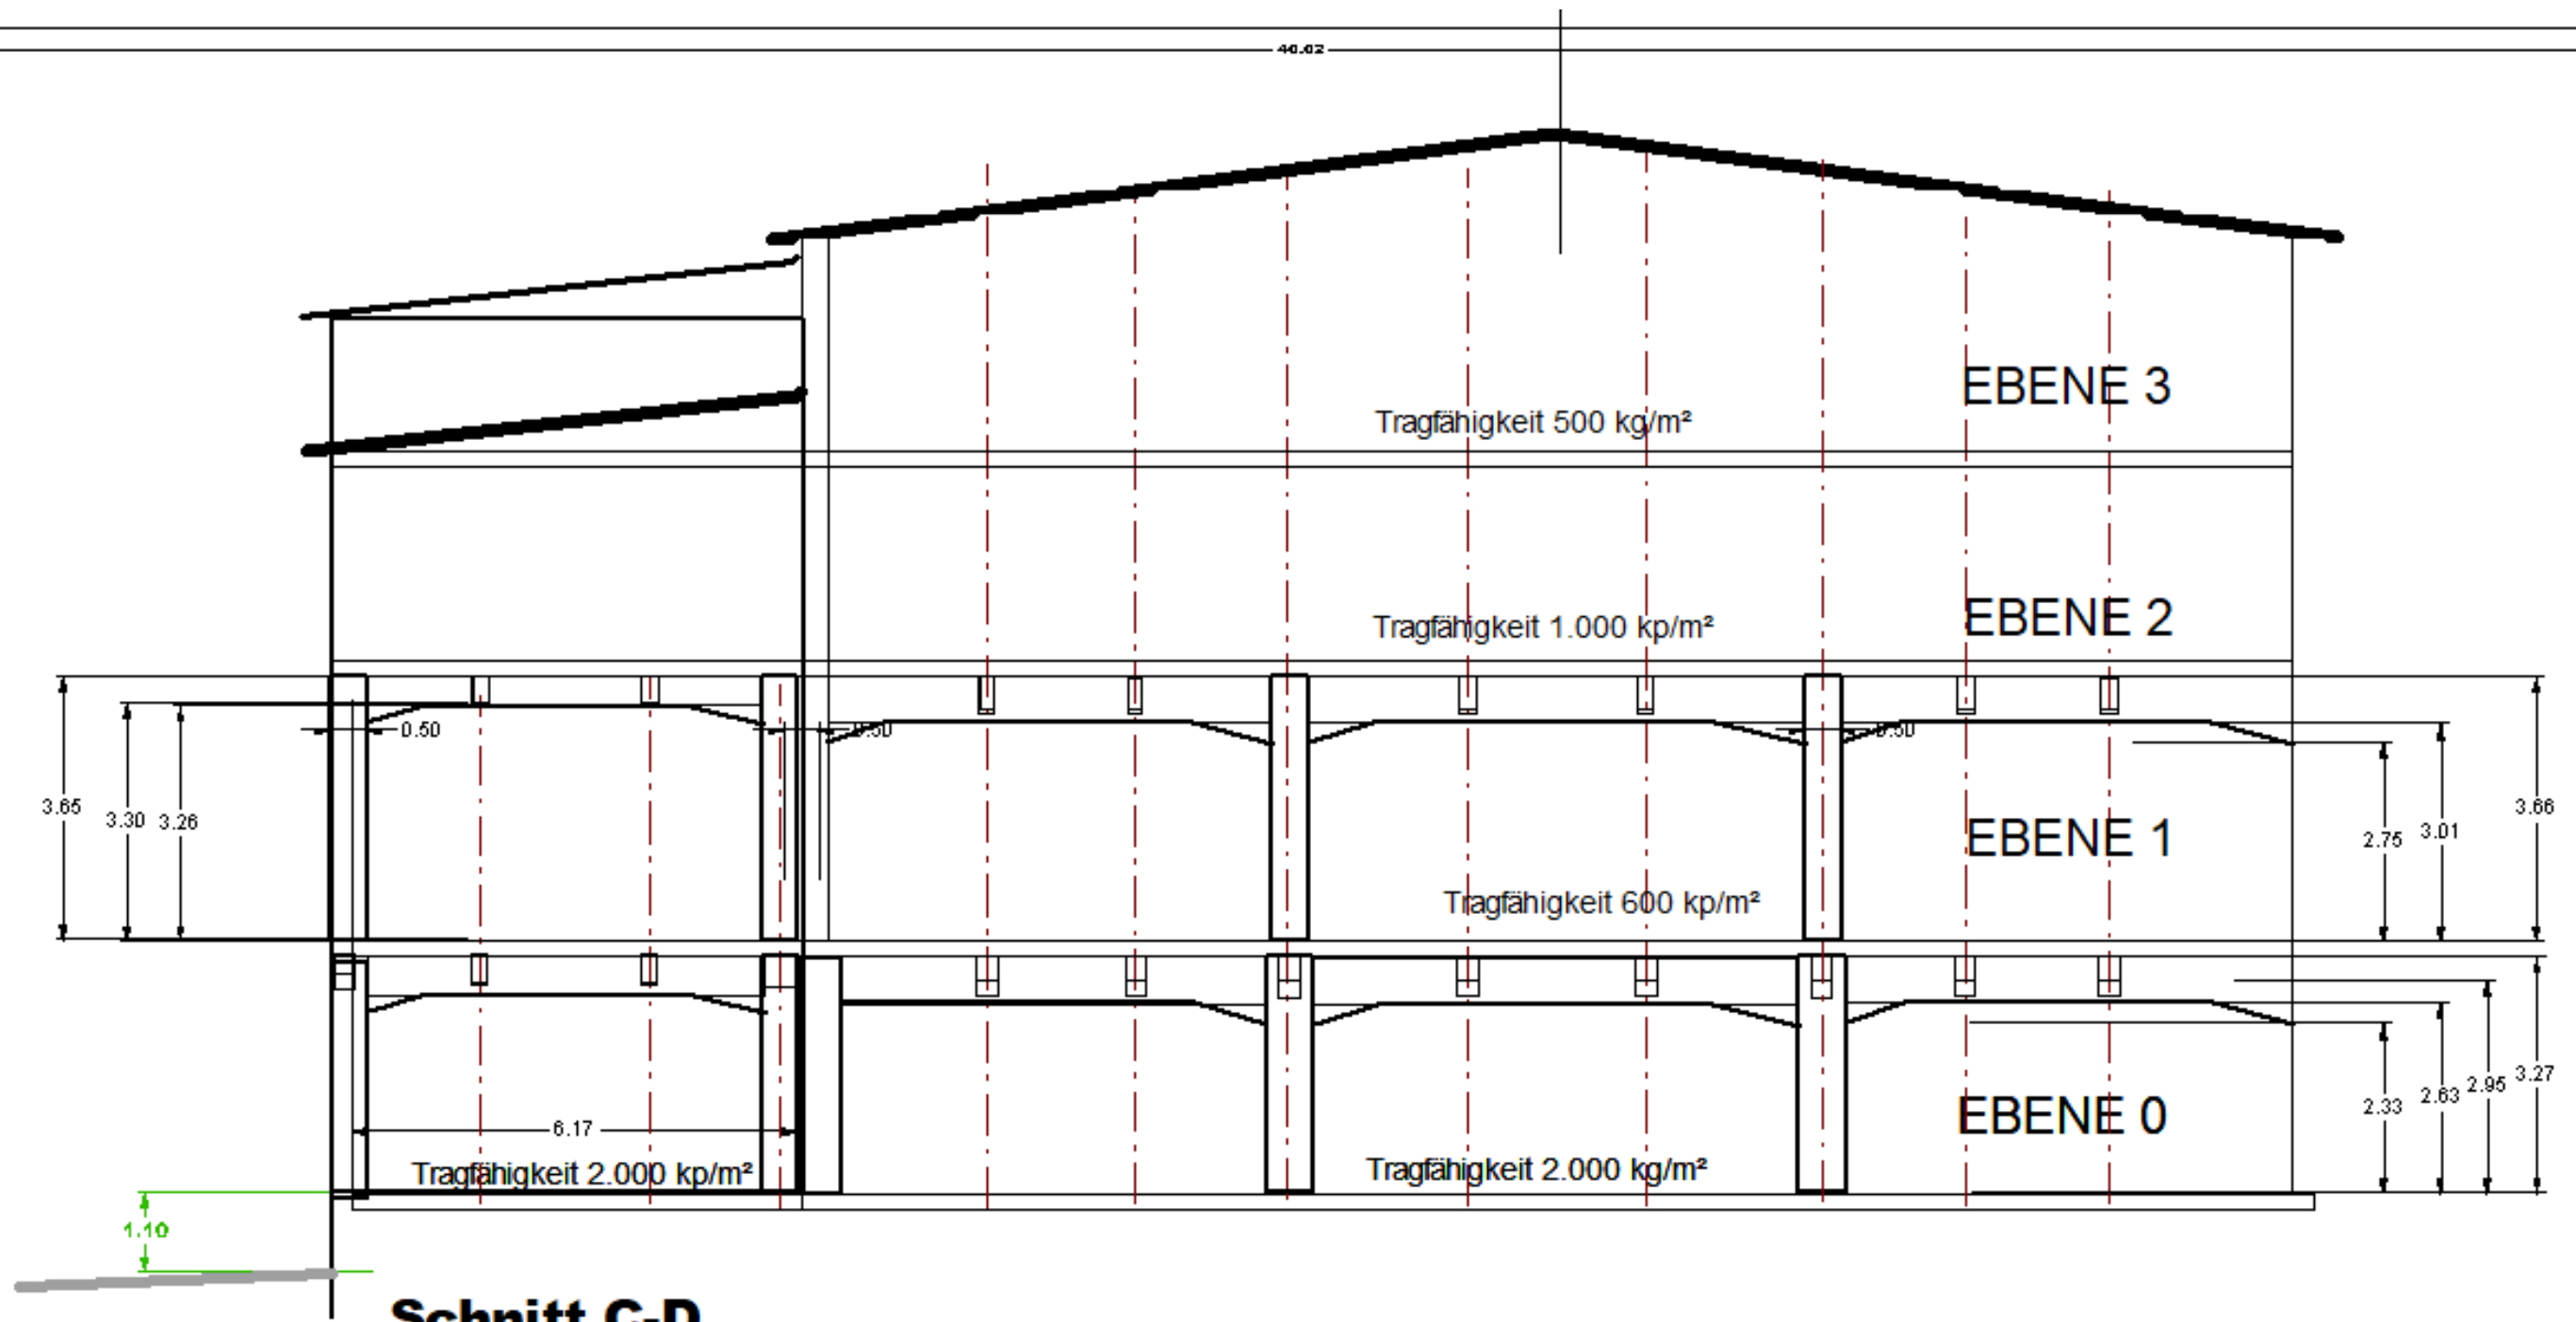

Produktionshalle SÜD ehemal. Margaretenhütte
Markus Glöckler
Maße in m
08-09-2022
DITZEL, Ing.Büro

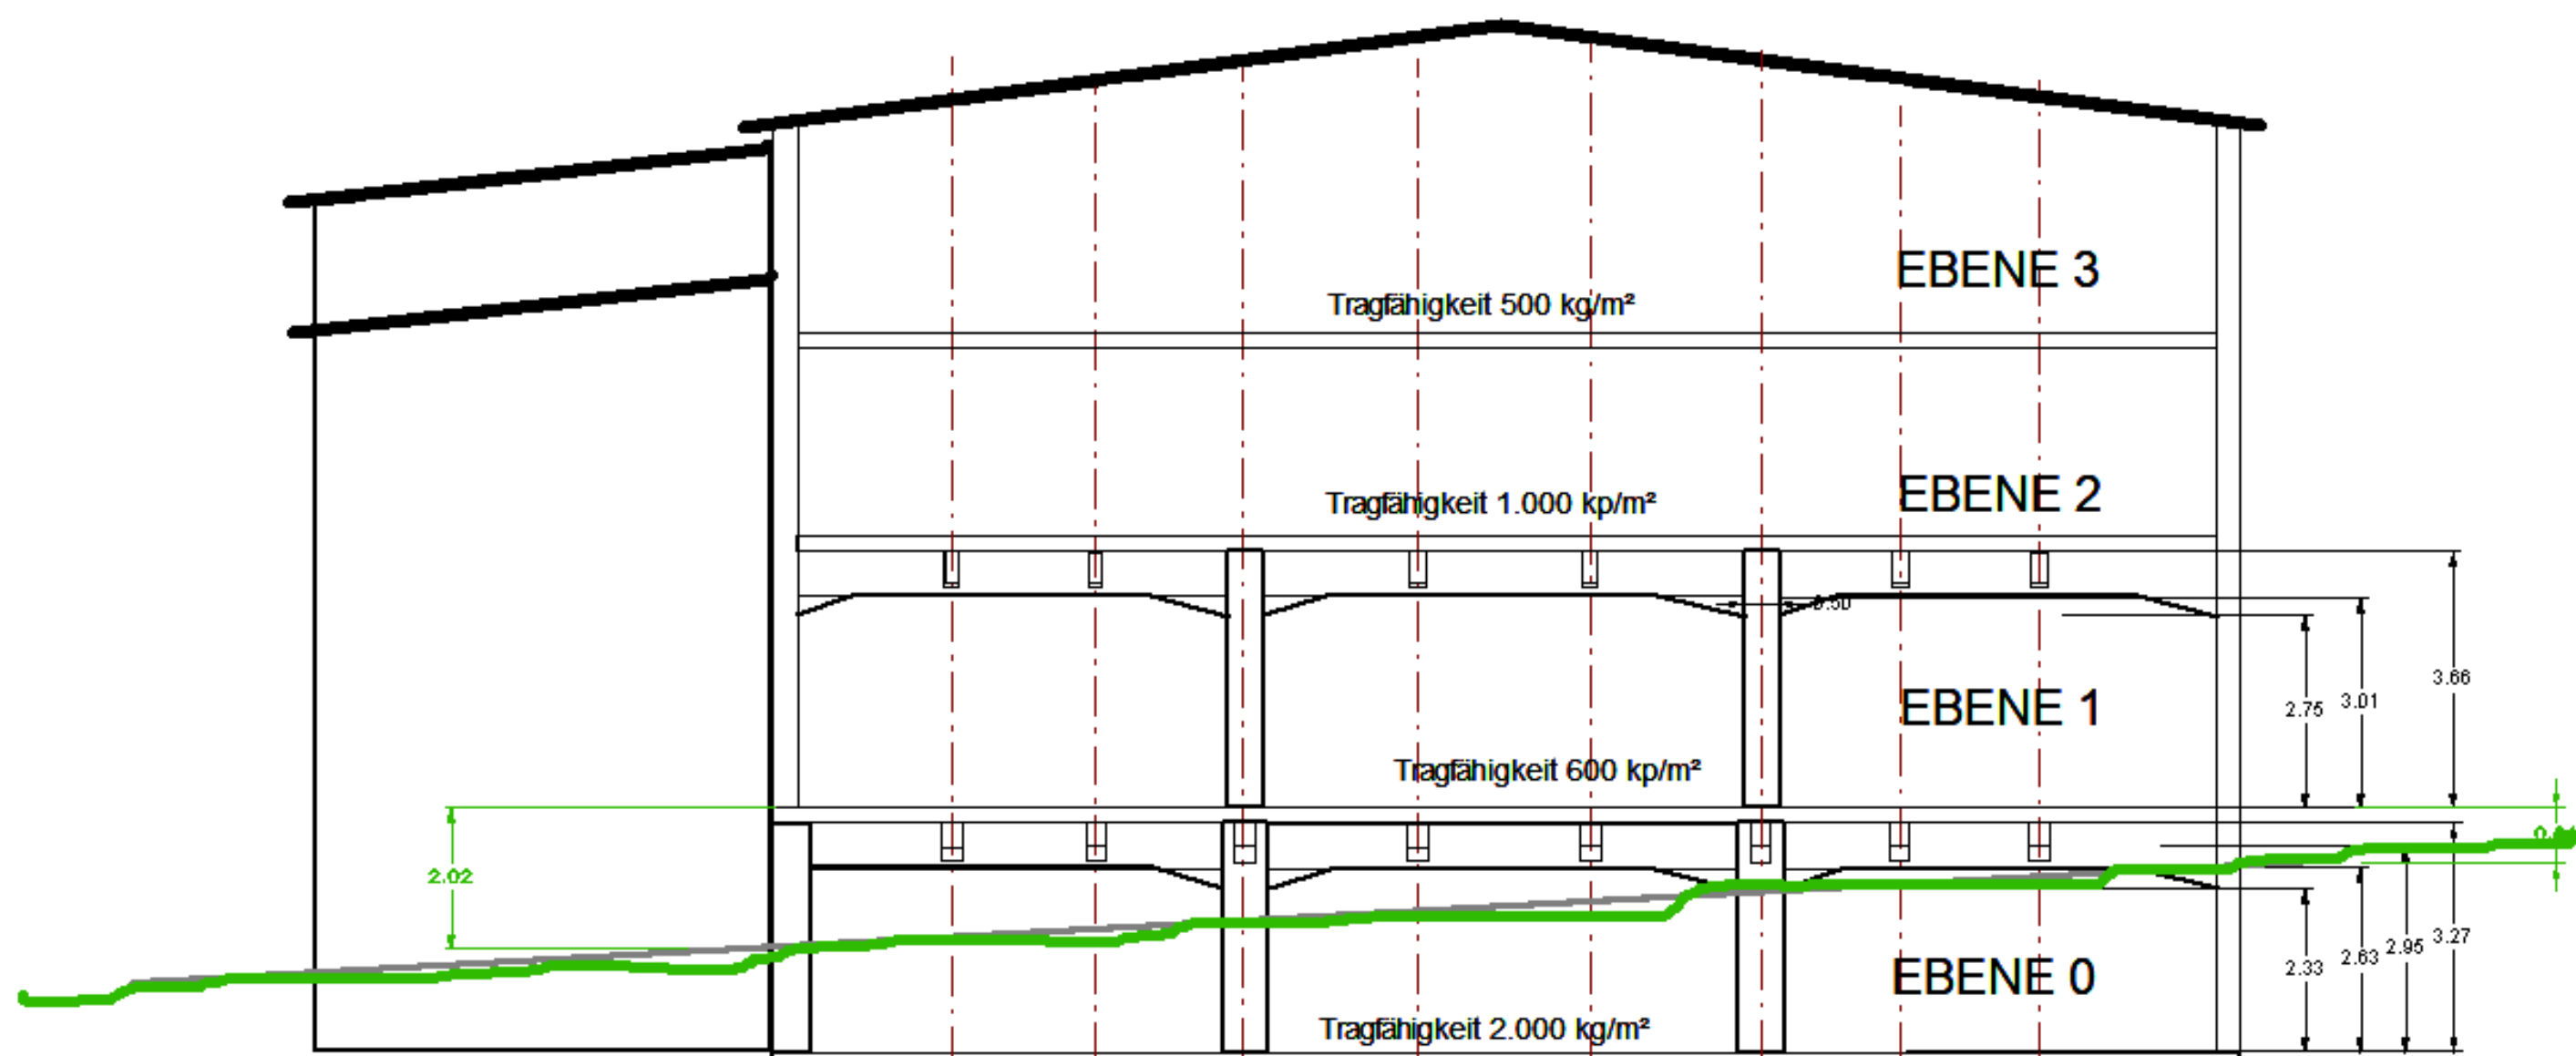

**Schnitt E-F**