


D5 - Schnitte
Stand 01.03.1960

SCHNITT WOHNHAUS

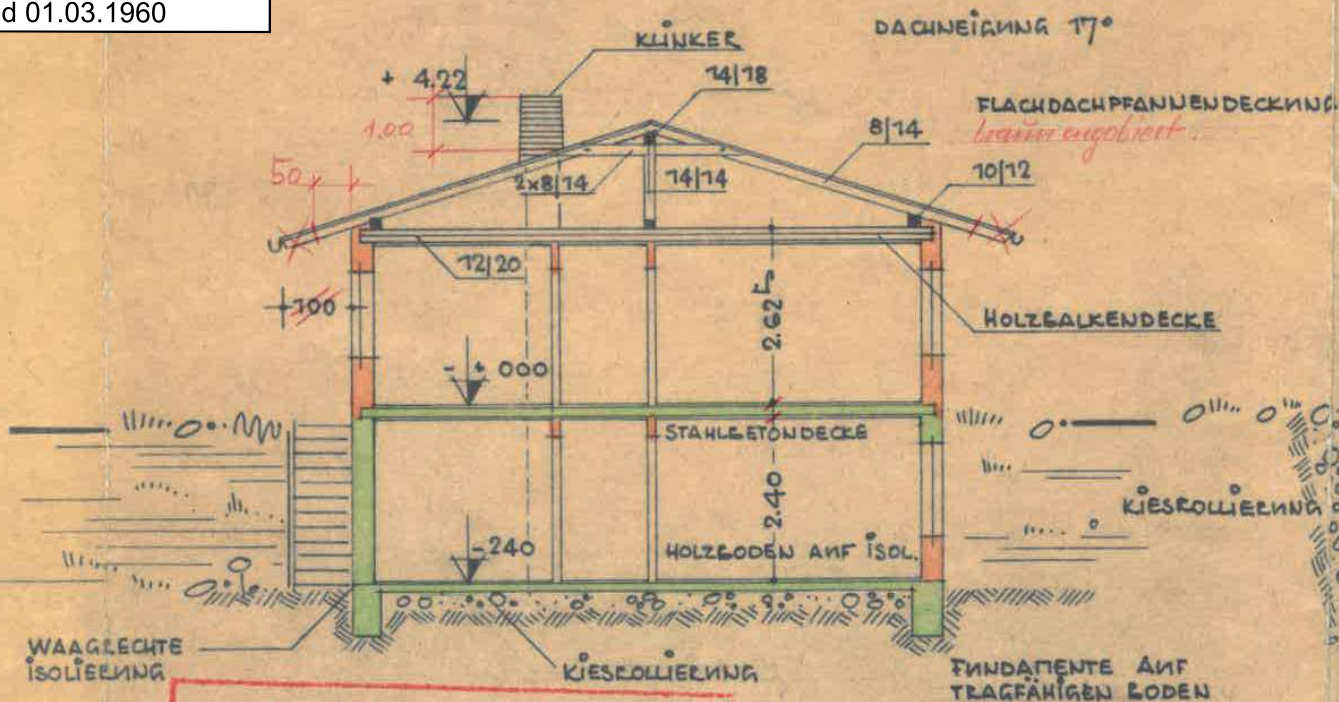

Konstruktion
nach statischer Berechnung


DER BAHNHERRE + ..
GRUNDSTÜCKSEIGENTUMER:




SCHNITT NEBENGEBÄUDE

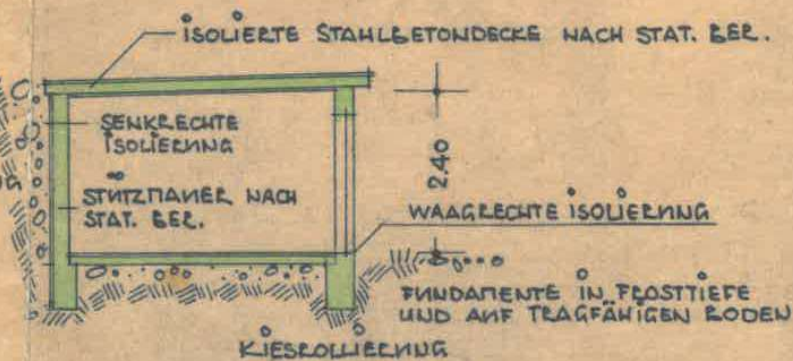

DER PLANFERTIGER:

Walter Harris

MÜNCHEN IM MÄRZ 1960

Geprüf
Weilheim, den 20.
Der Kr
2. A.