


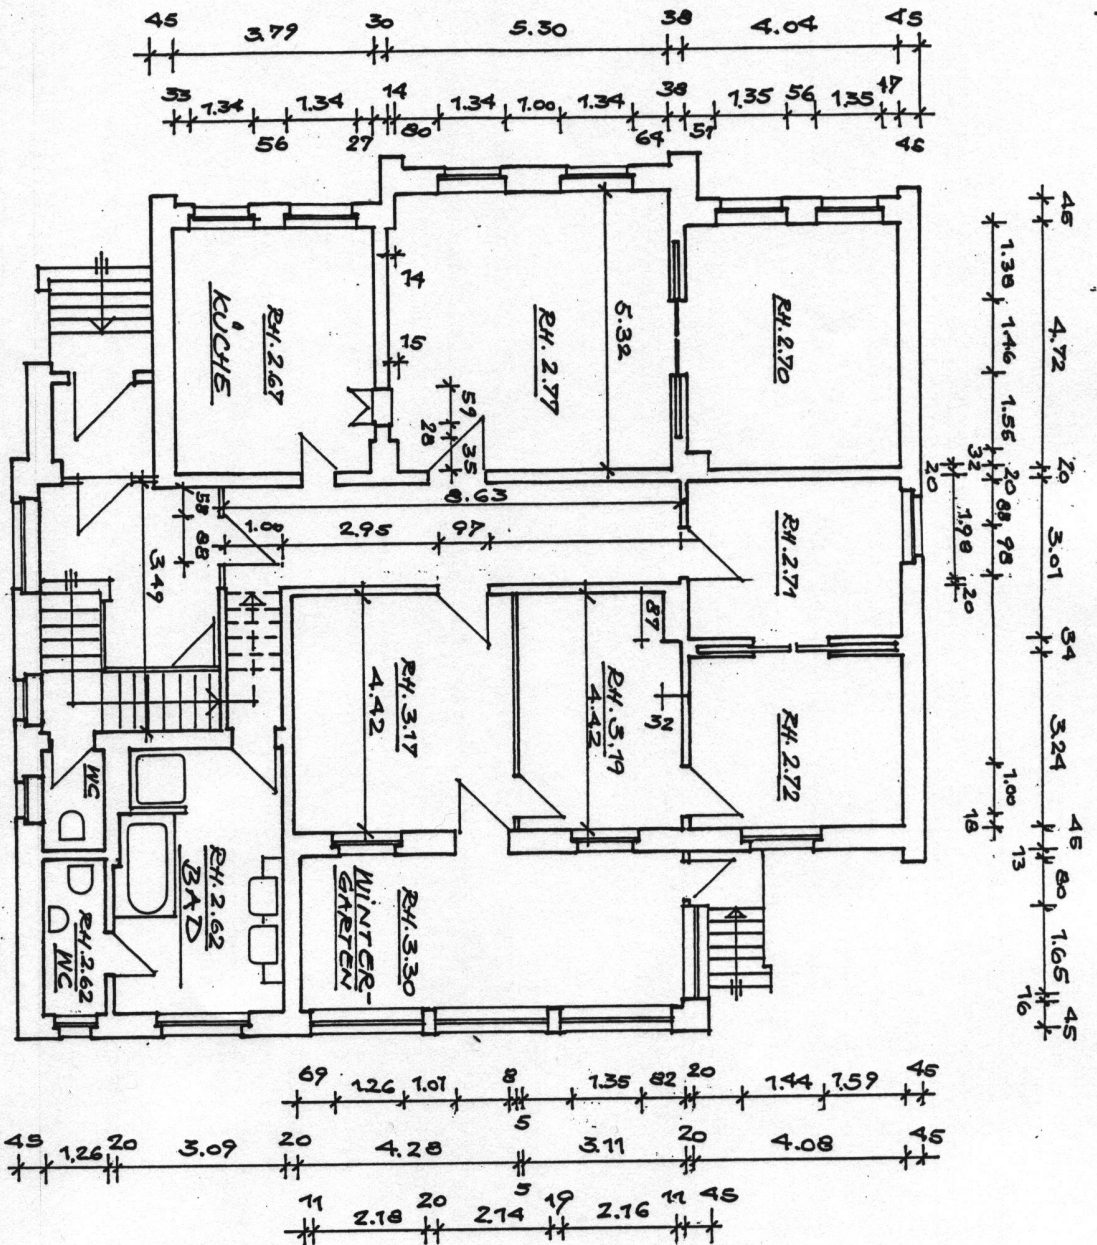

ERDGESCHOSS

DIPL.-ING. JÜRGEN SPECHT ARCHITEKT AKN 5.9			
GIEBELKAMP 6 - 30966 HEMMINGEN			
TEL. & FAX: (0511) 42 87 07			
AUFTRAGGEBER: HEINRICH SPECHT OT. EG			
BAUVORHABEN: WOHNHAUS HANDELN			
PLANNR. PLAN KUFM 4.32: KELLER - 5			
GESCHOSS: 1. OG. + DG			
M	1:100	BL. GR.	76/60
GEZ. SPECHT	GEÄN.	DAT. 01.12.2	
DER BAUHERR			
DEMFRIEDRICH			

DER BAUHERR