


**Grüneintragungen
beachten**

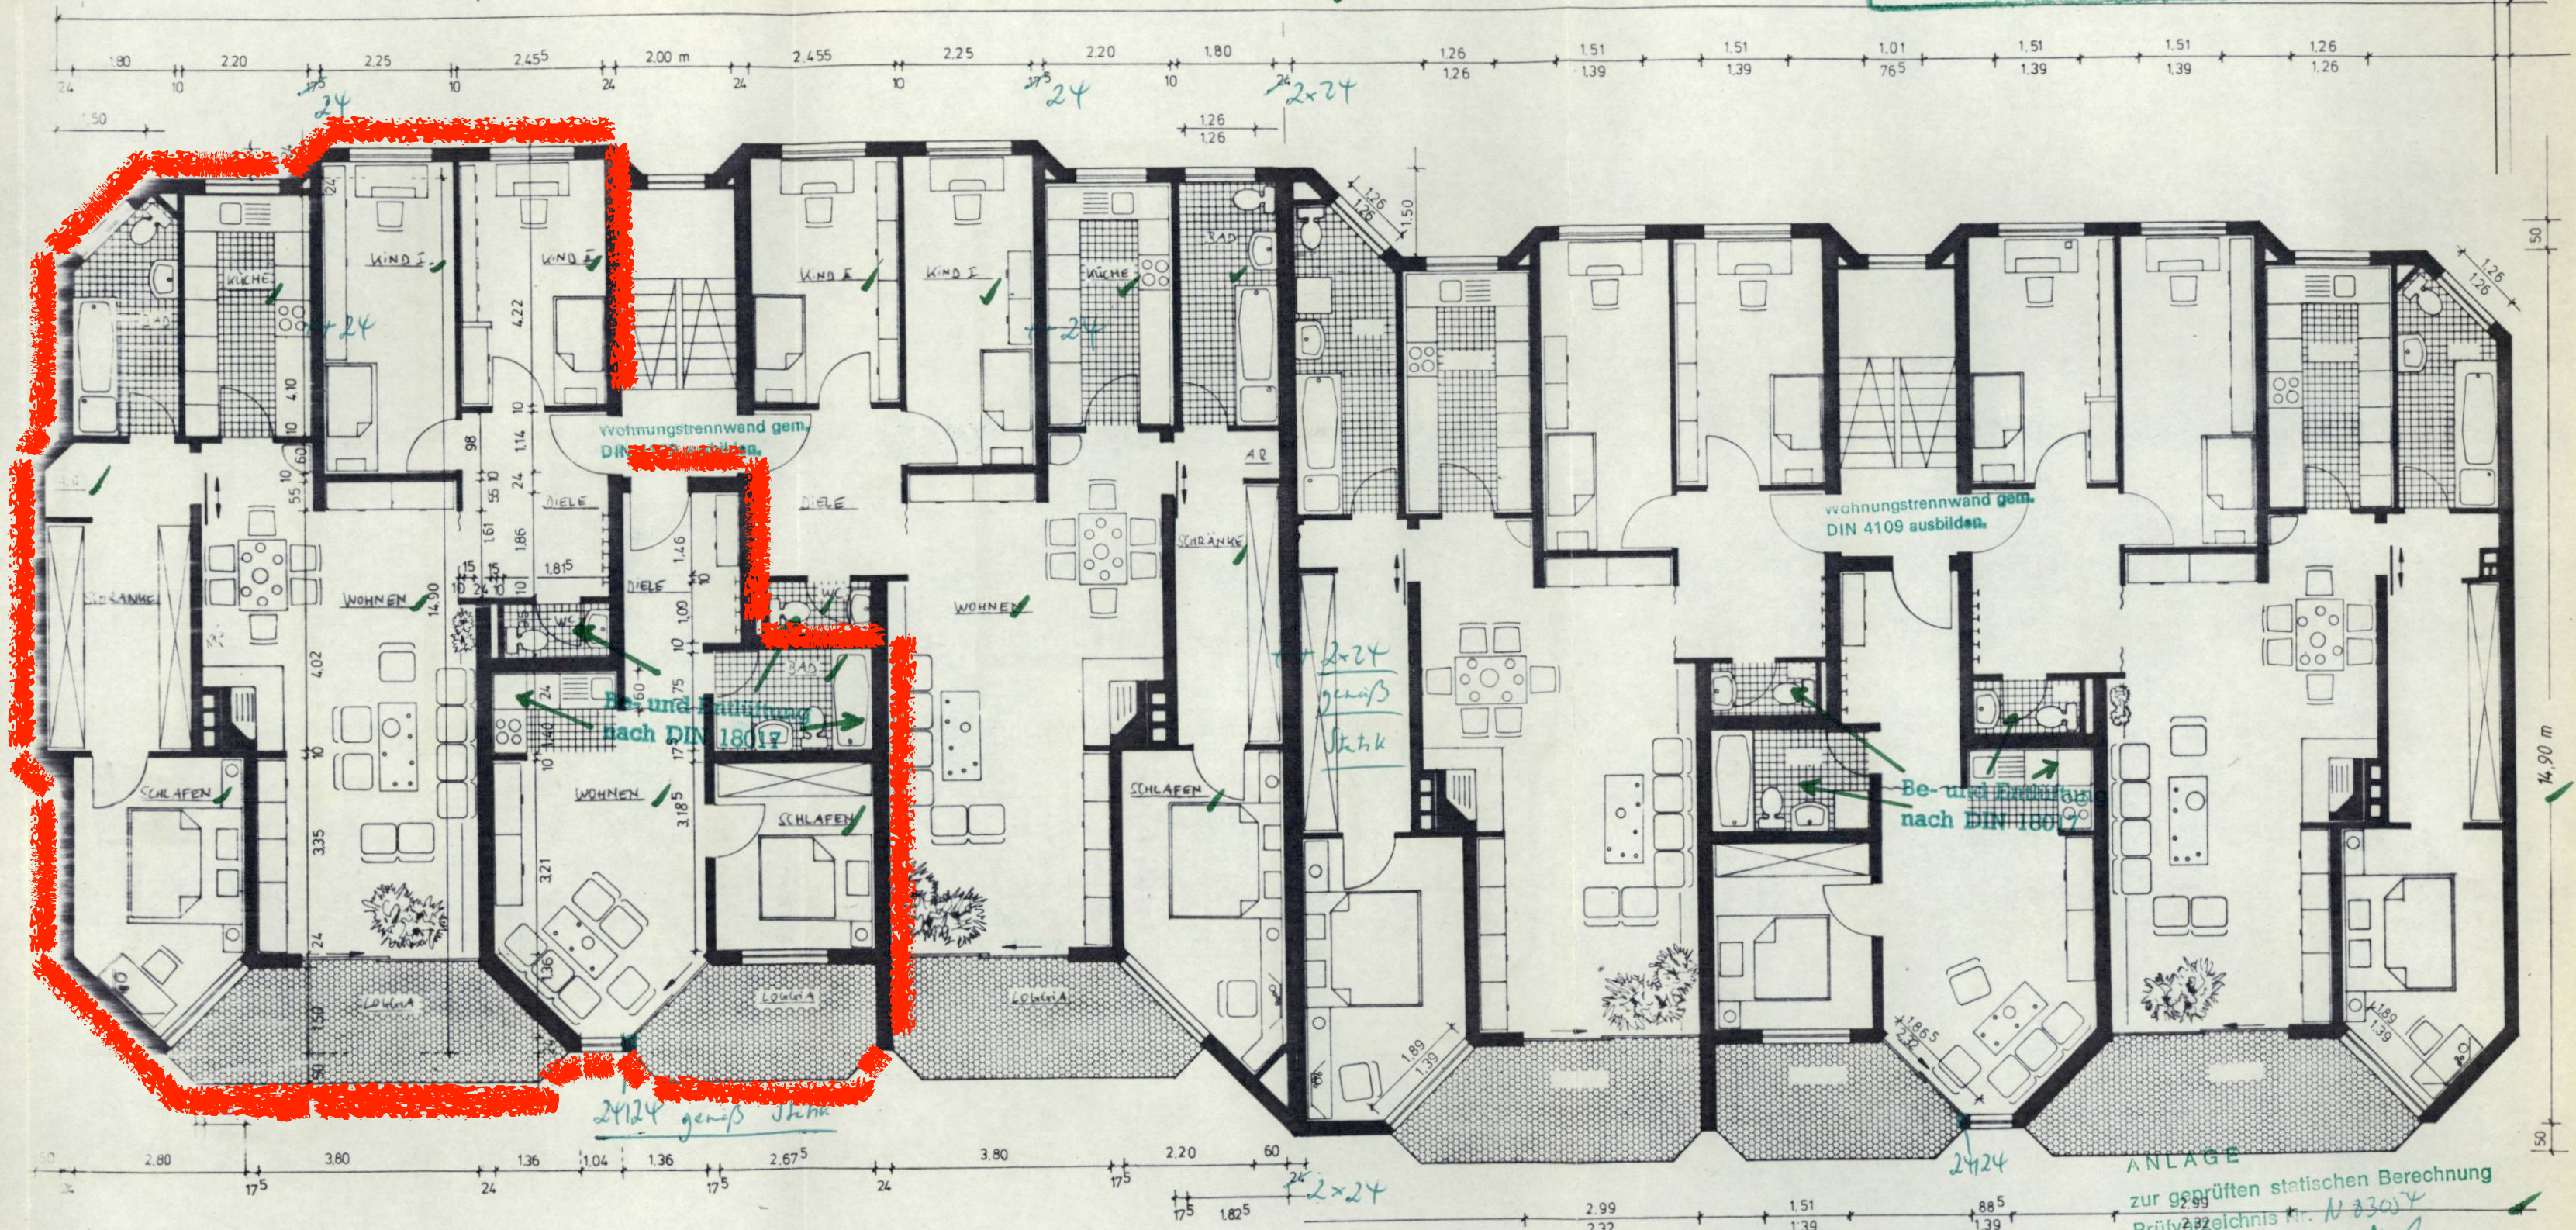

Bauaufsichtlich geprüft
zum Bauschein Nr. 0093/83
Bad Schwalbach, den 28. März 1983
Bauaufsicht ///

gbi-Baugesellschaft m. b. H. für
schlüsselfertigen Wohnungsbau
Eschenweg 4 - Telefon 061 27/5830
6272 Niederrhein-Oberjosbach

19. Jan. 1983

ANLAGE
zur geprüften statischen Berechnung
Prüfzeichn. Nr. N 3305
Zugehöriger Prüfbericht Nr. 1.
Langen, den 27.2.83

(Dr.-Ing. F. Nötzold)
Prüfingenieur für Baustatik

<u>GRUNDRISS EG + 1.OG</u>						<u>(Dr.-Ing. P. H. ...)</u> <u>Prüfingenieur für Baustatik</u>
<u>HAUS A+B</u>						
						<u>PLATTER STRASSE 27 A-E</u>
						<u>6272 NIEDERNHAUSEN</u>
						<u>GBI BAU GMBH, NDHSN</u>