


**Grüneintragungen
beachten**

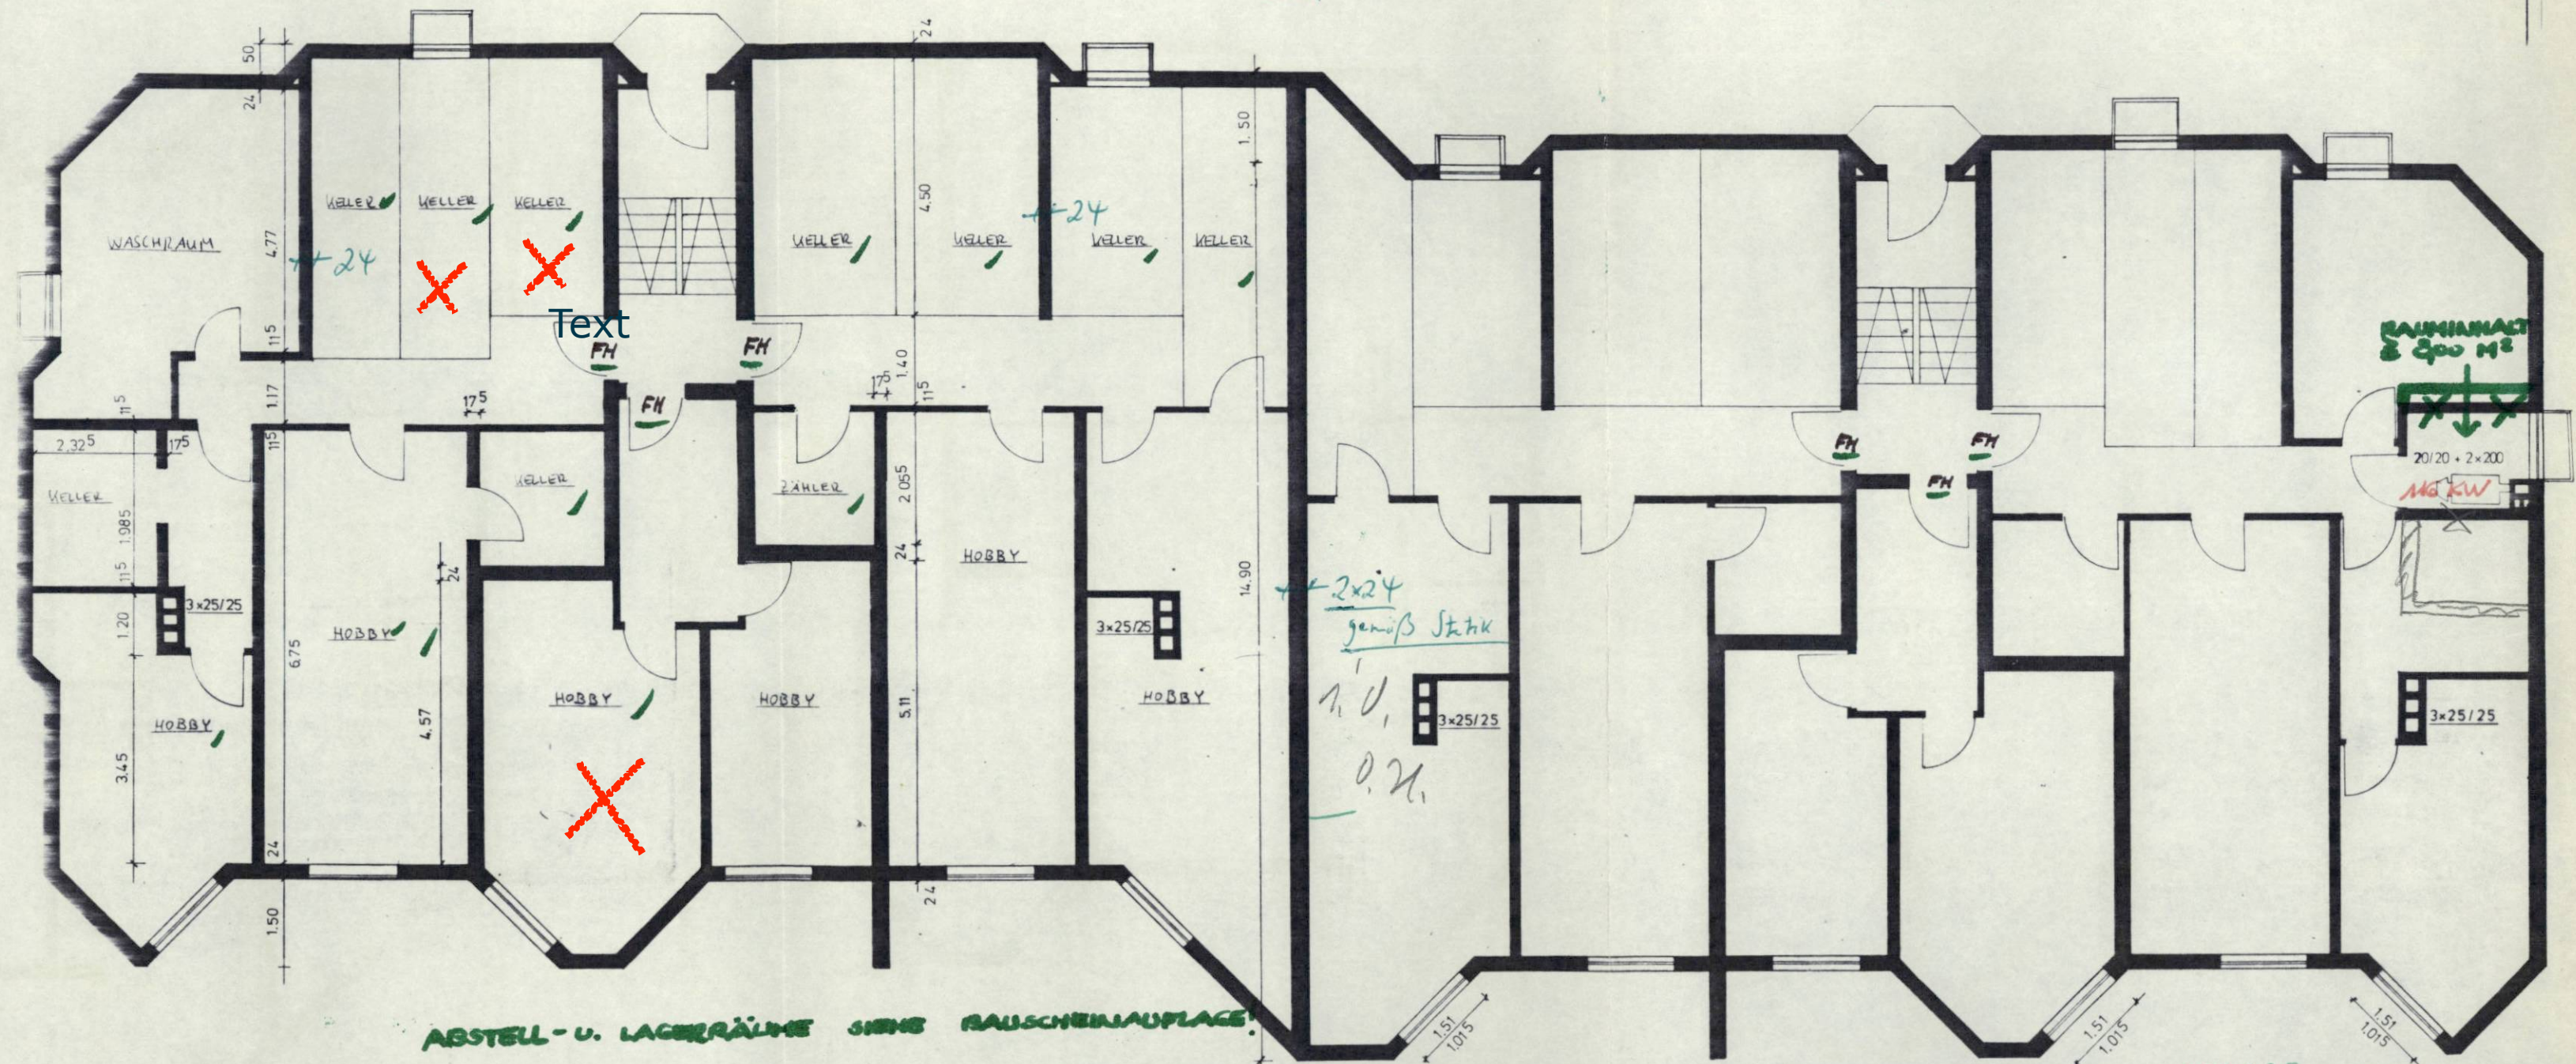

ANLAGE
zur geprüften statischen Berechnung
Prüfverf. Ergebnis Nr. 1083054
Zugel.^{1,51}_{1,015}igef. Prüfbericht Nr. 1
Langen, den 28.2.83 *J. Kuntze*

(Dr.-Ing. F. Nötzold)
Prüfingenieur für Baustatik

Baubaufsichtlich geprüft
zum Bauschein Nr. 0093/83
Bad Schwabach, den 28. MAI 1983
Baubaufsichtl.

gbi-Baugesellschaft m. b. H. für
schlüsselfertigen Wohnungsbau
Eschenweg - Telefon 06127/5830
6272 Niederrhausen-Oberjosbach
19. Jan. 1983

[illegible]