


IN KAARST B. NEUSS

M. 14100

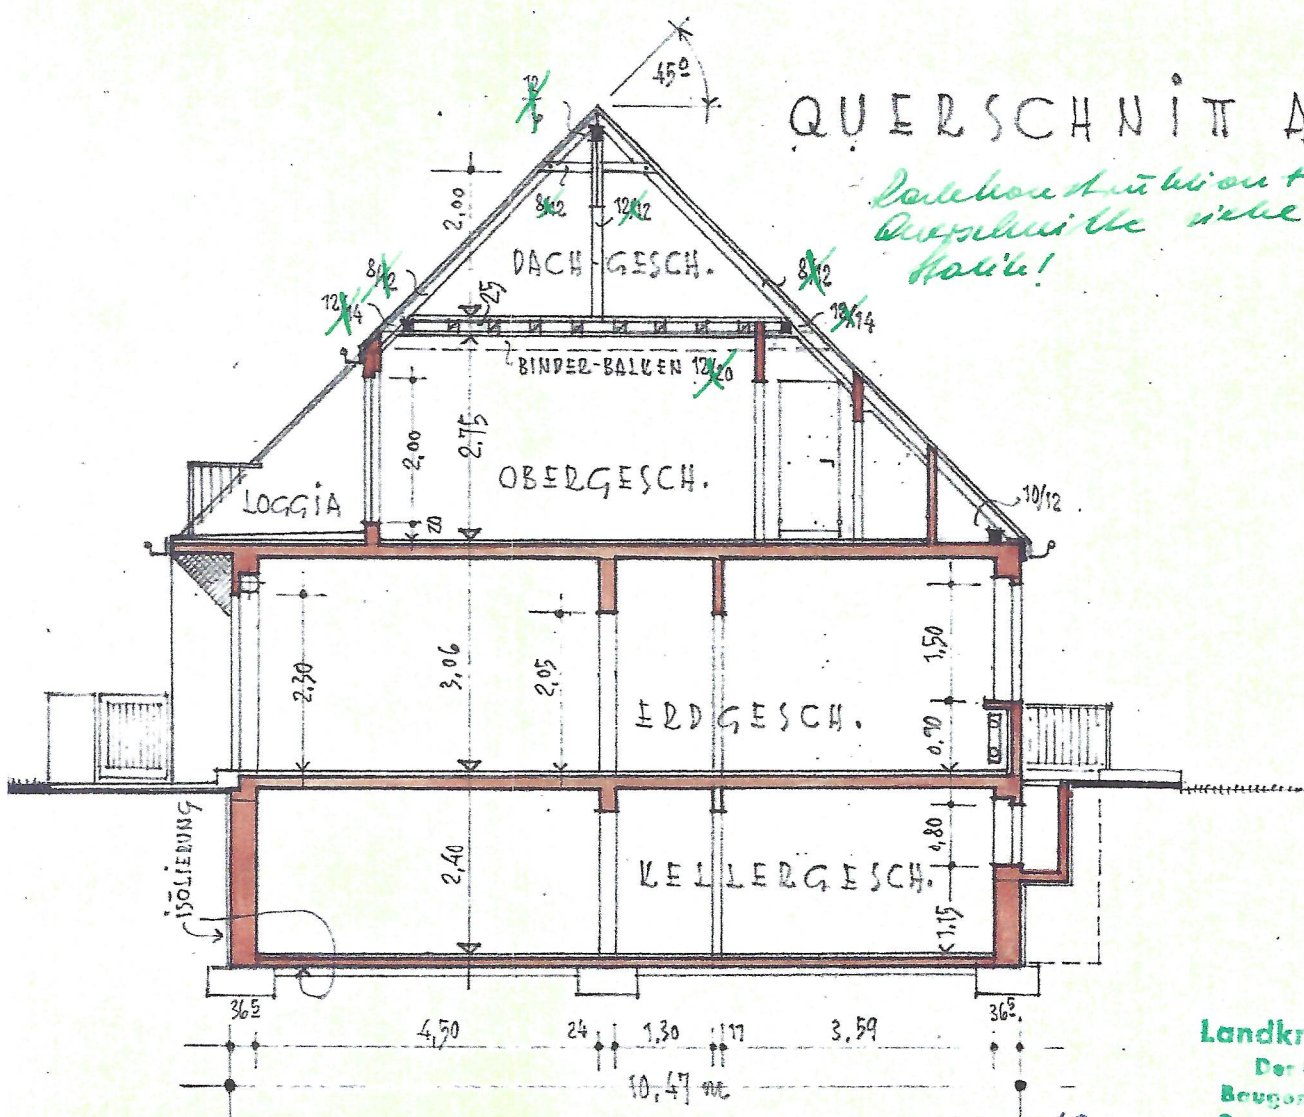

QUERSCHNITT A-B


Landkreis Grevenbroich

Der Oberkreisdirektor

Baugenehmigungsbehörde

Bauaufsichtlich geprüft

Grevenbroich, den 15.8.62

I. A.

K. K. 1962

Zur Baugenehmigung Nr. *M 16/62*

23. Aug. 1962 gehörig
Grevenbroich, den 19.

Der Oberkreisdirektor
Baugenehmigungsbehörde


DER BAUHERB I. A.

B. Keller

DER ARCHITEKT

H. K. 1962

PLAN ZUM NEUBAU EINES WOHNHA

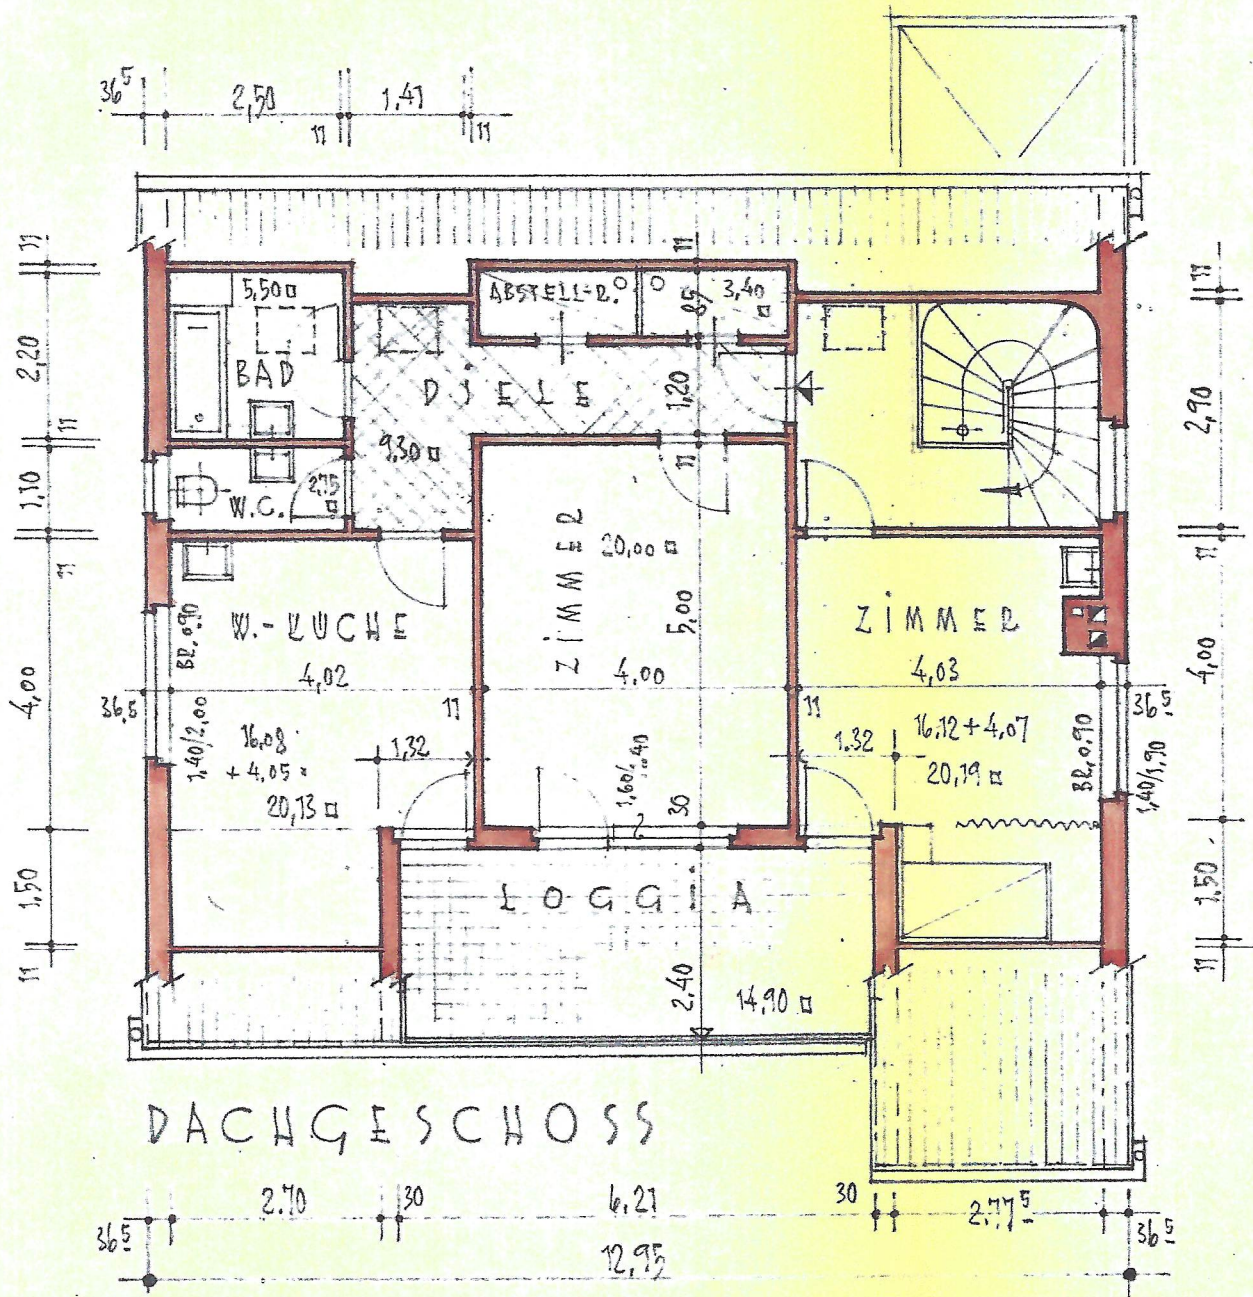


ARCHITECT V.F.A. H. HERBERT MÜGGE, DUSSELDORF, ROSS-STR. 16




PLAN ZUM NEUBAU EINES WOHNHAU

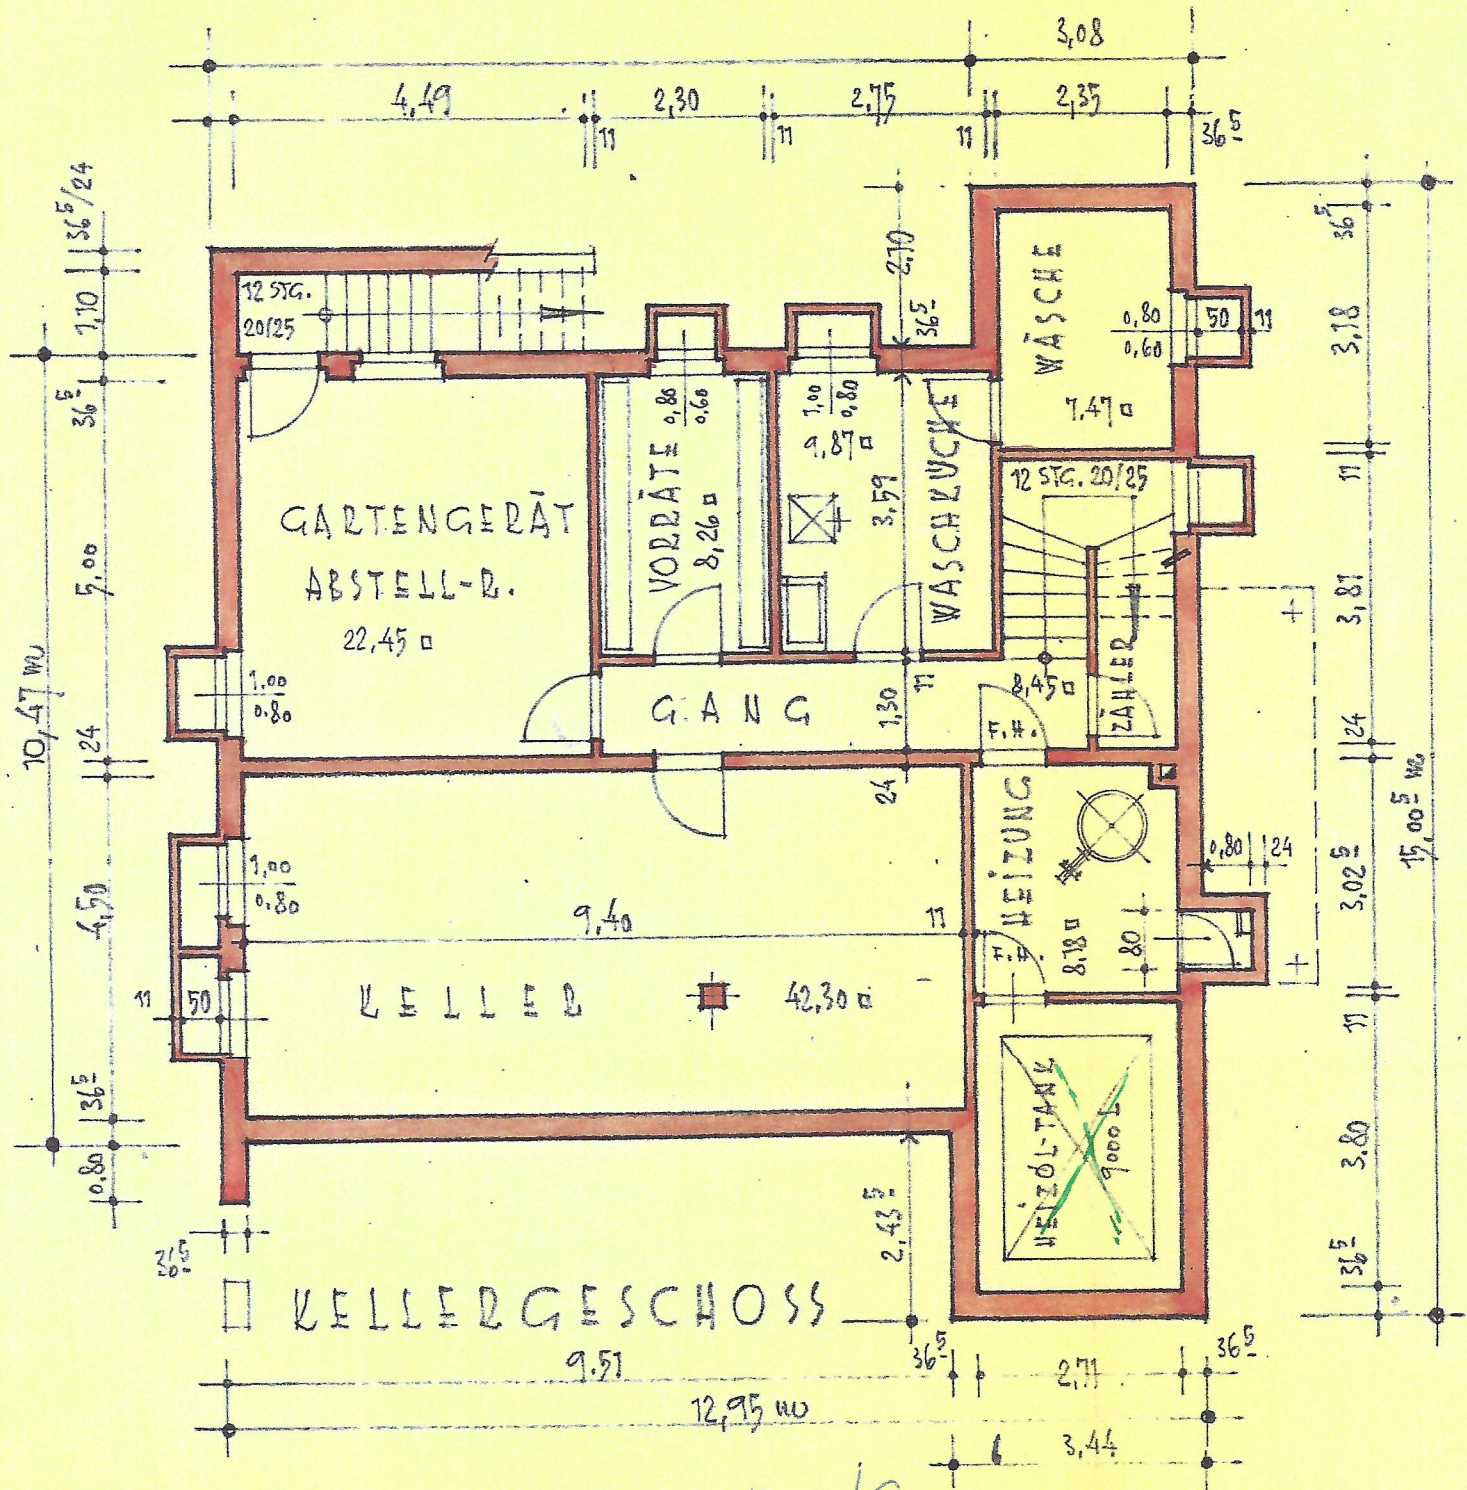

DER BAUHERB i.A. v.

P. Kuller

DER ARCHITEKT:

H. Müller