



TYP 11.48 / 10.11

EINFAMILIEN-REIHENHAUS


GAS-THERMENHEIZUNG · HALB UNTERKELLERT

GARTENSEITIGER WOHNRAUM MIT ESSPLATZ
KÜCHE · 3 SCHLAFRÄUME · BAD · WC ·
WINDFANG


HILDESHEIM 7

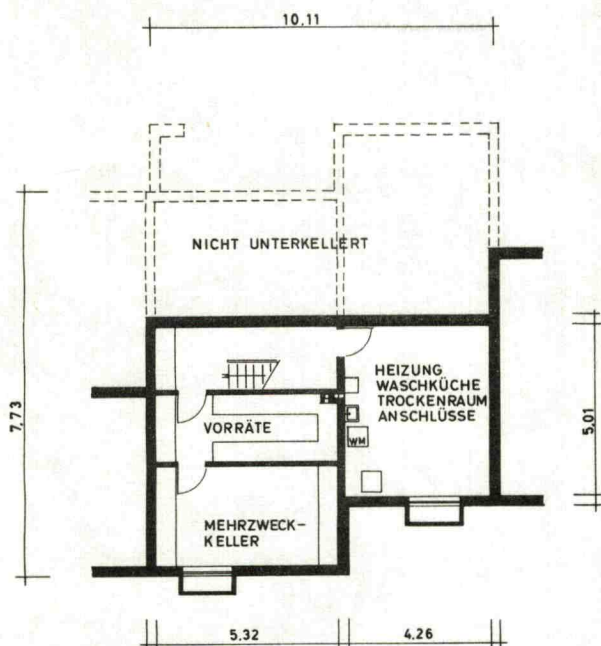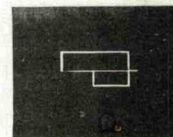


KELLERGEHOSS

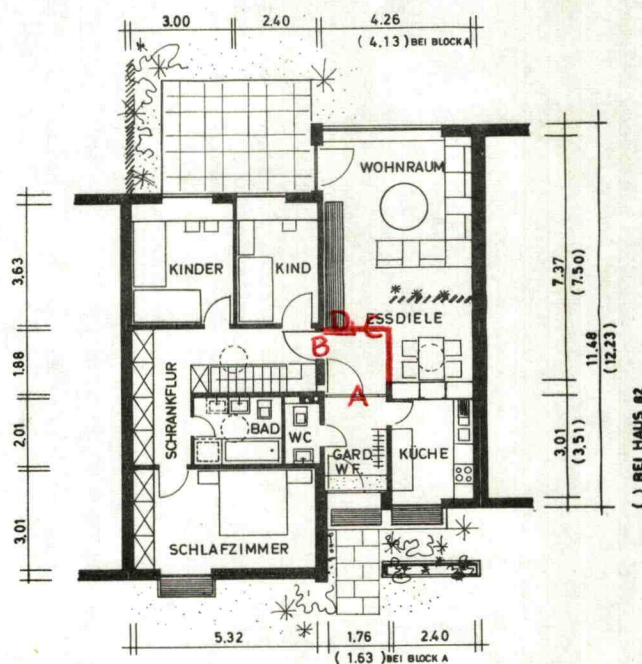


ERDGEHOSS

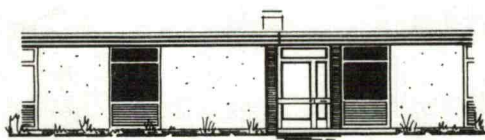

EINGANGSANSICHT

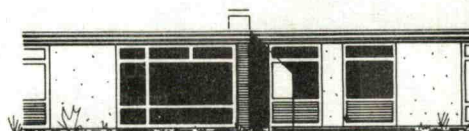

GARTENSANSICHT

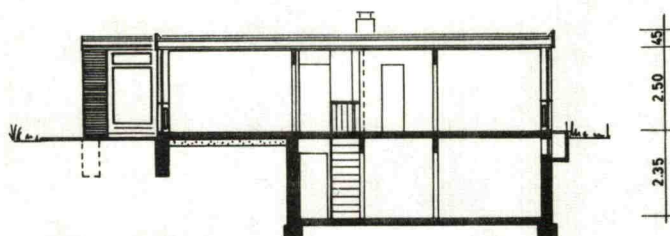

SCHNITT

WOHNRAUM MIT ESSPLATZ	33.47 qm
KÜCHE	8.72
DIELE	3.17
ELTERNSCHLAFZIMMER	15.98
KINDERSCHLAFZIMMER	10.94
KINDERSCHLAFZIMMER	8.56
BAD	5.21
WC	1.65
FLUR	10.41
BEI DEN HÄUSERN 64-78, 84	
WOHNFLÄCHE NACH DIN 283	ca. 95.15 qm
NUTZFLÄCHEN IM KELLER	54.95 qm
WOHN- UND NUTZFLÄCHE	zus. 150.10 qm
UMBAUTER RAUM	517.88 cbm
BEI DEN HÄUSERN 58, 58a, 60, 62	
WOHNFLÄCHE NACH DIN 283	ca. 93.87 qm
BEI DEM HAUS 82	
WOHNFLÄCHE NACH DIN 283	ca. 98.21 qm
ÄNDERUNGEN BLEIBEN VORBEHALTEN	





TYP 11.48 / 10.11

EINFAMILIEN-REIHENHAUS


GAS-THERMENHEIZUNG · HALB UNTERKELLERT

GARTENSEITIGER WOHNRAUM MIT ESSPLATZ
KÜCHE · 3 SCHLAFRÄUME · BAD · WC ·
WINDFANG


HILDESHEIM 7

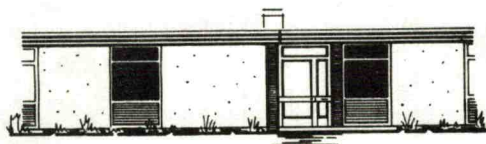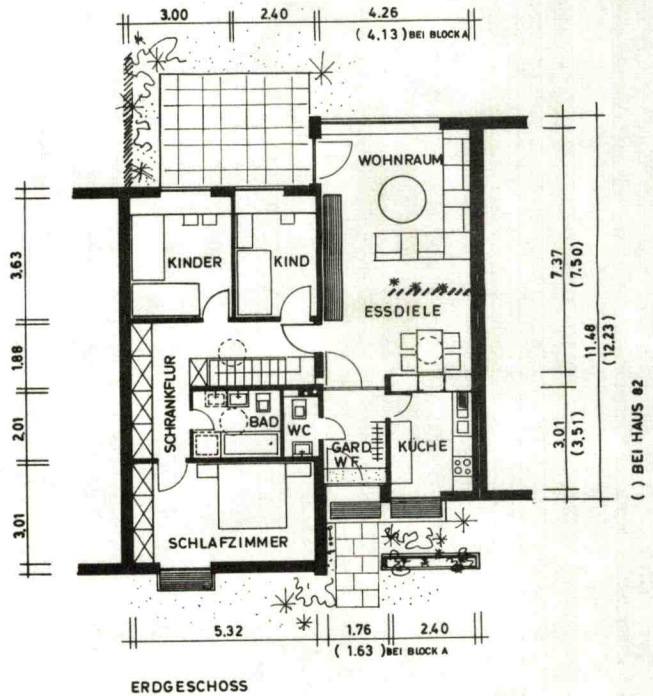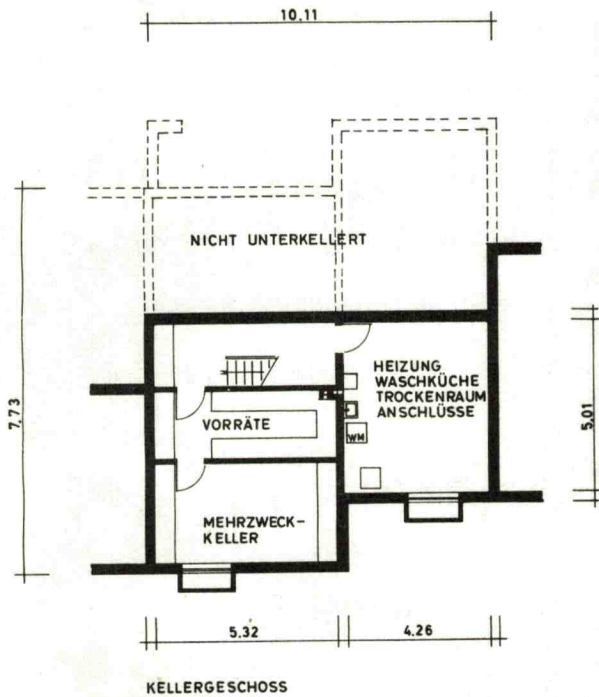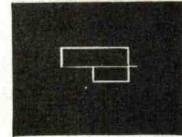

EINGANGSANSICHT

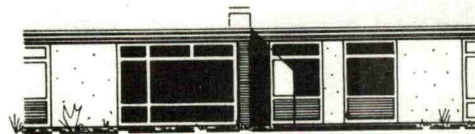

GARTENANSICHT

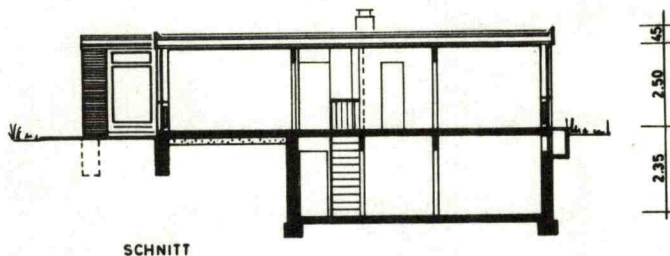

WOHNRAUM MIT ESSPLATZ	33.47 qm
KÜCHE	8.72
DIELE	3.17
ELTERNSCHLAFZIMMER	15.98
KINDERSCHLAFZIMMER	10.94
KINDERSCHLAFZIMMER	8.56
BAD	5.21
WC	1.65
FLUR	10.41
BEI DEN HÄUSERN 64-78, 84	
WOHNFLÄCHE NACH DIN 283	ca. <u>95.15 qm</u>
NUTZFLÄCHEN IM KELLER	<u>54.95 qm</u>
WOHN- UND NUTZFLÄCHE	zus. <u>150.10 qm</u>
UMBAUTER RAUM	<u>517.88 cbm</u>
BEI DEN HÄUSERN 58, 58a, 60, 62	
WOHNFLÄCHE NACH DIN 283	ca. <u>93.87 qm</u>
BEI DEM HAUS 82	
WOHNFLÄCHE NACH DIN 283	ca. <u>98.21 qm</u>
ÄNDERUNGEN BLEIBEN VORBEHALTEN	