
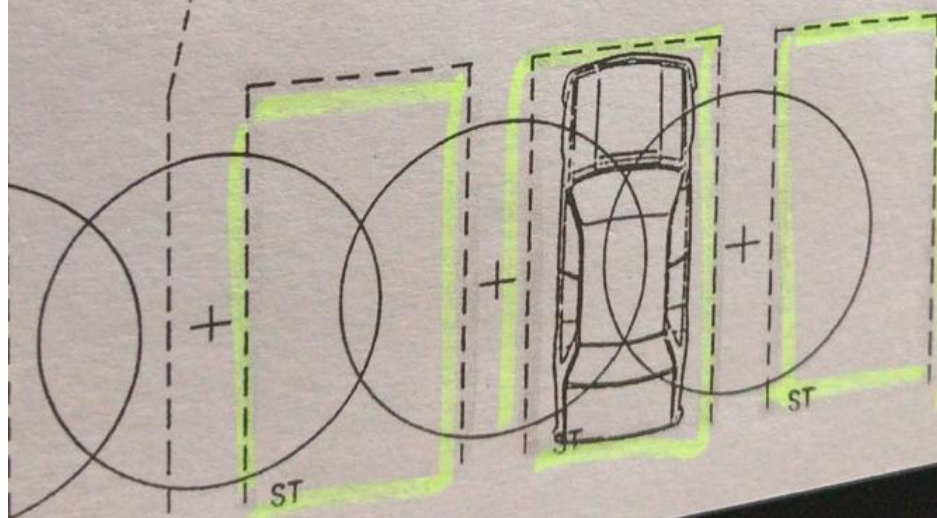
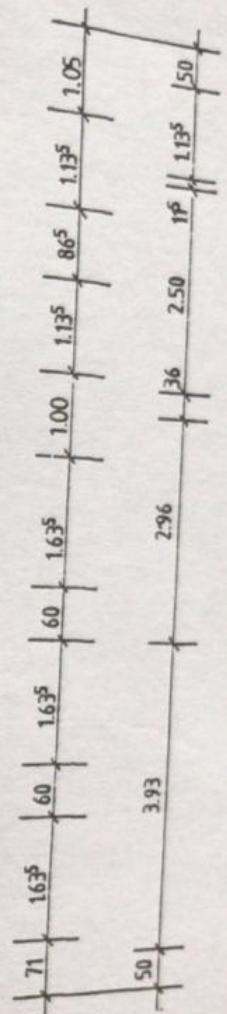


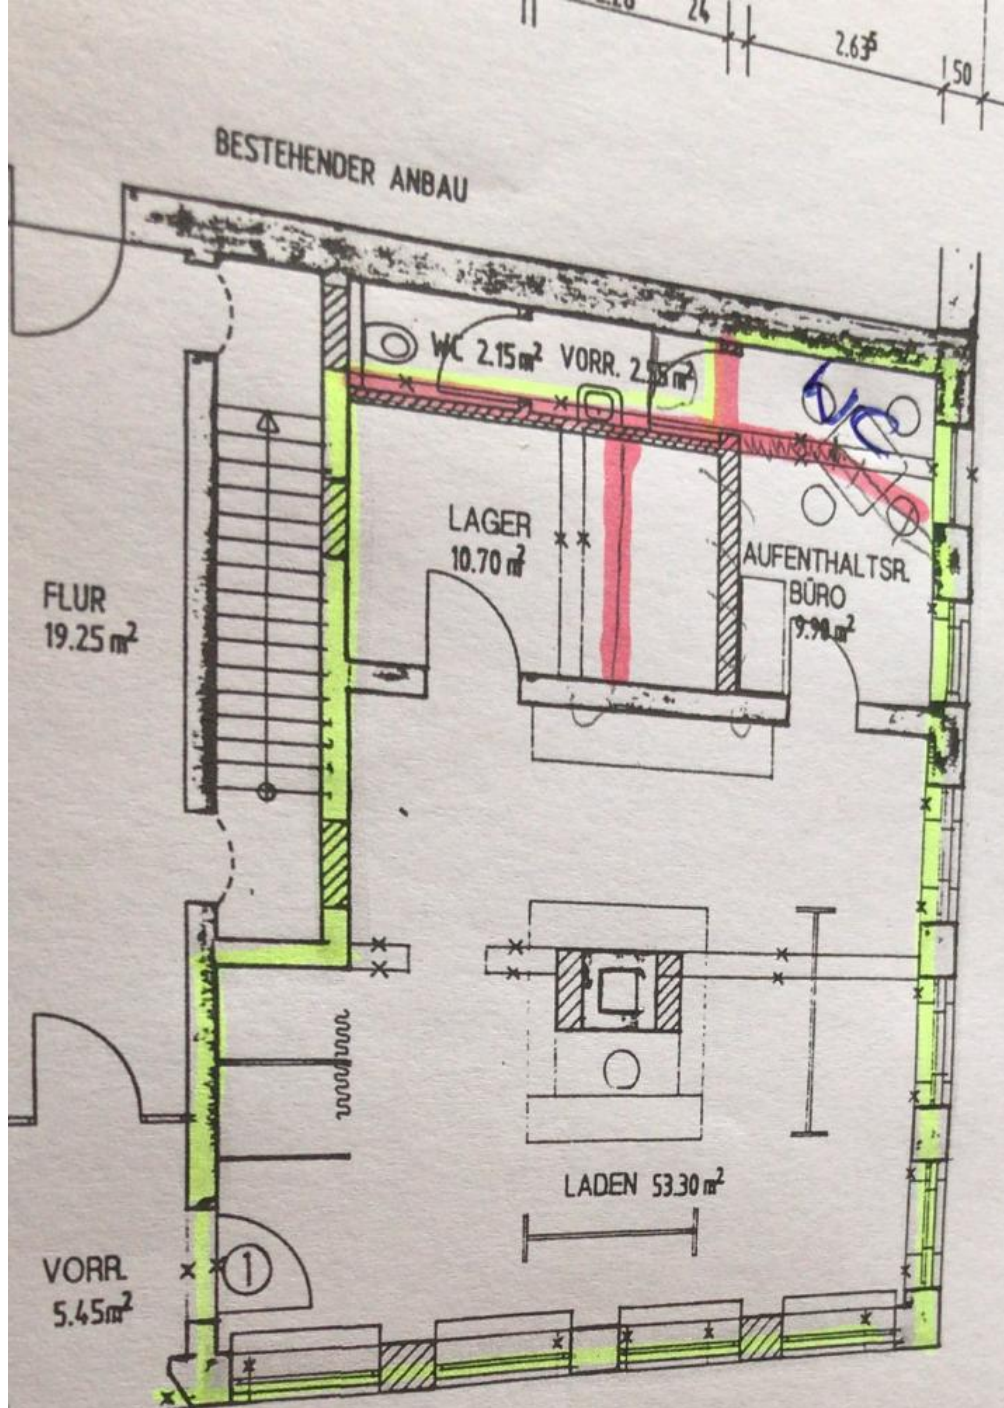

BESTE  
NEUES  
ABZUB