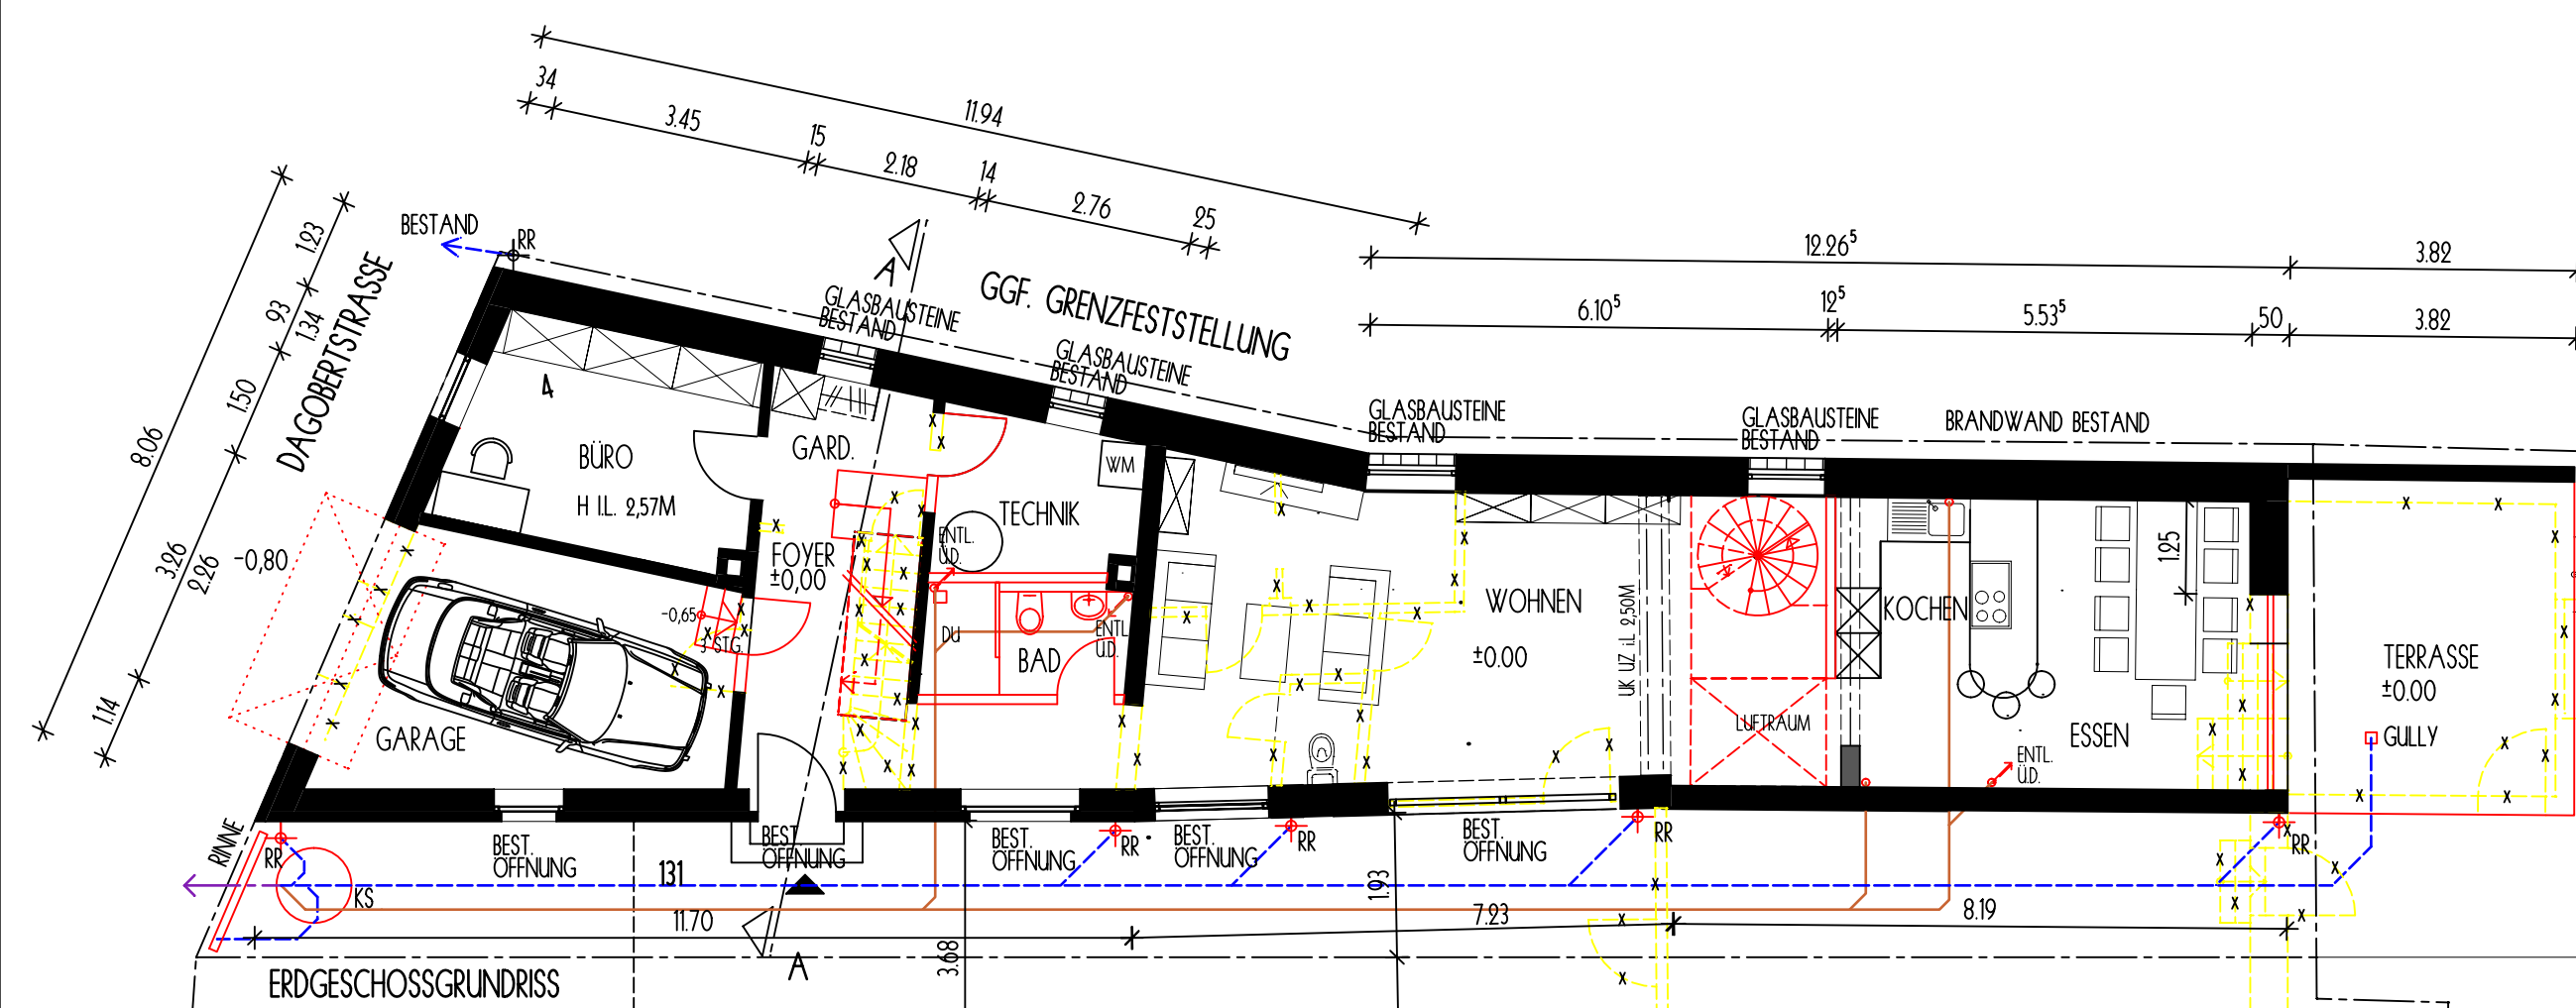
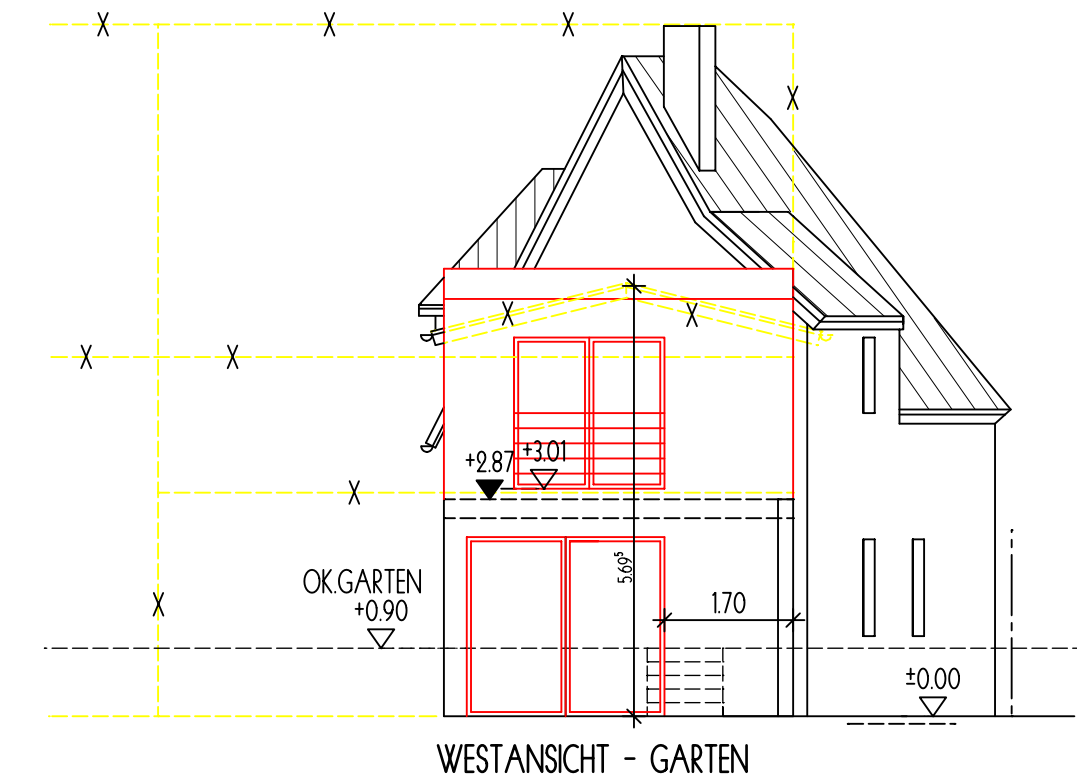
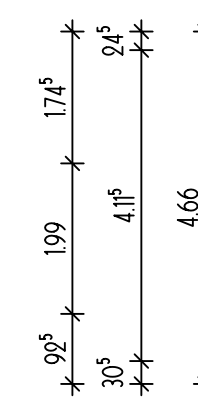
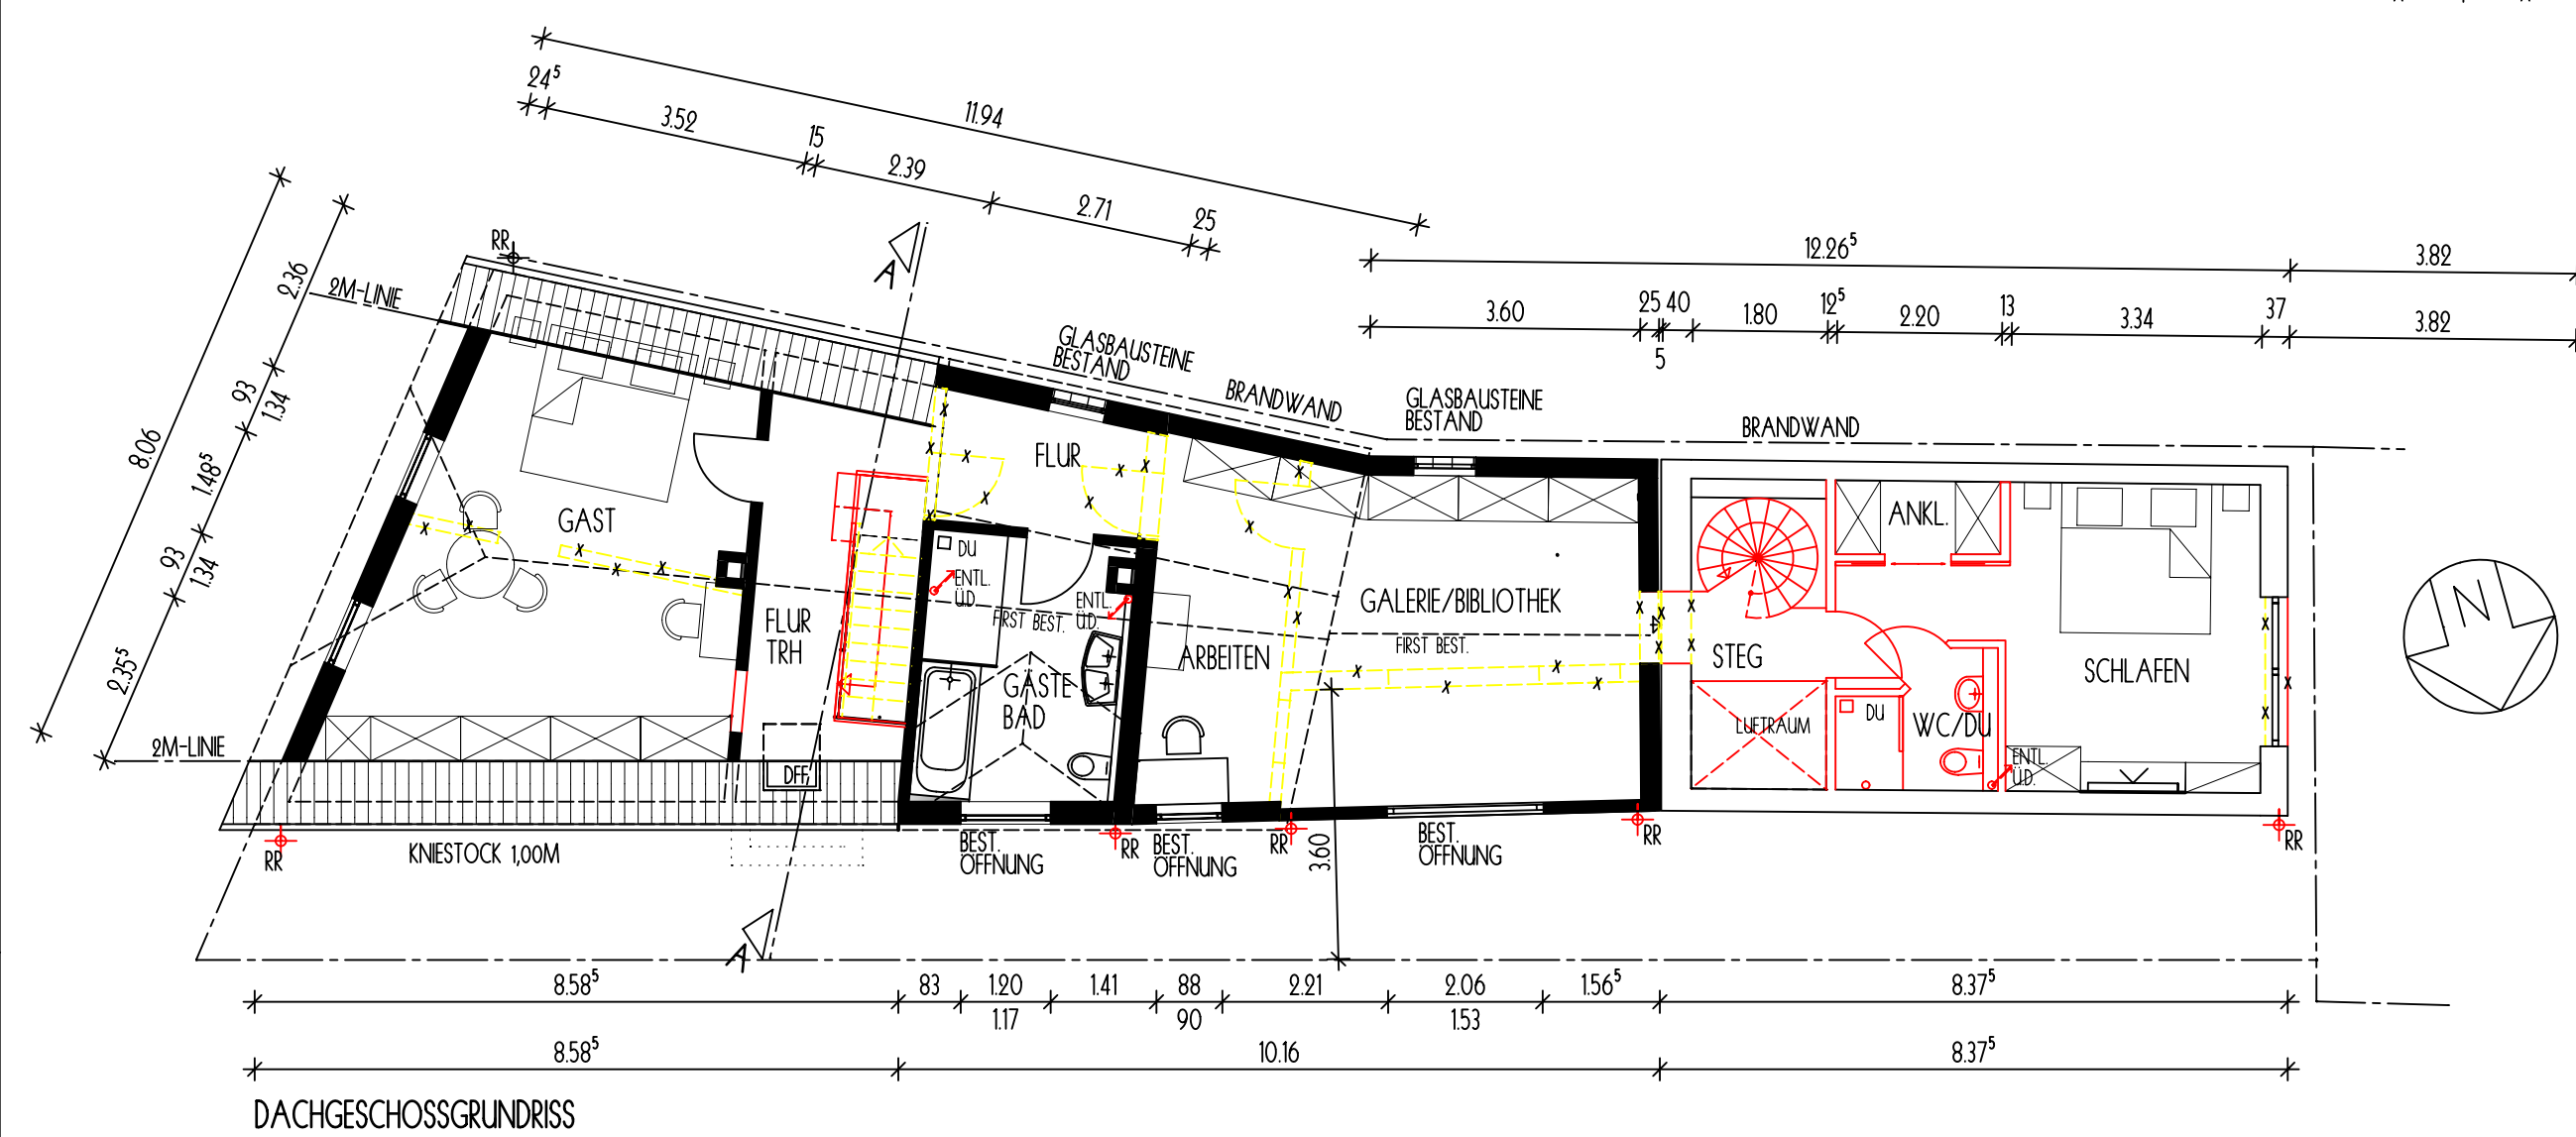
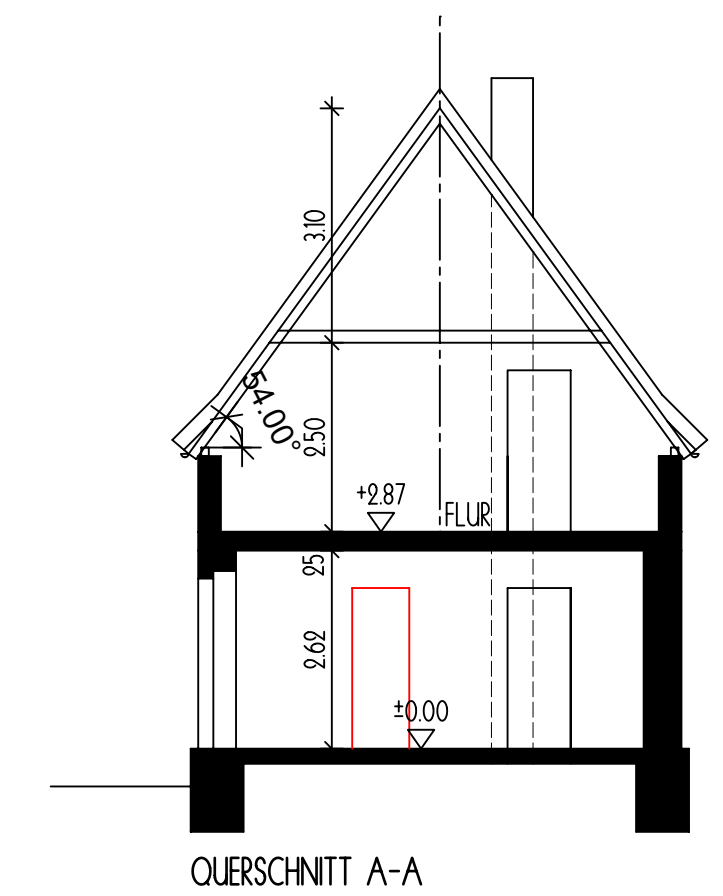
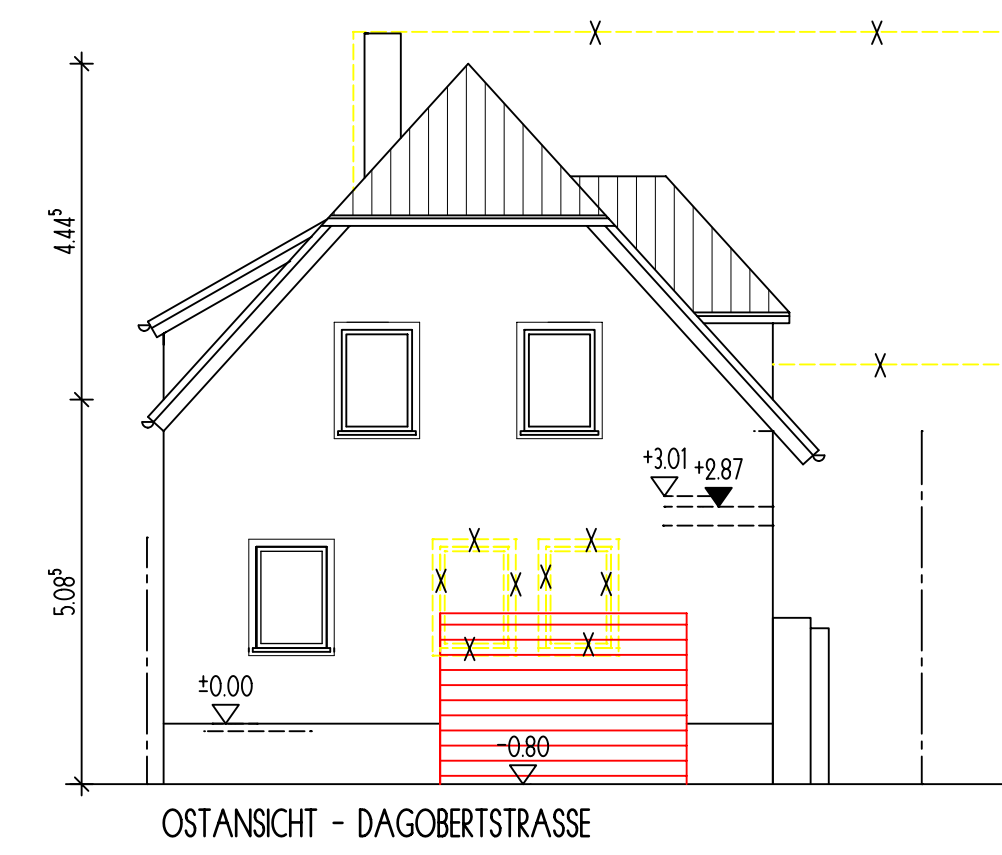
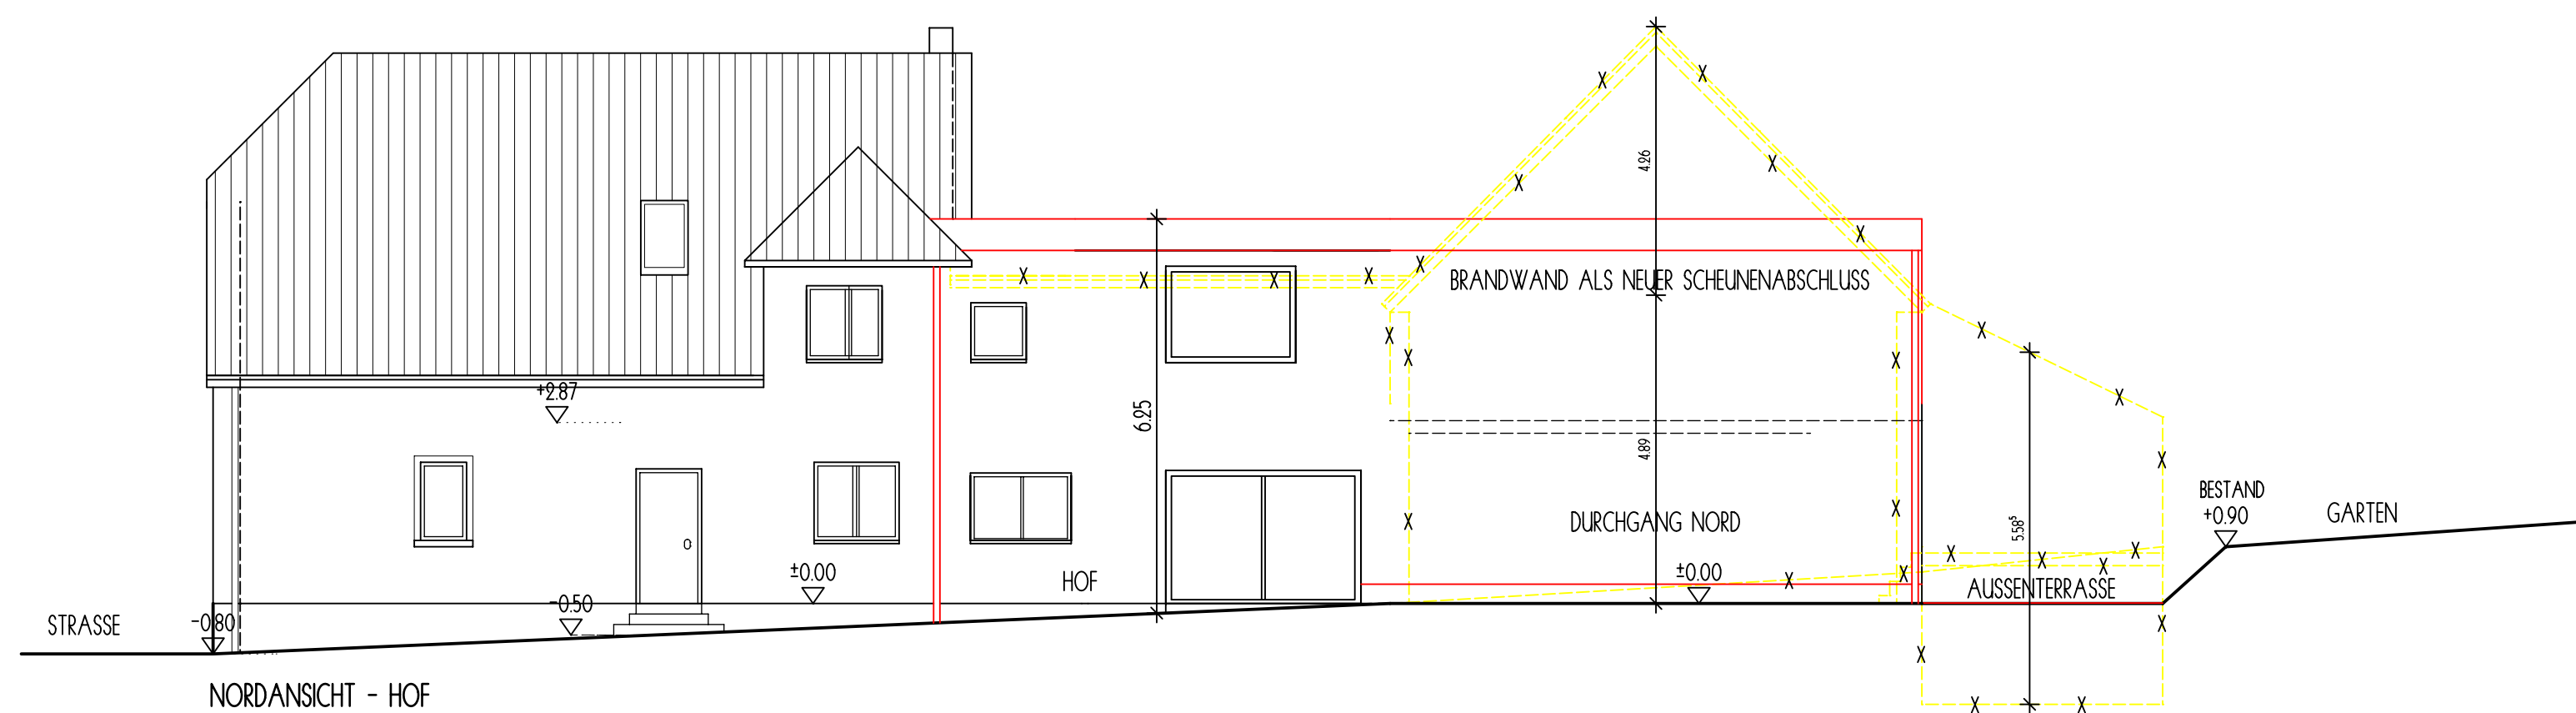


PROJEKT:
ENTWICKLUNG ANWESEN MIT 1 WOHNHEIT UND INTEGRIERTER GARAGE
DAGOBERSTRASSE 4
76833 FRANKWEILER

BAUHERR:
HK GRUNDBESITZGESELLSCHAFT MBH
RINGELBERGSTRASSE 37
76833 FRANKWEILER

ERDGESCHOSSGRUNDRISS
DACHGESCHOSSGRUNDRISS
NORDANSICHT
OSTANSICHT
WESTANSICHT
QUERSCHNITT

DER BAUHERR:

VENNINGEN, 14.04.2026
DER ARCHITEKT:

ARCHITEKTURBÜRO KLAUS ZÖRCHER
MÜHLSTRASSE 17 - 67482 VENNINGEN
TEL. 06323 - 98 70 533 - MOBIL 0176 - 32 88 71 12
architektur@zoercher.de