


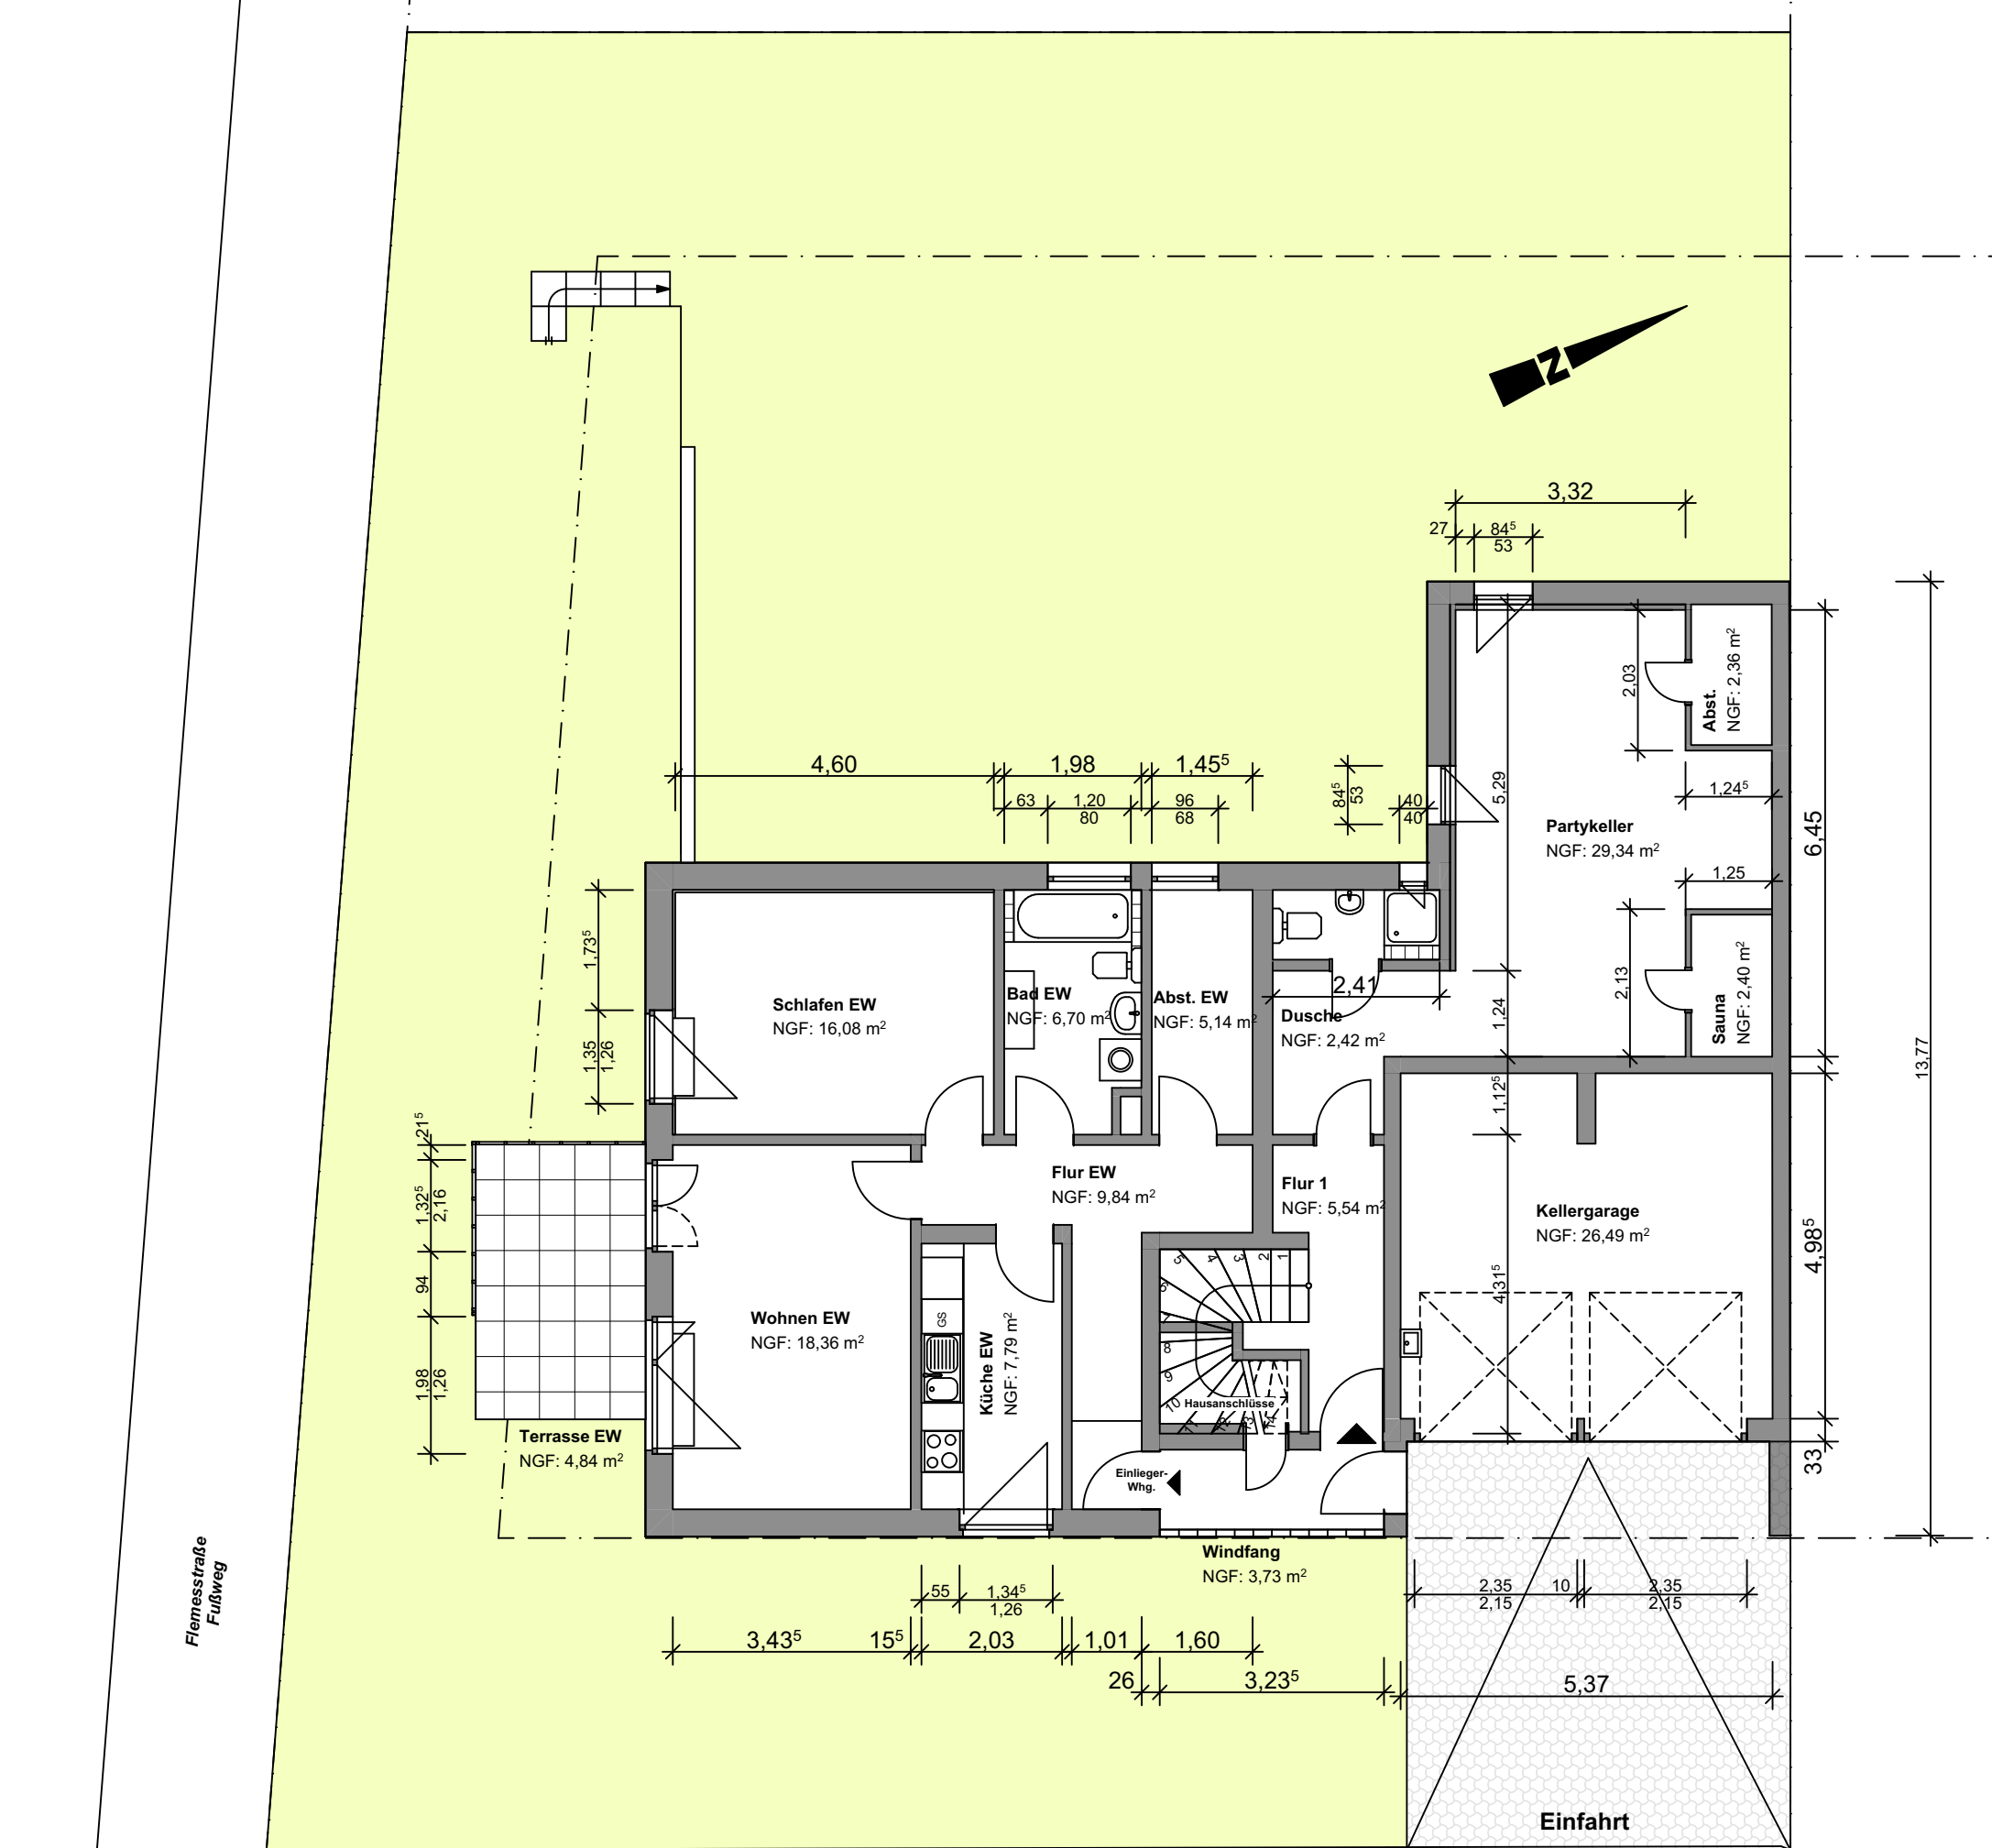

Objekt: Am Schöt 19, 31787 Hameln		
Bauvorhaben: Bestandserfassung		Datum: 18.12.2024
Maßstab: 1:100	Zeichnung: Erdgeschoß	