


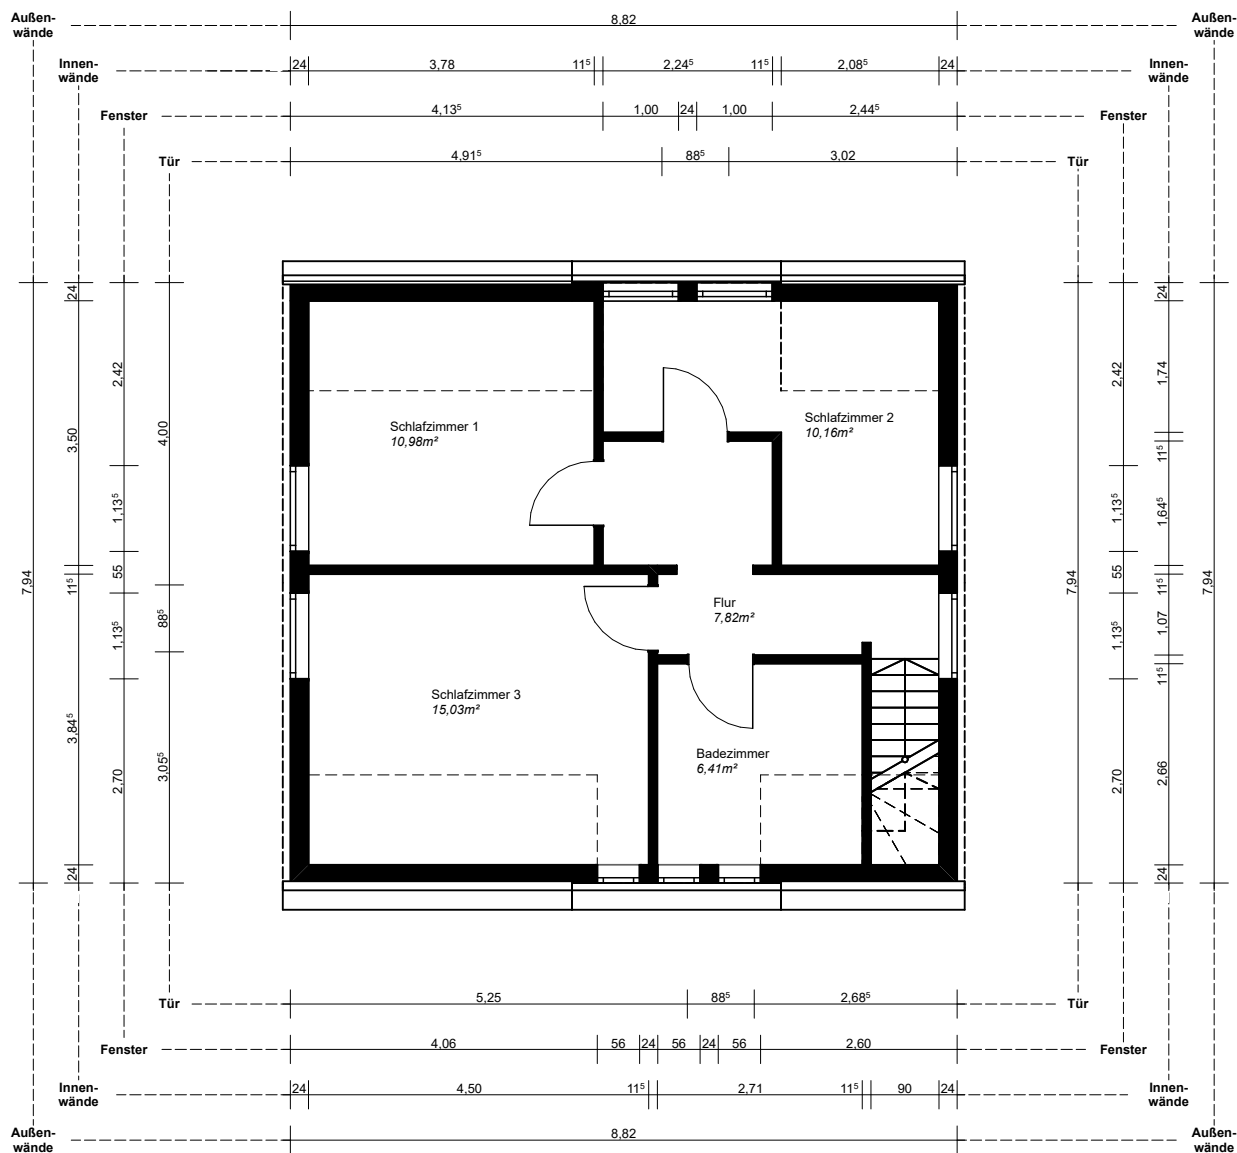

Detail: Obergeschoss

M 1:100

Wohnfläche: 125,22m²

Vor Ort Messung

Datum: 14.06.2026

Planersteller:in: Mike Czoch