


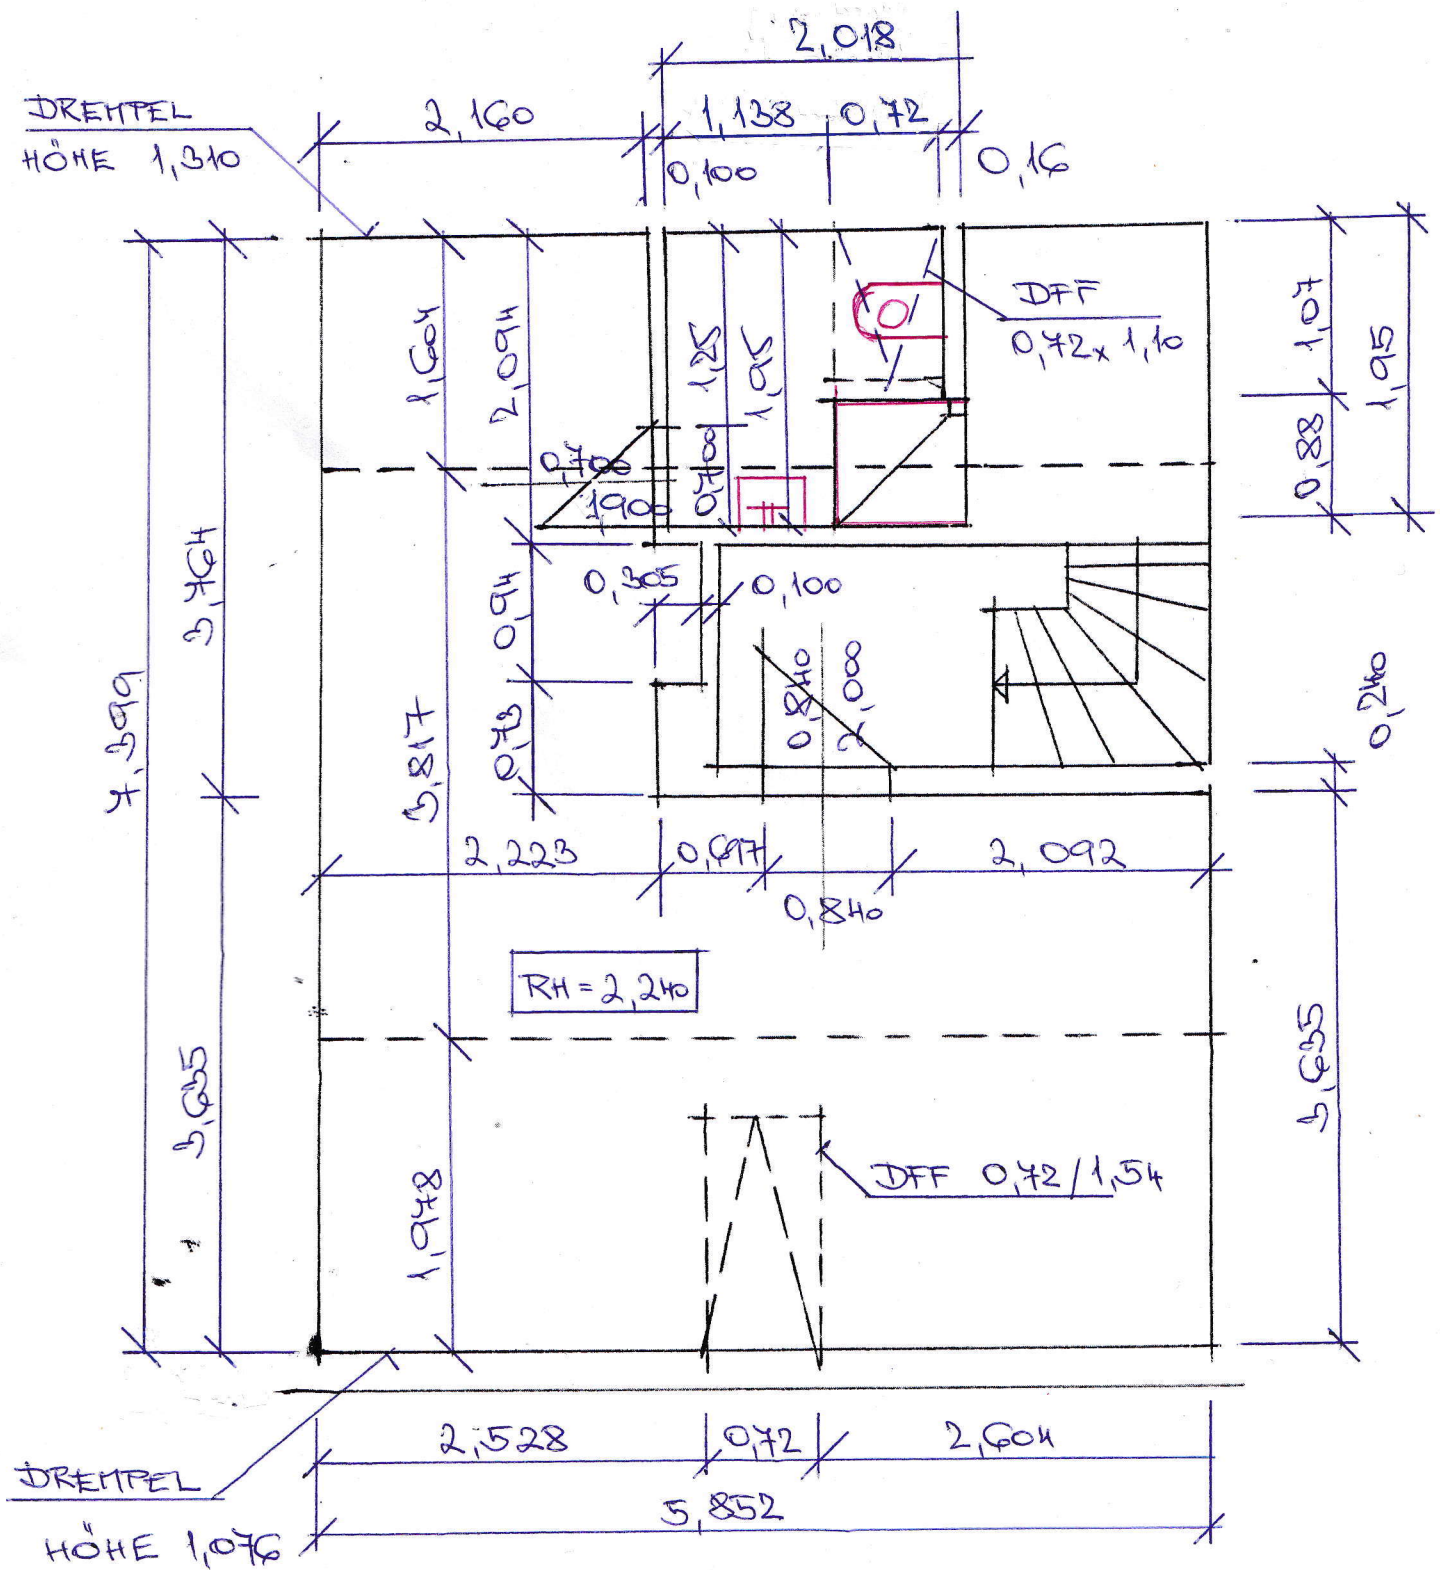

GRUNDRISS DACHGESCHOSS