

Dupl

Fl. Nr. 854/69


Technisch geprüft:

Ebersberg, den 30.7.1970

Landratsamt Ebersberg	
Eing. - 7. JUL. 1970	
Nr.	Beilagen

Kreisamtsleiter

H. K. Krumm

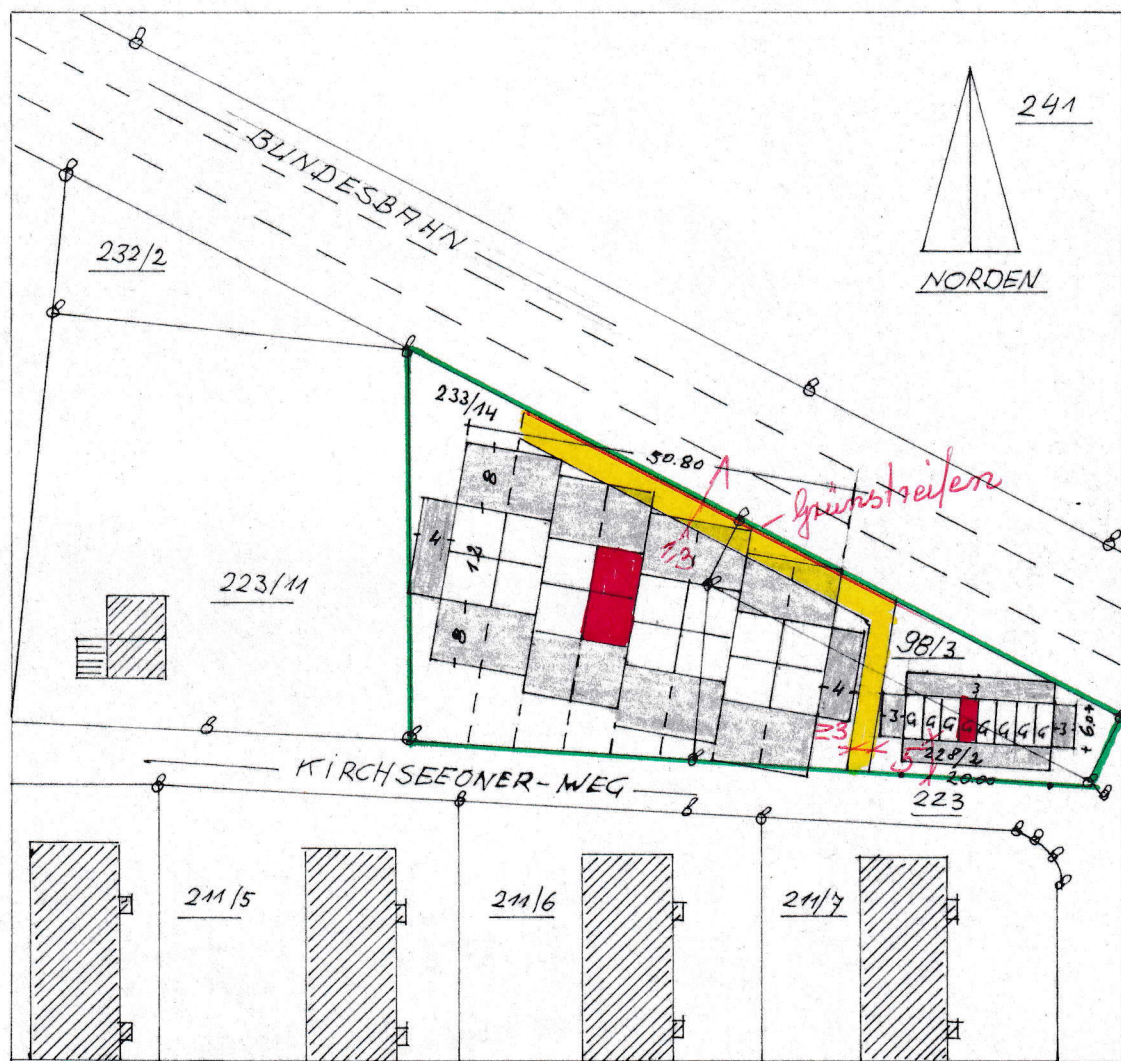

LAGEPLAN, FL. NR. 233/14, 228/2 u. 98/3 GEM. KIRCHSEEDEN

M = 1:1000

Helmut Krumm
Wohn- u. Eigenheimbau-
Gesellschaft m. b. H.
8012 Ottobrunn
Waldpark-Str. 28