


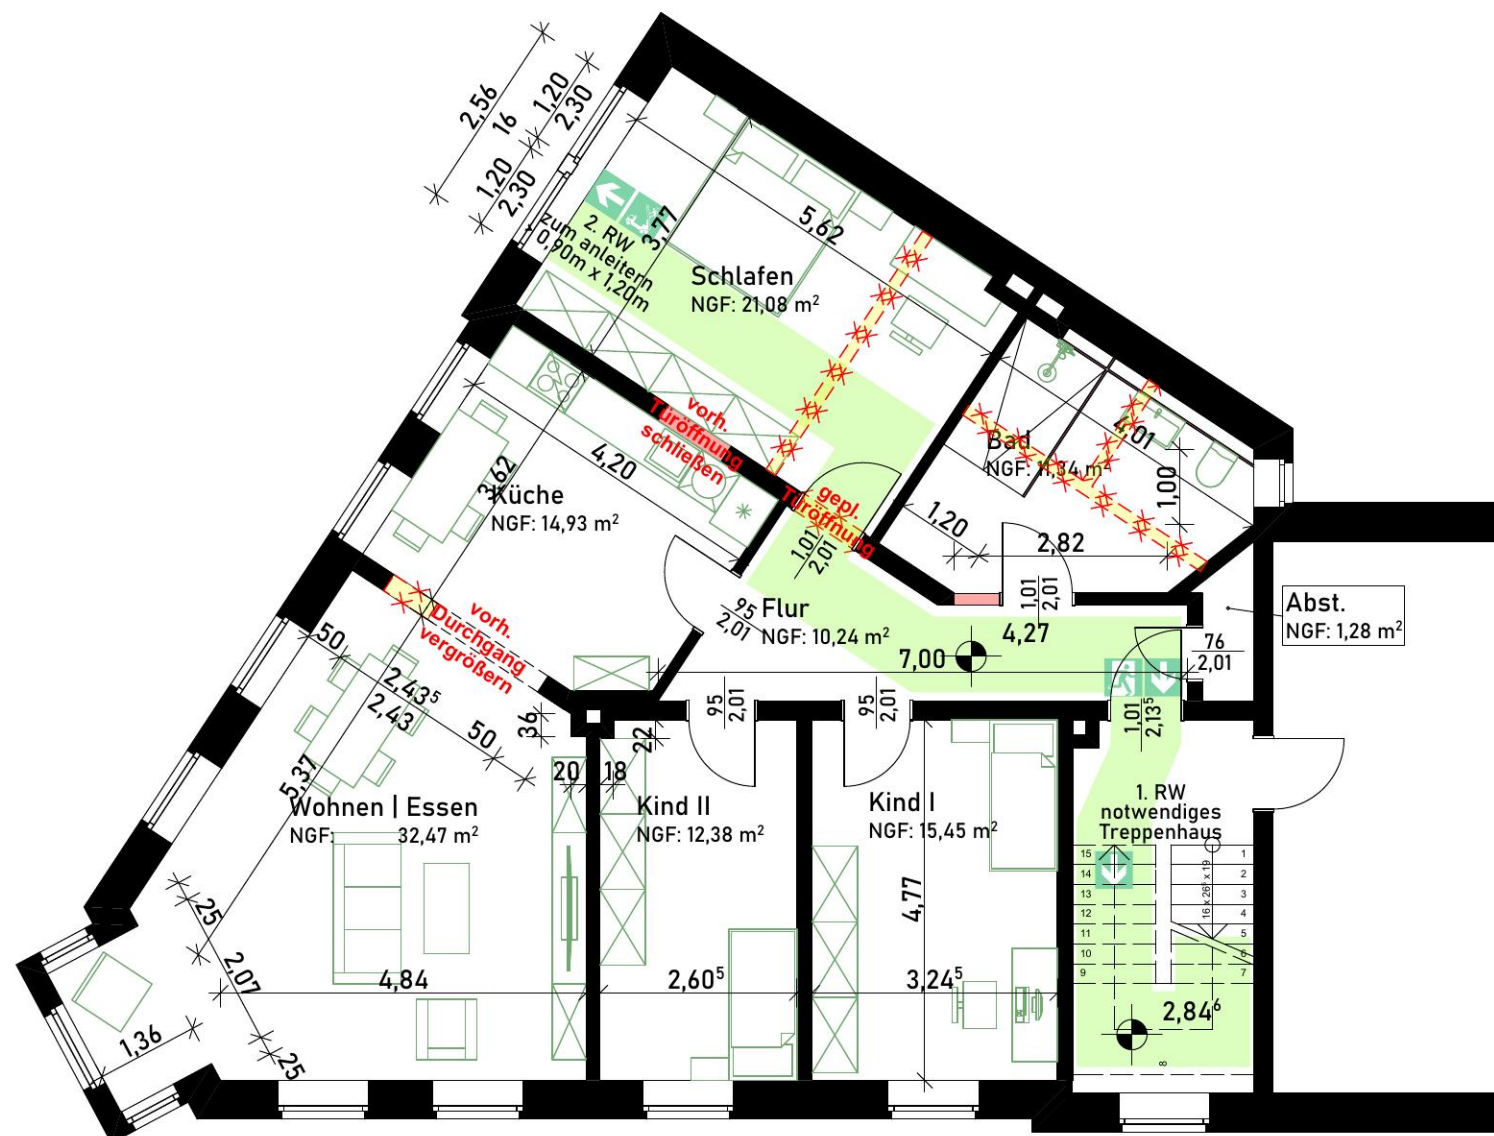

Grundriss
- keine Änderung
der Außenwände -