
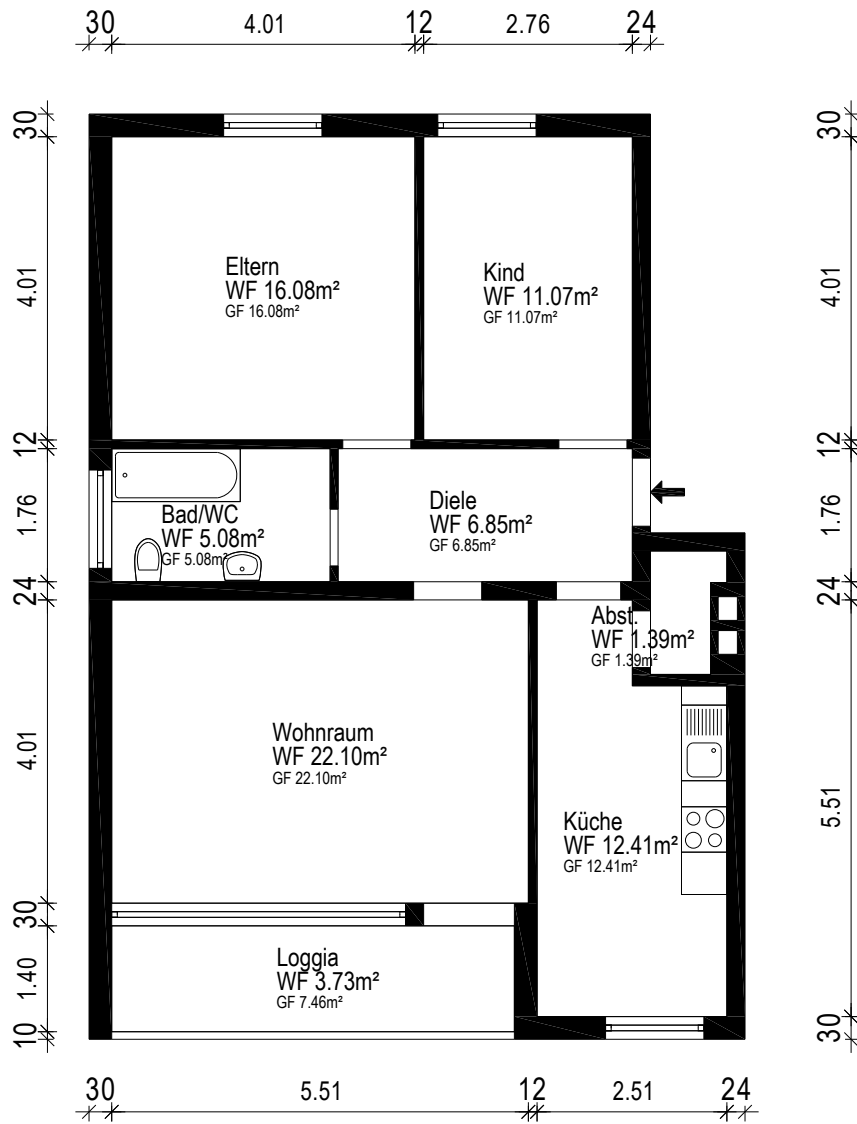


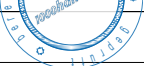

Gebäude Etagenwohnung		
Ort/Straße 85586 Poing, Eckartstrasse 2		
Planinhalt 1.Obergeschoss links		 Ein Service der 1000hands AG Aufmaß - CAD-Service - Flächen
Maßstab 1:100/A4	Datum 25.11.2025	
Objekt-Nr. -	Plan-Nr. 1	