


Teilungsentwurf

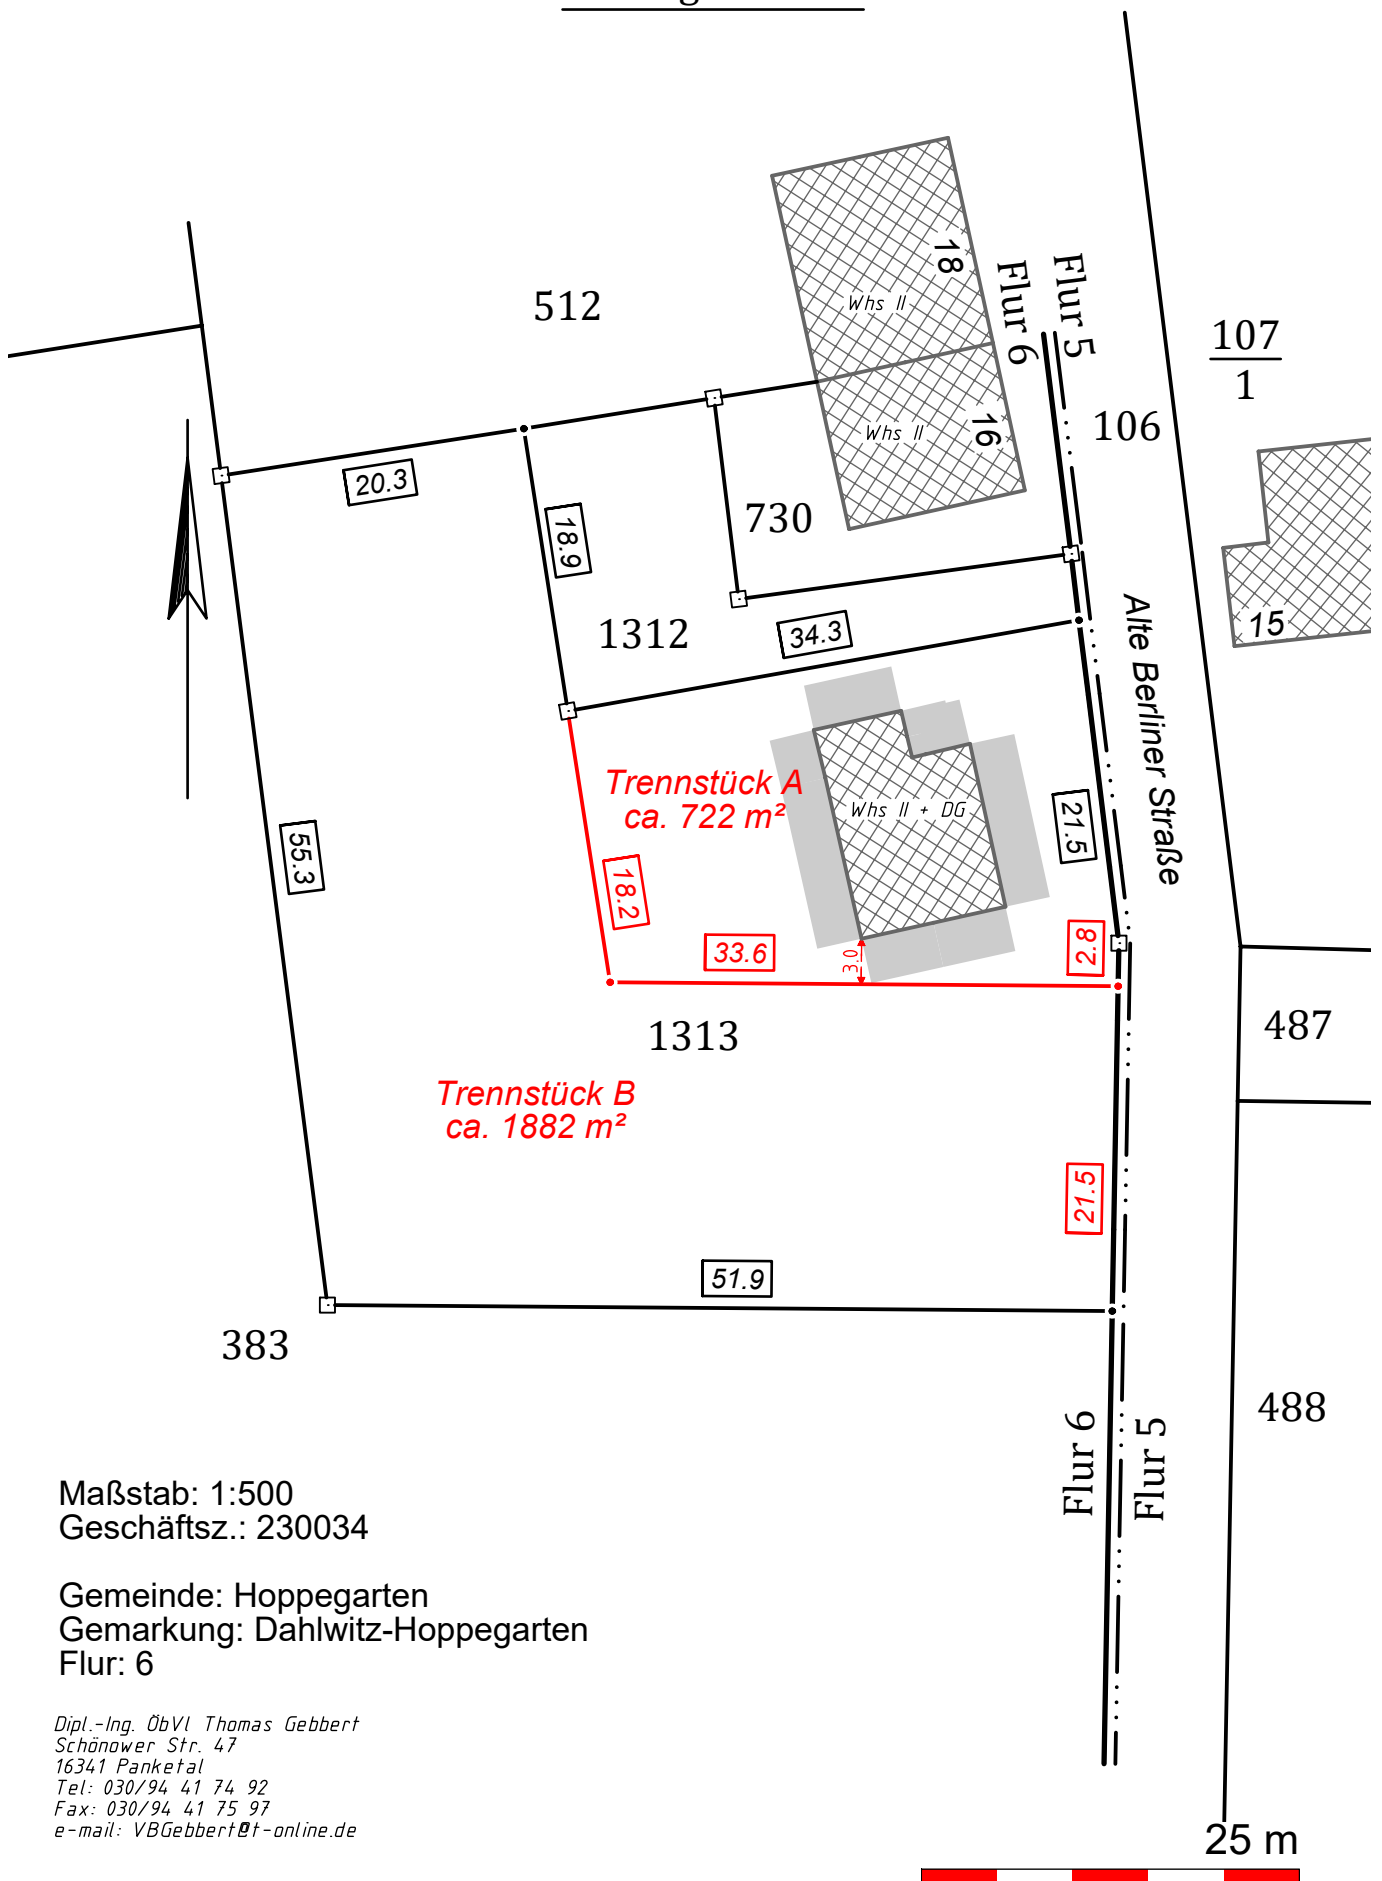

Maßstab: 1:500
Geschäftsz.: 230034

Gemeinde: Hoppegarten
Gemarkung: Dahlwitz-Hoppegarten
Flur: 6

Dipl.-Ing. ÖbVl Thomas Gebbert
Schönower Str. 47
16341 Panketal
Tel: 030/94 41 74 92
Fax: 030/94 41 75 97
e-mail: VBGebbert@t-online.de