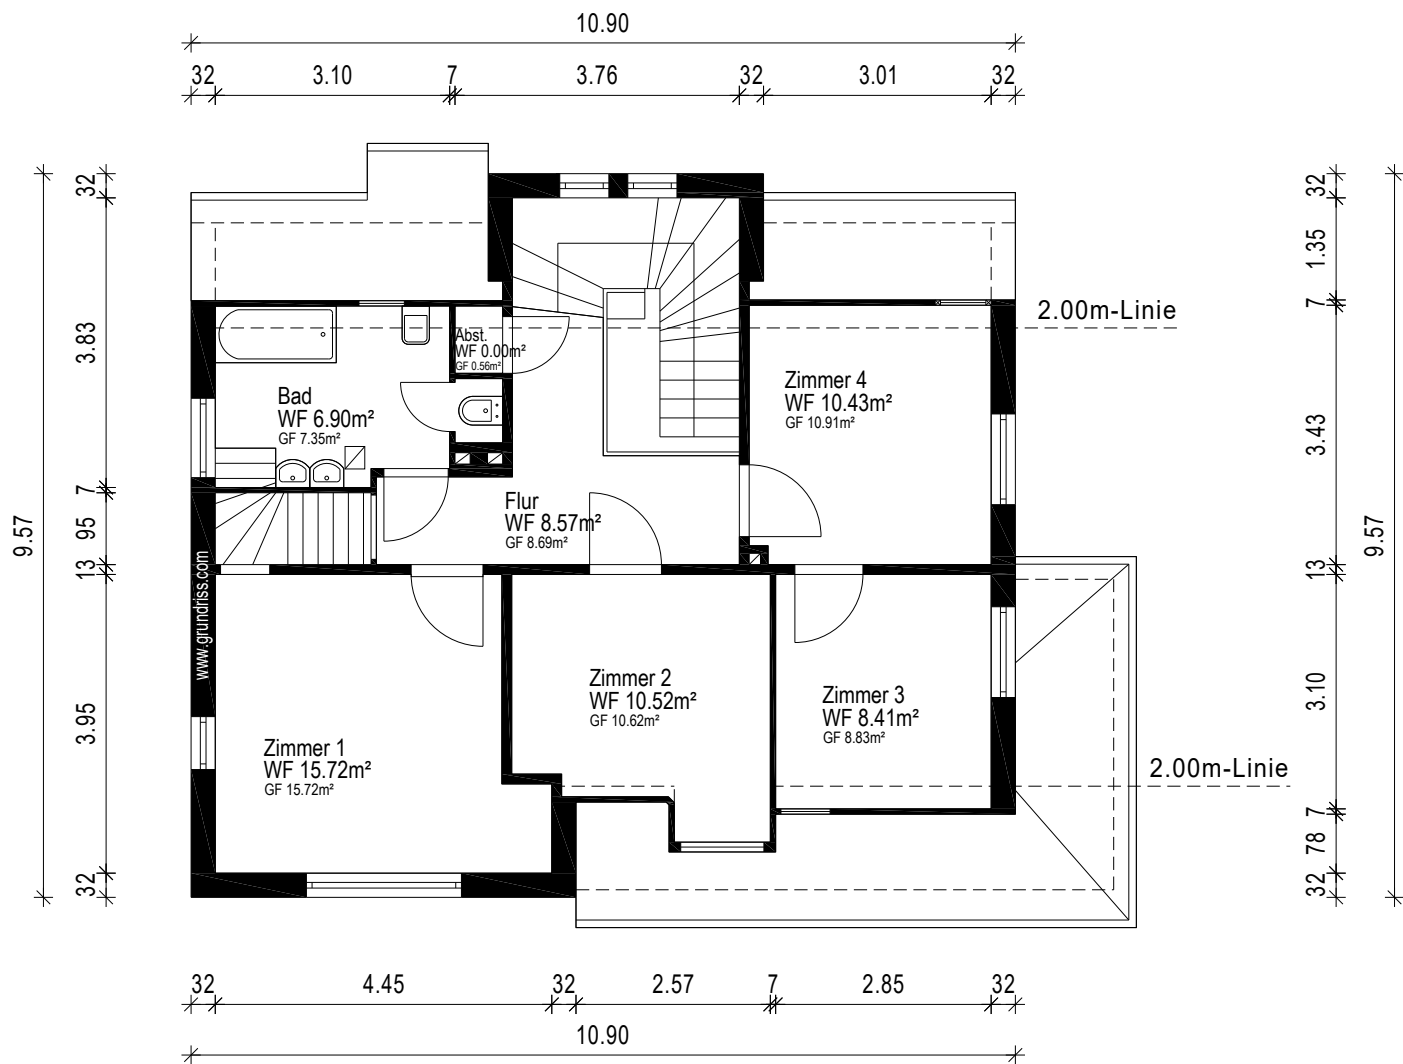


Gebäude		Einfamilienhaus	
Ort/Straße		37308 Heiligenstadt, Freiheitsstrasse 13	
Planinhalt		Dachgeschoss	
Maßstab	1:100/A4	Datum	31.07.2026
Objekt-Nr.	-	Plan-Nr.	3
		 Aufmaß - CAD-Service - Flächen	