


Wohnung 1. OG Süd

28.07.2026


EG

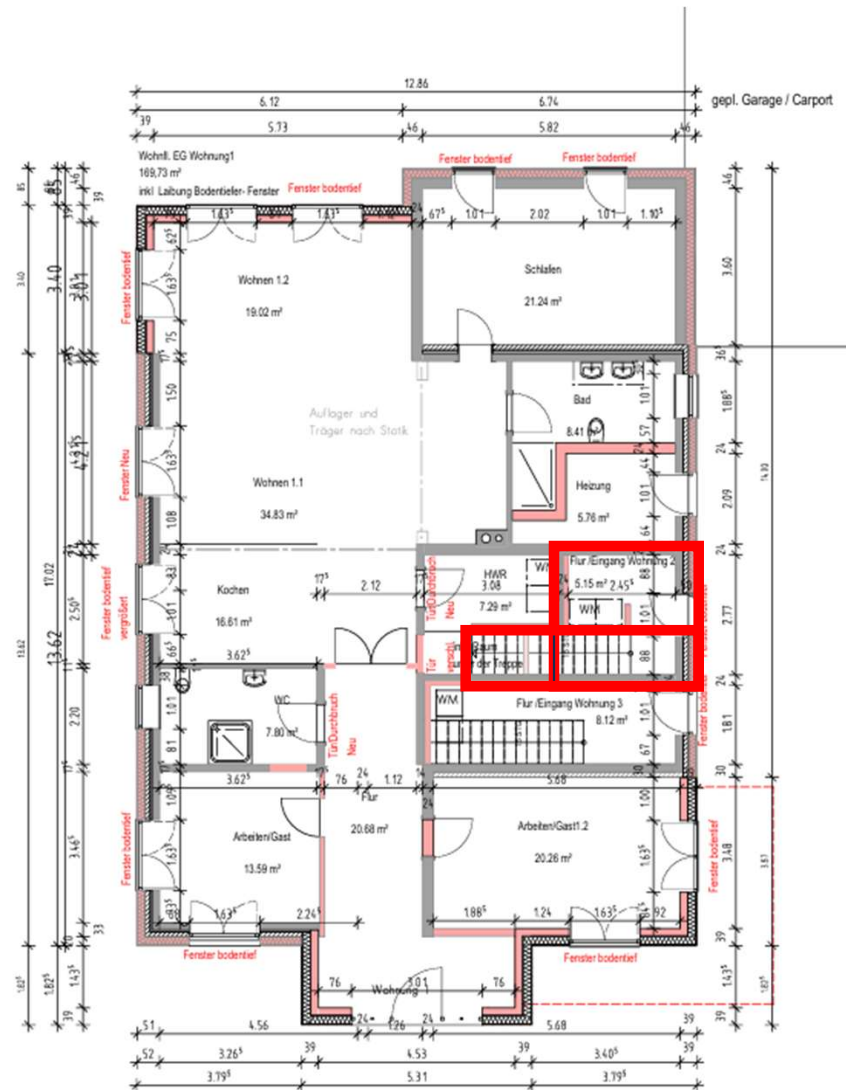

Wohnfläche Räume		inkl. Laibung Bodentiefer Fenster	
Gemeinschaft			
Heizung		5.76 m²	5.76 m²
Wohnung 1			
Arbeiten/Gast		13.59 m²	
Arbeiten/Gast 1.2		20.26 m²	
Bad		8.41 m²	
Flur		20.68 m²	
HWR		7.29 m²	
Kochen		16.61 m²	
Schlafen		21.24 m²	
WC		7.80 m²	
Wohnen 1.1		34.83 m²	
Wohnen 1.2		19.02 m²	169.73 m²
Wohnung 2			
Flur /Eingang Wo		5.32 m²	5.32 m²
Wohnung 3			
Flur /Eingang Wo		8.21 m²	8.21 m²

PLANUNG:	MATTHIAS GÖDECKE DIPLO-ING. BORGWARDSTR. 14/16 21365 ADENDORF TEL: 0 4131 / 18 107 FAX: 0 4131 / 180 507 info@godecke-baude	EG nach Umbau / zum Bauantrag
		BAUVORHABEN: Erweiterung eines Mehrfamilienhauses und Neubau einer Garage
		BAUHERR: Dr. Rupert Kreuzkamp Schnellenberger Weg 3 21449 Radbruch


OG

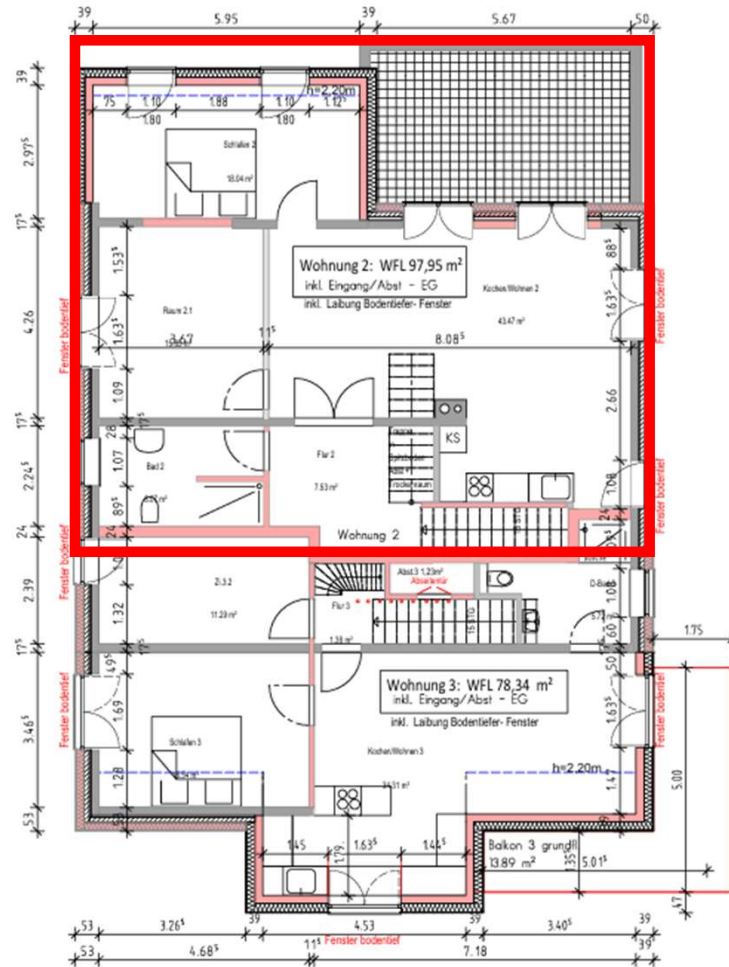

Wohnfläche Räume			
Wohnung 2			
Bad 2	8.07 m²		
Flur /Eingang Wo	4.98 m²		
Flur 2	7.53 m²		
Kochen/Wohnen 2	43.47 m²		
Raum 2.1	15.85 m²		
Schlafen 2	18.04 m²		
			97.95 m²
Wohnung 3			
Abst.3	1.23 m²		
D-Bad 3	5.72 m²		
Flur /Eingang Wo	7.87 m²		
Flur 3	1.38 m²		
Kochen/Wohnen 3	34.31 m²		
Schlafen 3	16.54 m²		
Zi.3.2	11.29 m²		
			78.34 m²

PLANUNG:	MATTHIAS GÖDECKE	DG nach Umbau / zum Bauantrag
	DPL-ING.	
	BORGWARDSTR. 14/16	
BAUVORHABEN:	21365 ADENDORF	Erweiterung eines Mehrfamilienhauses und
	TEL: 0 431 / 18 107	Neubau einer Garage
	FAX: 0 431 / 180 507	
		RAI IHFR: Dr. Rupert Kreuzkamp

DG

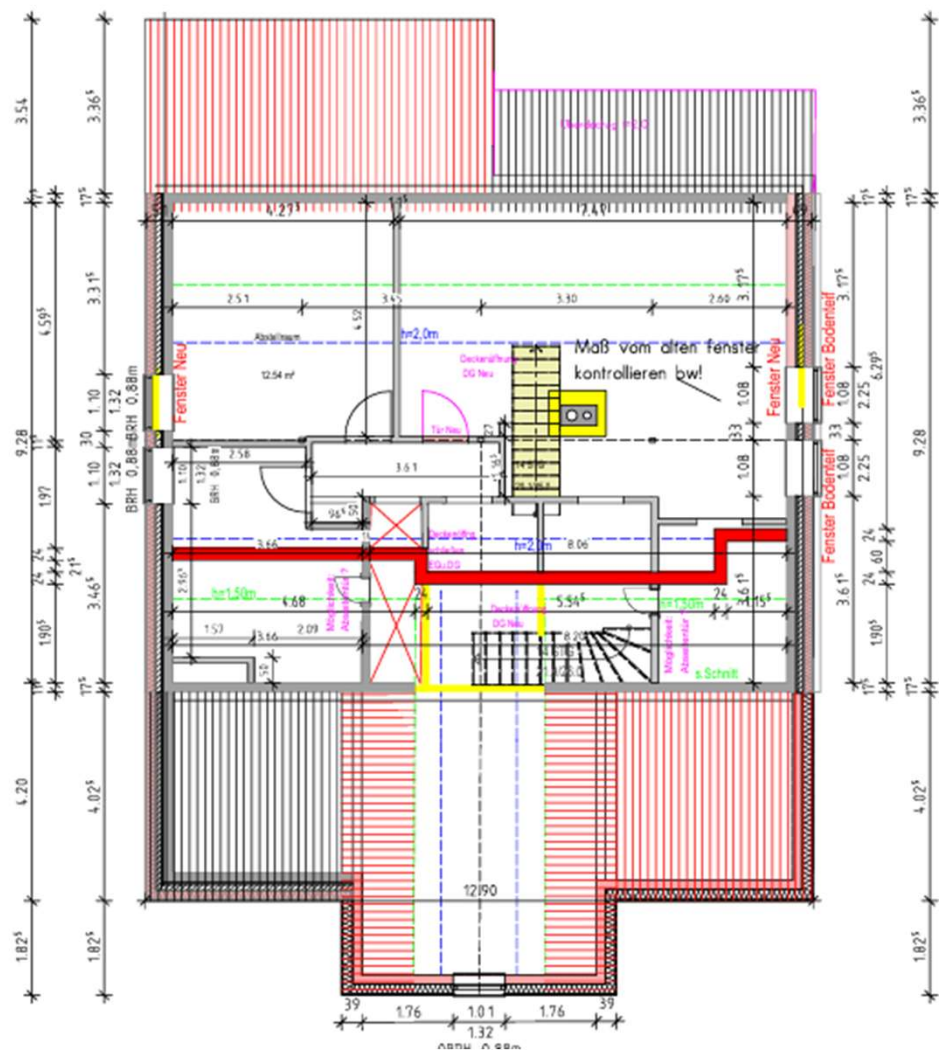

Küche



Küche



Küche

