


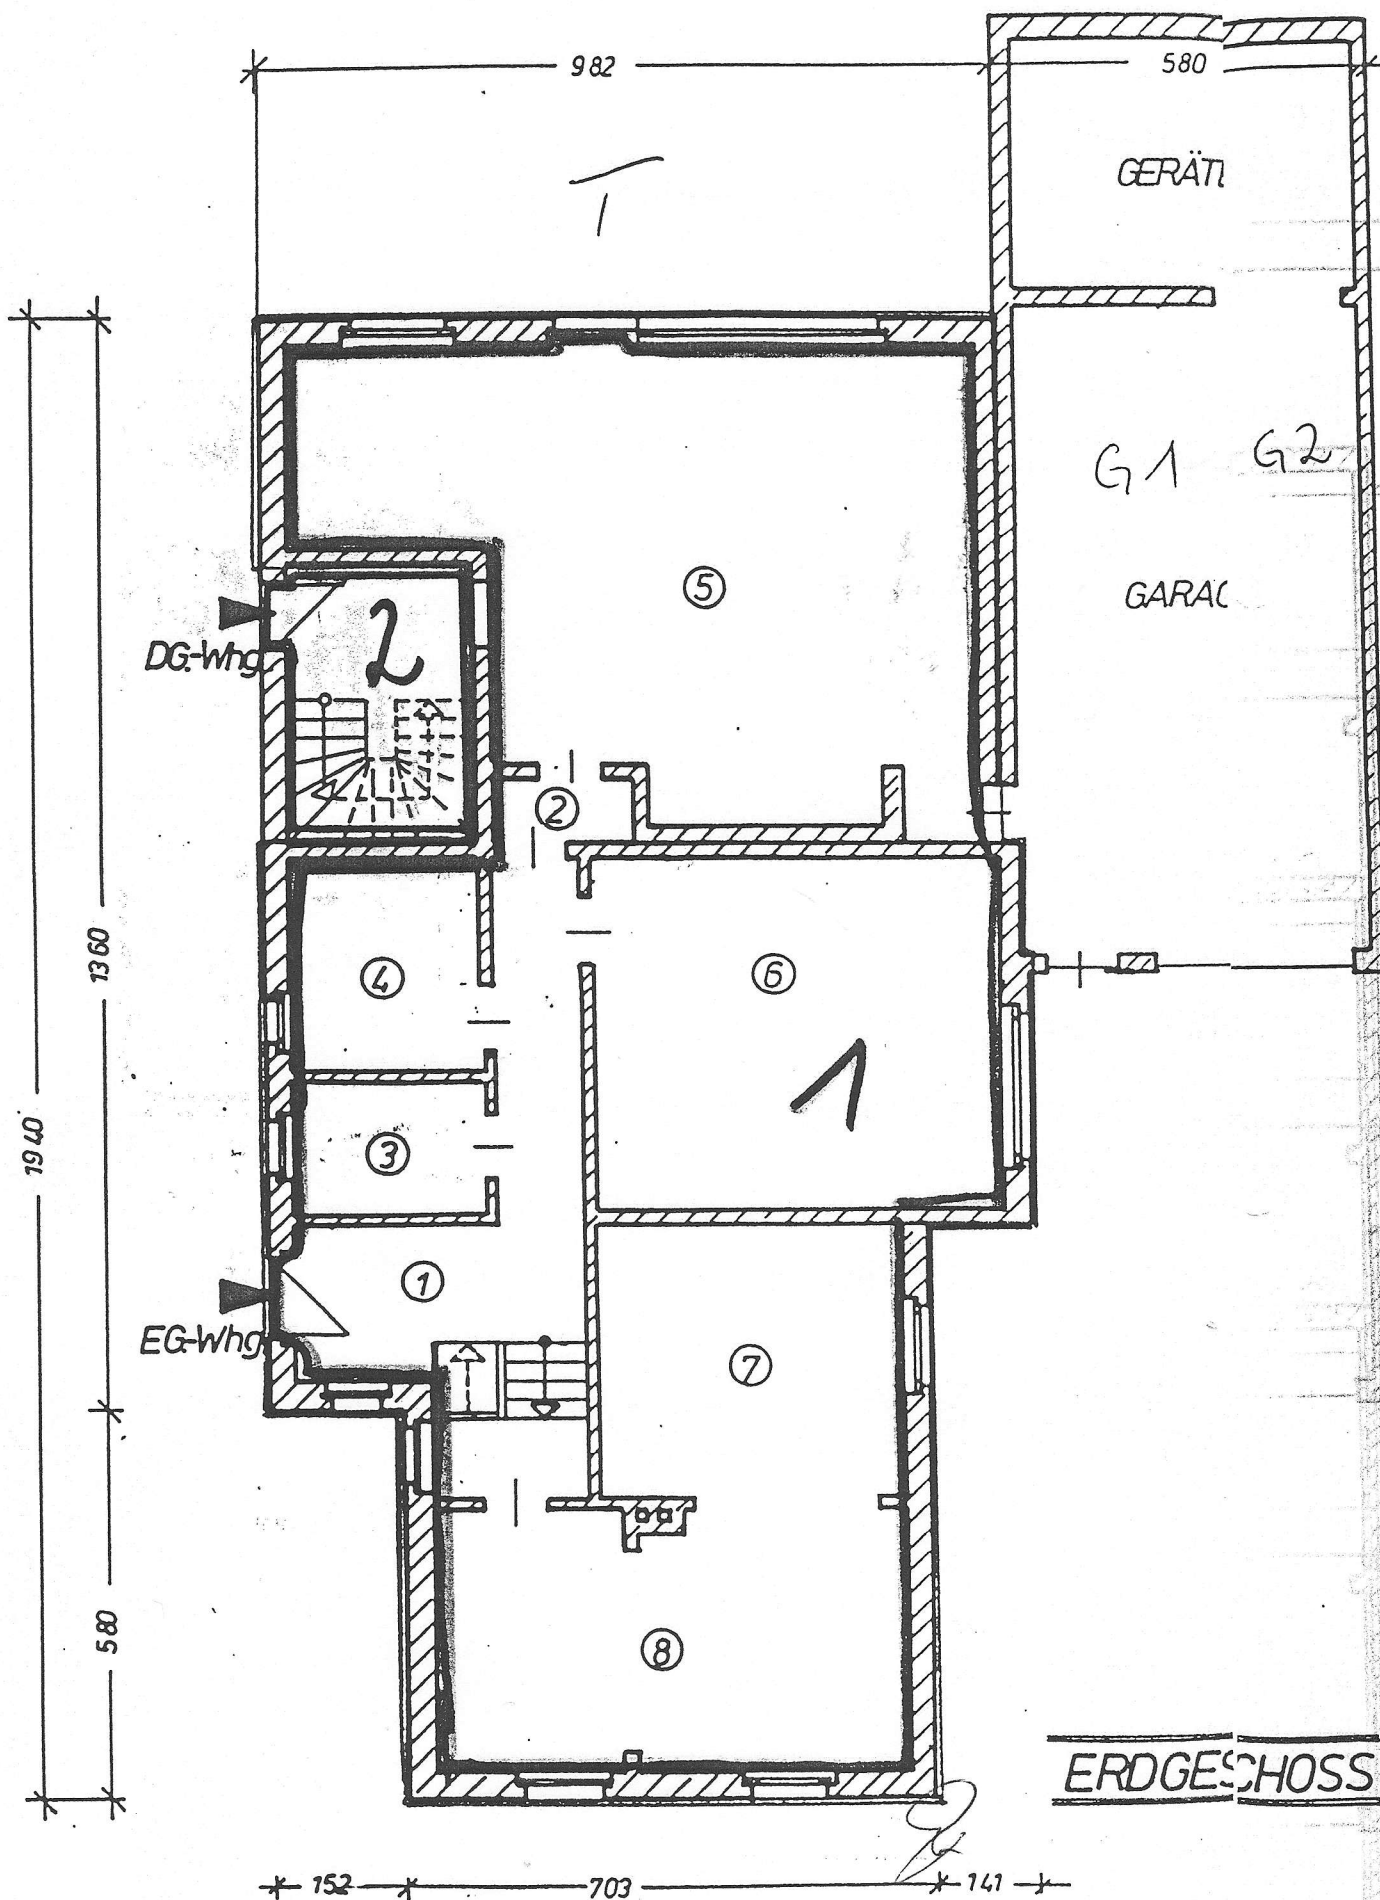


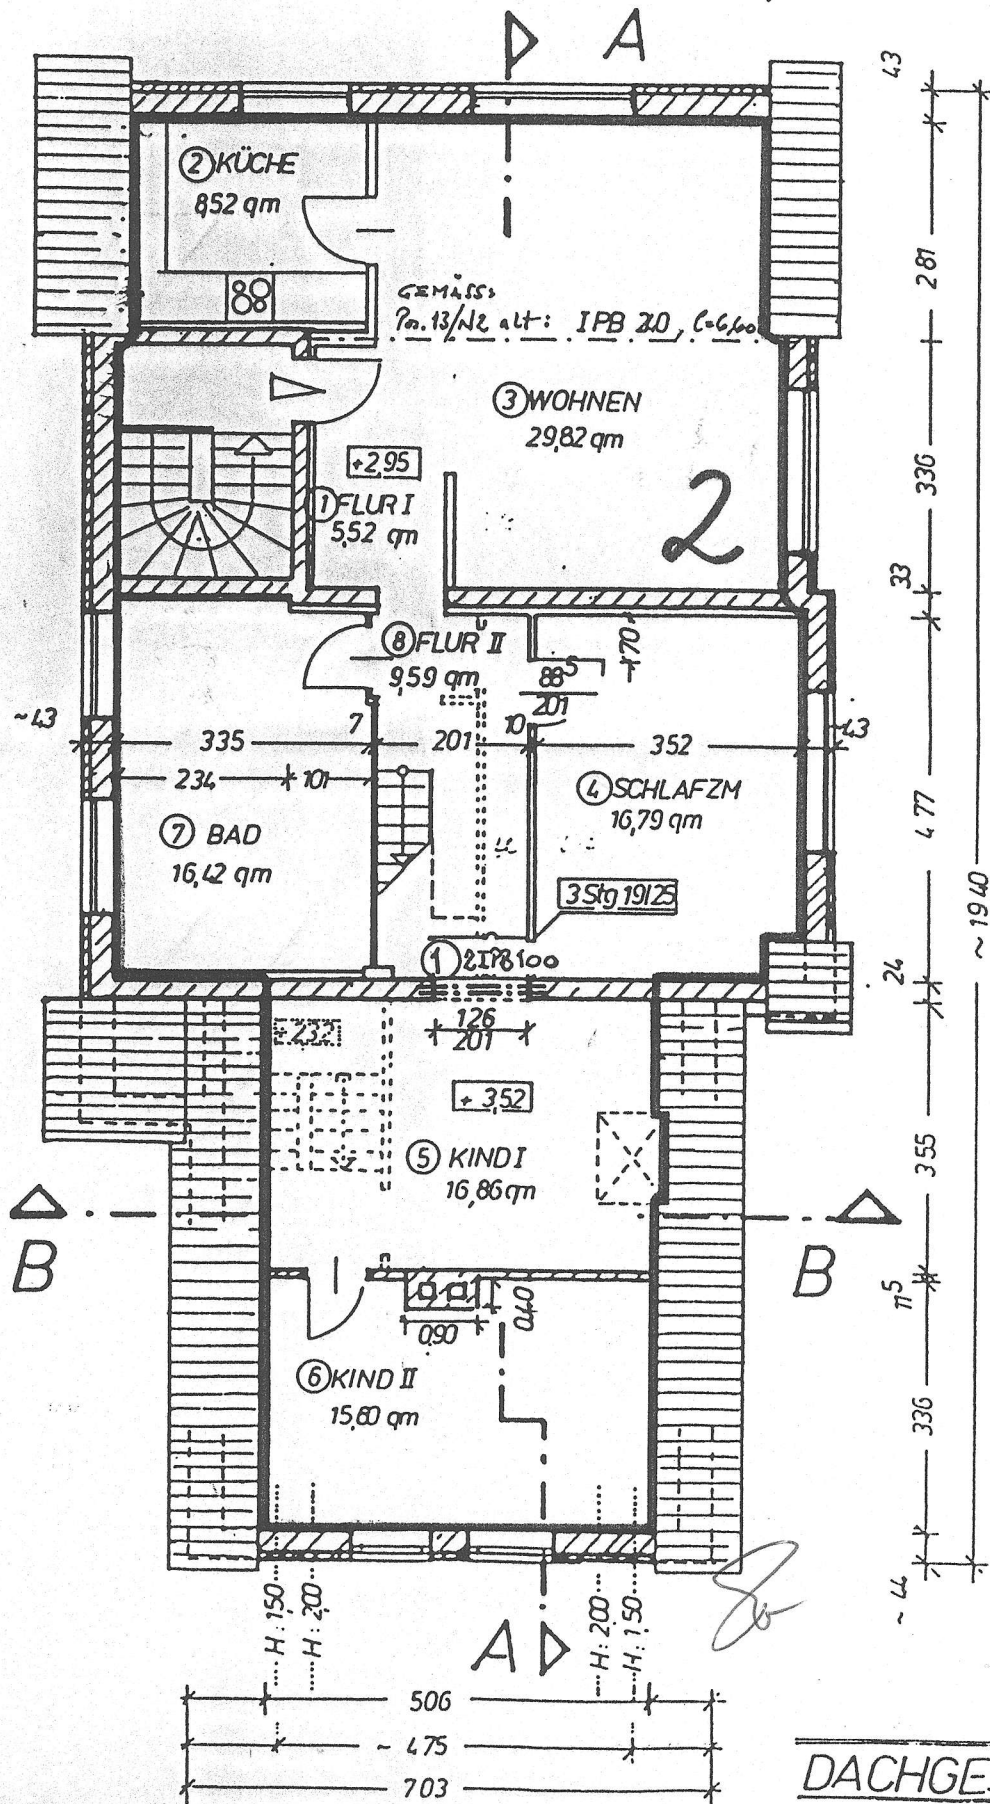

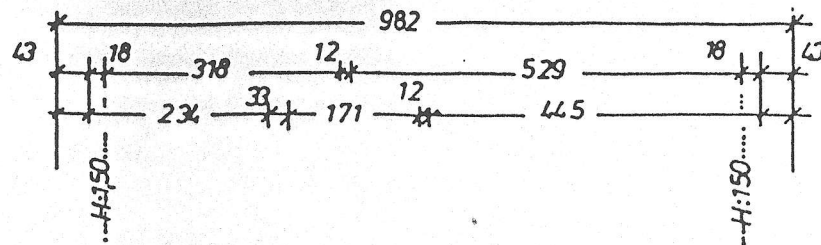

DACHGESCHOSS

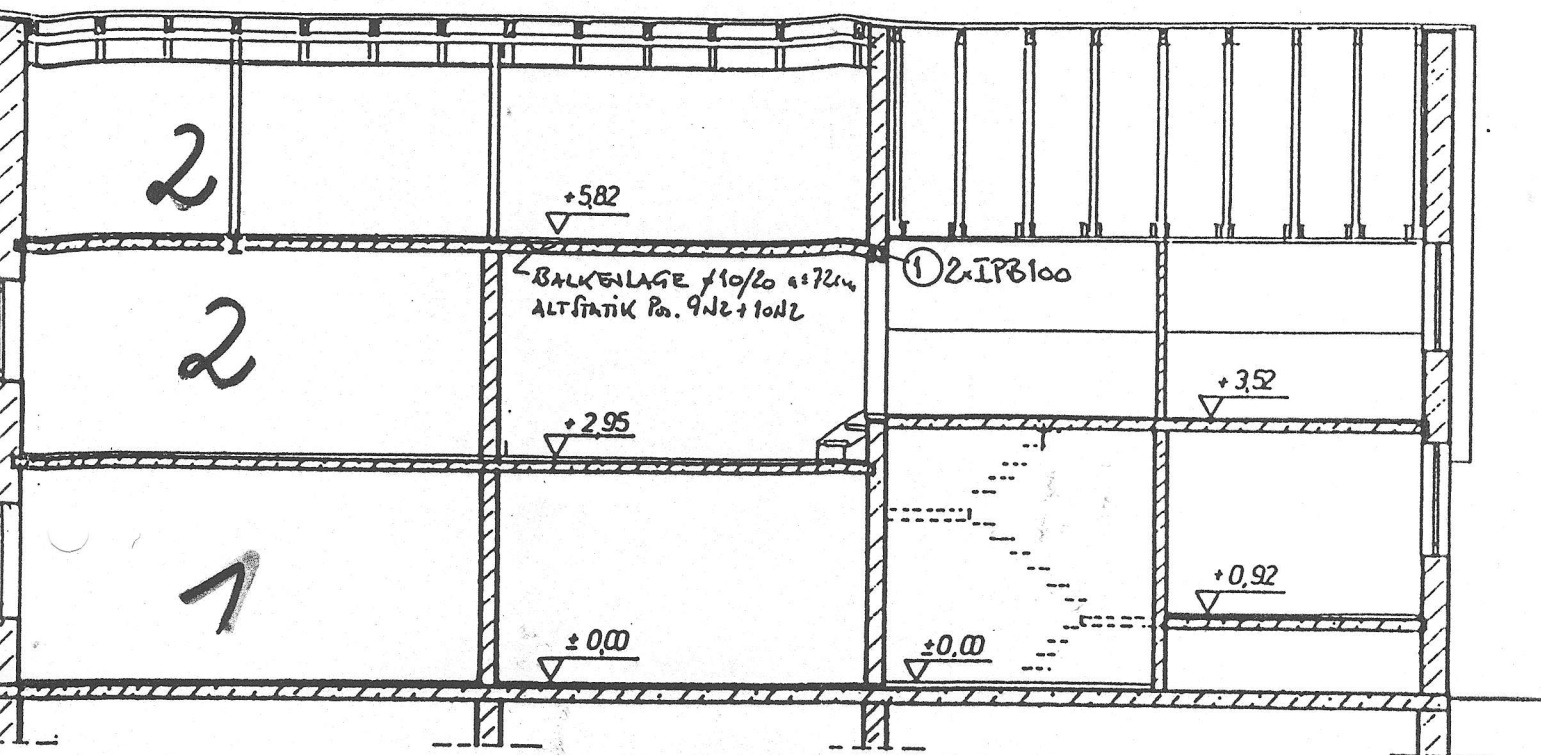

CHNITT A-A

0695

POSITIONSPLAN

1

DACHGESCHOSS


SCHNITT A-A

Umbau des Dachgeschosses
30455 Hannover, Rüdigerweg 25

Bauherr: Ahmed Bouaoud

Architekt: Dipl.-Ing. Gerd H. Simmering
Im Brande 8,
30926 Seelze - Velber
Tel.: 0511-482408

Für die statischen Eintragungen
Hannover, den 09. März 1995

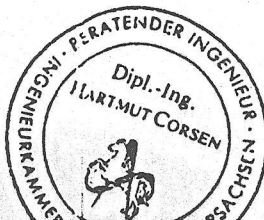

DIPL.-ING. HARTMUT CORSEN
BERATENDER INGENIEUR FÜR BAUWESEN
BALKEHOF 11 30659 HANNOVER
TEL. 0511/6477779 FAX 0511/6477789

