


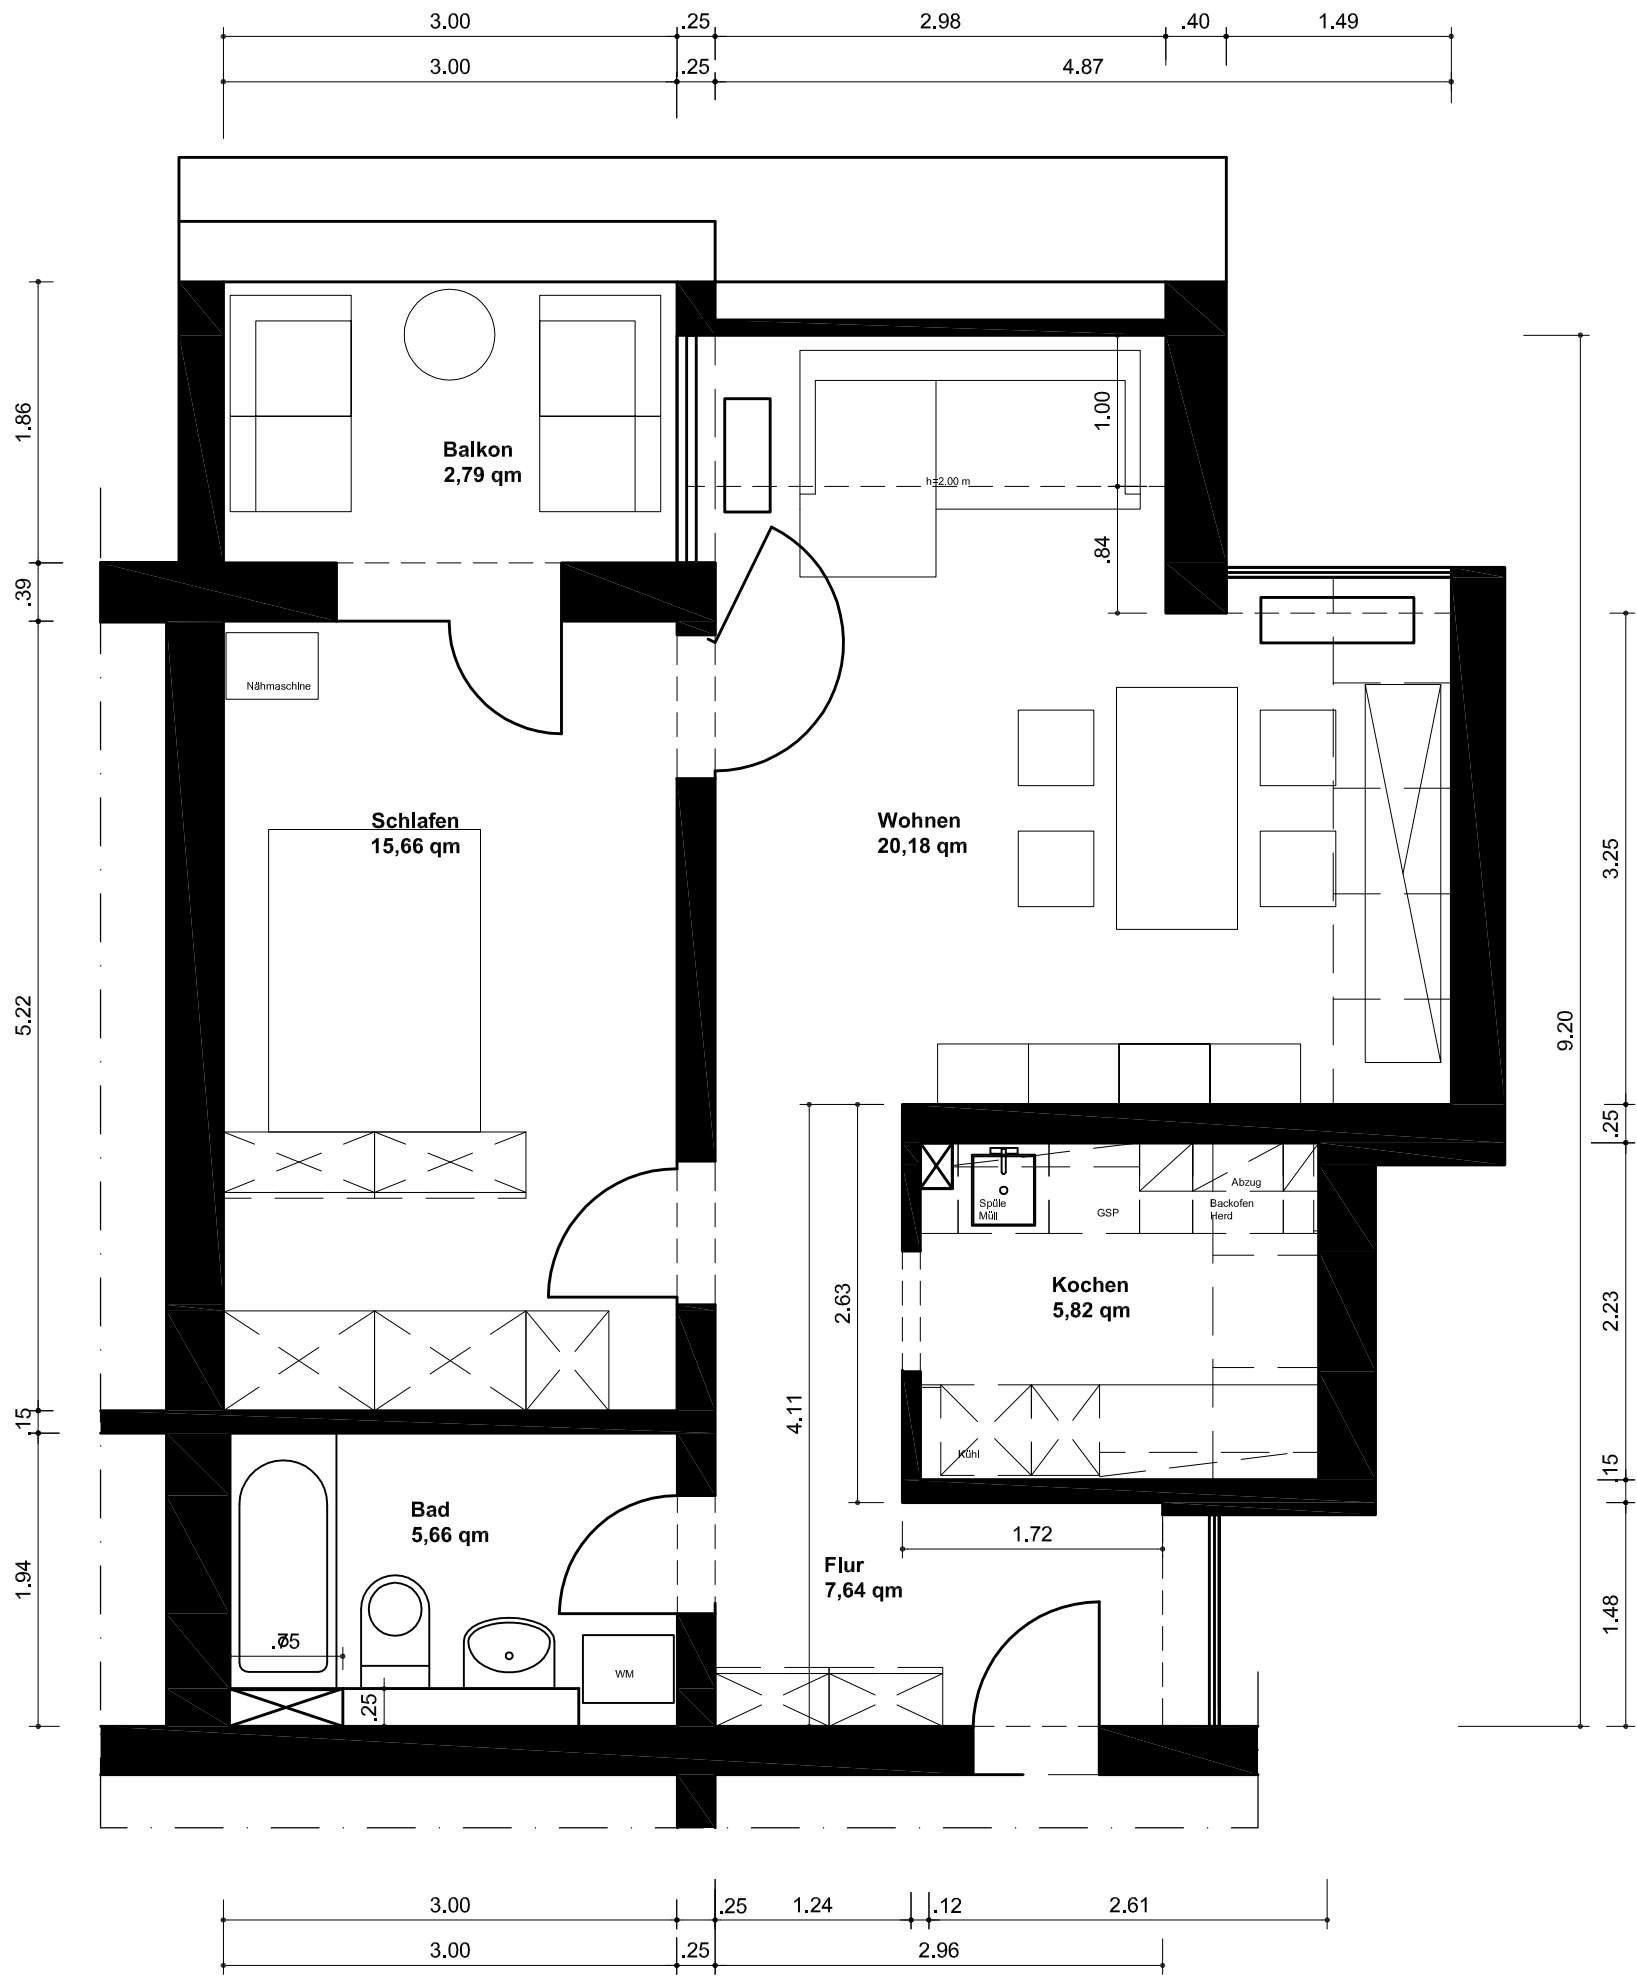

Zusammenfassung Aufmaß Räume:	
Aufmaß im Bestand, inklusive Putz	
Wohnen:	20,18 qm
Schlafen:	15,66 qm
Kochen:	5,82 qm
Bad:	5,66 qm
Flur:	7,64 qm
Balkon:	2,79 qm
Summe:	57,75 qm

stil X - Innenarchitektur und Design
Dipl.-Ing. Mathilde Häsel
Kleine Leonhardstraße 6
38102 Braunschweig

Tel. 0531-707 28 58 9
Mobil: 0160 - 78 30 715
Mail: haeseler@stilx.de

Bauherr:	MATHILDE_HÄSELER KLEINE_LEONHARDSTRASSE_6 38102_BRAUNSCHWEIG
Bauvorhaben:	AUFMAß_BESTAND_WOHNUNG_20 KLEINE_LEONHARDSTRASSE_6 38102_BRAUNSCHWEIG
Dateiname:	WOHNUNG_KL_LEONHARDSTRASSE
Layoutname:	50TEL_V1

Planinhalt:	GRUNDRIS
Planungsstand:	AUFMAß
Maßstab:	1-50
Datum:	8.12.2021
Blattgröße:	A3
Bearbeiter:	MH