



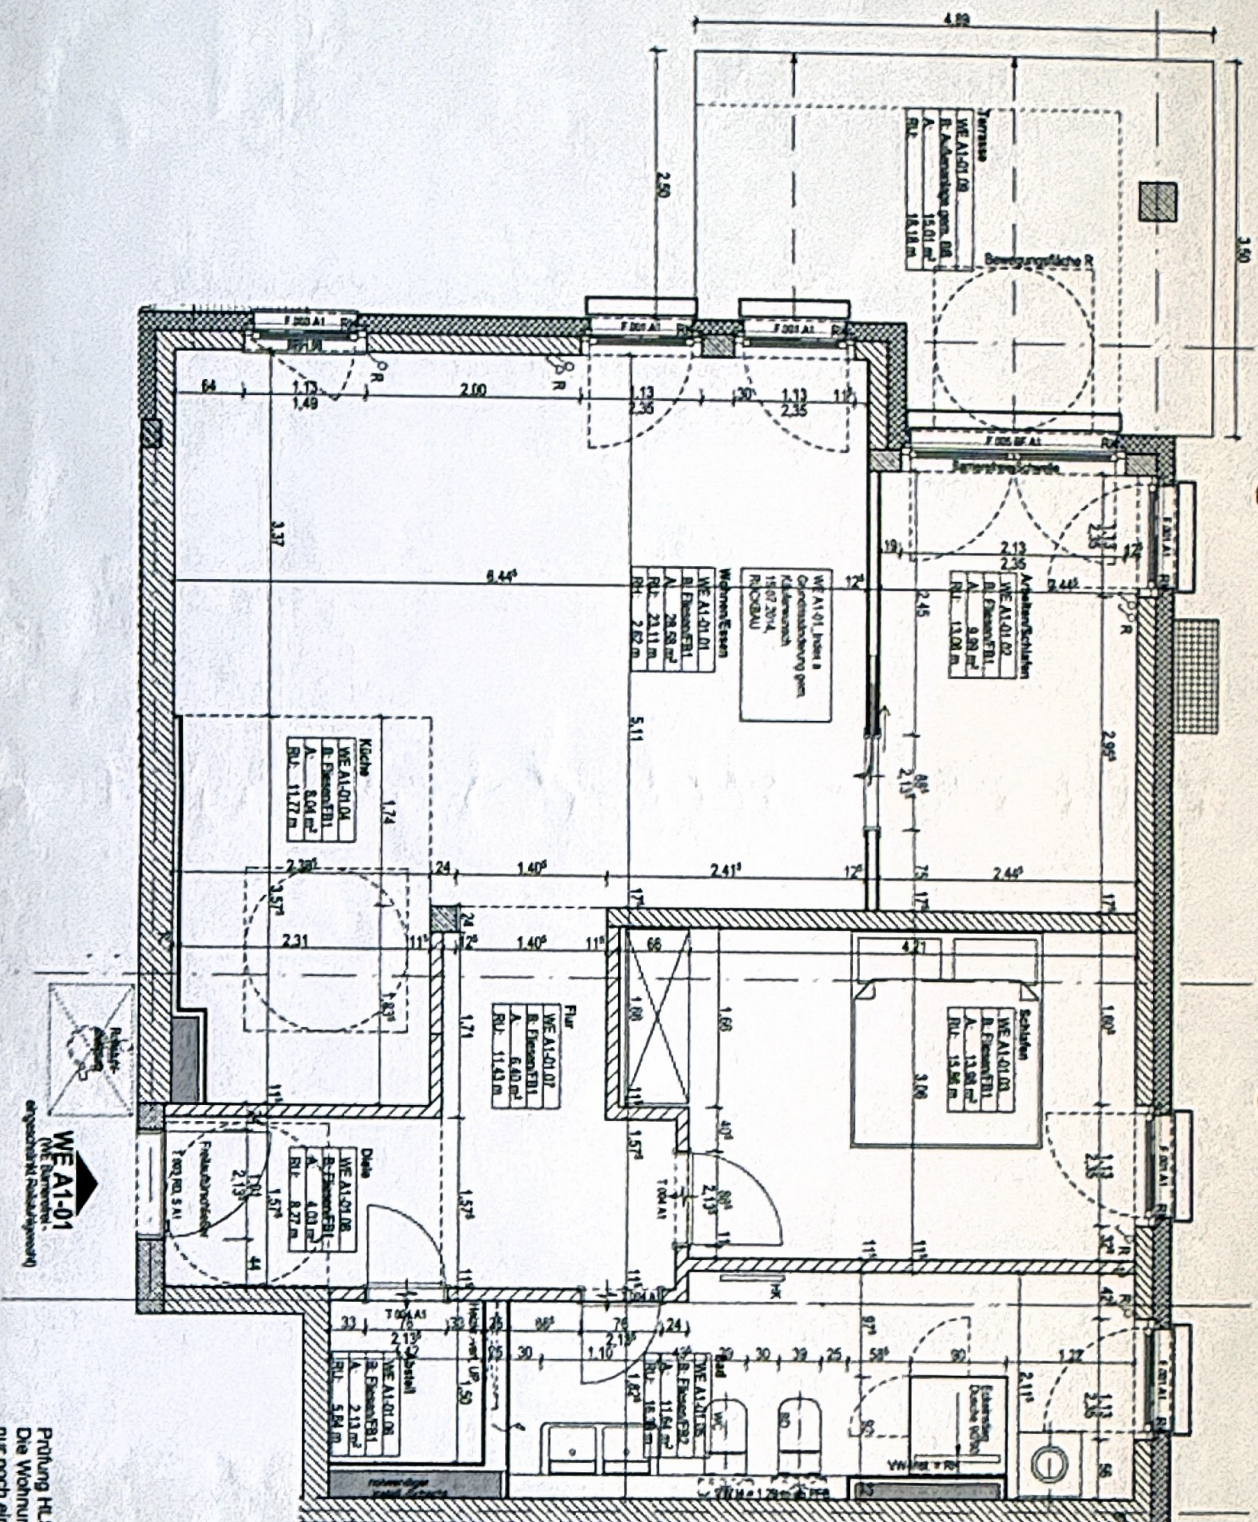

Prüfung HtSE notwendig
 Die Wohnung ist nicht mehr rollstuhlgerecht und
 nur noch eingeschränkt barrierefrei

Bauvermerk: B-Plan Nr. 01 SO 88 Neubau einer Mehrfamilienhaus - Wohnanlage mit Teilgaragen - Parkhäuser, Warmendecke Baufert Projektgesellschaft Warmendecke Parkstraße GmbH, 10057 Berlin	Maßangaben = Rohbaumaße Türhöhen ab OK FFB Brüstungshöhen ab OK FFB Raumumgrenzung inkl. Türschwelle Planung/Entwurf Planungsgruppe Giesecke & Hevers Wandlstraße 8, 12158 Berlin	Vorbehaltlich Änderung HSL-Planung & Statik	WOHNUNG Grundriss Erdgeschoss Blatt A1-01 gezeichnet ekt./ap/da Formel DIN A3 Index M 1:50 18.07.2014 b
---	---	--	---

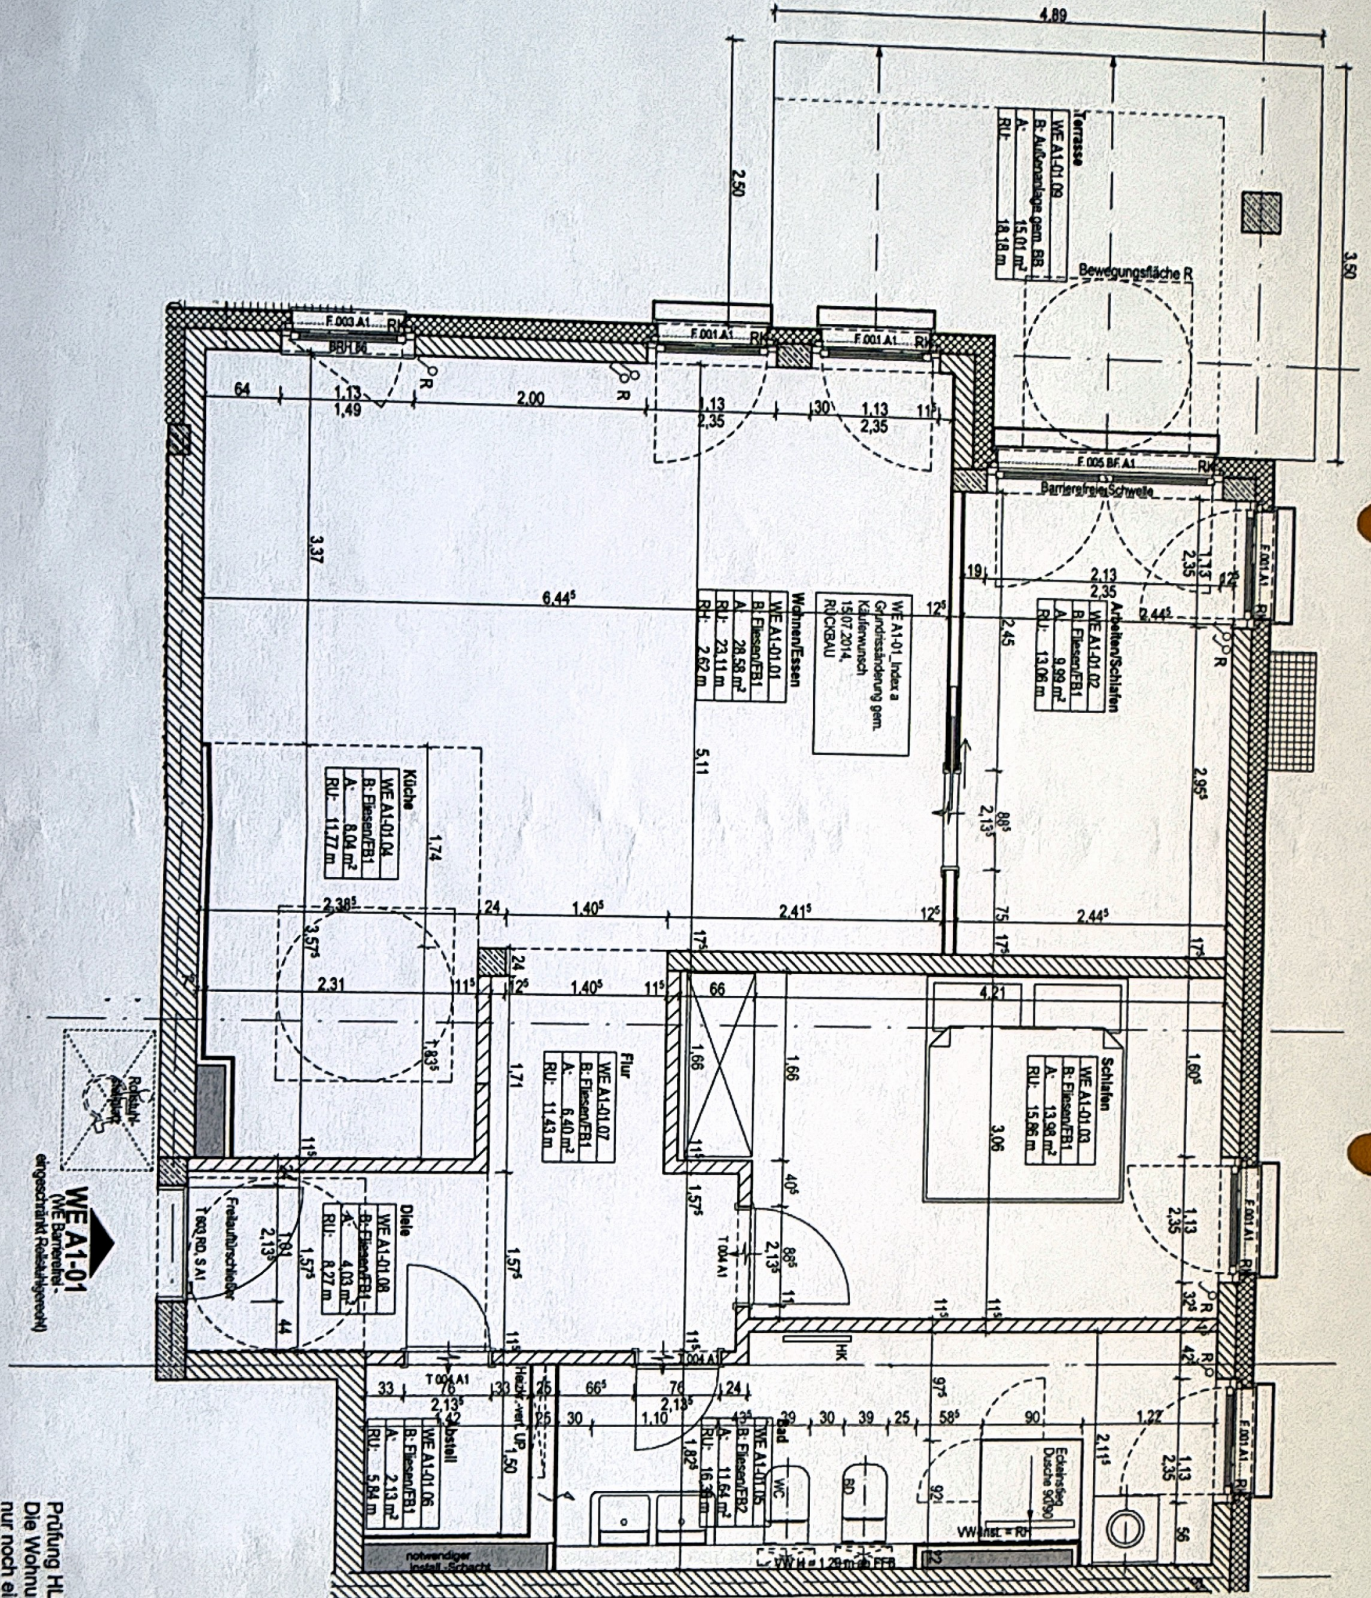

Prüfung HL SE notwendig
Die Wohnung ist nicht mehr rollstuhlgerecht und
nur noch eingeschränkt barrierefrei