


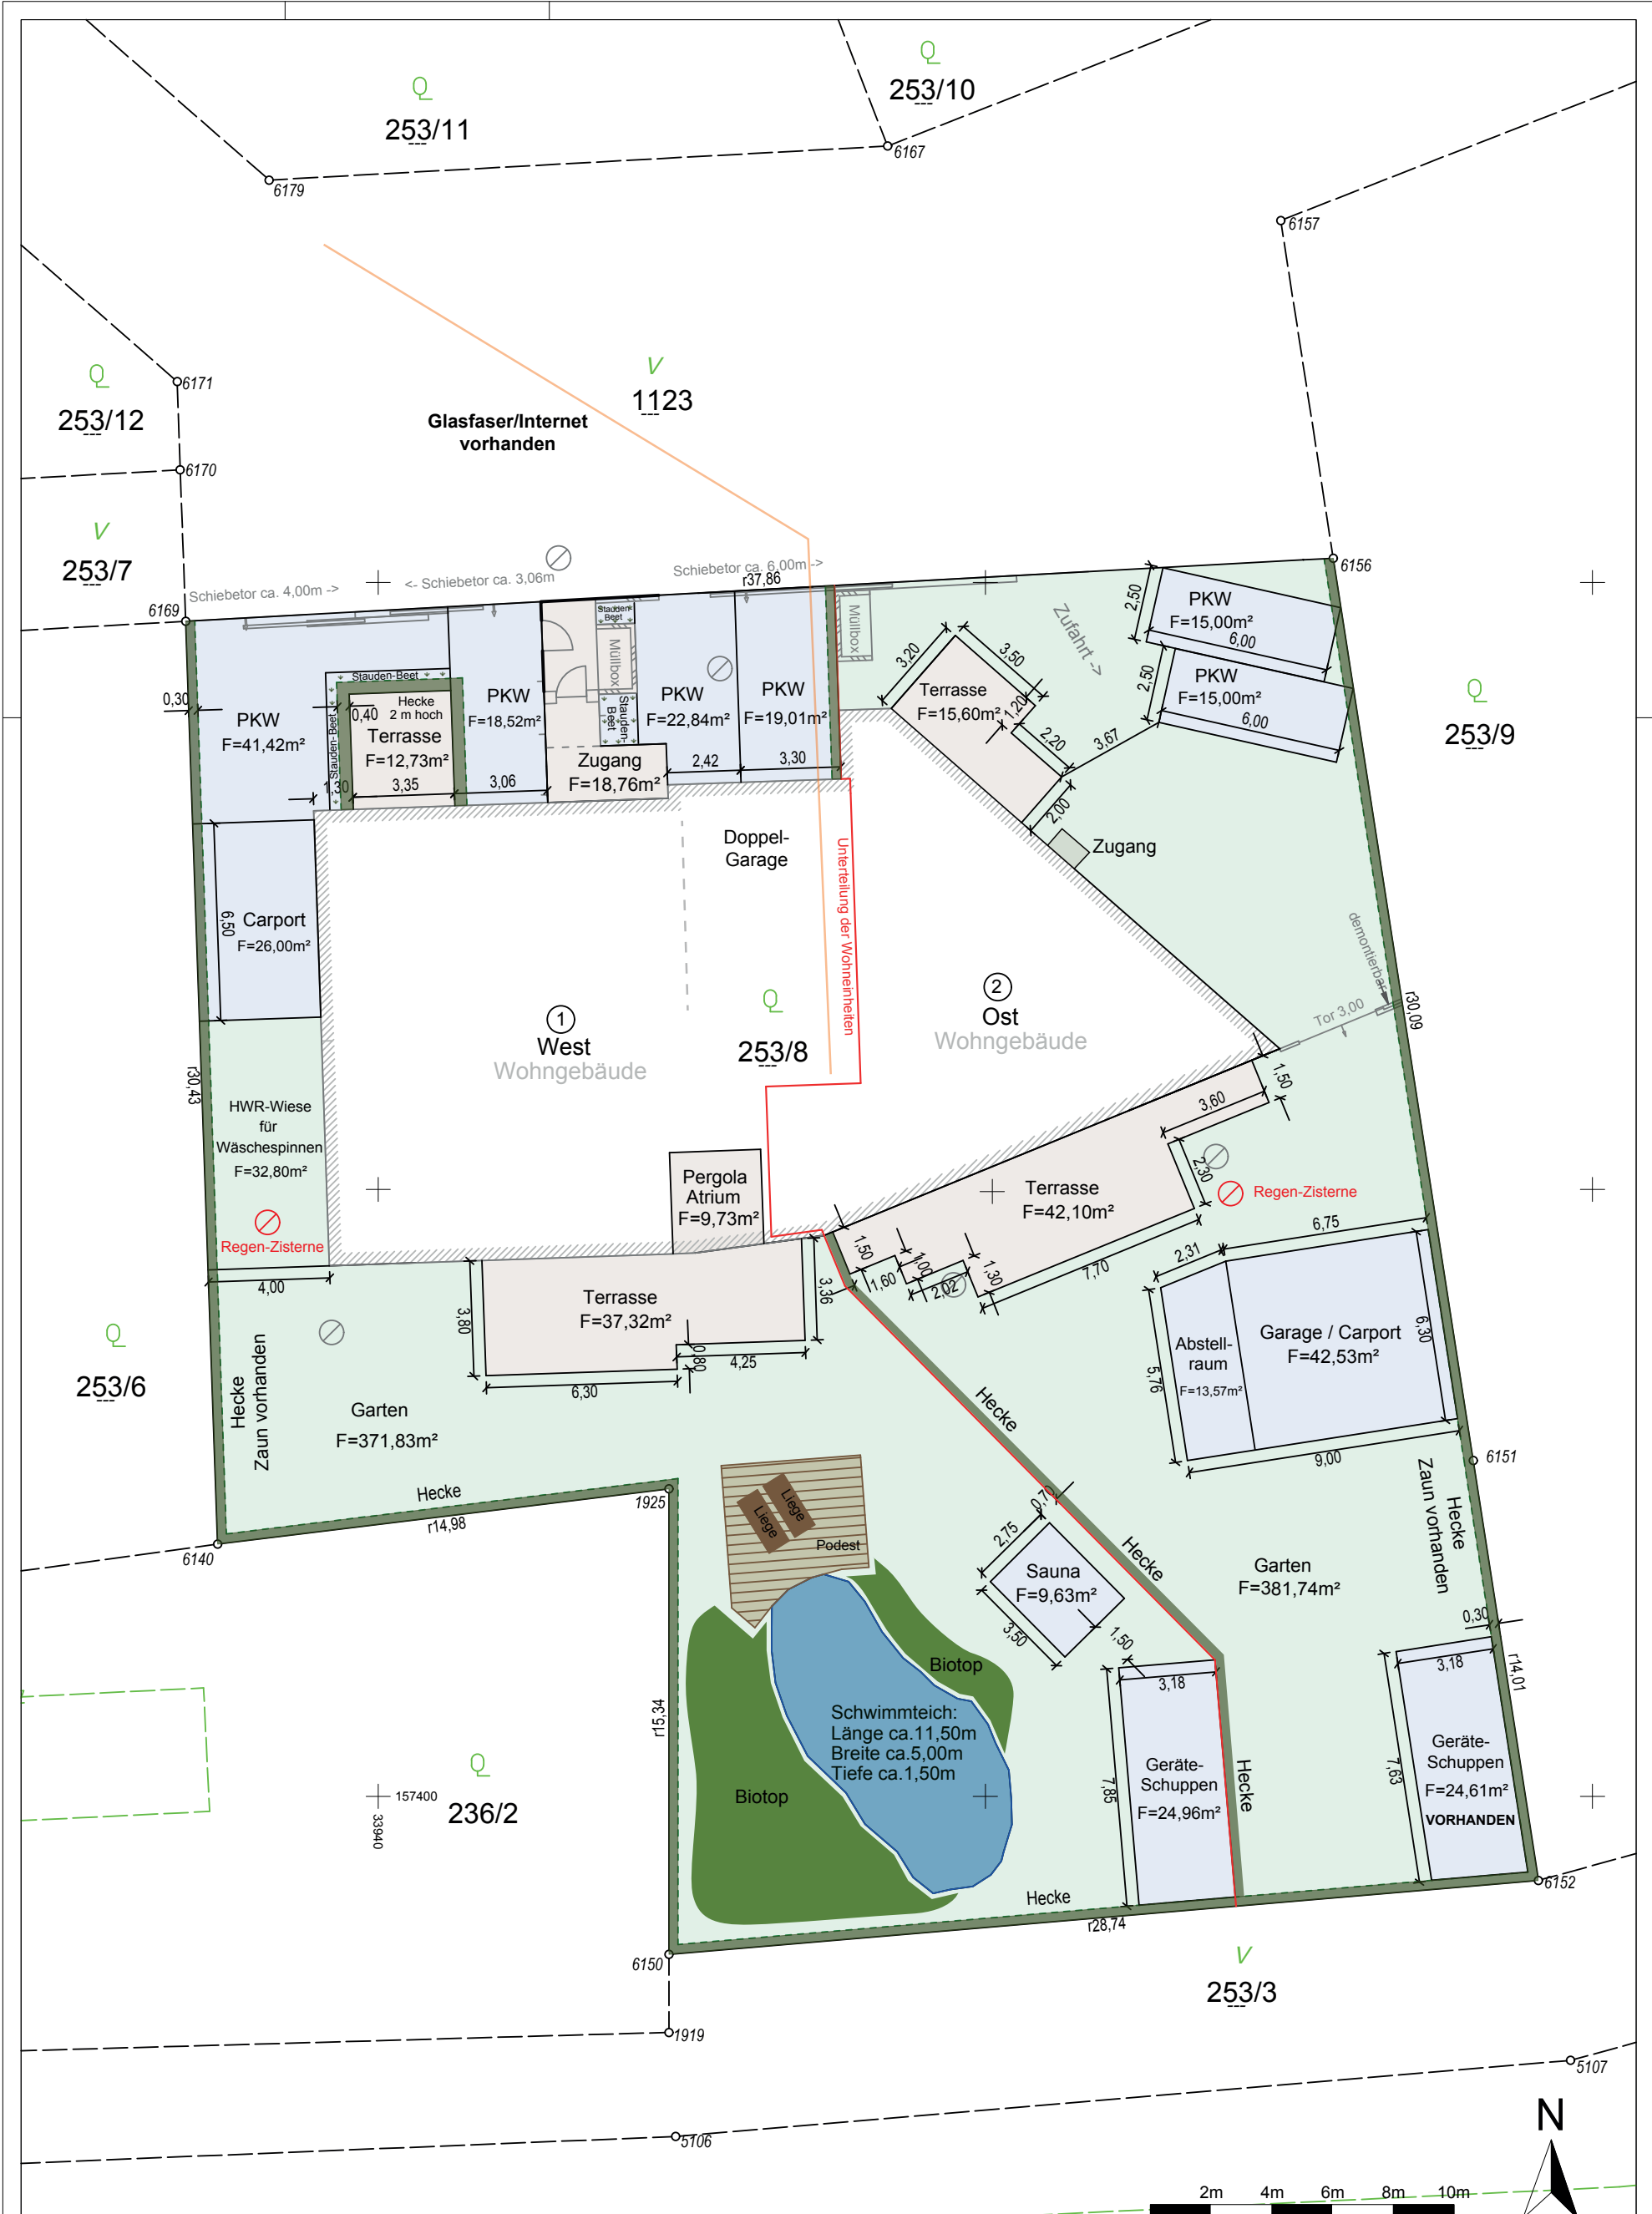

VILLA DOBRATSCH
• beste Infrastruktur • nahes Einkaufen • ländlich • stadtnah
1 h:50 min. nach Lignano
oder Grado

N

2m 4m 6m 8m 10m

Technischer Außenplan					
gezeichnet	am:	05.05.2026	von:	hra	
ausgewertet	von:	hra	geprüft	von:	hra
GZ: 23114-1 Trennung West/Ost, siehe rote Linie, sowie Hecke			 VERMESSUNG HRASTRNIG ZIVILTECHNIKER Dipl.-Ing. Emanuel Hrastrnig Zivilingenieur für Geomatics Science Partnerkanzlei von Dipl.-Ing. Christian Maletz Richard-Wagner-Straße 7, A-9500 Villach, Österreich +43 4242 / 27 45 60 • vermessung@htrastrnig.at		
Maßstab 1:200 Datei: 23114-1-Aussenbereich.geodbs3					

Technischer Aussenplan