
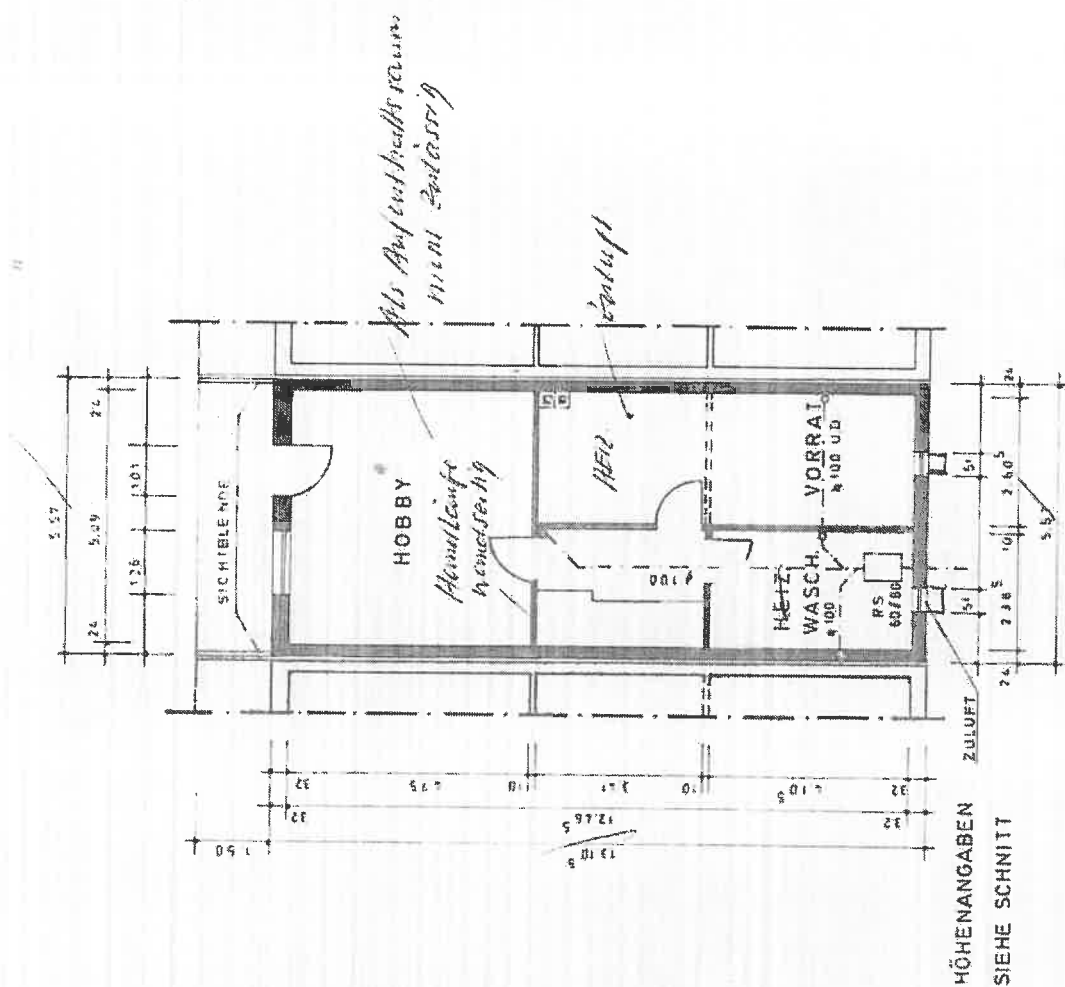


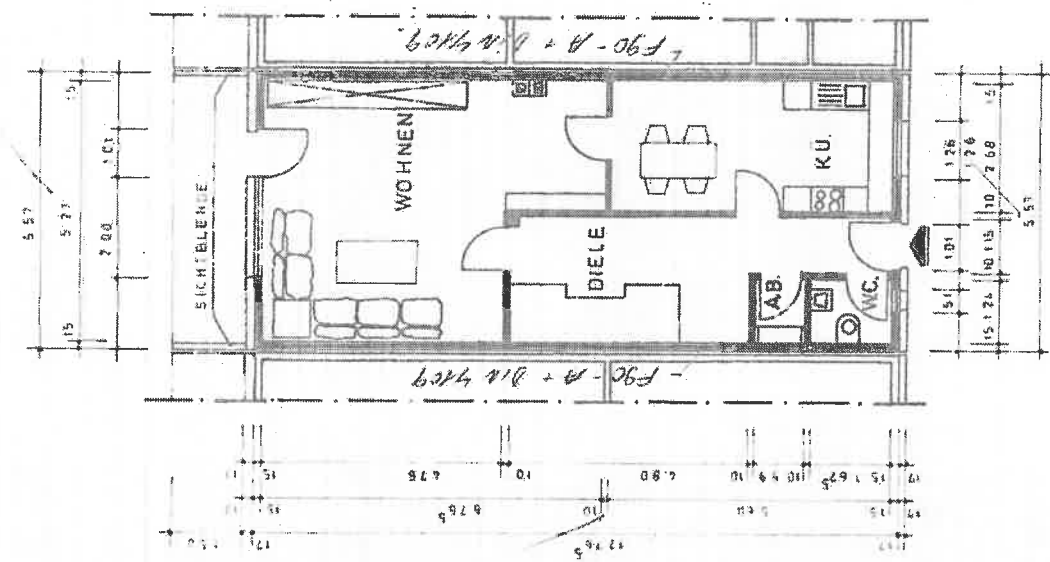

BERECHNUNG DER WOHNFLÄCHE

BAUVORHABEN:

EINFAMILIENHÄUSER MIT
GARAGEN IN WUPPERTAL-
CRONENBERG, FLUR 6,
FLURSTÜCK 20 25

BAUHERR:

INGO B O N G E R S
TIROLER WEG 13
4352 HERTEN

PLANUNG:

ROLF LINNENBAUM
ARCHITEKT im Hause I. Bongers
DORTMUNDER STRASSE 67

WOHNFLÄCHENBERECHNUNG GEMÄSS DIN 283

ERDGESCHOSS

WOHNEN	$5,27 \times 4,75$	$= 25,03$	
	$2,68 \times 2,01^5$	$= 5,40$	
./. 0,40	$\times 0,40$	$= 0,16$	
			$30,27 \times 0,97 = 29,36 \text{ m}^2$

KÜCHE UND

ESSEN	$2,68 \times 5,60$	$= 15,01$	$\times 0,97 = 14,56 \text{ m}^2$
-------	--------------------	-----------	-----------------------------------

DIELE UND

GARDEROBE

(TREPPE)	$2,49 \times 4,80$	$= 11,95$	
./. 3,51	$\times 0,95$	$= 3,33$	
./. 0,20	$\times 0,95 \times 2$	$= 0,38$	
./. 0,43	$\times 0,43$	$= 0,18$	
	$1,15 \times 2,81^5$	$= 3,24$	
			$11,30 \times 0,97 = 10,96 \text{ m}^2$

WC	$1,24 \times 1,62^5$	$= 2,02$	$\times 0,97 = 1,96 \text{ m}^2$
----	----------------------	----------	----------------------------------

$$\text{ABSTELLRAUM} \quad 1,24 \times 0,99 = 1,23 \times 0,97 = 1,19 \text{ m}^2$$

$$\text{BALKON} \quad 5,49 \times 1,46 \times 0,25 = 2,00 \text{ m}^2$$

$$60,03 \text{ m}^2$$

OBERGESCHOSS

$$\begin{aligned} \text{KIND 1} \quad & 2,64 \times 4,10^5 = 10,84 \\ & 1,39 \times 0,40 = 0,56 \\ \text{./.} \quad & 0,43 \times 0,43 = 0,18 \\ & 11,22 \times 0,97 = 10,88 \text{ m}^2 \end{aligned}$$

$$\text{KIND 2} \quad 2,53 \times 4,50^5 = 11,40 \times 0,97 = 11,06 \text{ m}^2$$

$$\begin{aligned} \text{BAD} \quad & 2,53 \times 2,01 = 5,09 \\ & 1,53 \times 1,00 = 1,53 \\ \text{./.} \quad & 0,40 \times 0,40 = 0,16 \\ & 6,46 \times 0,97 = 6,27 \text{ m}^2 \end{aligned}$$

$$\begin{aligned} \text{FLUR} \quad & 1,49 \times 3,01 = 4,48 \\ & 0,20 \times 1,51 = 0,30 \\ & 1,00 \times 0,90 = 0,90 \\ & 5,68 \times 0,97 = 5,51 \text{ m}^2 \end{aligned}$$

$$\text{ELTERN} \quad 5,27 \times 4,75 = 25,03$$

$$\text{./.} \quad 5,27 \times 1,27 = \underline{3,35}$$

$$21,68 \times 0,97 = \underline{21,03 \text{ m}^2}$$

$$114,78 \text{ m}^2$$

=====

NUTZFLÄCHE

$$\text{HOBBYRAUM} \quad 4,75 \times 5,09 = 24,18 \text{ m}^2$$

VORRATS-

$$\text{RAUM} \quad (3,41 + 0,10 + 4,10^5) \times 2,59 = 19,72 \text{ m}^2$$

HEIZUNG U.

$$\text{WASCHKÜCHE} \quad 4,10^5 \times 2,59 = 10,63 \text{ m}^2$$

$$\text{KELLERFLUR} \quad 3,41 \times 1,35 = \underline{4,60 \text{ m}^2}$$

$$59,13 \text{ m}^2$$

=====

ZUSAMMENFASSUNG

WOHNFLÄCHE

114,78 m²

NUTZFLÄCHE

59,13 m²

GESAMTFLÄCHE

173,91 m²




PLANER


BAUHERR

DATUM: 08.02.1983

DATUM: 08.02.1983