




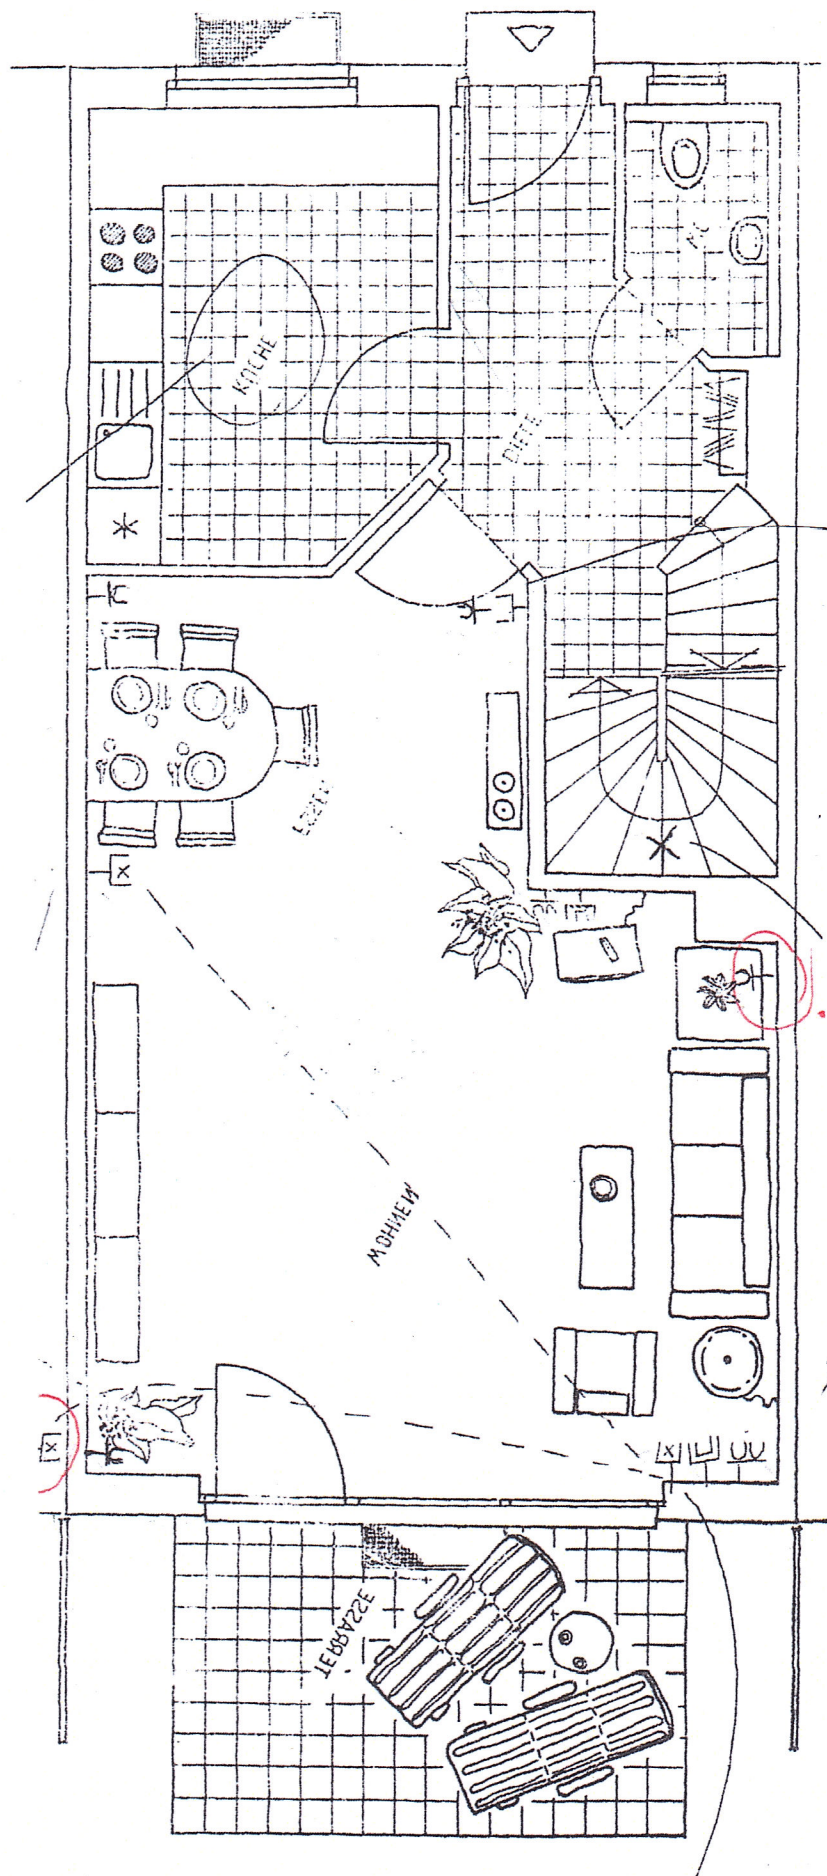


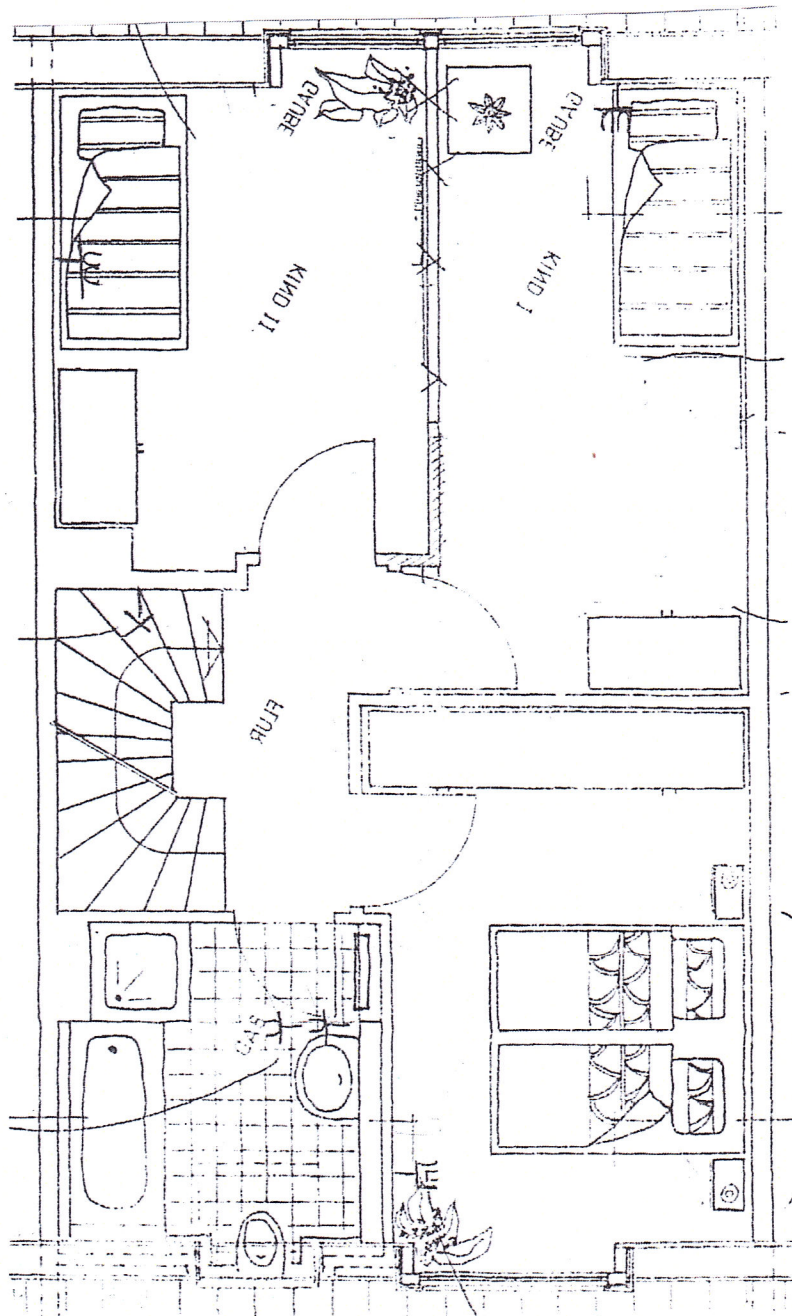

Obergeschoss Original

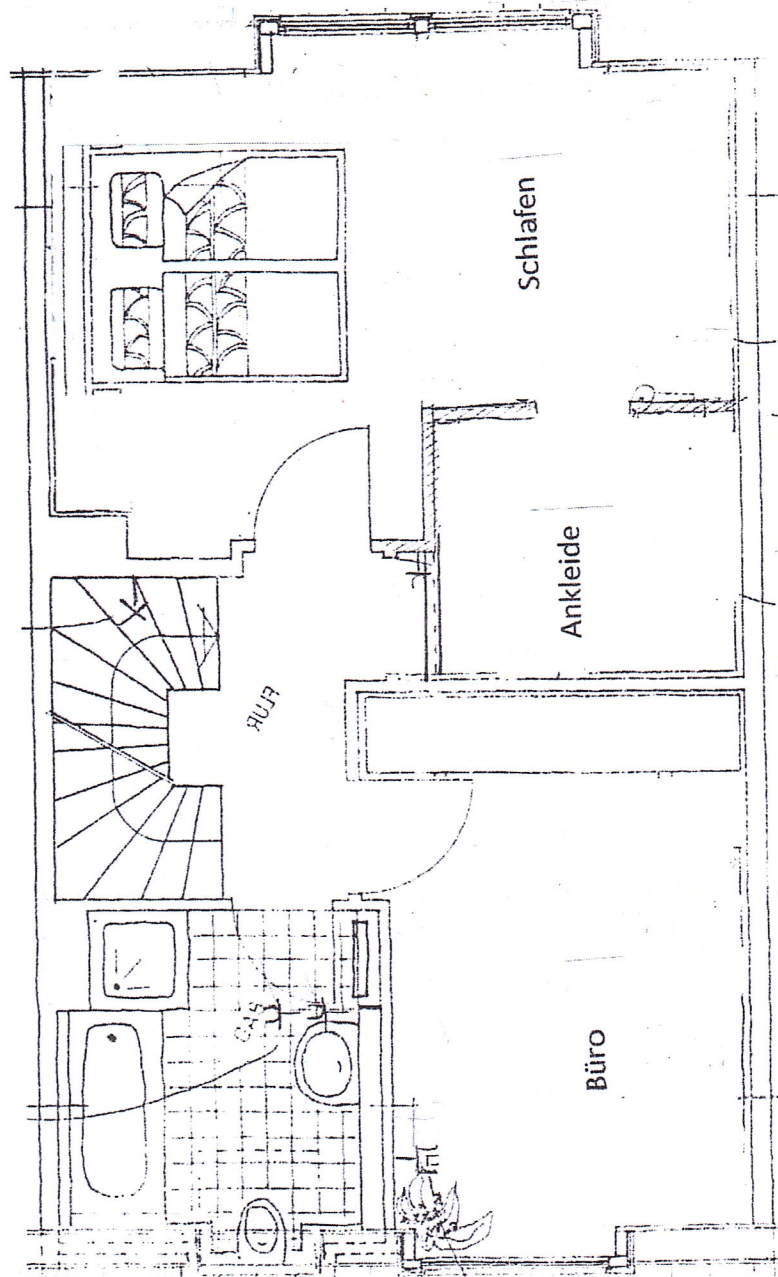


Obergeschoss aktuell

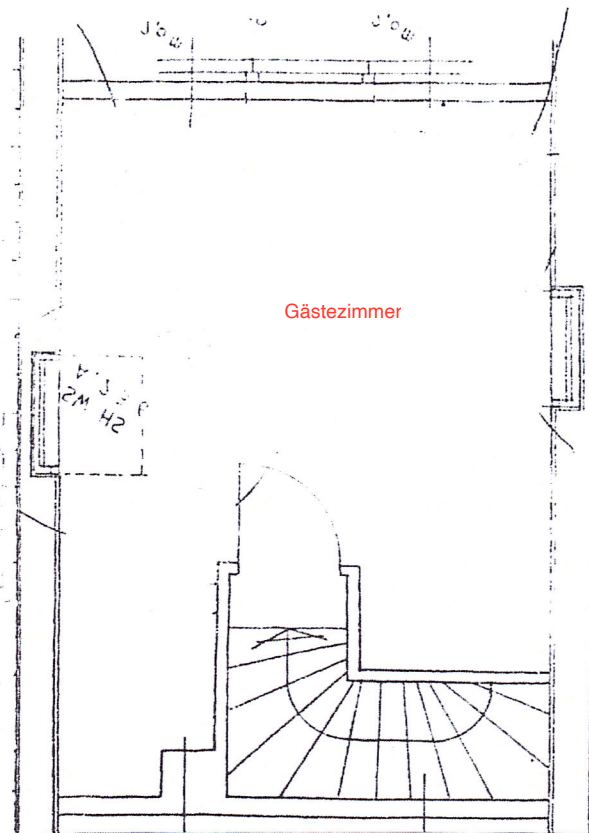

Spitzboden



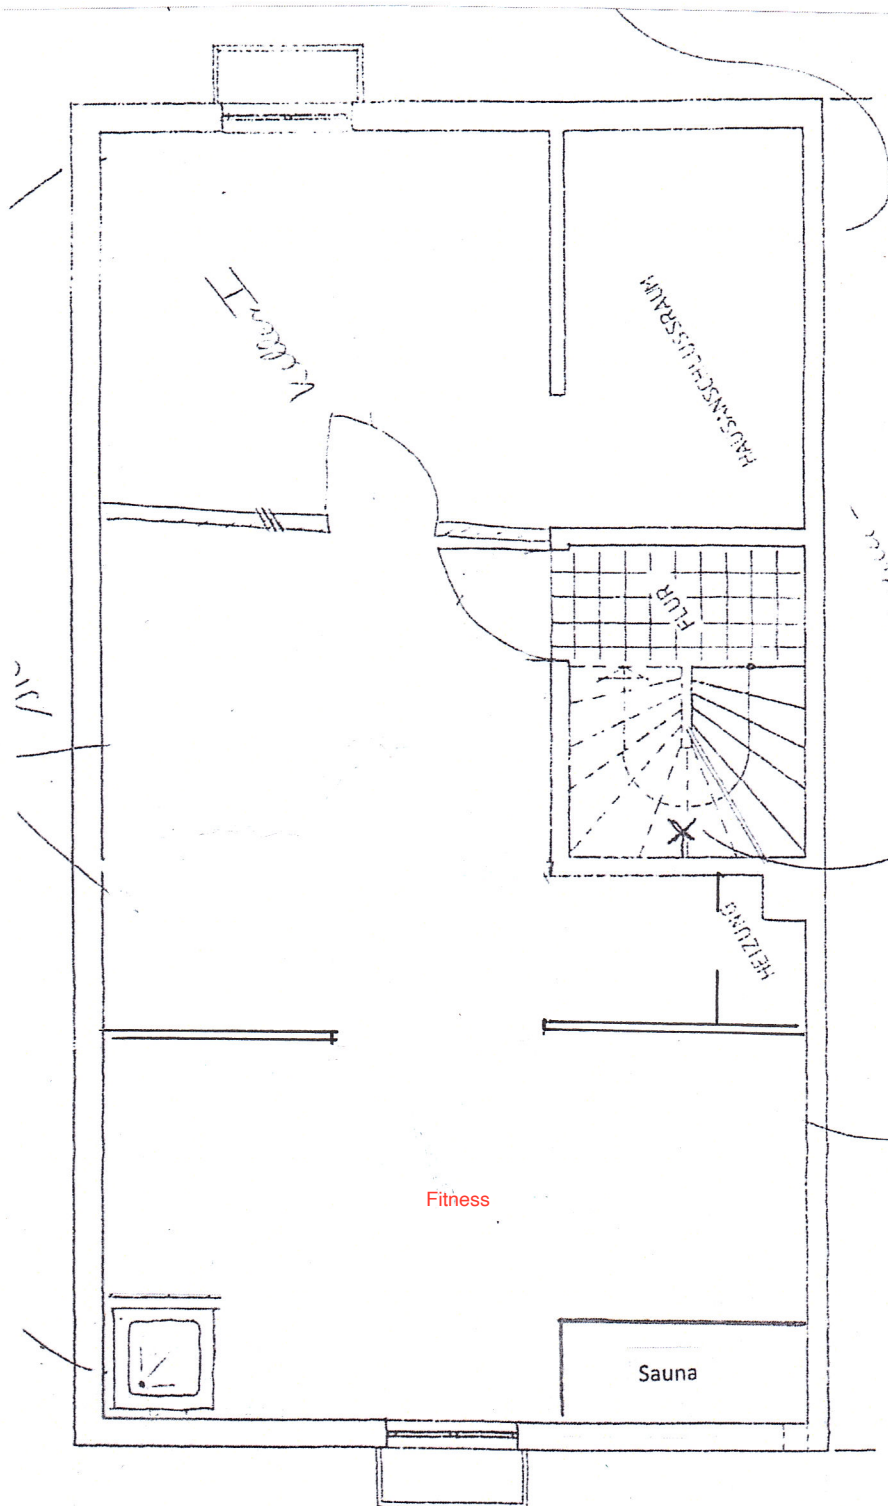

Keller