

**WOHNHAUSNEUBAU MIT ARZTPRAXIS
FÜR DR. MED. WENK
KIRCHHEIM
M. 1:100**



Unter Erteilung der bereitung
von § 326
§
der Hess. Bauordnung v. 6. 7. 57
in Verbindung mit
§ 20(1)
der Durchführungs-Verord. vom
12. 11. 63 zur Hess. Bauordnung

Bauaufsichtlich geprüft
Bad Hersfeld, den 1. April 1965
Der Kreisausschuß des
Landkreises Hersfeld
Kreisbauamt-Bauaufsichtsbehörde
i. A.

**BAD HERSFELD IM DEZ. 1964
DER BAUHERR:**

DER ARCHITEKT:

hanty
O. Hoff

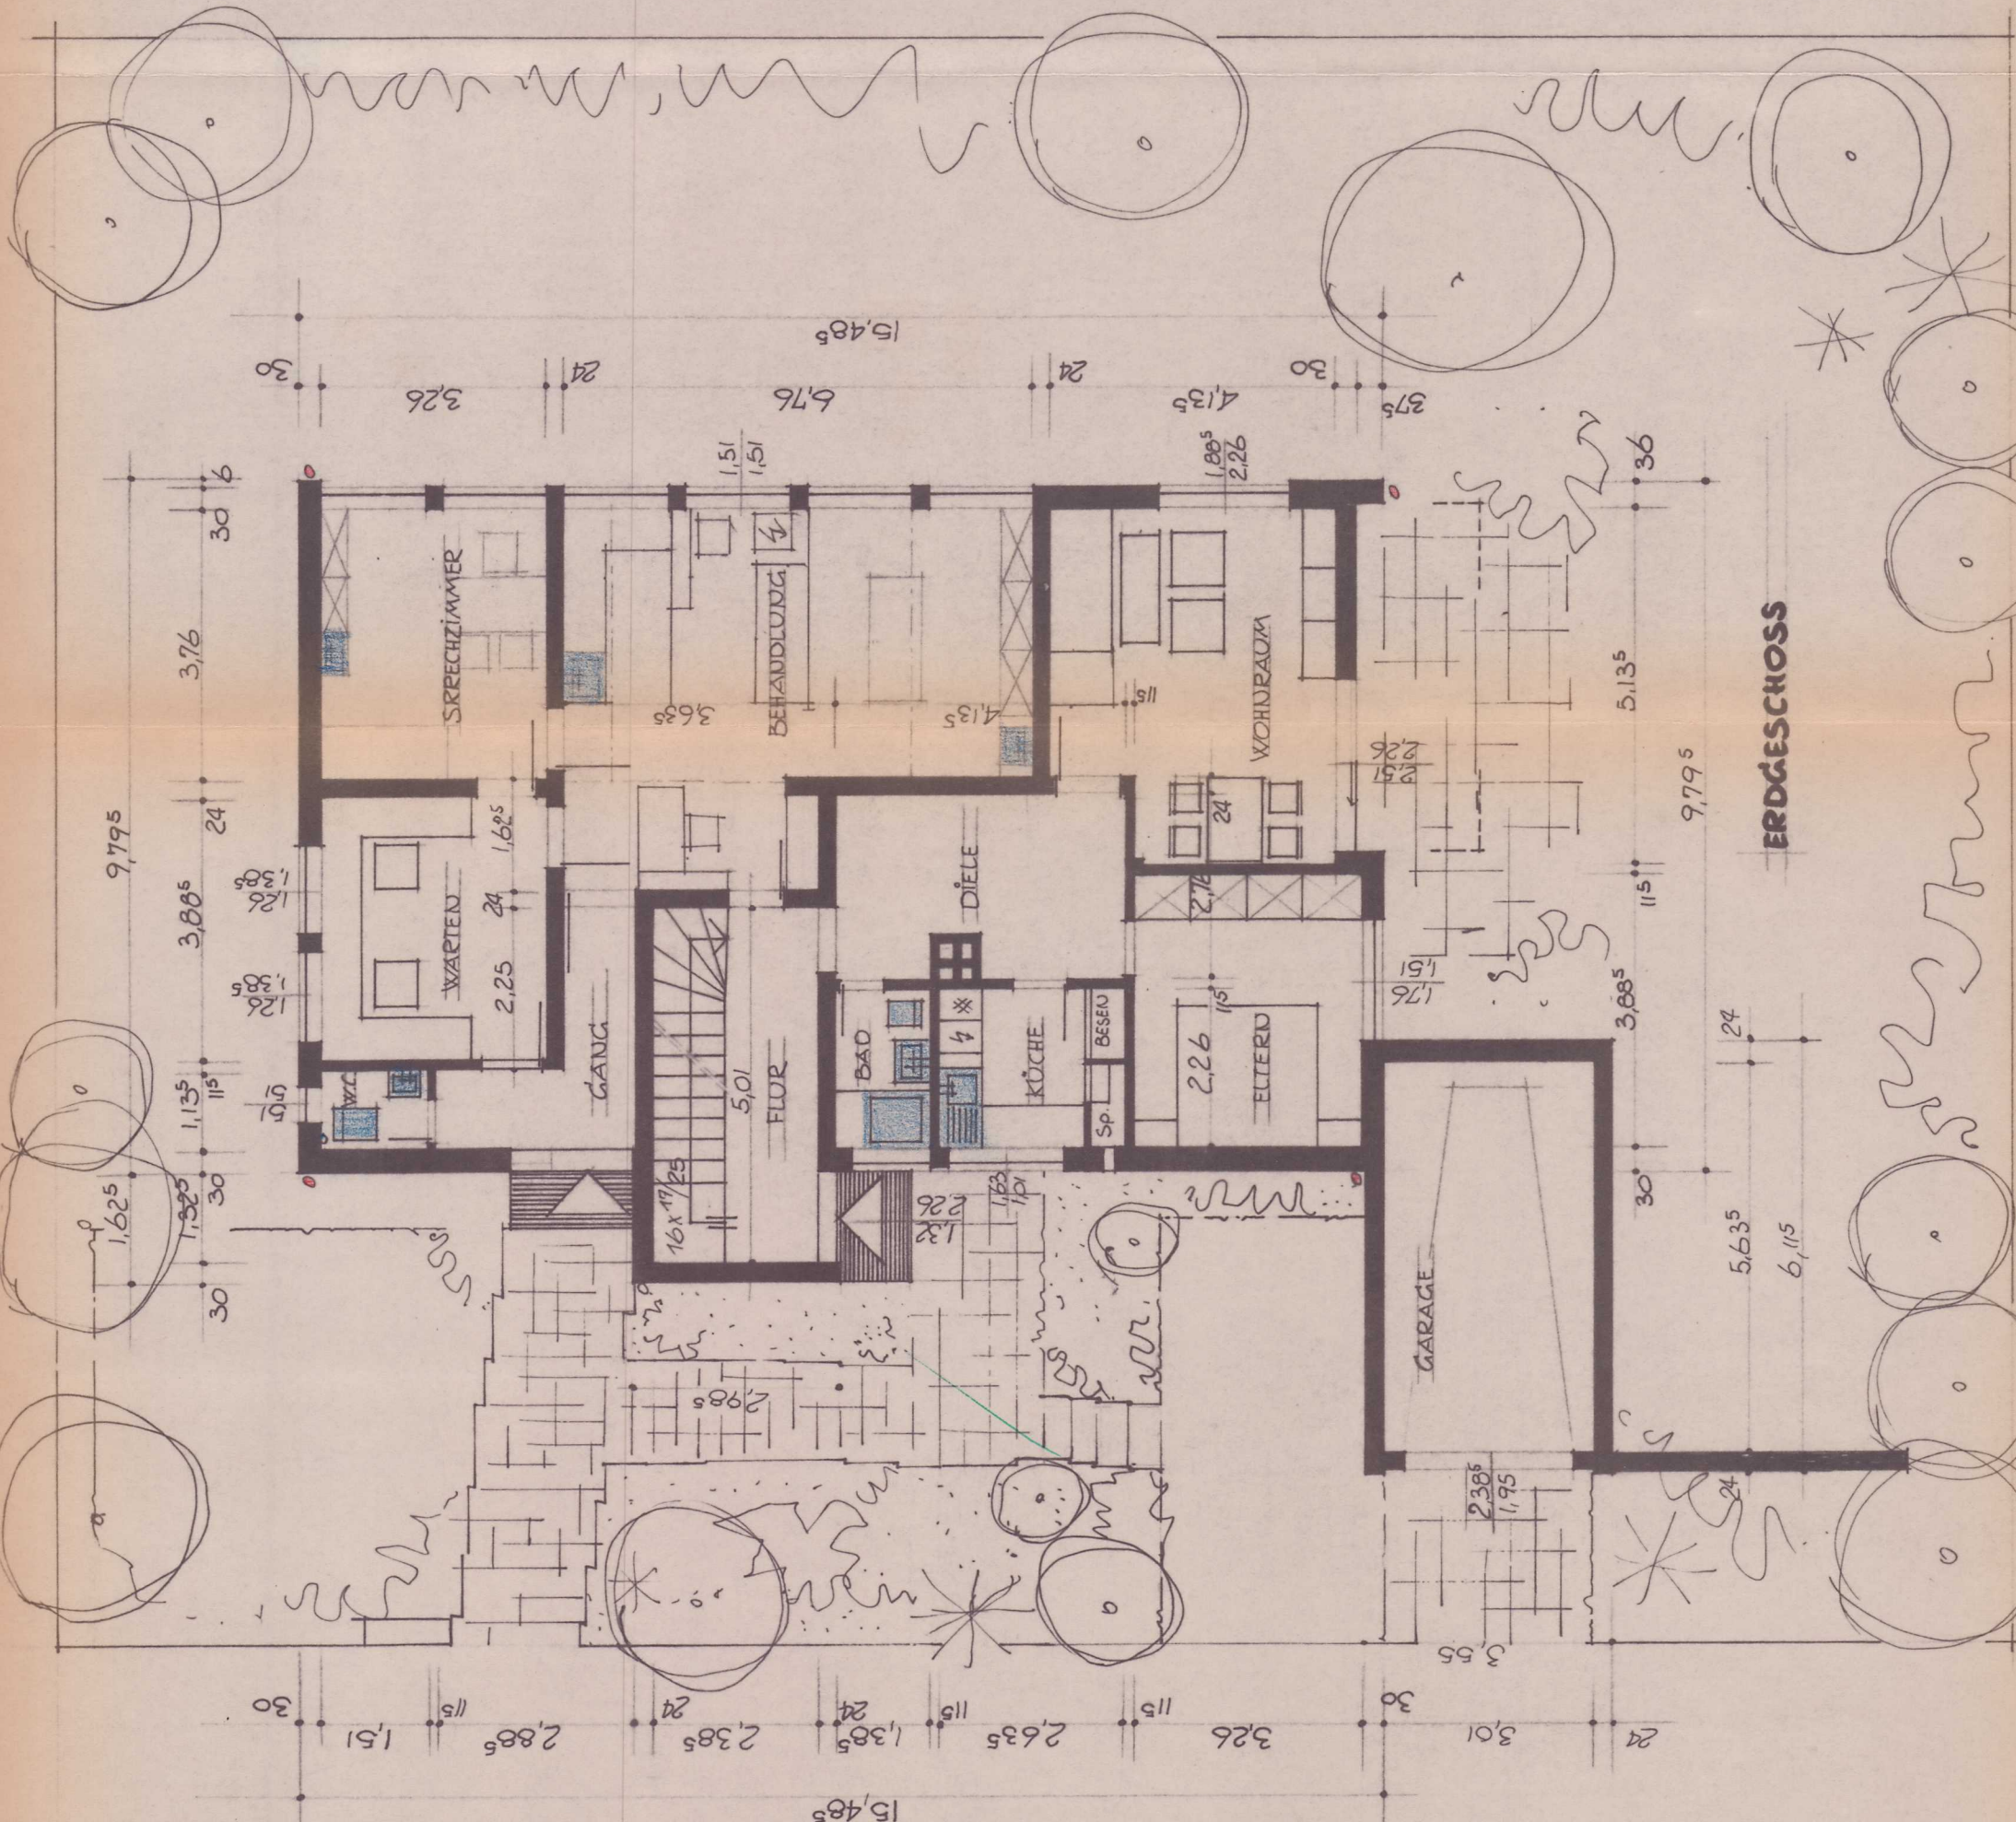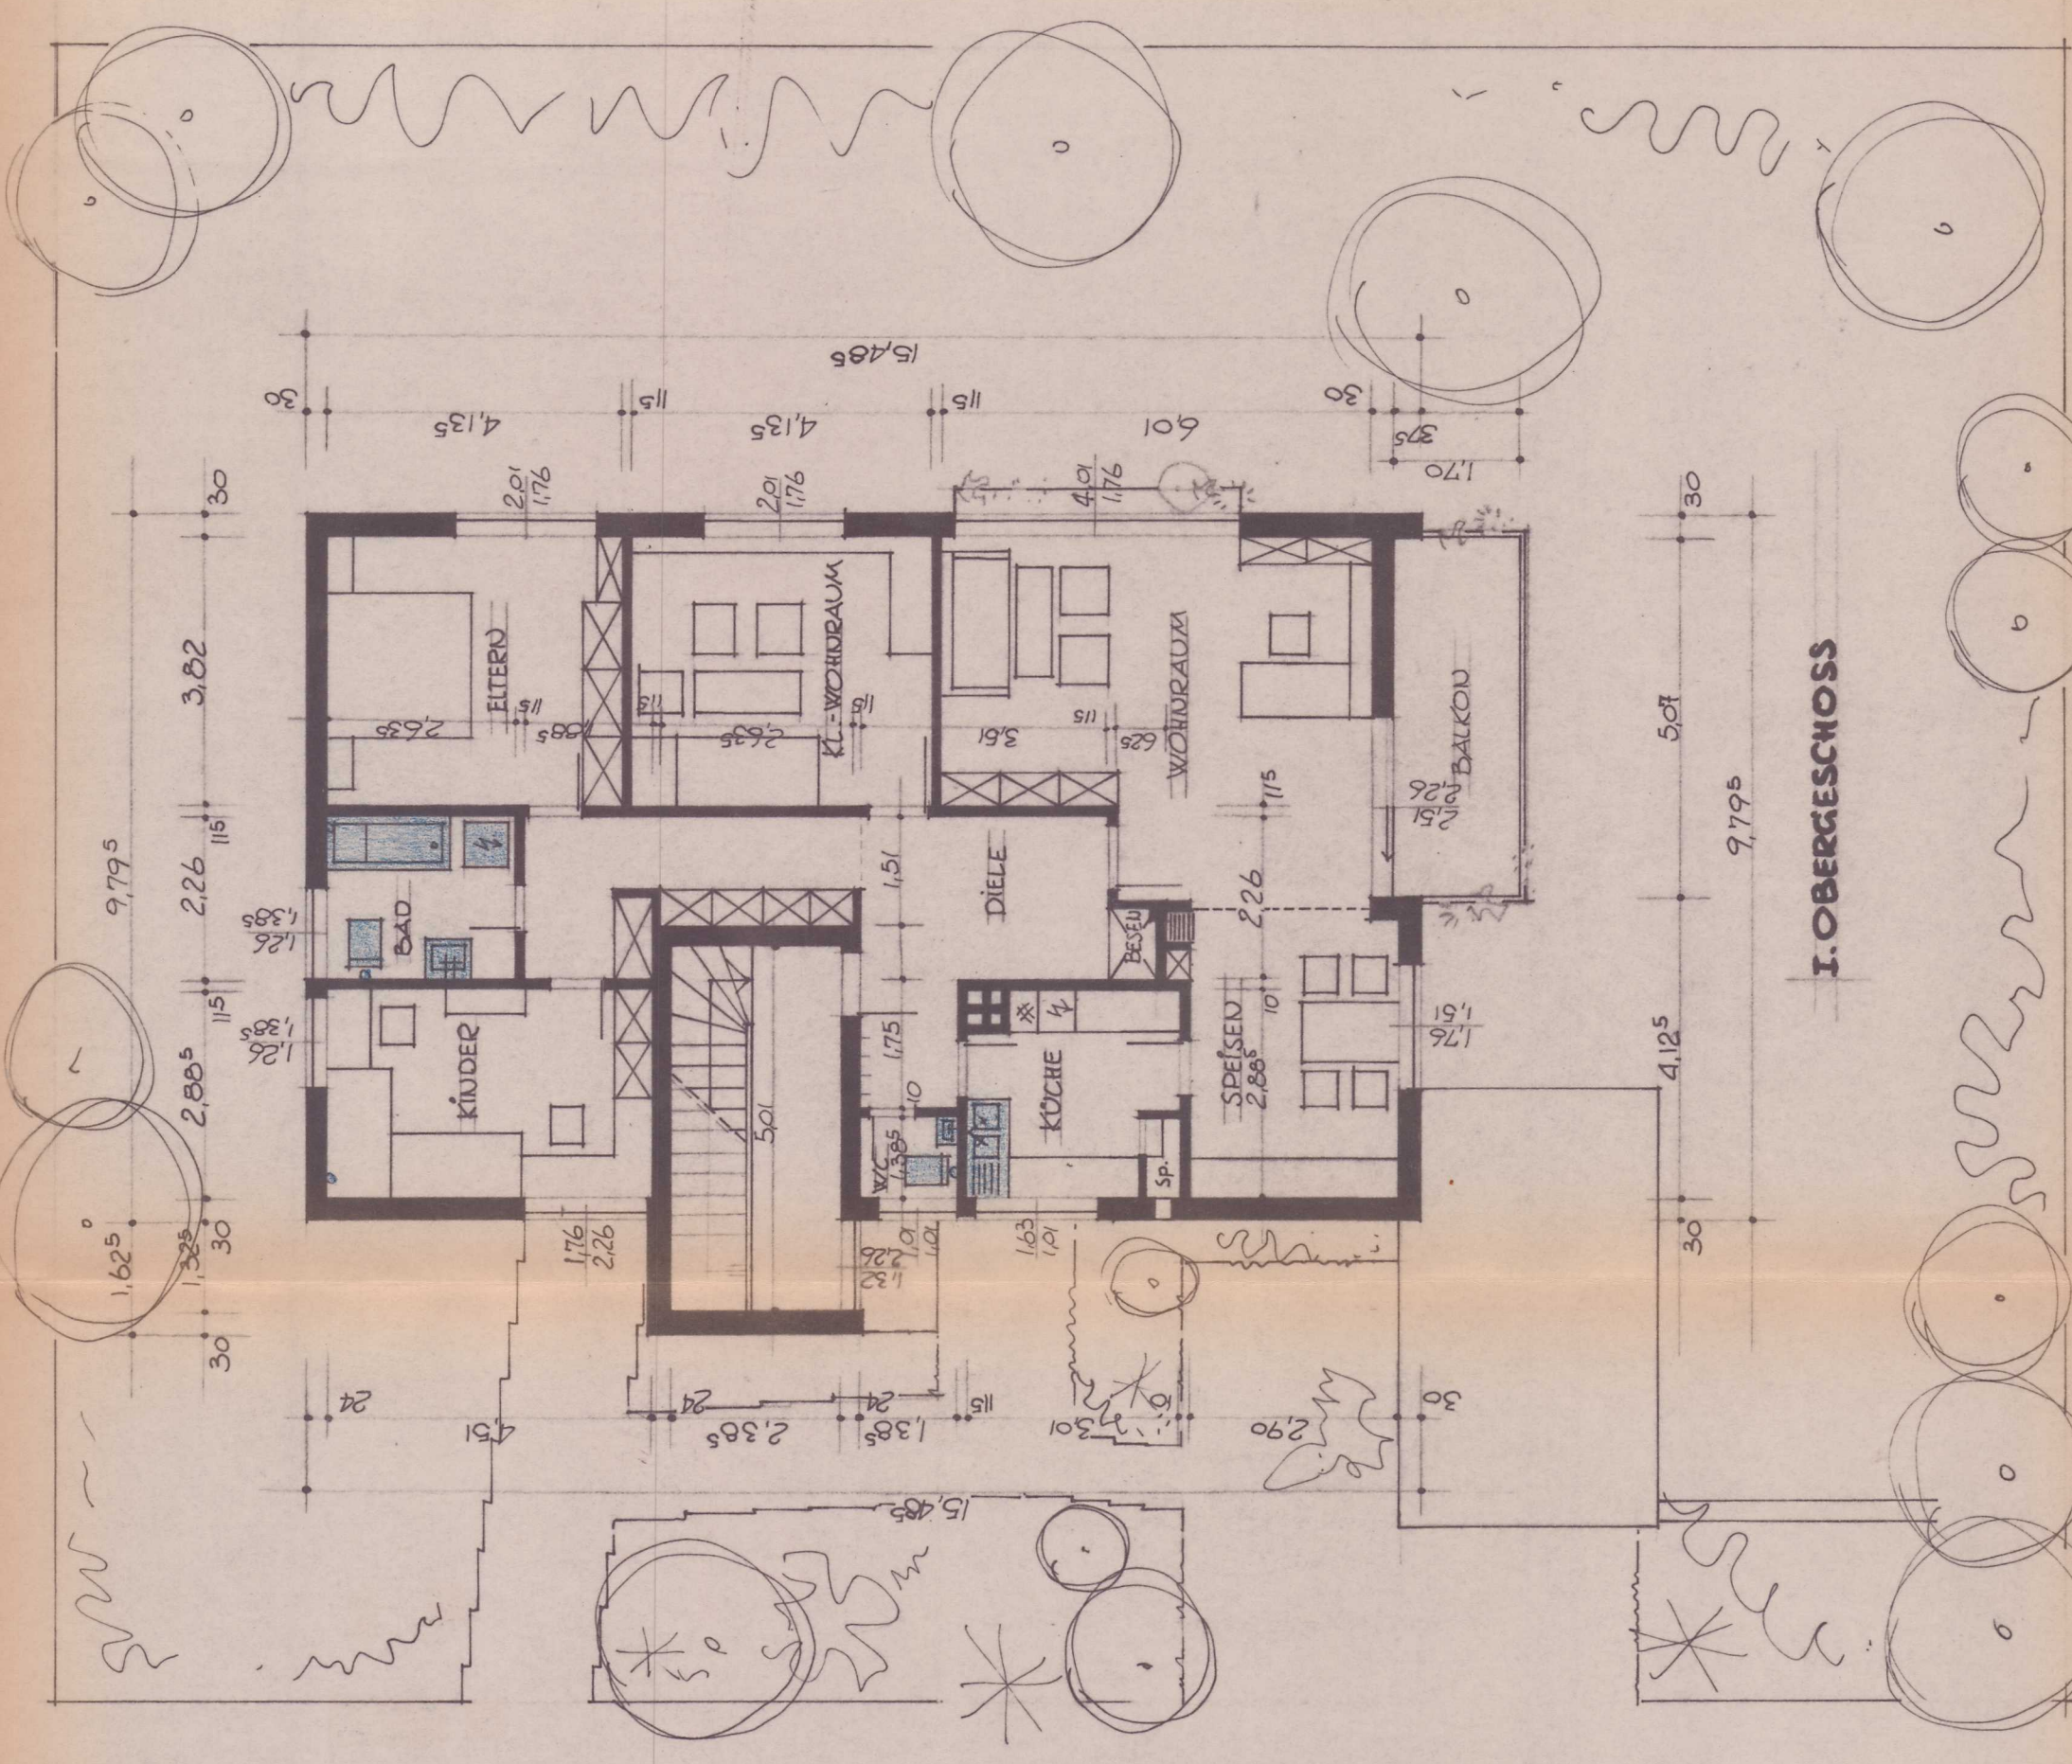


10/31
B3

WOHNHAUSNEUBAU MIT ARZTPRAXIS
FÜR DR. MED. WENK
KIRCHHEIM
M.1:100

Unter Erteilung der Bereiung
von § 32(1)
§
der Hess. Bauordnung v. 6. 7. 57
in Verbindung mit
§ 22(1)
der Durchführungs-Verord. vom
12. 11. 63 zur Hess. Bauordnung

Bauaufsichtlich geprüft
Bad Hersfeld, den 1. April 1965
Der Kreisausschuß des
Landkreises Hersfeld
Kreisbaumeister-Bauaufsichtsbehörde
i. A.

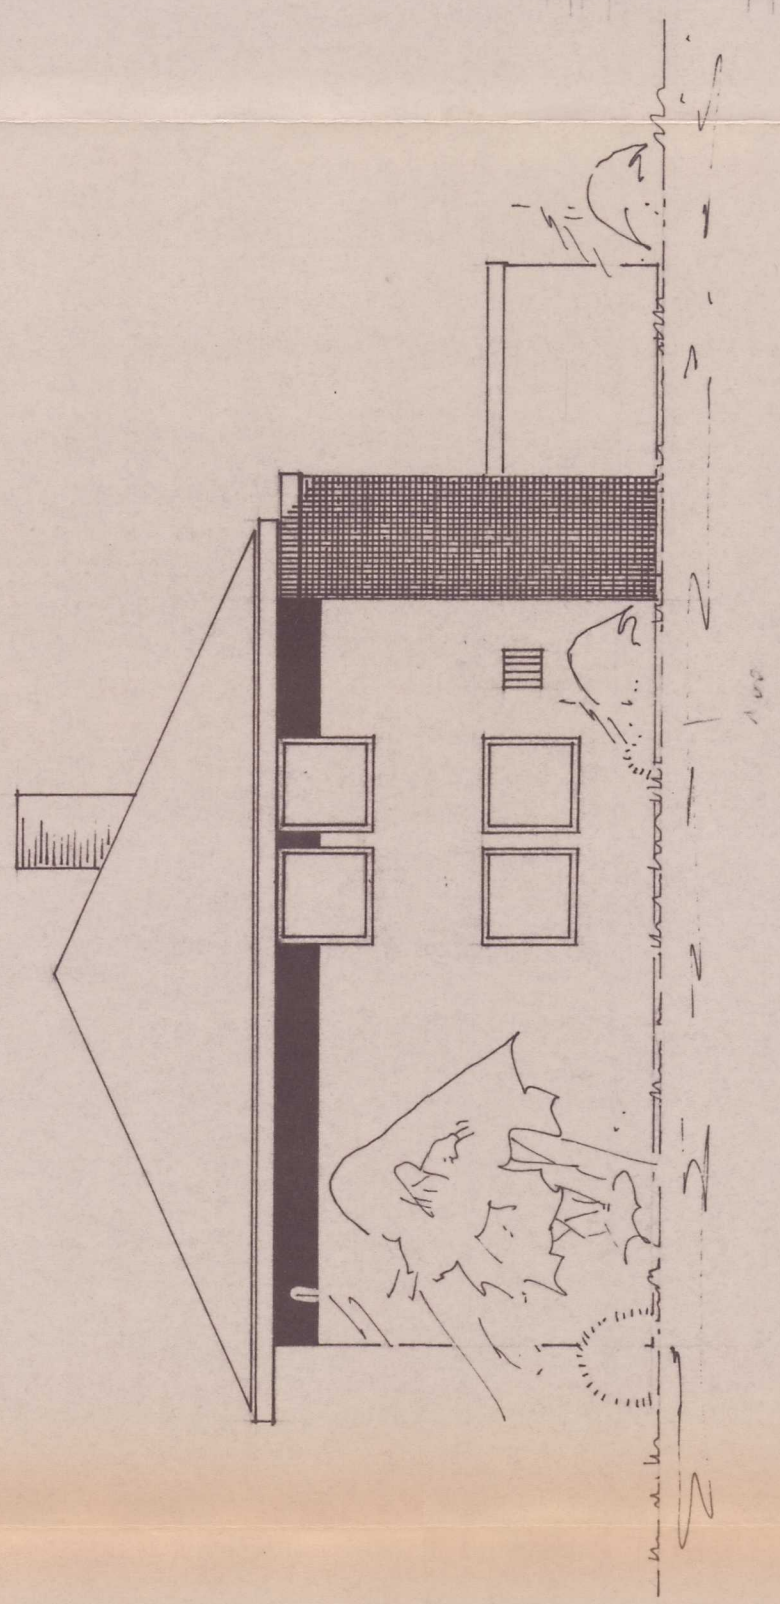


NORDANSICHT

BAD HERSFELD IM DEZ. 1964
DER BAUHERR:

DER ARCHITEKT:

hmk
[Signature]

OSTANSICHT

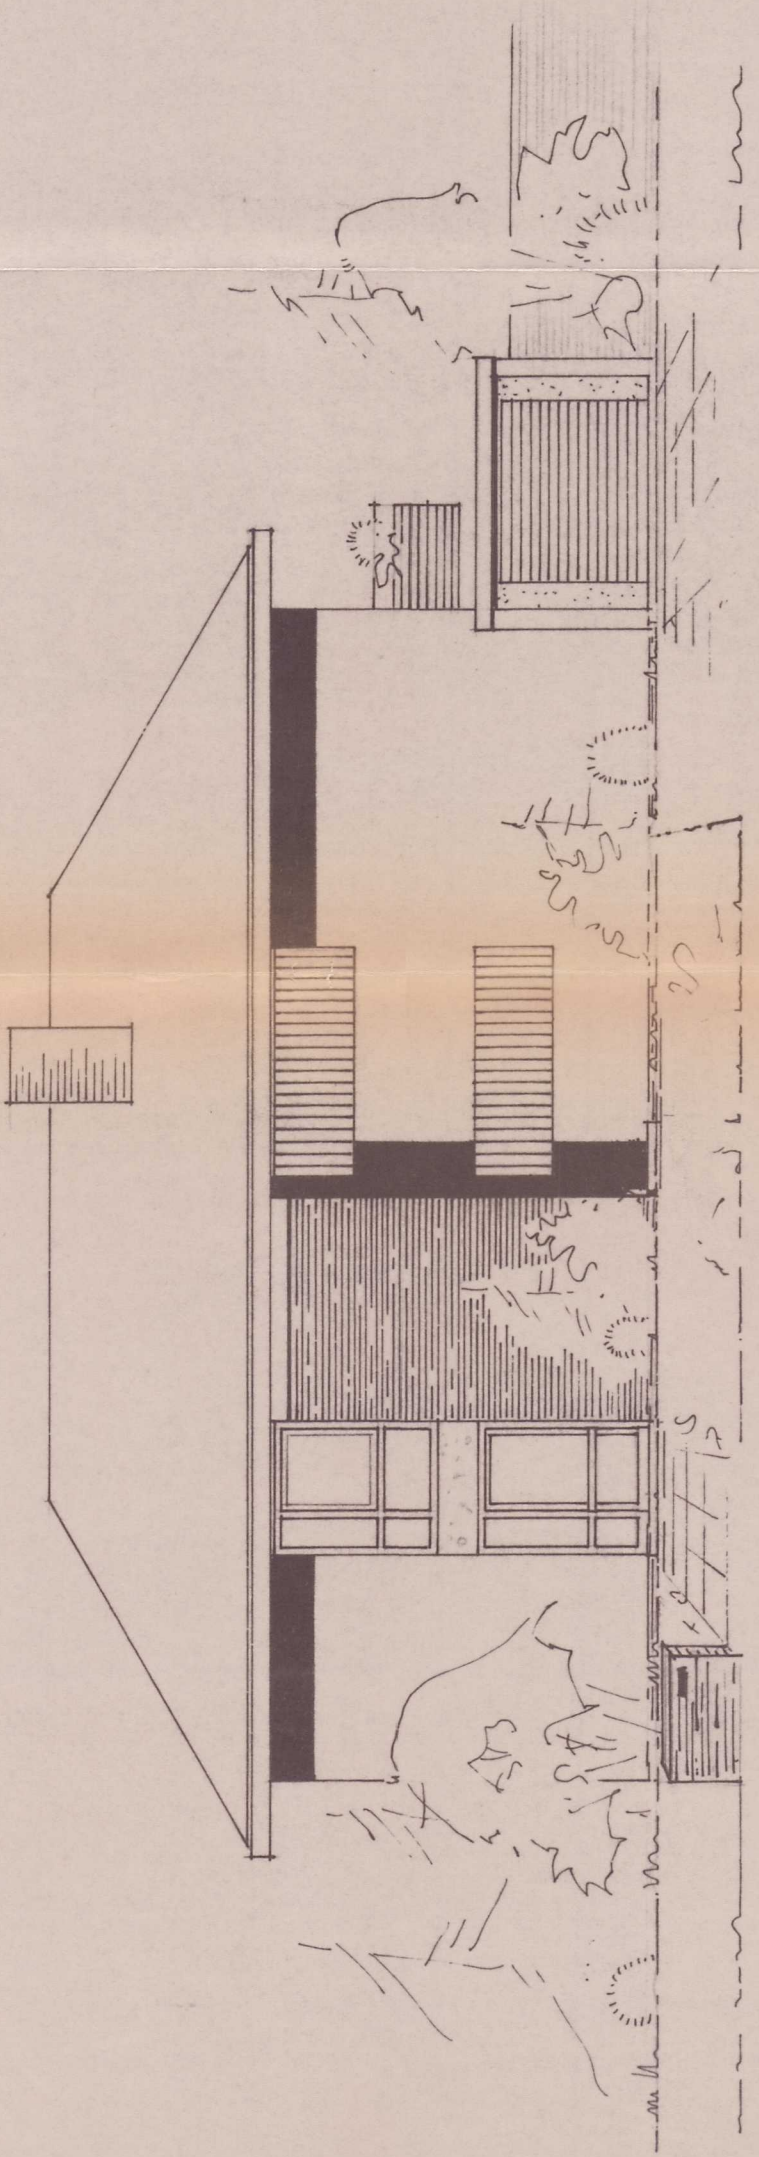

WOHNHAUSNEUBAU MIT ARZTPRAXIS
FÜR DR. MED. WENK KIRCHHEIM
M. 1:100

Unter Ertteilung der Betreuung
von § 32 (1)
§
der Hess. Bauordnung v. 6. 7. 57
in Verbindung mit
§ 32 (1)
der Durchführungs-Verord. vom
12. 11. 63 zur Hess. Bauordnung



Baufaufsichtlich geprüft
Bad Hersfeld, den 1. April 1965
Der Kreisausschuß des
Landkreises Hersfeld
Kreisbauamt-Baufaufsichtsbekr.
I. A.

BAD HERSFELD IM DEZ. 1964
DER BAUHERR:

DER ARCHITEKT:

SÜDANSICHT

WESTANSICHT

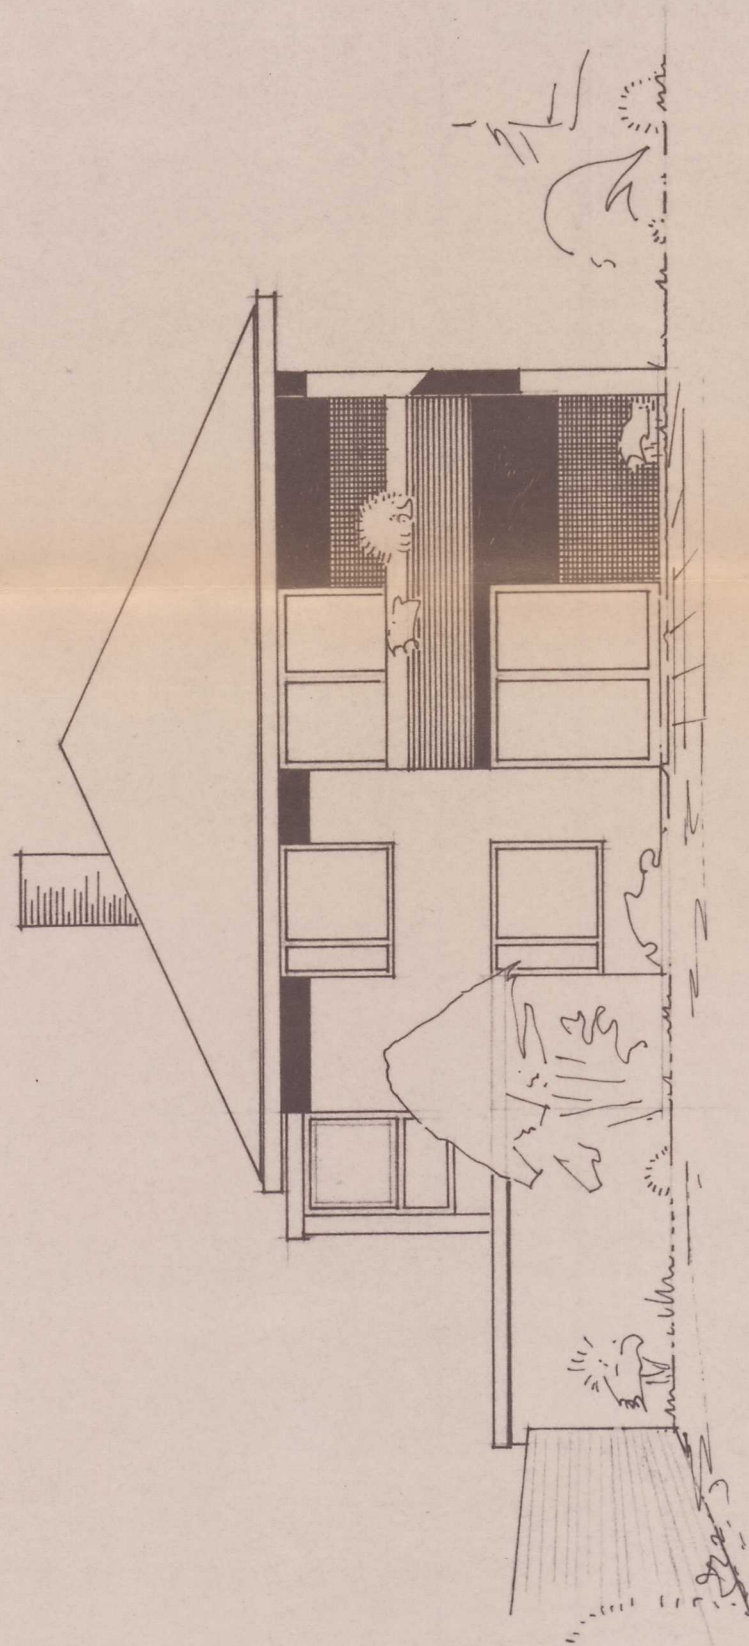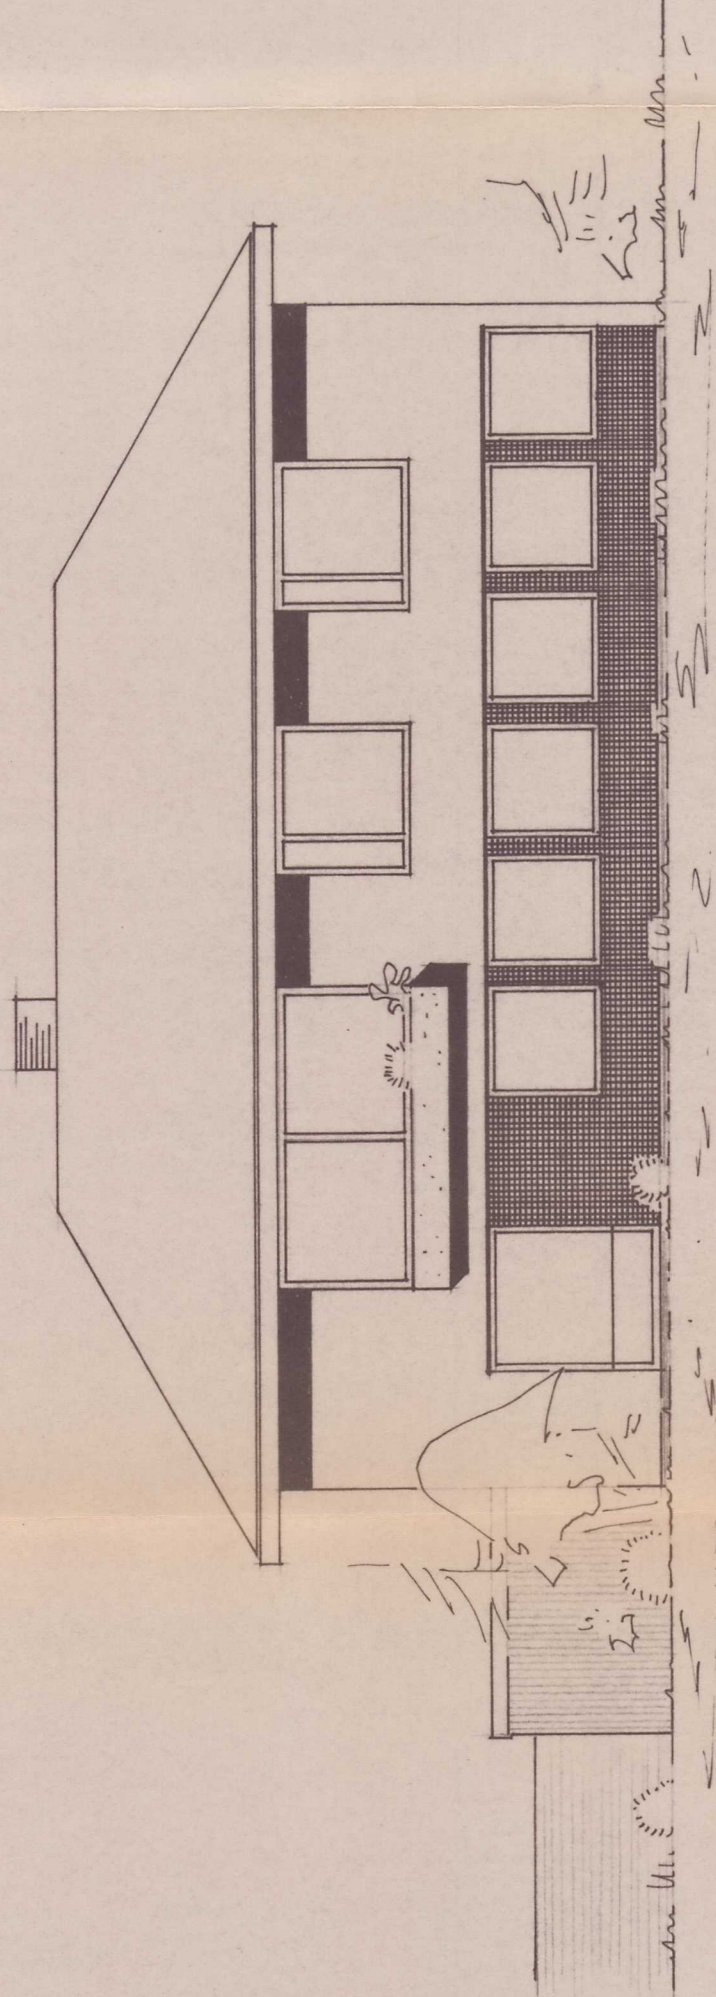

Lageplan zum Bauantrag

der Frau Dr. med. Gisela Wenk - Kirchheim

Geplant ist der Neubau eines Wohnhauses

Bezeichnung des Baugrundstücks:

Gemarkung Kirchheim

Flur 13

Flurstück Nr. $\frac{37}{2}$

Lage -
Größe: ca. 635 qm
Überbaute Fläche: - qm

Verzeichnis der Eigentümer

Flur	Flurstück Nr.	Name, Vorname und Beruf	L.B. Nr.	Grdb. Bd. Bl.
13	$\frac{37}{2}$	Ruppel, Jakob, Metzger	67	13. 463 H
	$\frac{37}{3}$			
	$\frac{37}{4}$			
	$\frac{189}{37}$	Raiffeisenkasse e.G.m.u.H.		
	$\frac{176}{35}$	Bansum, Johanna geb. Lotze, Witwe		
	$\frac{26}{1}$	Gemeinde, die politische		
	$\frac{37}{2}$	erwirbt: Dr. med. Gisela Wenk		


Die roten Eintragungen können erst nach erfolgter Auflassung und Umschreibung im Grundbuch in das Kataster übernommen werden.

Ausgefertigt: Bad Hersfeld, den 5. 10. 1964

Schüttrumpf
Öffentlich bestellter
Vermessungs-Ingenieur
643 Bad Hersfeld
Dudenstraße 22 - Fernruf 2951

Schüttrumpf
Öffentl. bestellter
Vermessungs-Ingenieur

Wenk

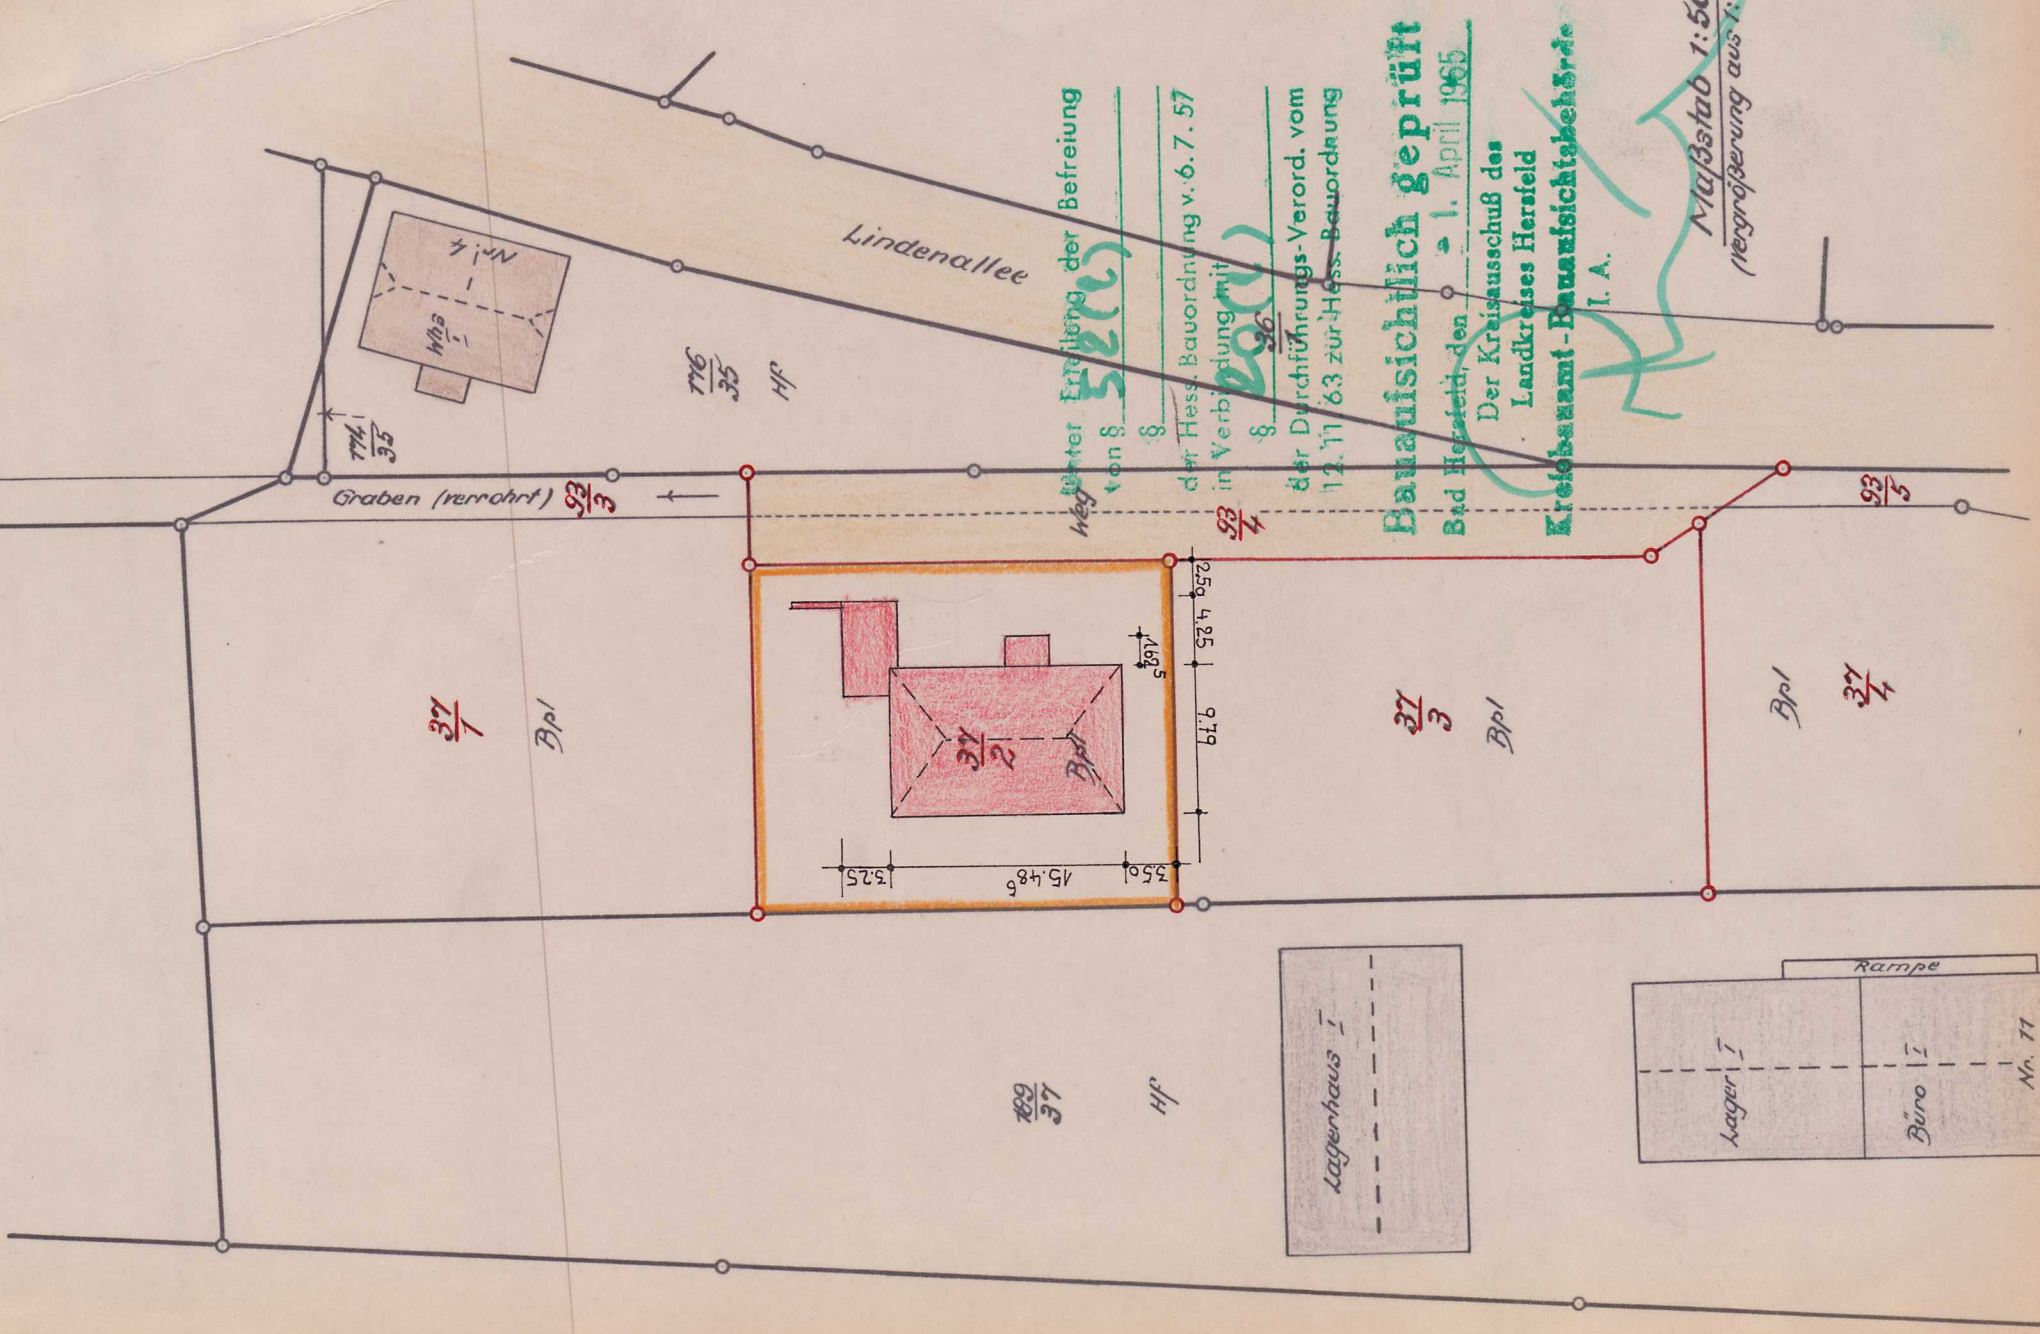

Bauaufsichtlich geprüft
Bad Hersfeld, den 1. April 1965
Landkreises Hersfeld
I. A.

Maßstab 1:500
(Vergrößerung aus 1:1000)

WOHNHAUSNEUBAU MIT ARZTPRAXIS
FÜR DR. MED. WENK KIRCHHEIM

W.1:100

Unter Erteilung der Befreiung


der Hess. Bauordnung v. 6.7.57
in Verbindung mit

800

der Durchführungs-Verord. vom
12. 11. 63 zur Hess. Bauordnung

Bauaufsichtlich geprüft

Bad Hersfeld, den 1. April 1965

Der Kreisauß des

Landkreises Hersfeld

I. A.

Gepüft

In wassertechnischer Hinsicht

18.1 1965


André

BAD HERSFELD IM DEZ. 1964

DER SAUHER:

DER ARCHITEKT:

ÜBERSCHNITT

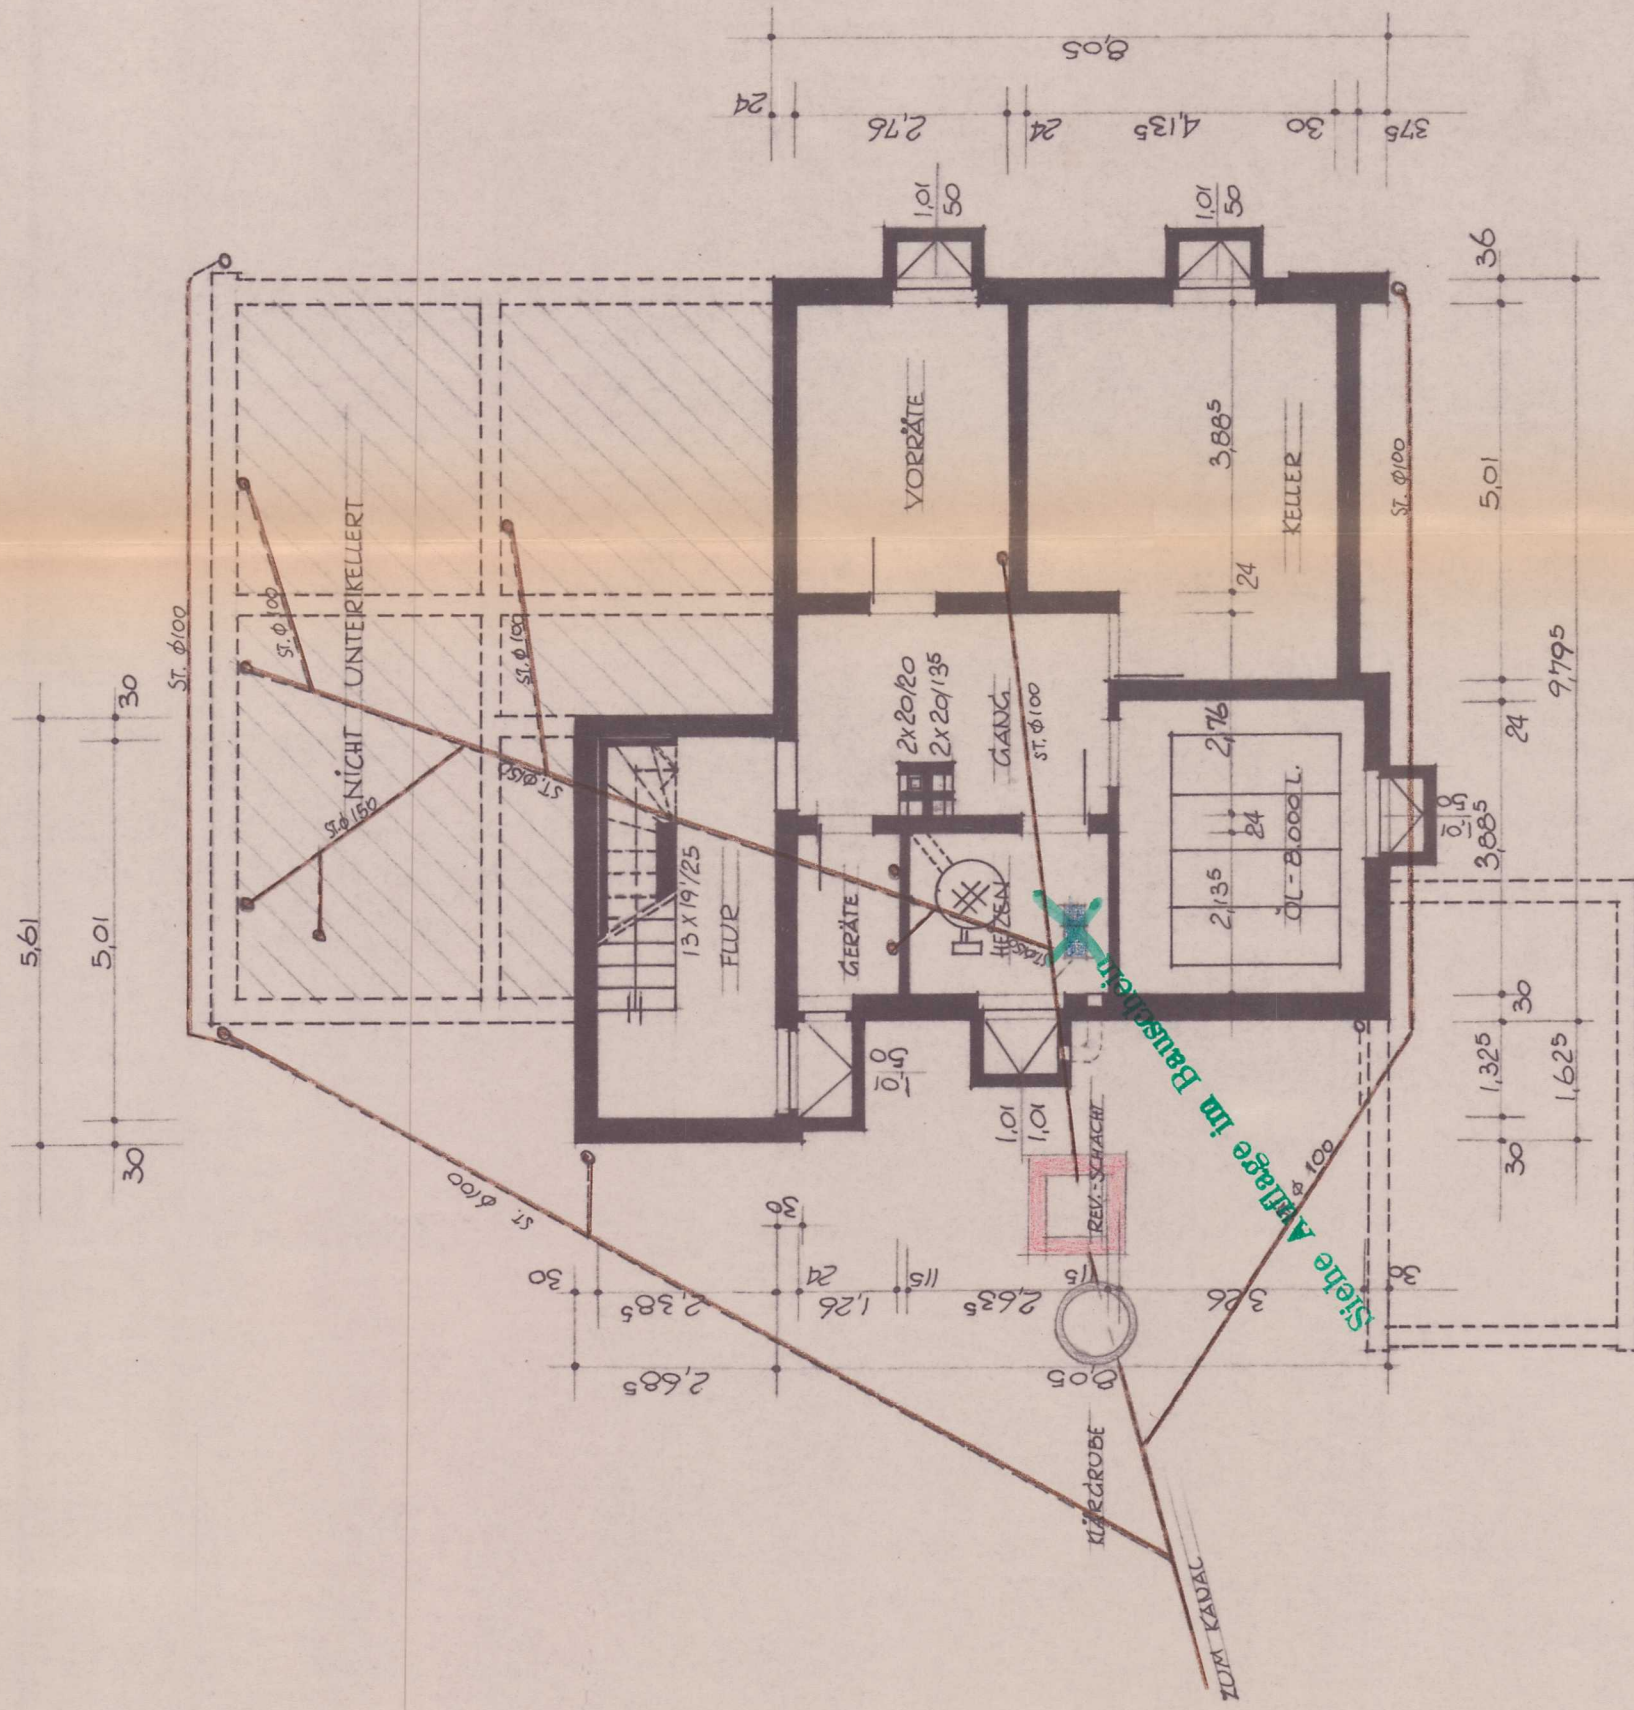

KELLERGESCHOSS

ÜBERSCHNITT

NACHTRAG ZUM WOHNHAUS-NEUBAU DER
FRAU DR. MED. WENK IN KIRCHHEIM
KREIS HERSFELD

M. 1:100

Unter Erteilung der Befreiung
von § 25 (3) Zb

der Hess. Bauordnung v. 6. 7. 57
in Verbindung mit

§
der Durchführungs-Verord. vom
12. 11. 59 zur Hess. Bauordnung

Bauaufsichtlich geprüft

Bad Hersfeld, den 23. AUG. 1965
Der Kreisausschuß des
Landkreises Hersfeld


Kreisbauamt - Bauaufsichtsbehörde
I. A.

Hofmann

GRUNDRISS • ANSICHT


Als Nachtrag

Nach Ausführung

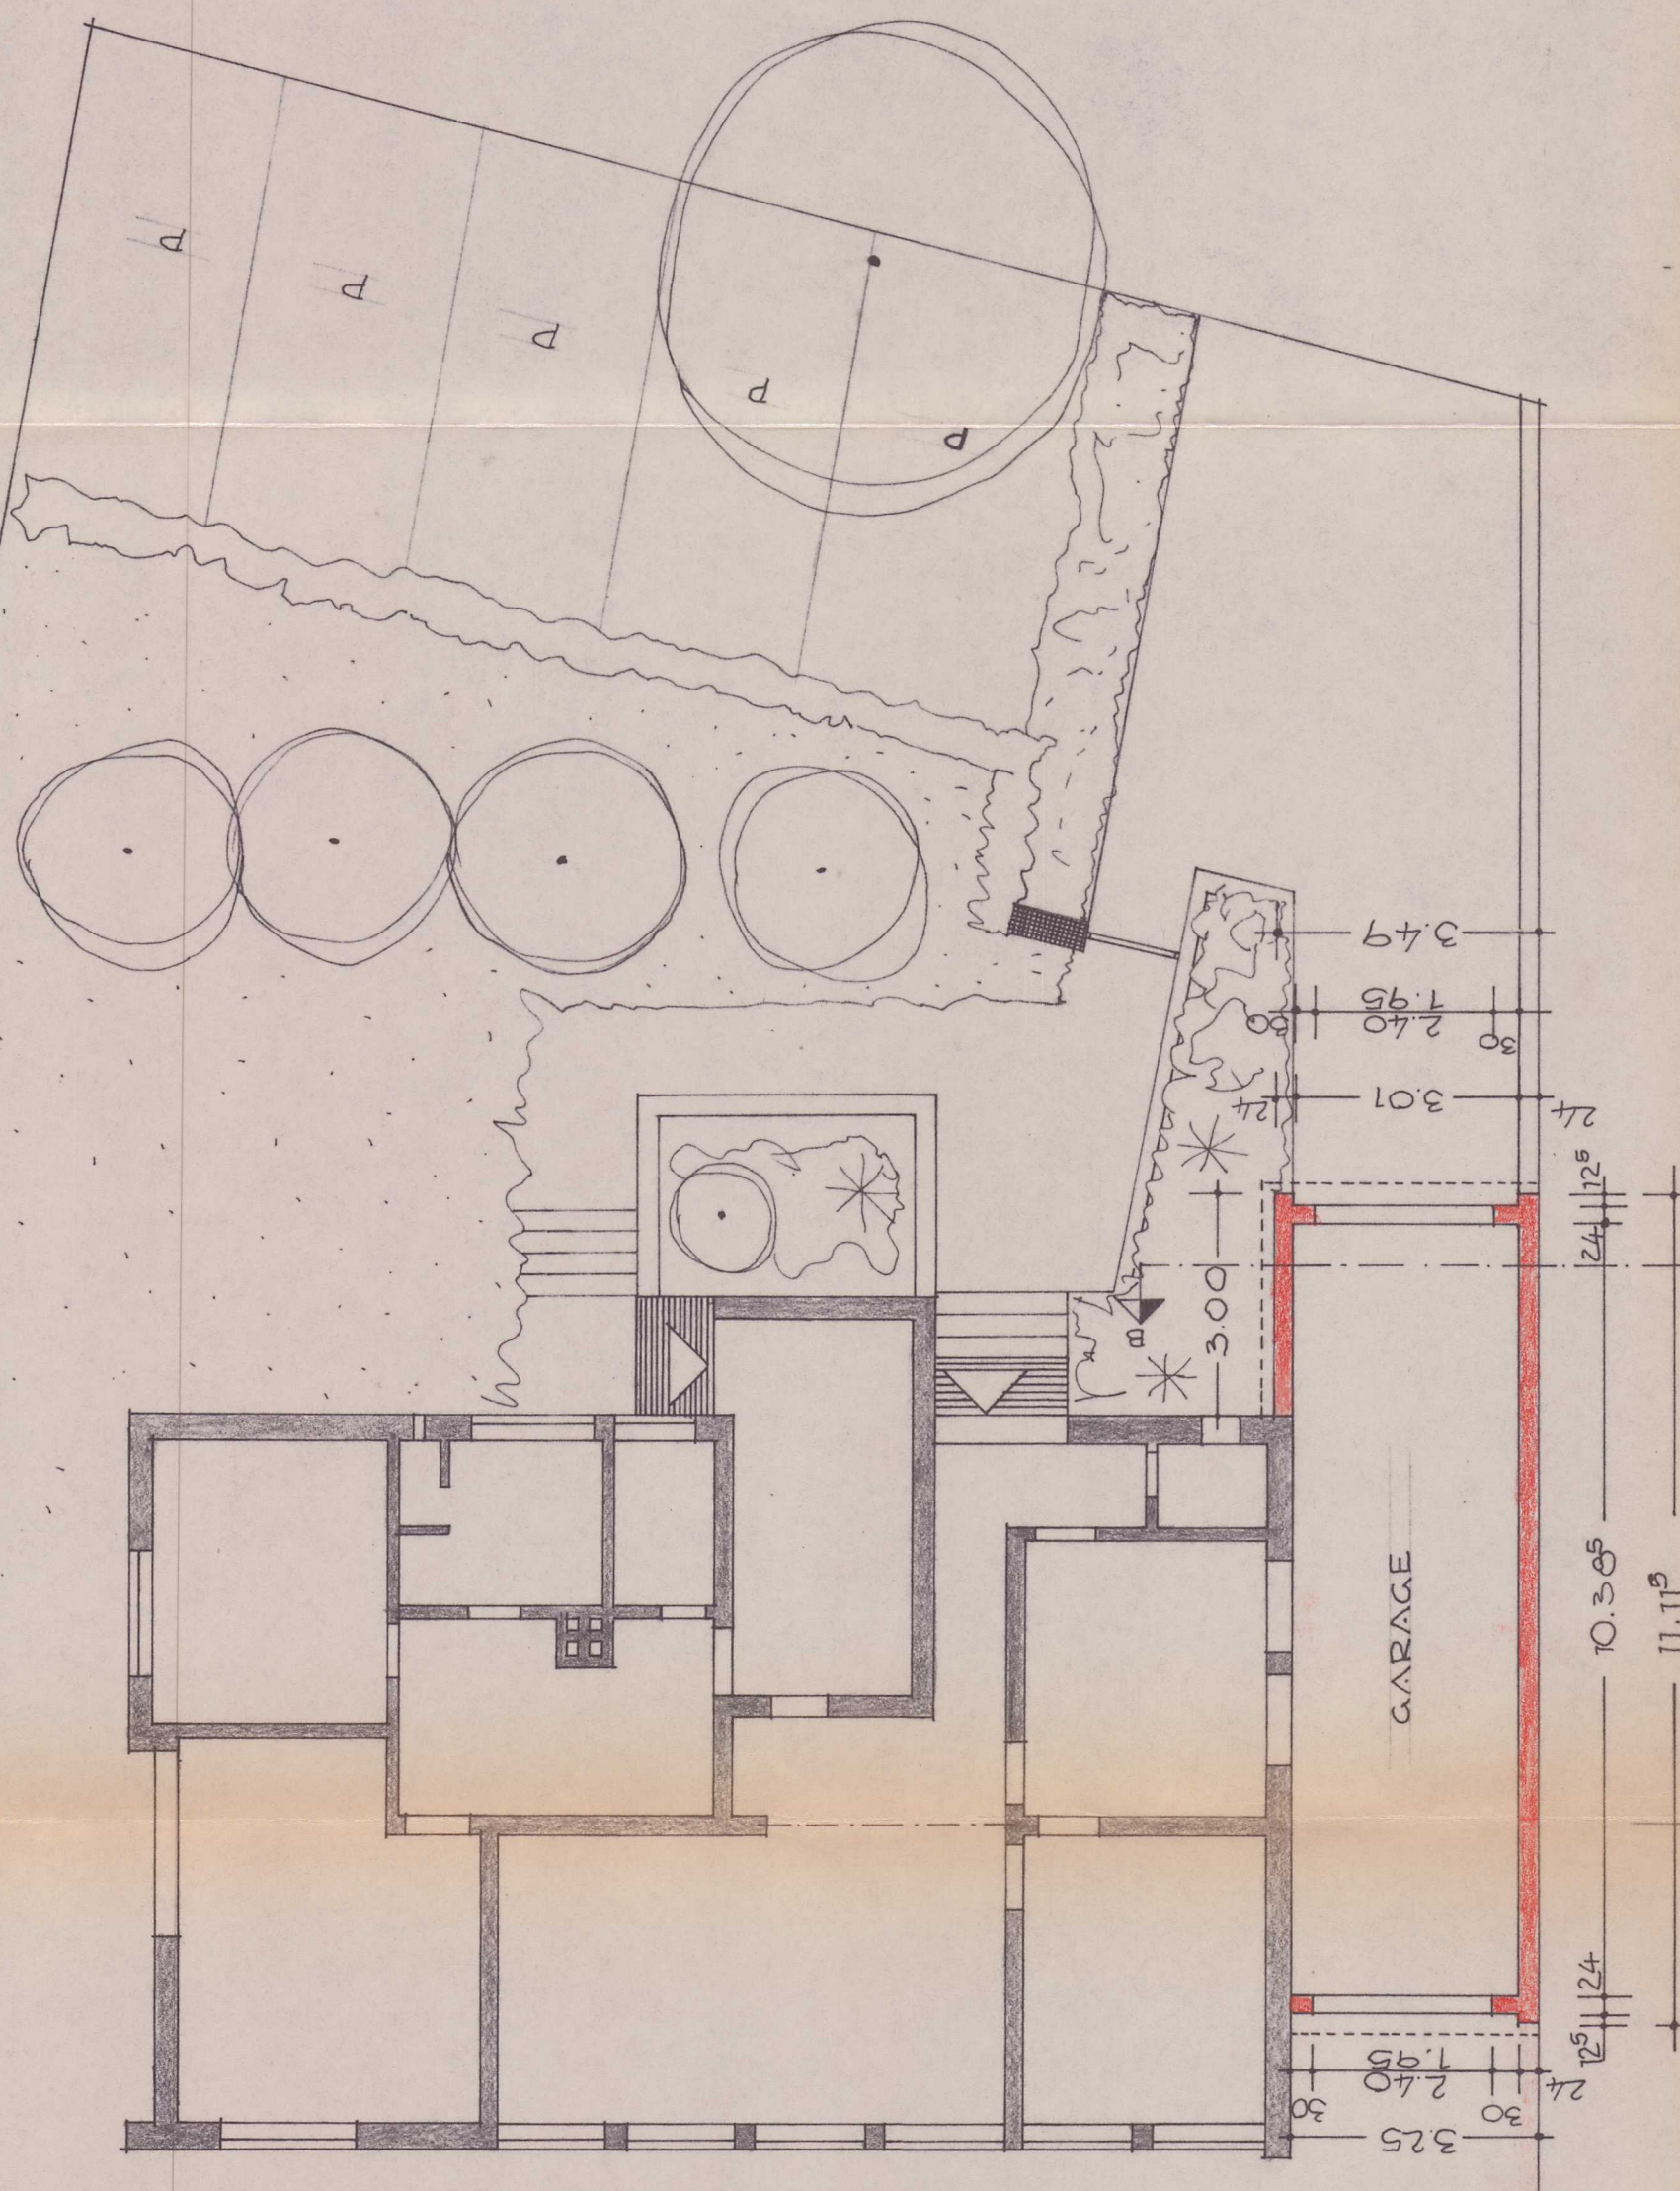

GRUNDRISS

STRASSENANSICHT

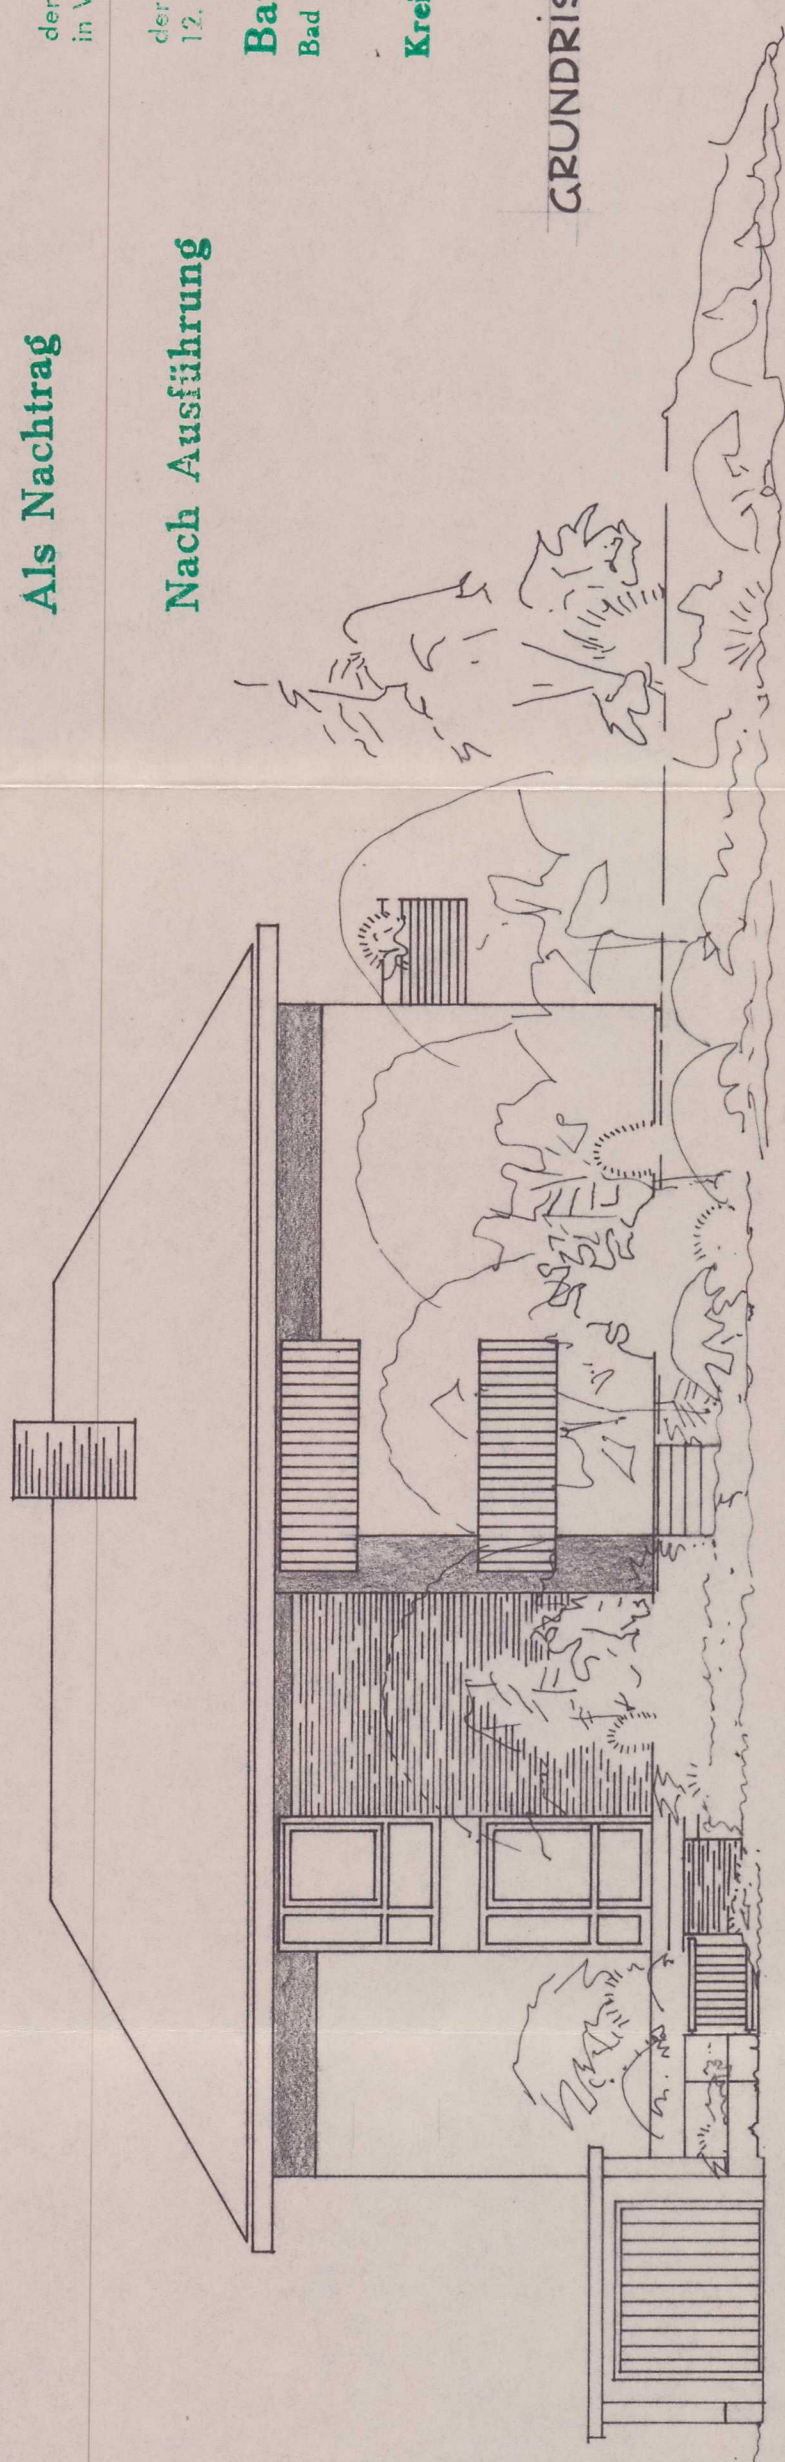

BAD HERSFELD, IM JULI 1965
DER BAUHERR:

Wenk

DER ARCHITEKT:

Hofmann

TRAG ZUM WOHNHAUSNEUBAU U DR. MED. G. WENK IN KIRCHHEIM EPLAN M. 1:500

Als Nachtrag

Nach Ausführung

Unter Erteilung der Befreiung
von § 21/312b

§
der Hess. Bauordnung v. d. 7. 57
in Verbindung mit


§
der Durchführungs-Verord. vom
12. 11. 33 zur Hess. Bauordnung

Baufaufsichtlich geprüft
Bad Hersfeld, den 2.3. 1965
Der Kreisausschuß des
Landkreises Hersfeld
Kreisbauamt - Bauaufsichtsbe-
I. A.

Hofmann

$\frac{37}{3}$

+ 17.115 +

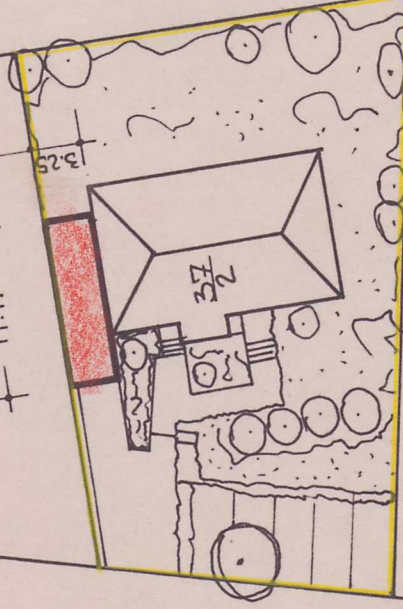

N

FLUR 1

LINDENALLEE

$\frac{176}{35}$

$\frac{37}{1}$

BAD HERSFELD, IM JULI 1965
DER ARCHITEKT:
H. W. K.