



1. Etage heute

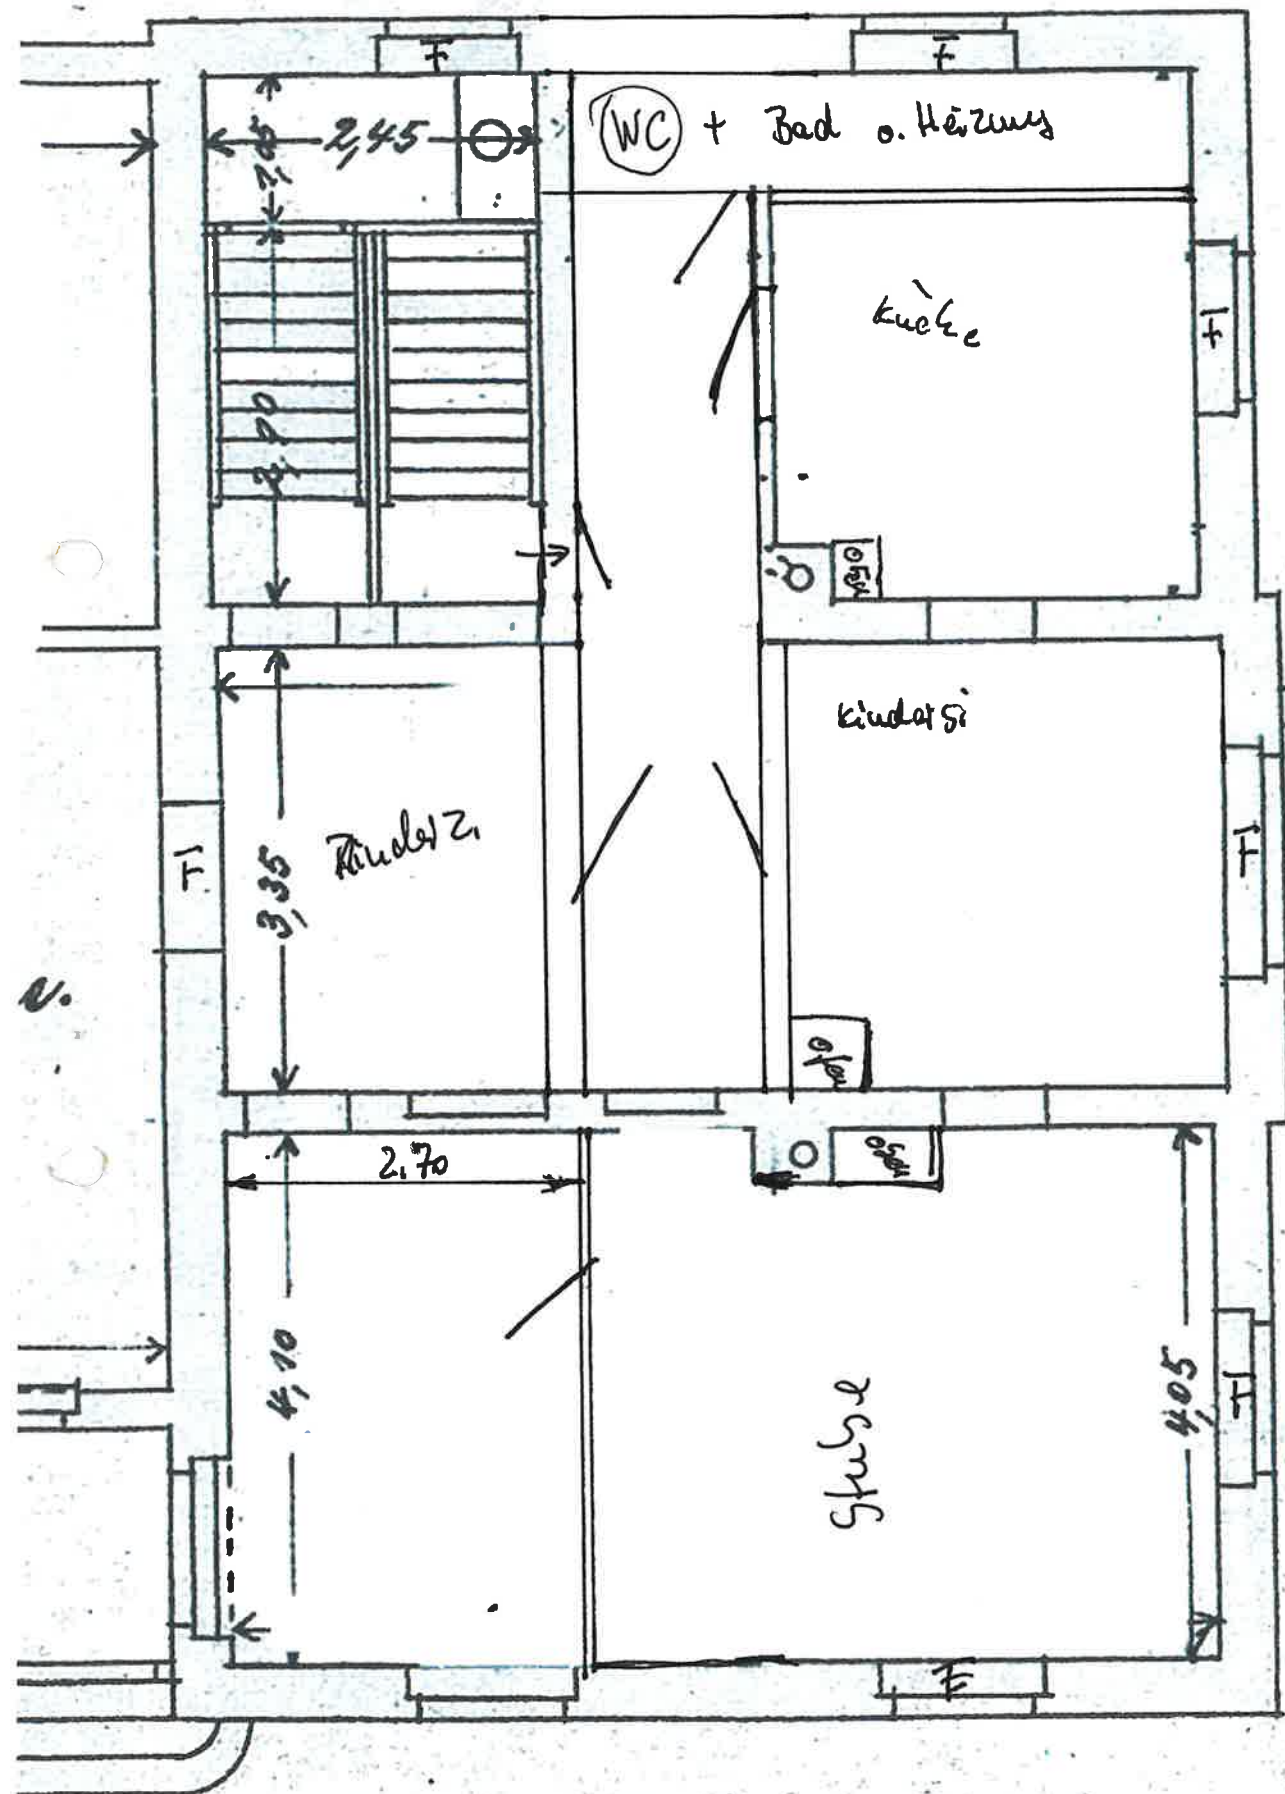

1121

des Beamtenwohngeländes auf Pf. Gasbothen.

1:100.

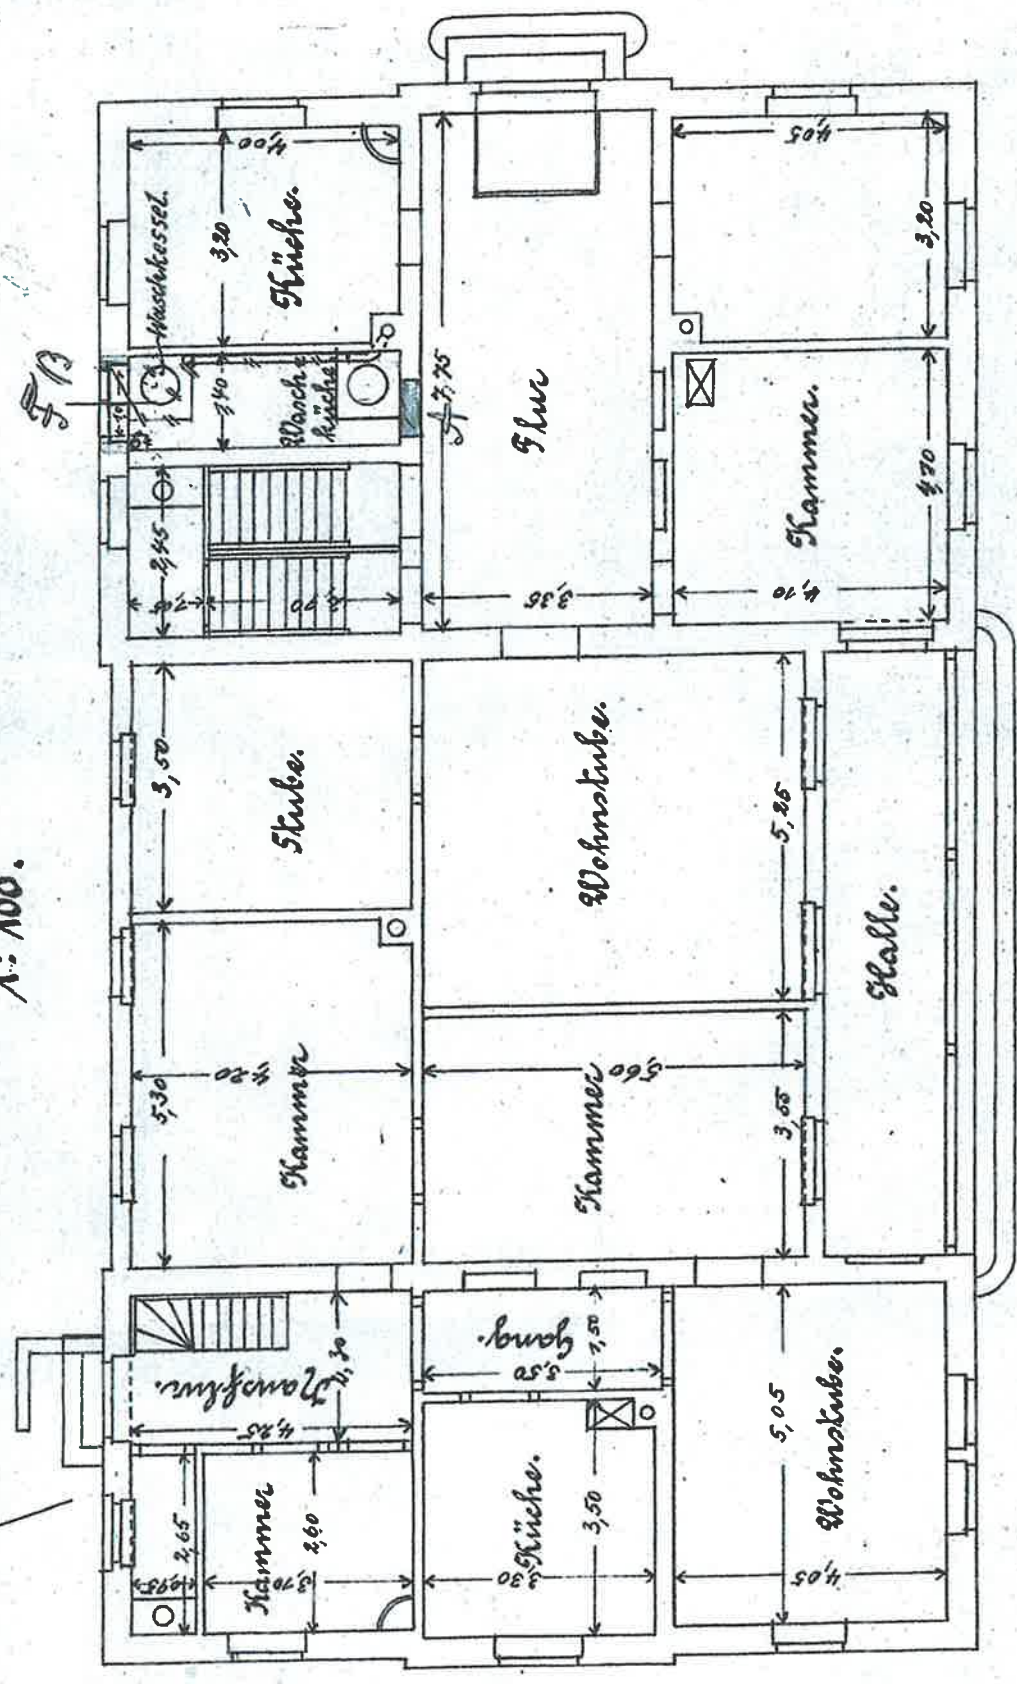

Kopie: Akte im Hauptstaatsarchiv Sachsen
Fundstelle: 12228-26799)

Öbdr., am 11. Juni 1909.
geg. Pfingst

11/12



Döbden, am 11. Juni 1909.
geg. Pfaffenort,