




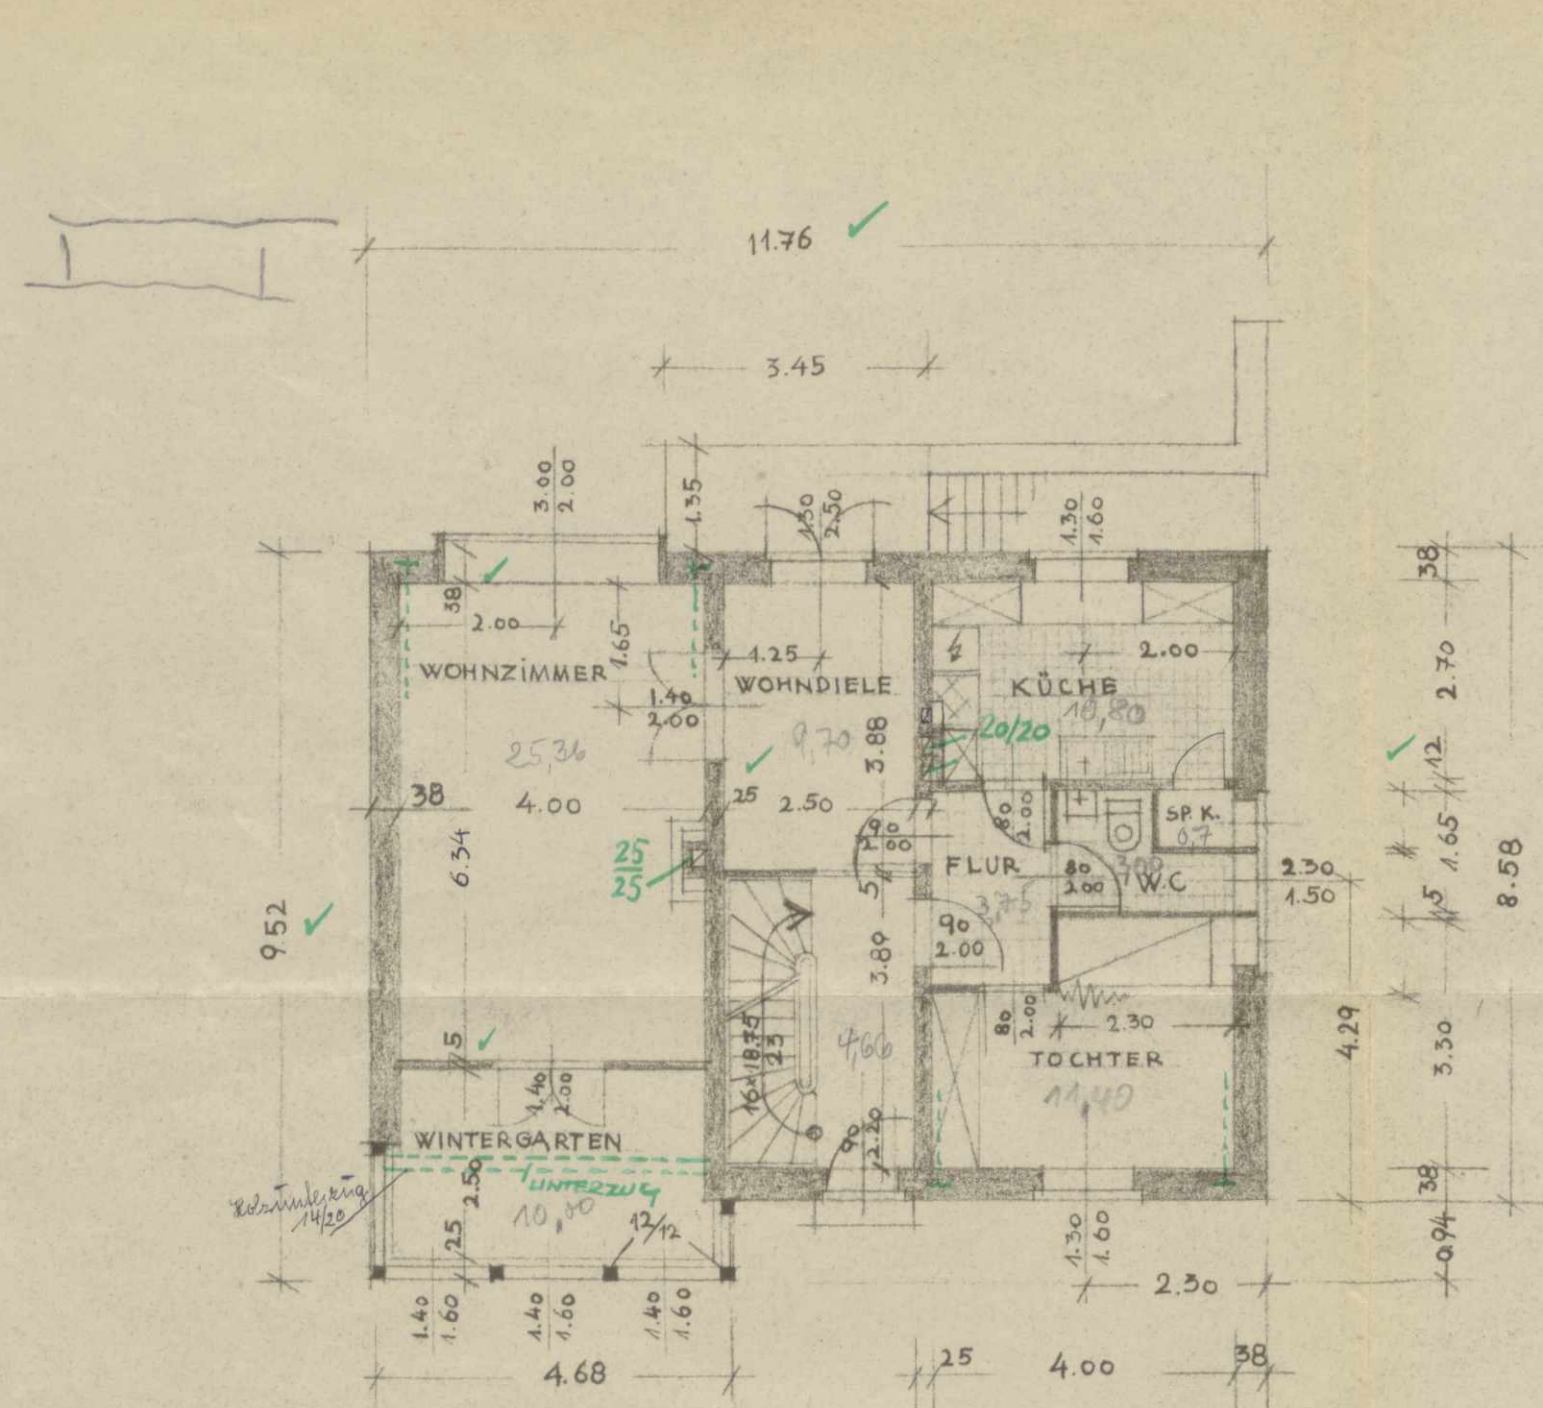


Hauptgeschoss M=1:100 ✓

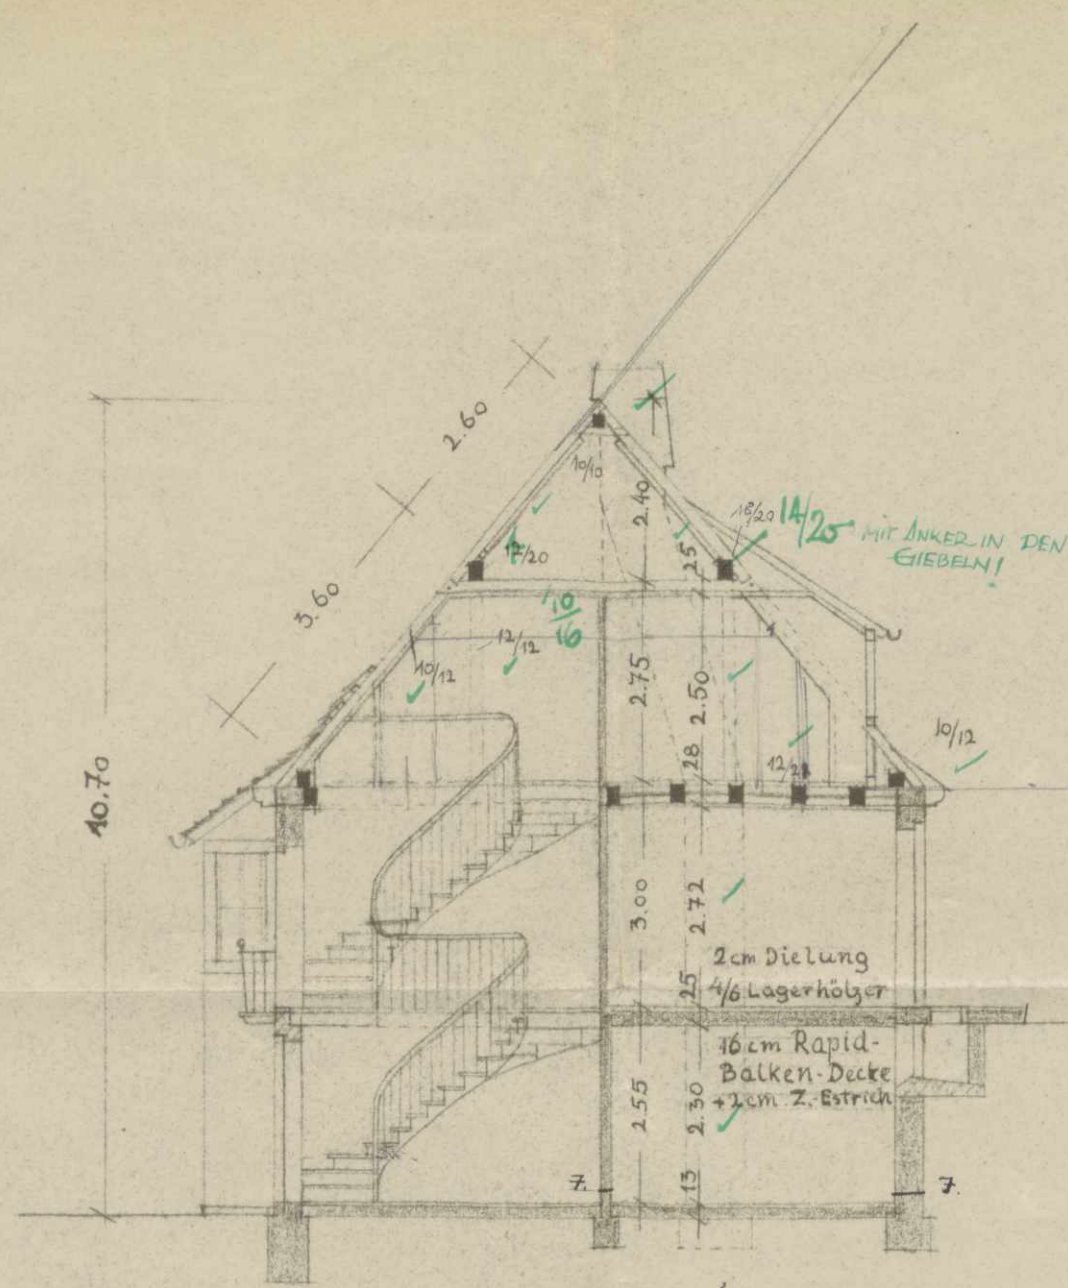


Querschnitt M=1:100

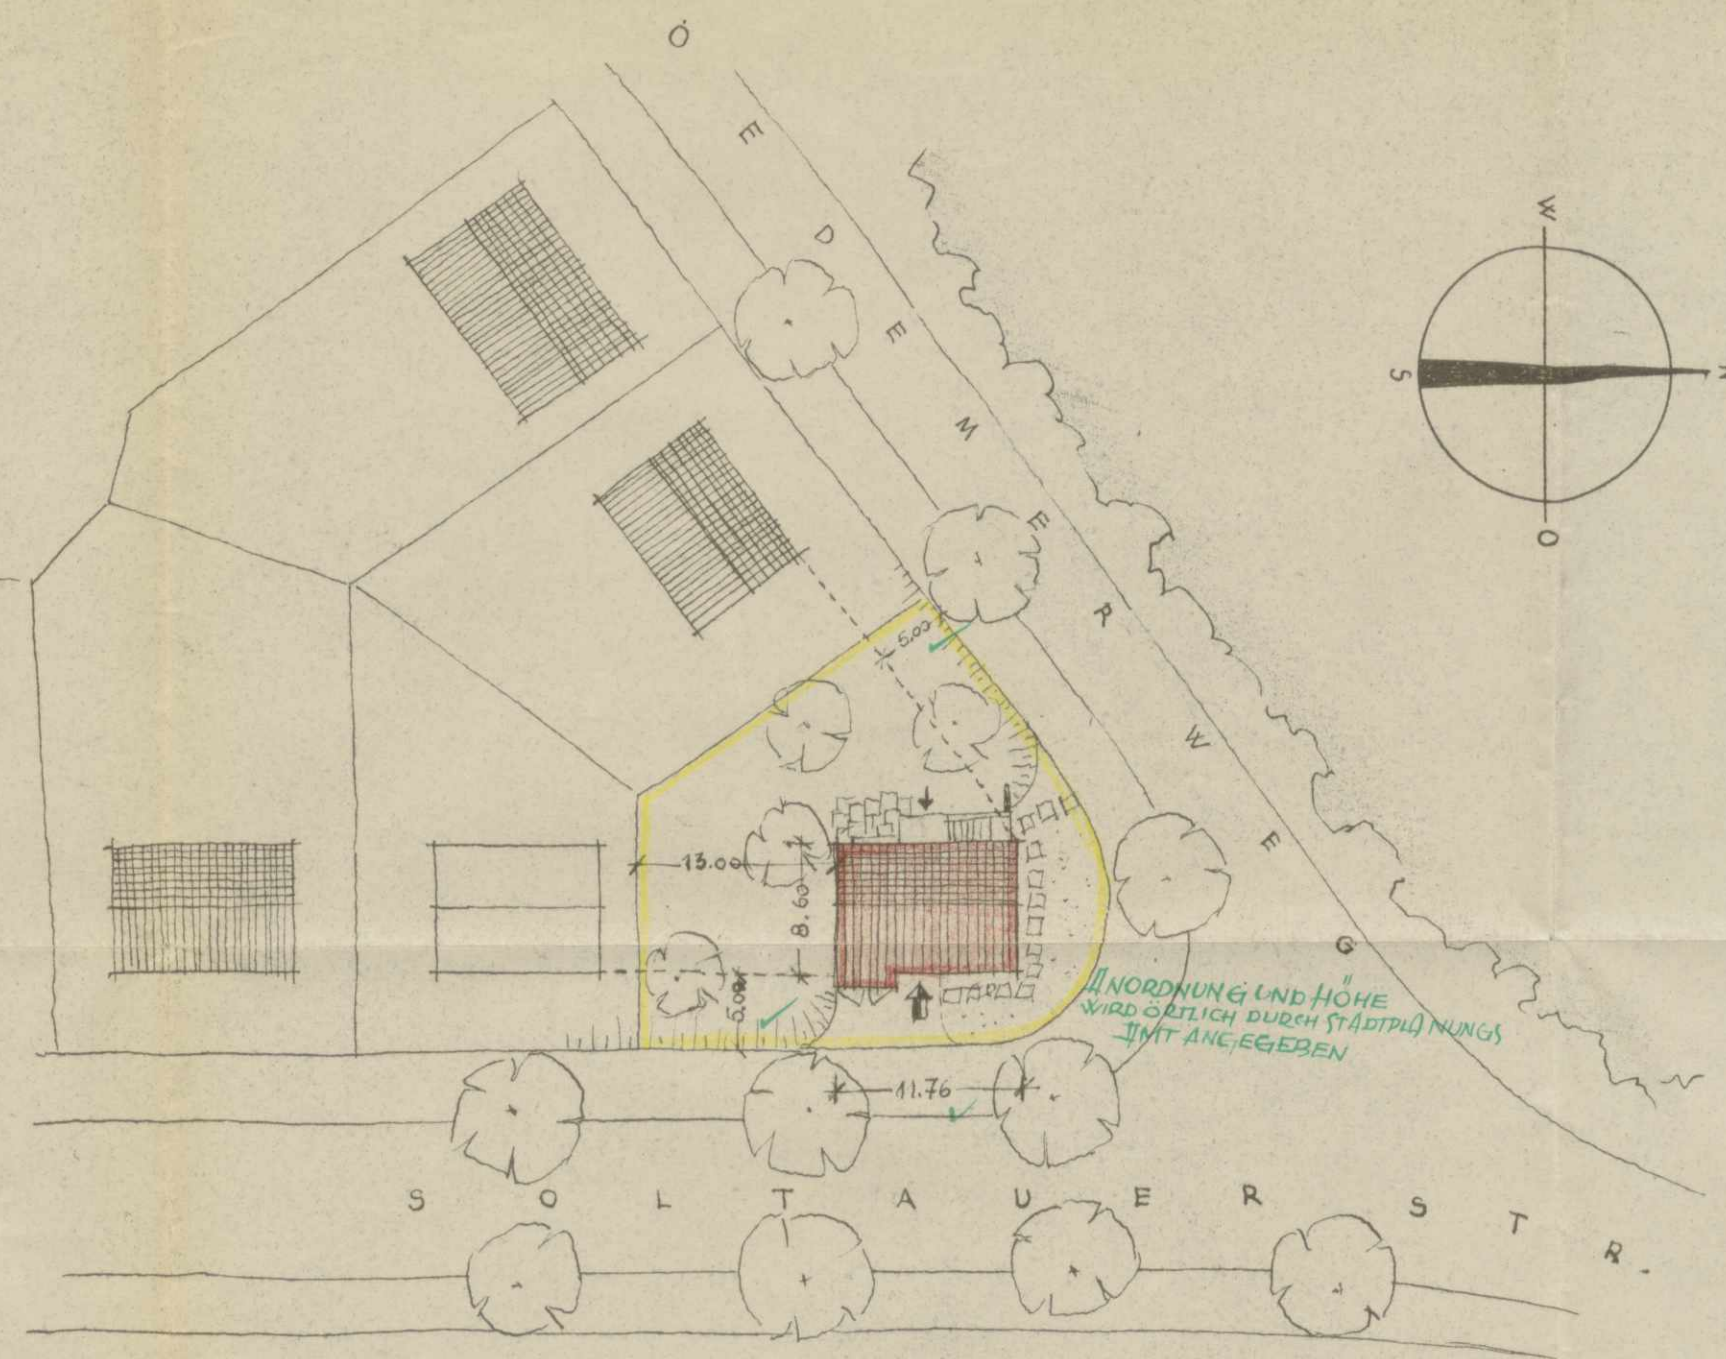

Lageplan M=1:500

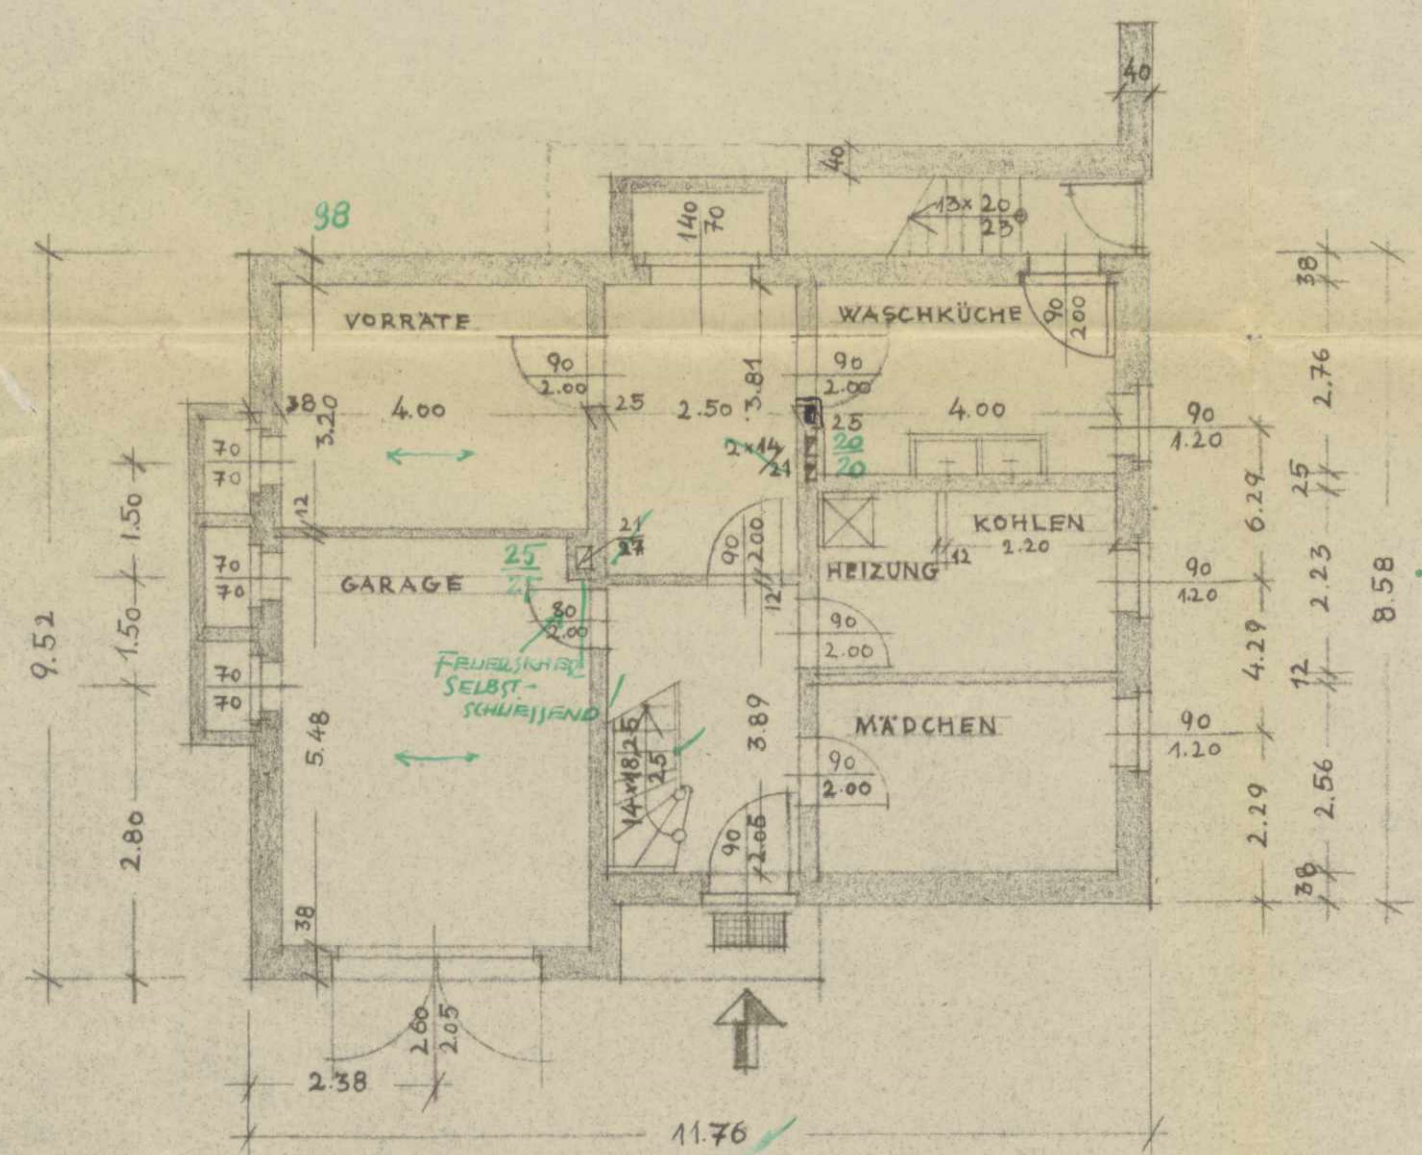


Untergeschoss M=1:100

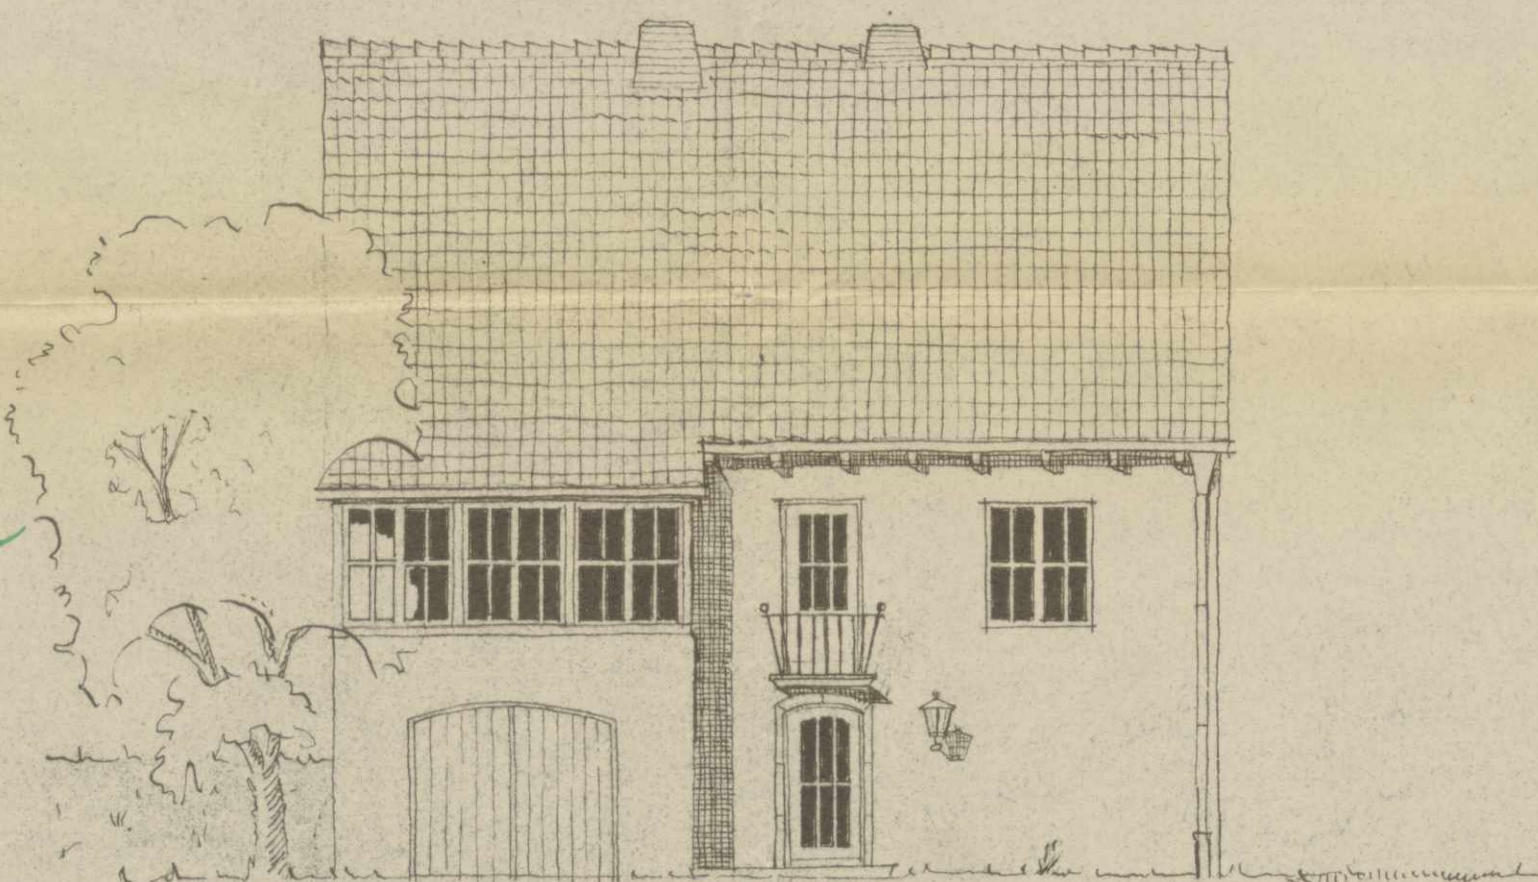


Strassenansicht (Ost) SOLTAUER STR.




Süd-Ansicht

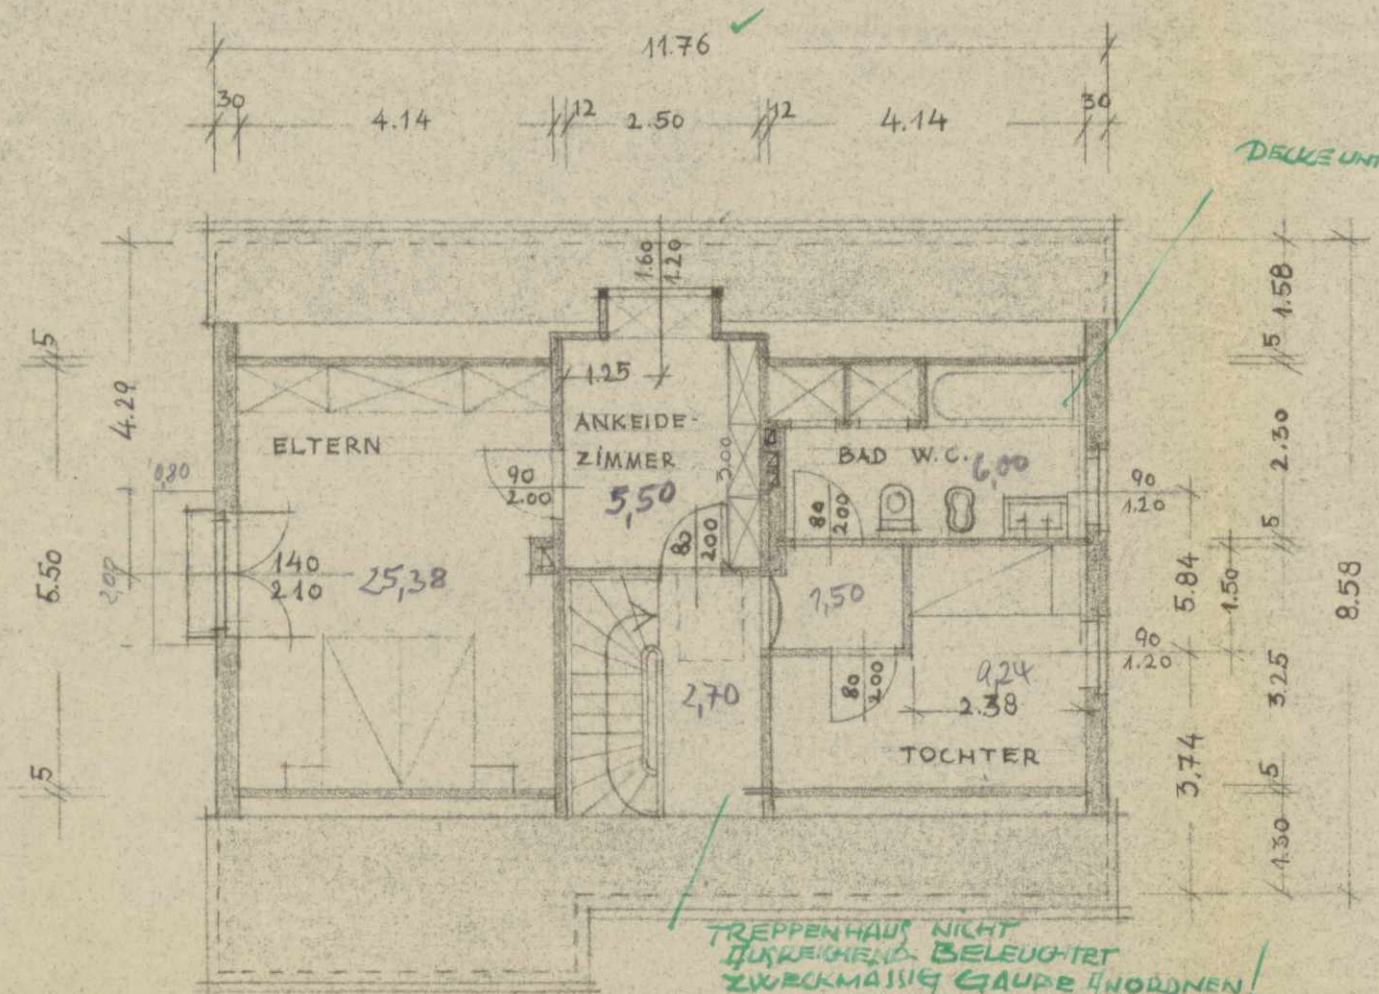

Dachgeschoss M=1:100

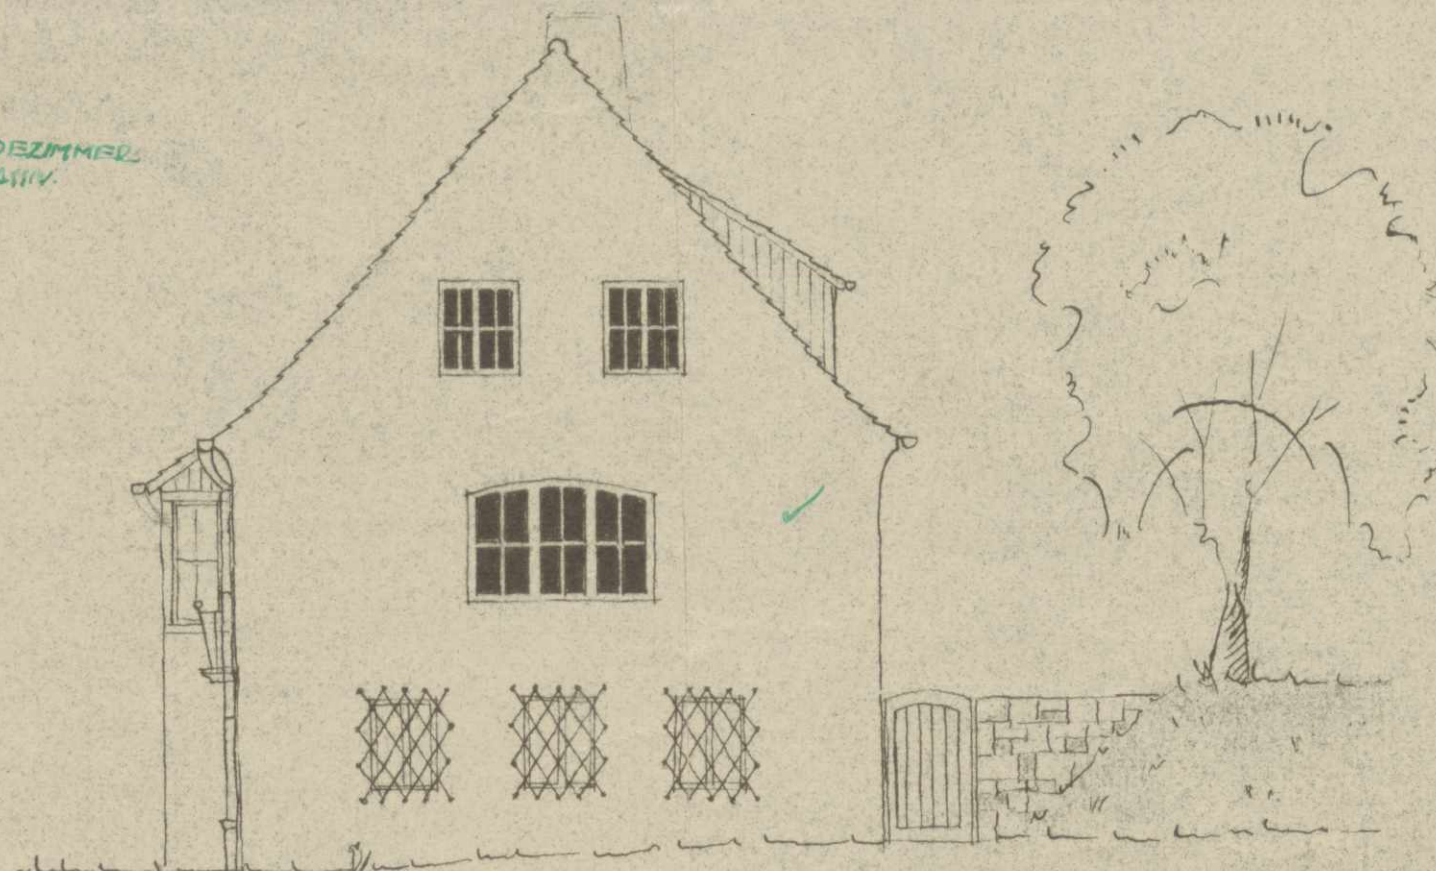

Nord-Ansicht

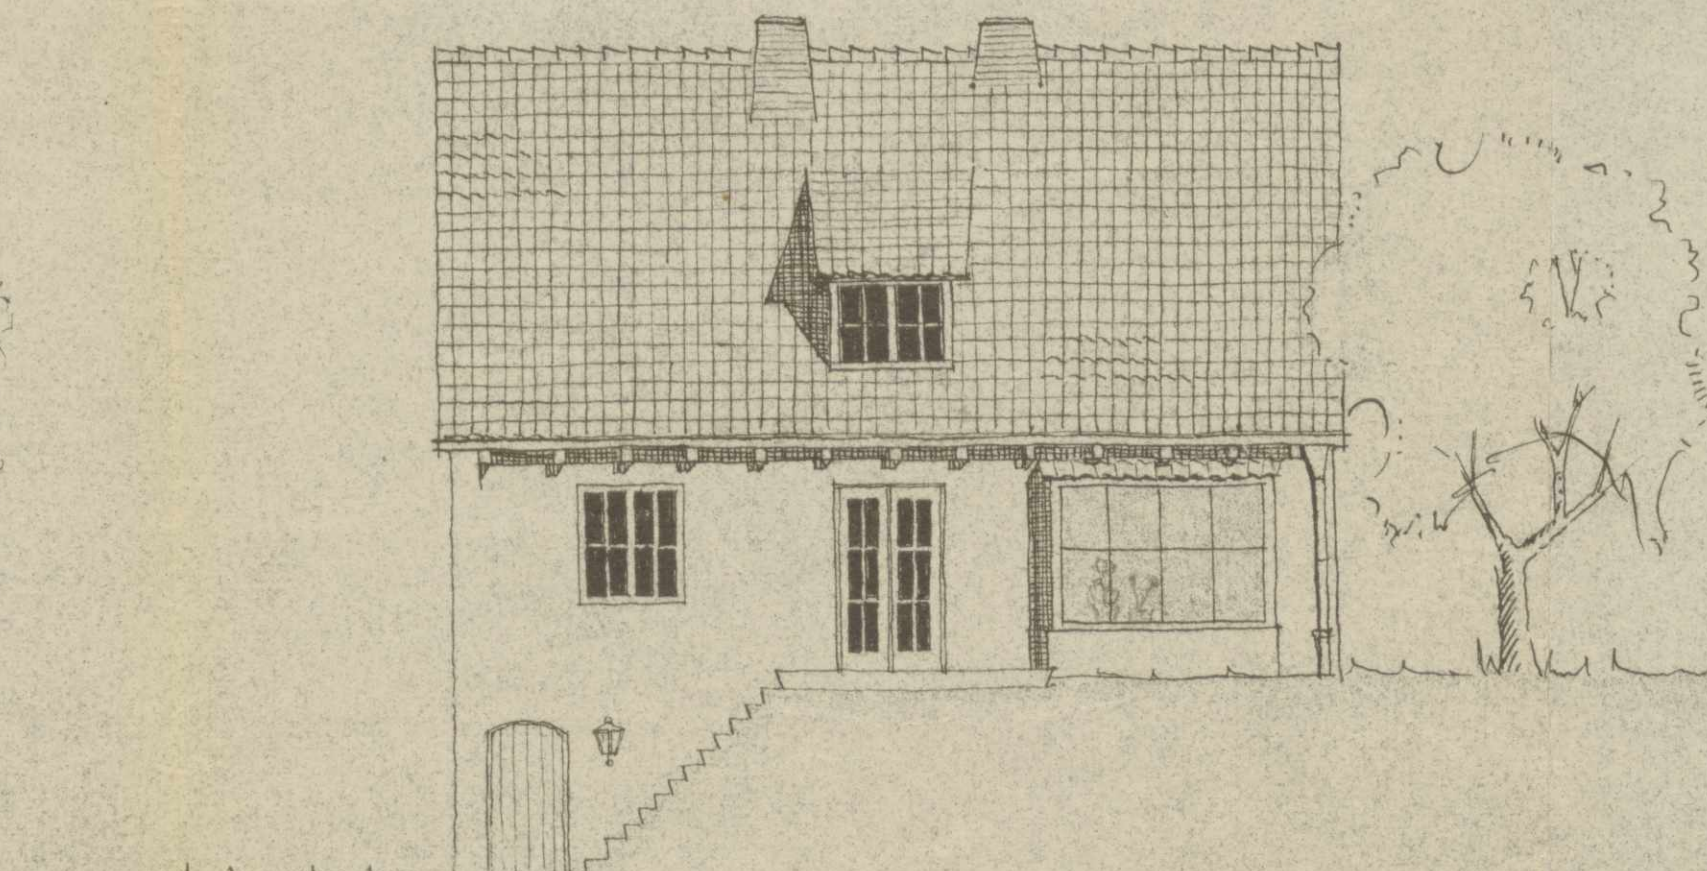

Gartenansicht (West)

NEUBAU DES HAUSES
SOLTAUERSTR. ECKE
OEDEMER WEG ALS
WOHNHAUS FÜR
HERRN WILHELM BRÜNJES,
LÜNEBURG.

UNTERGESCHOSS
HAUPTGESCHOSS
DACHGESCHOSS
4 ANSICHTEN
LAGEPLAN

M=1:100/1:500

BEHÖRDENVERMERKE

Geprüft
Lüneburg, den 13.1.1950
Baumeister
Lüneburg-Stadt
A. O. Müller
gezeichnet durch den Bauherrn
nr. 544/49 vom 13.1.50.



DER BAUHERR:
Wille. Brünjes

JOHANNES A. FALK
ARCHITEKTUR UND INGENIEURBÜRO
LÜNEBURG, BOEHEAENSTR. 4, FERNR. 3501
GEZEICHNET: BAUHERR: BRÜNJES
GEPRÜFT: BAUSTELLE: LBG
MESSSTAB: 1:100 RAU NR.:
MASSSTAB: 1:500 ZEICHN. NR.: 984
DOKUMENT
Lüneburg, 16.12.1949