





ERDGESCHOSS

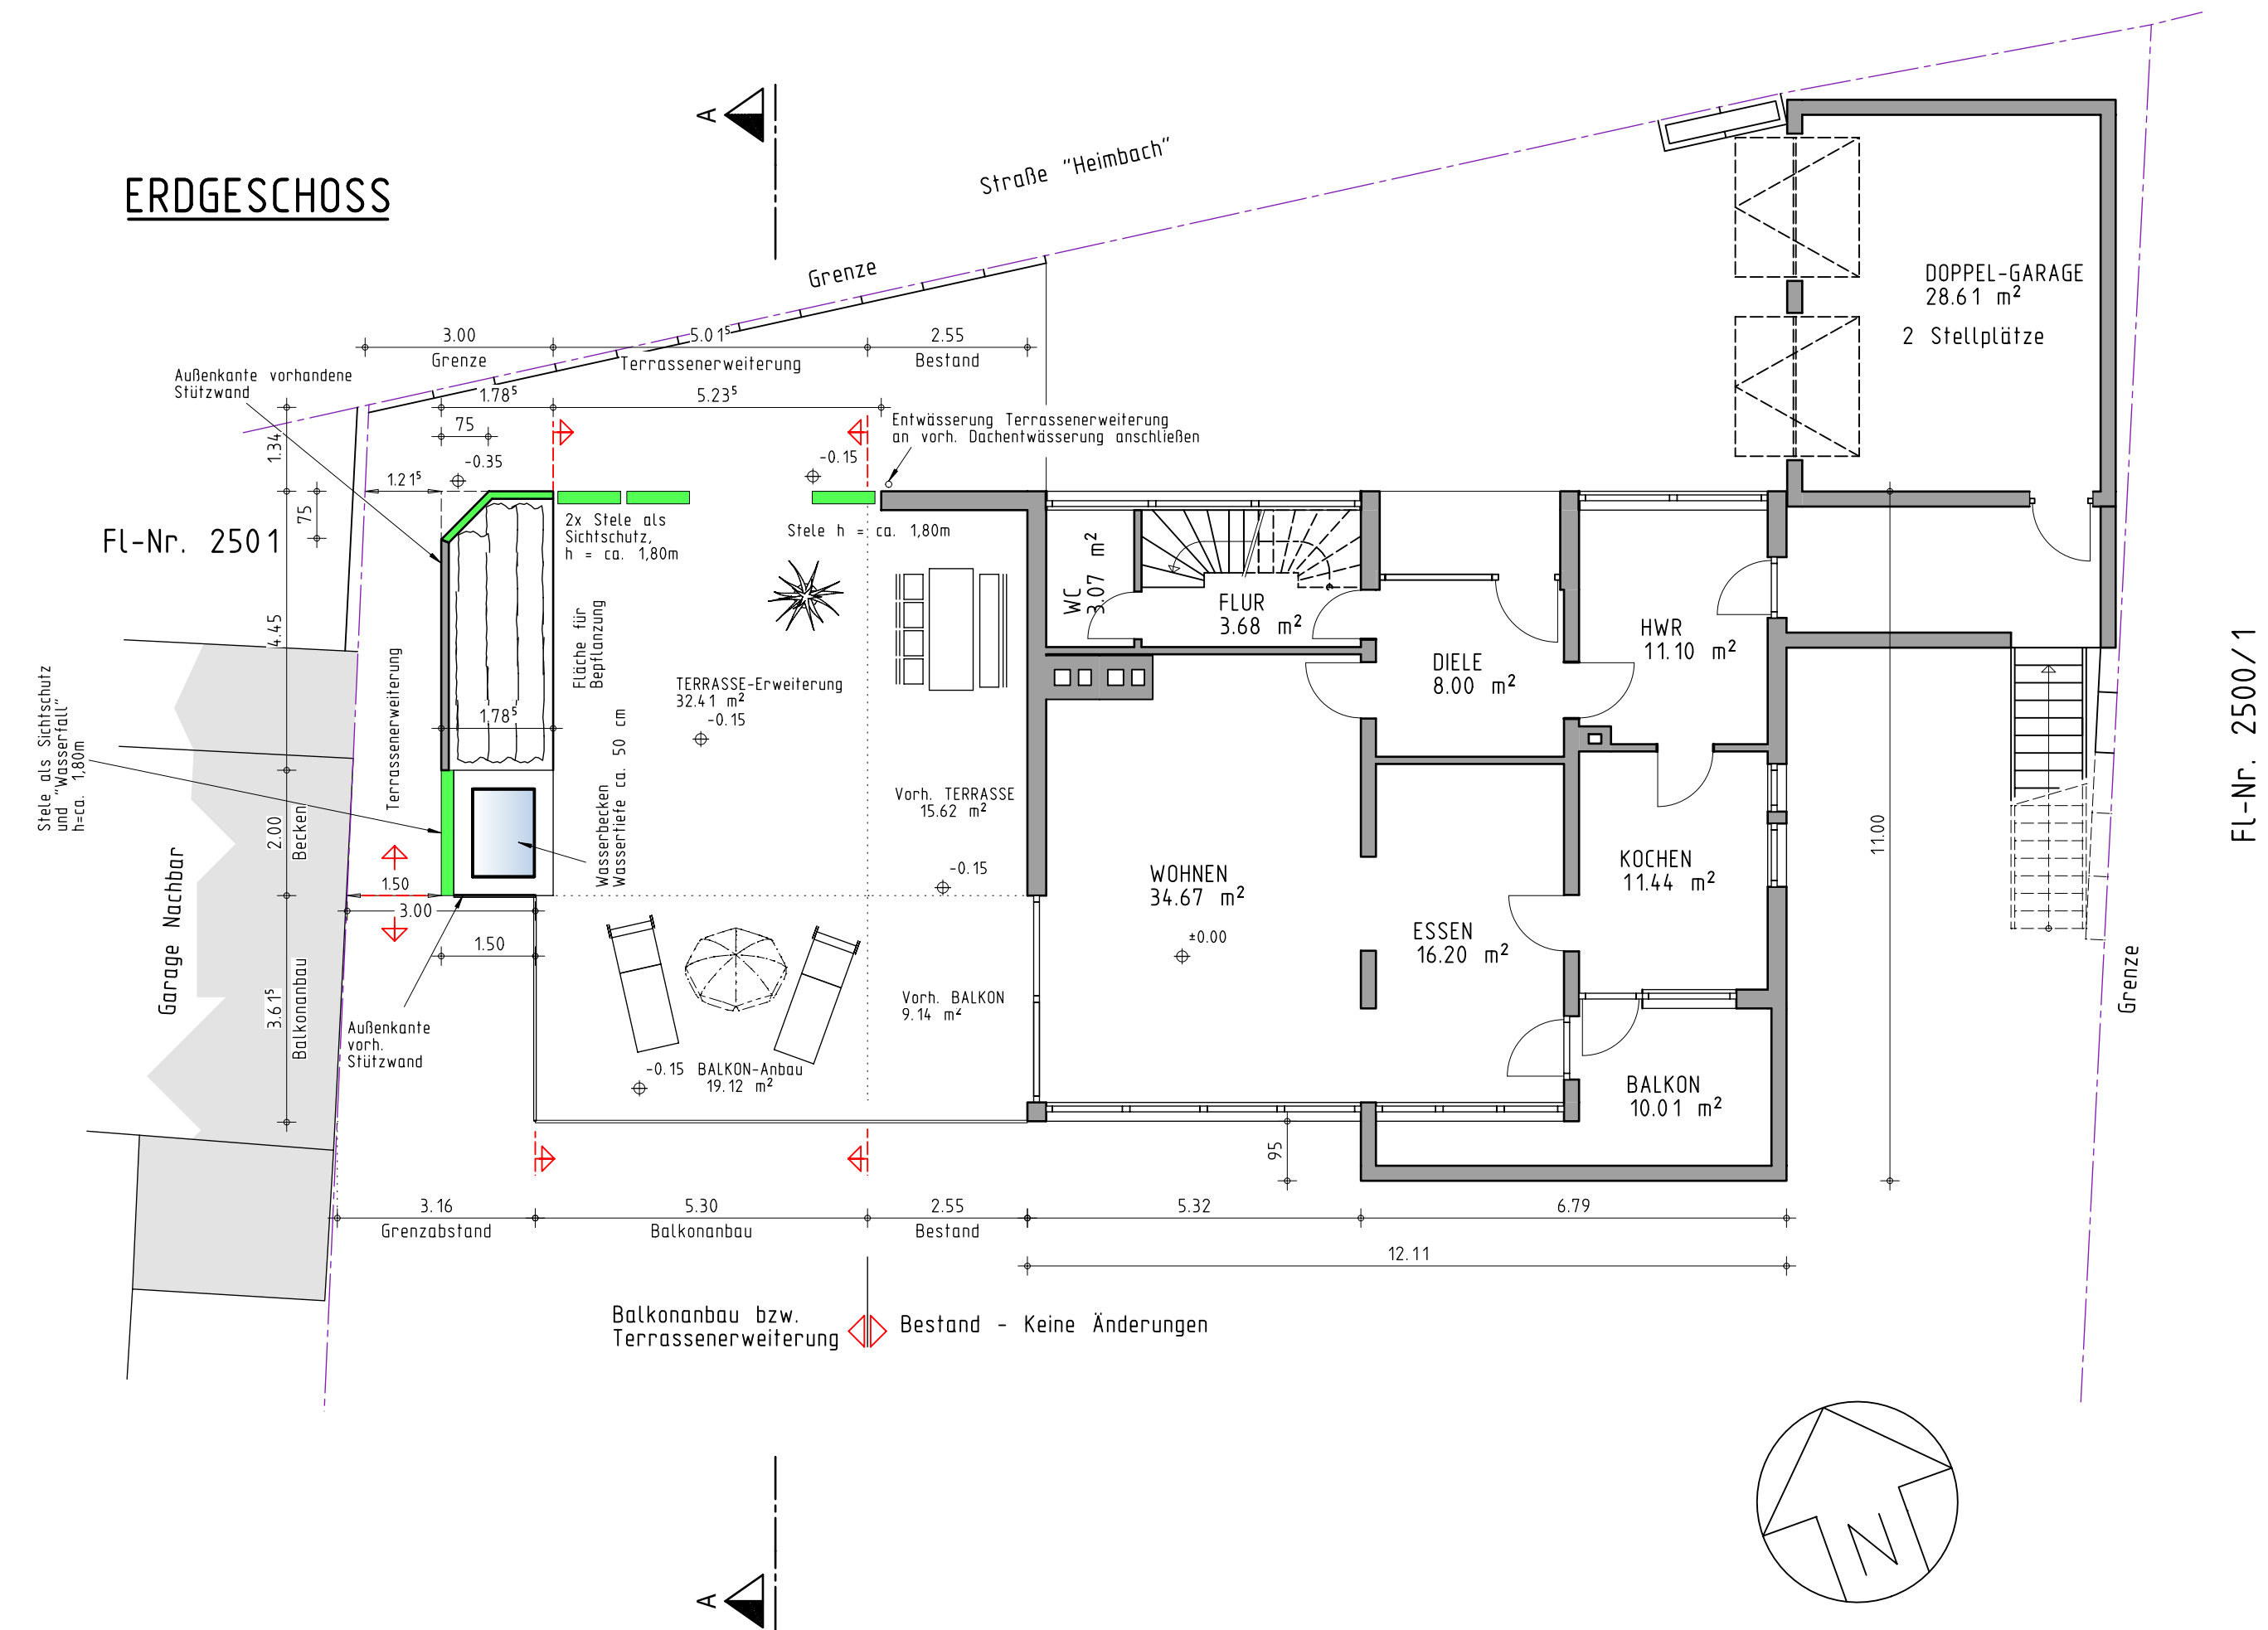

UNTERGESCHOSS

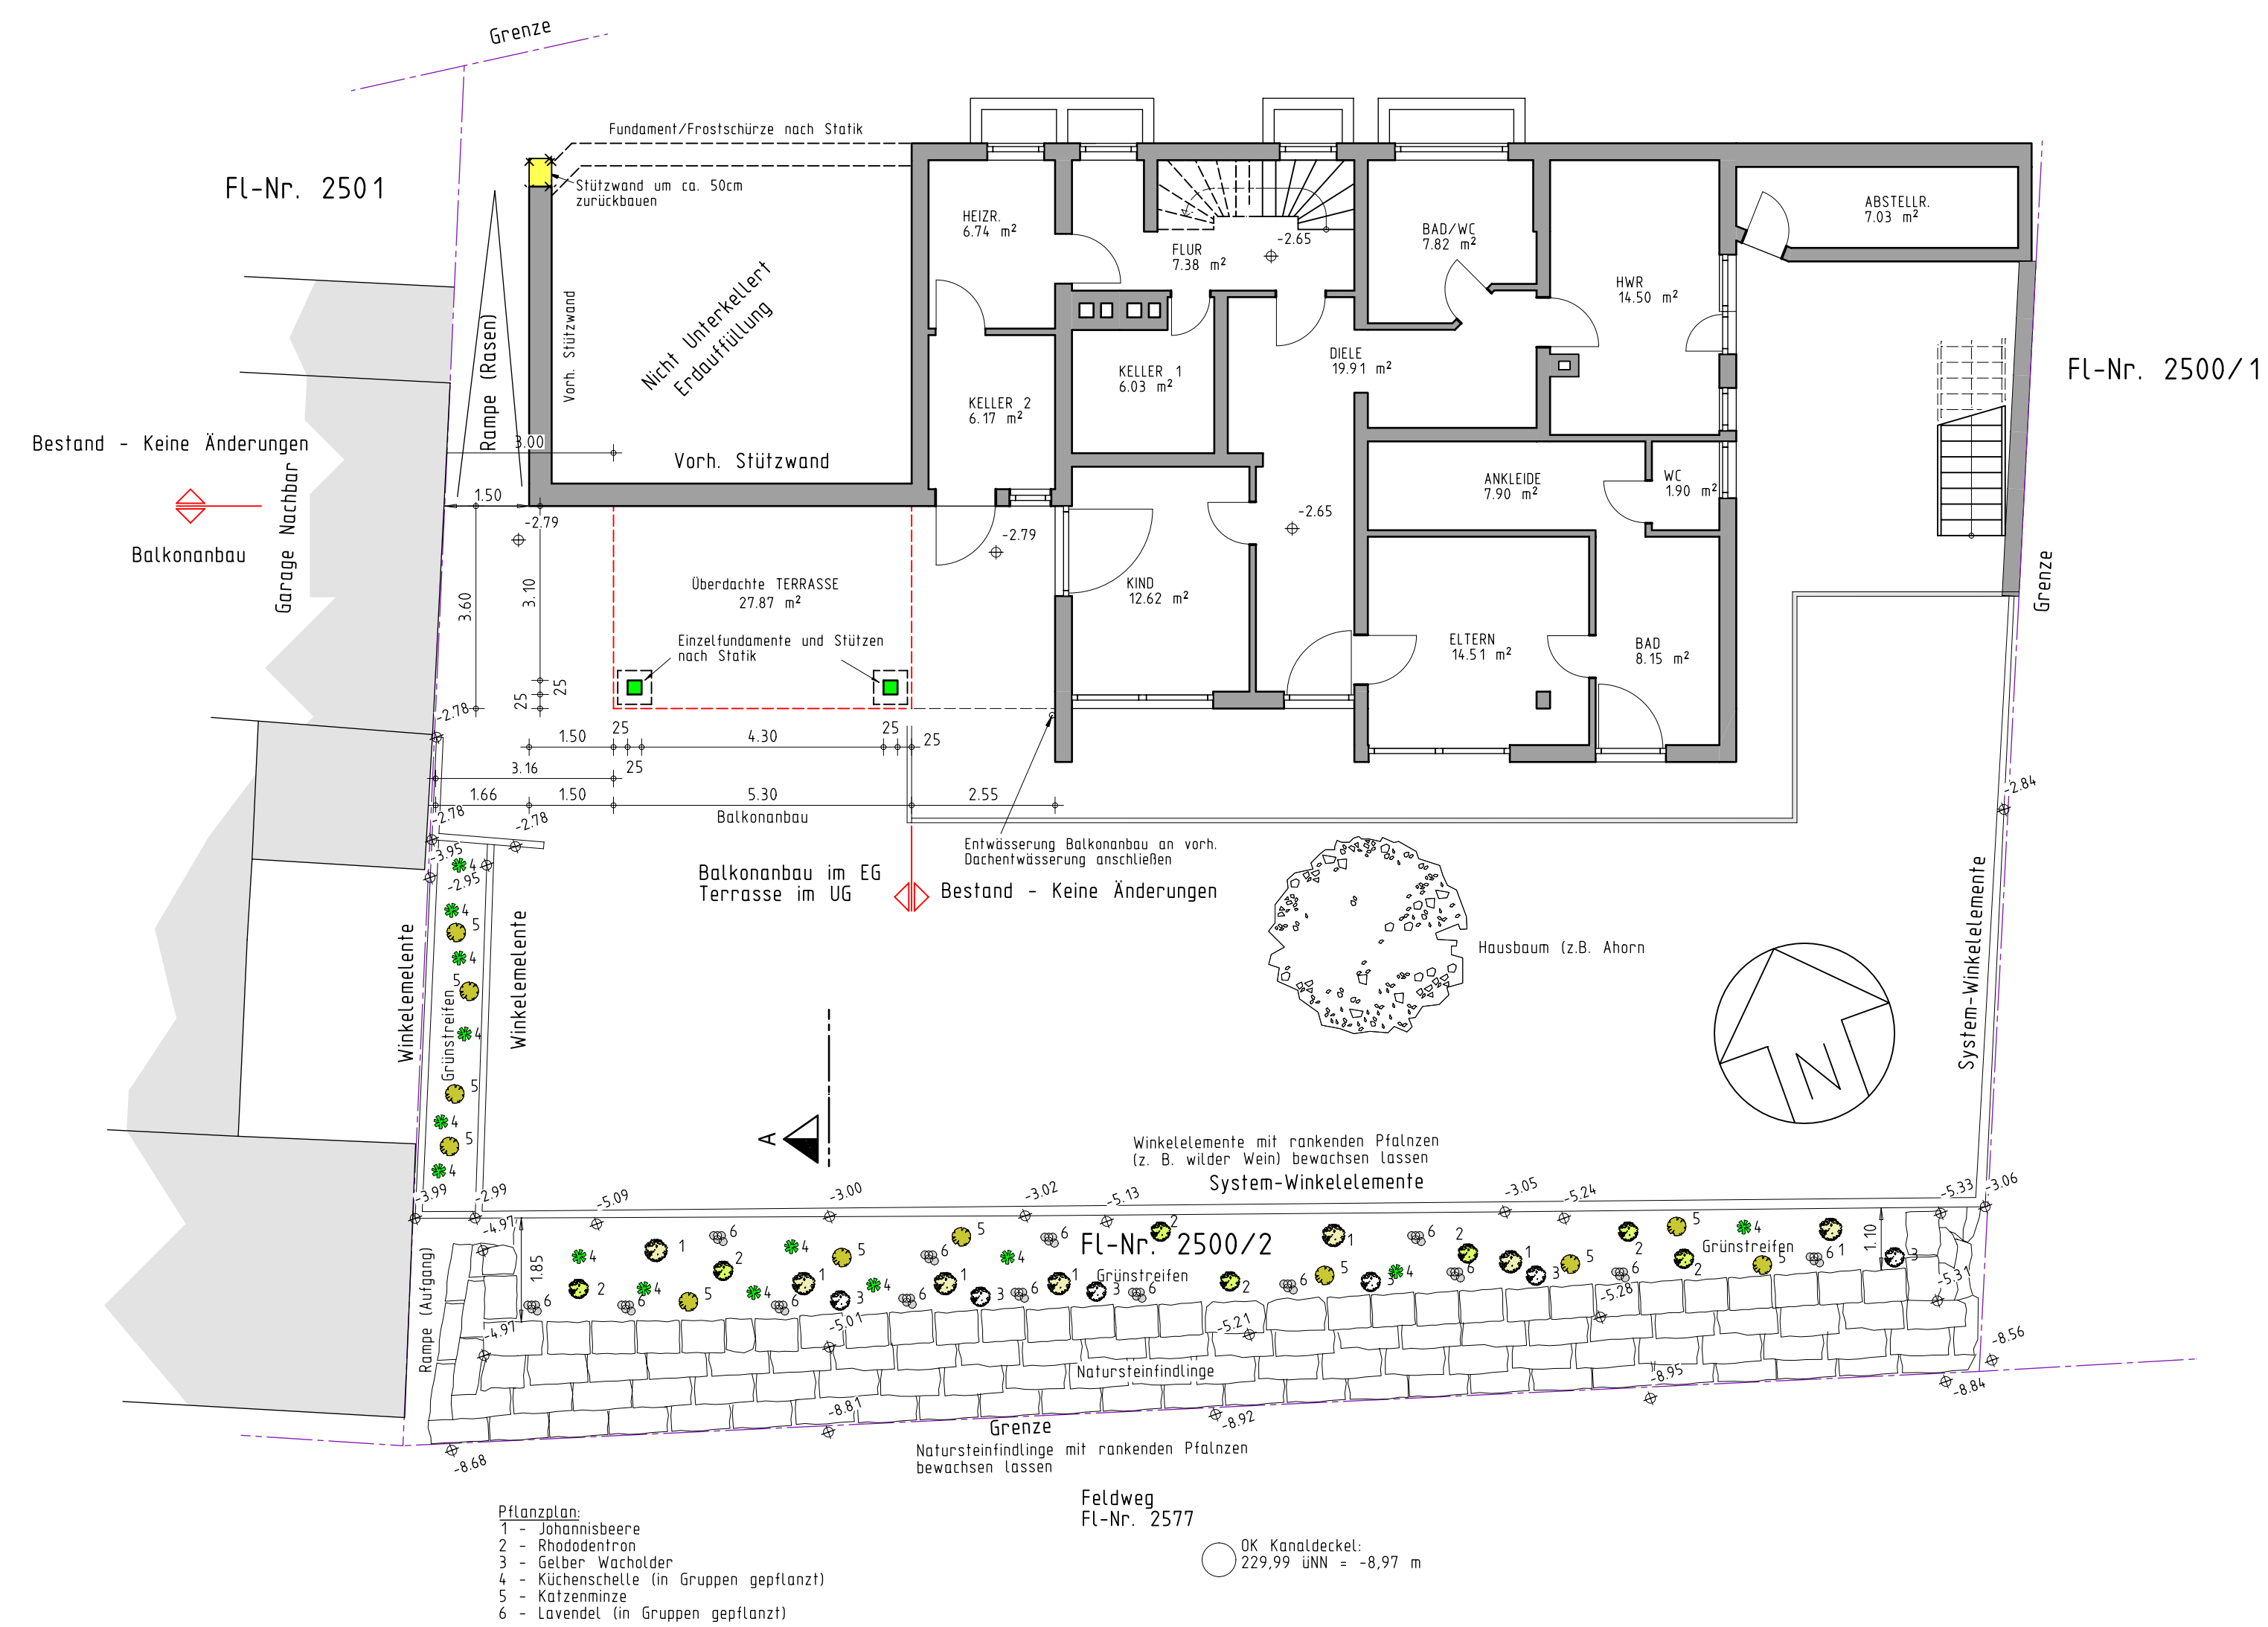


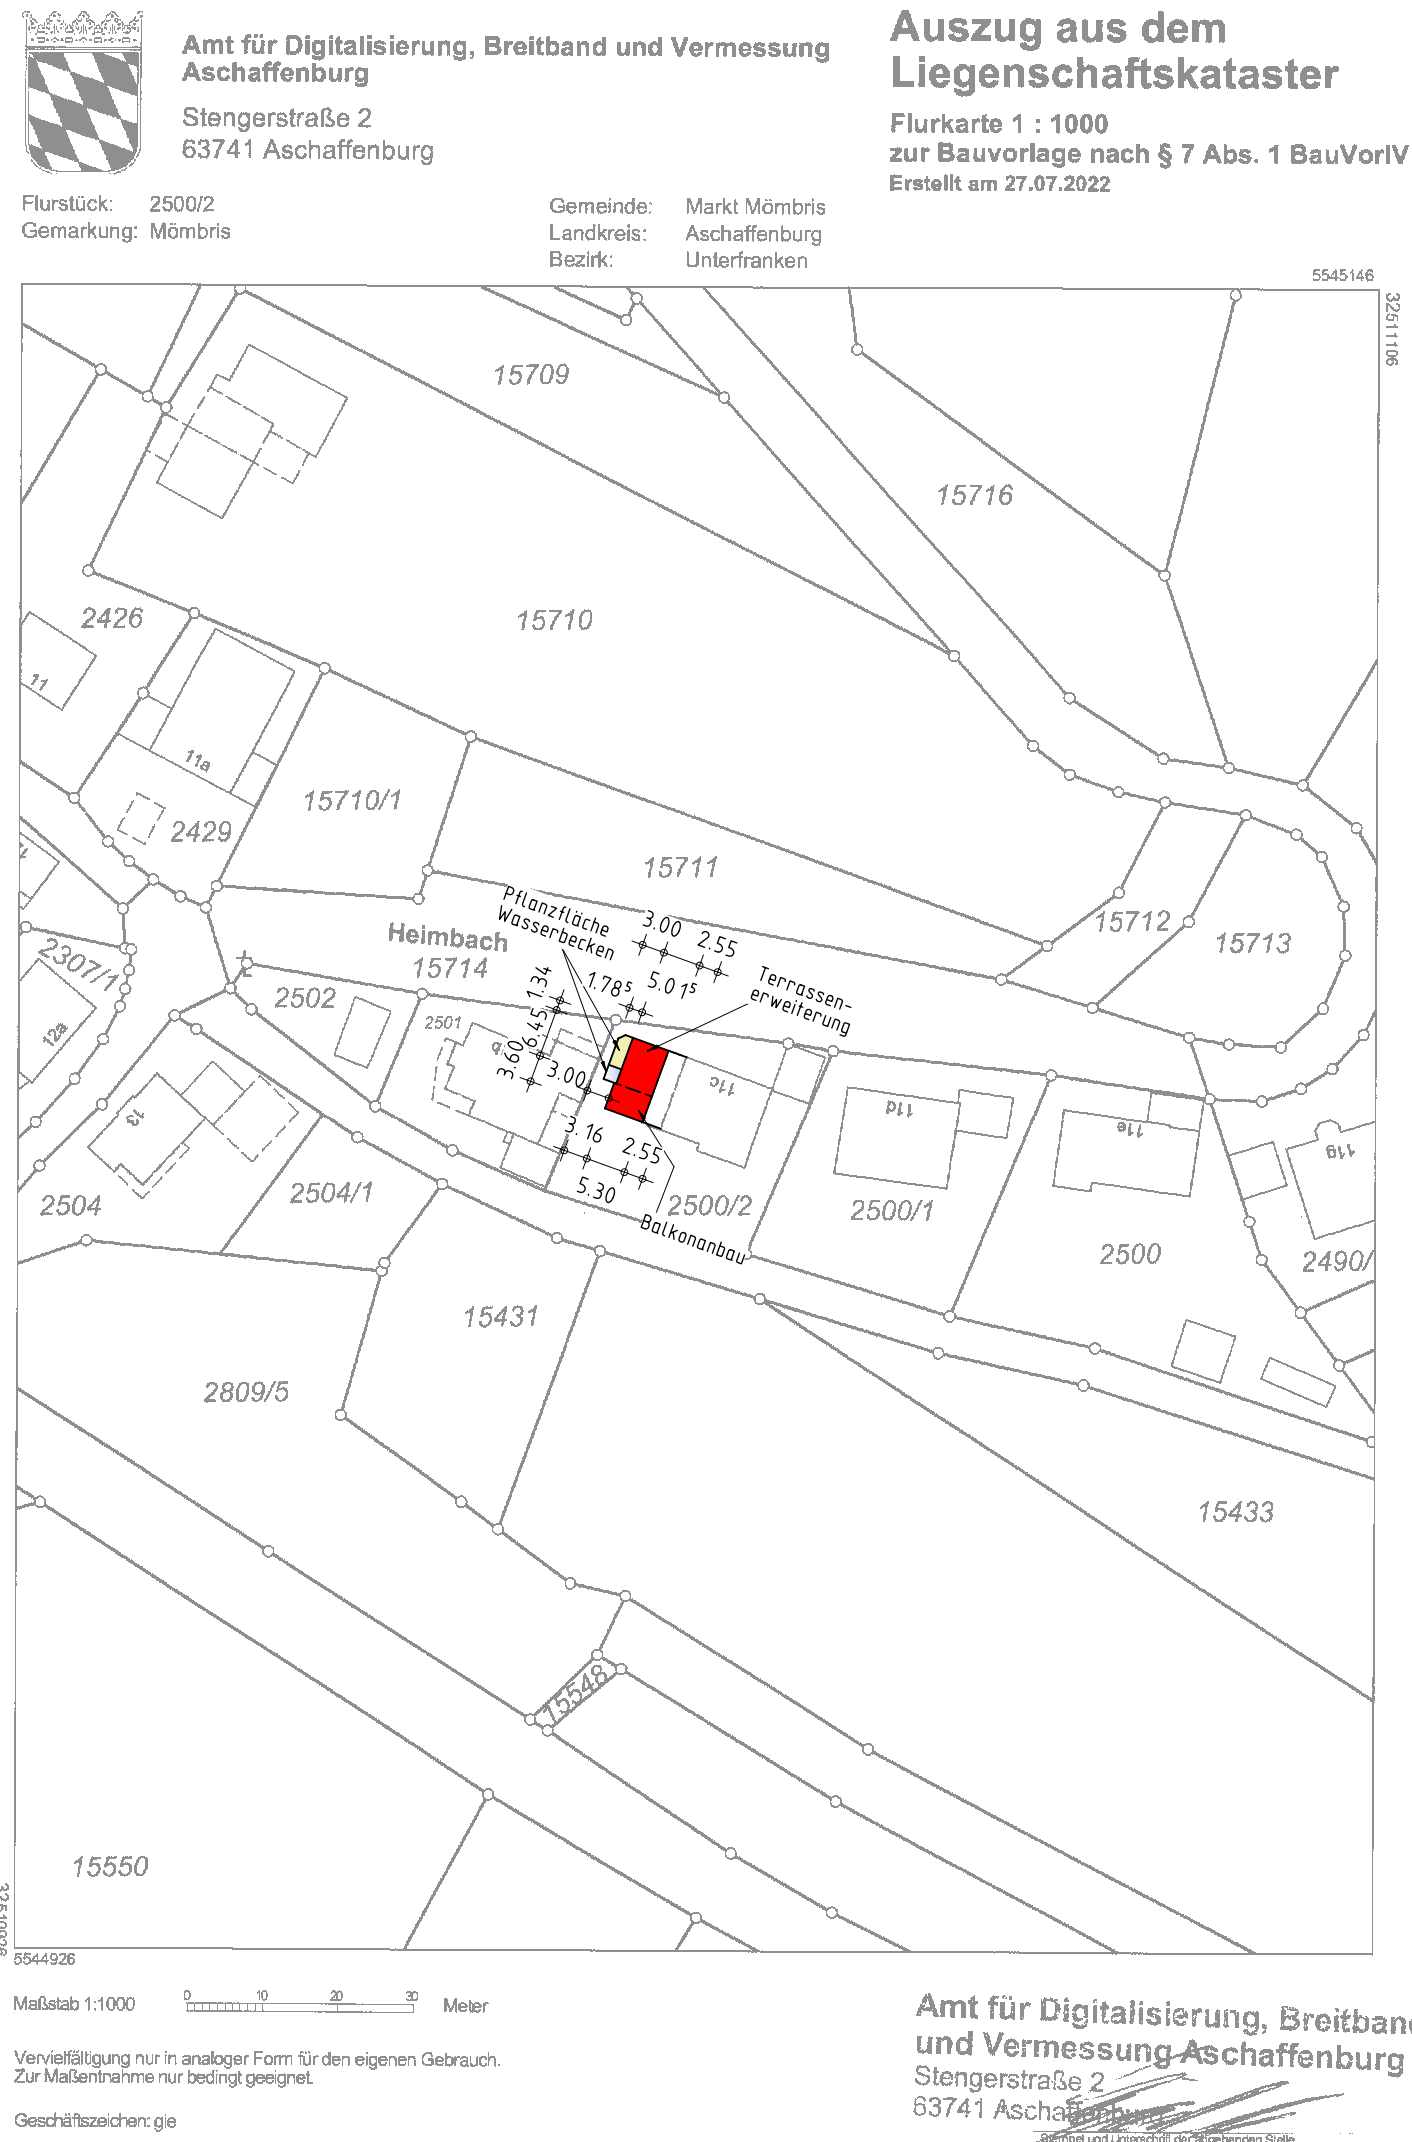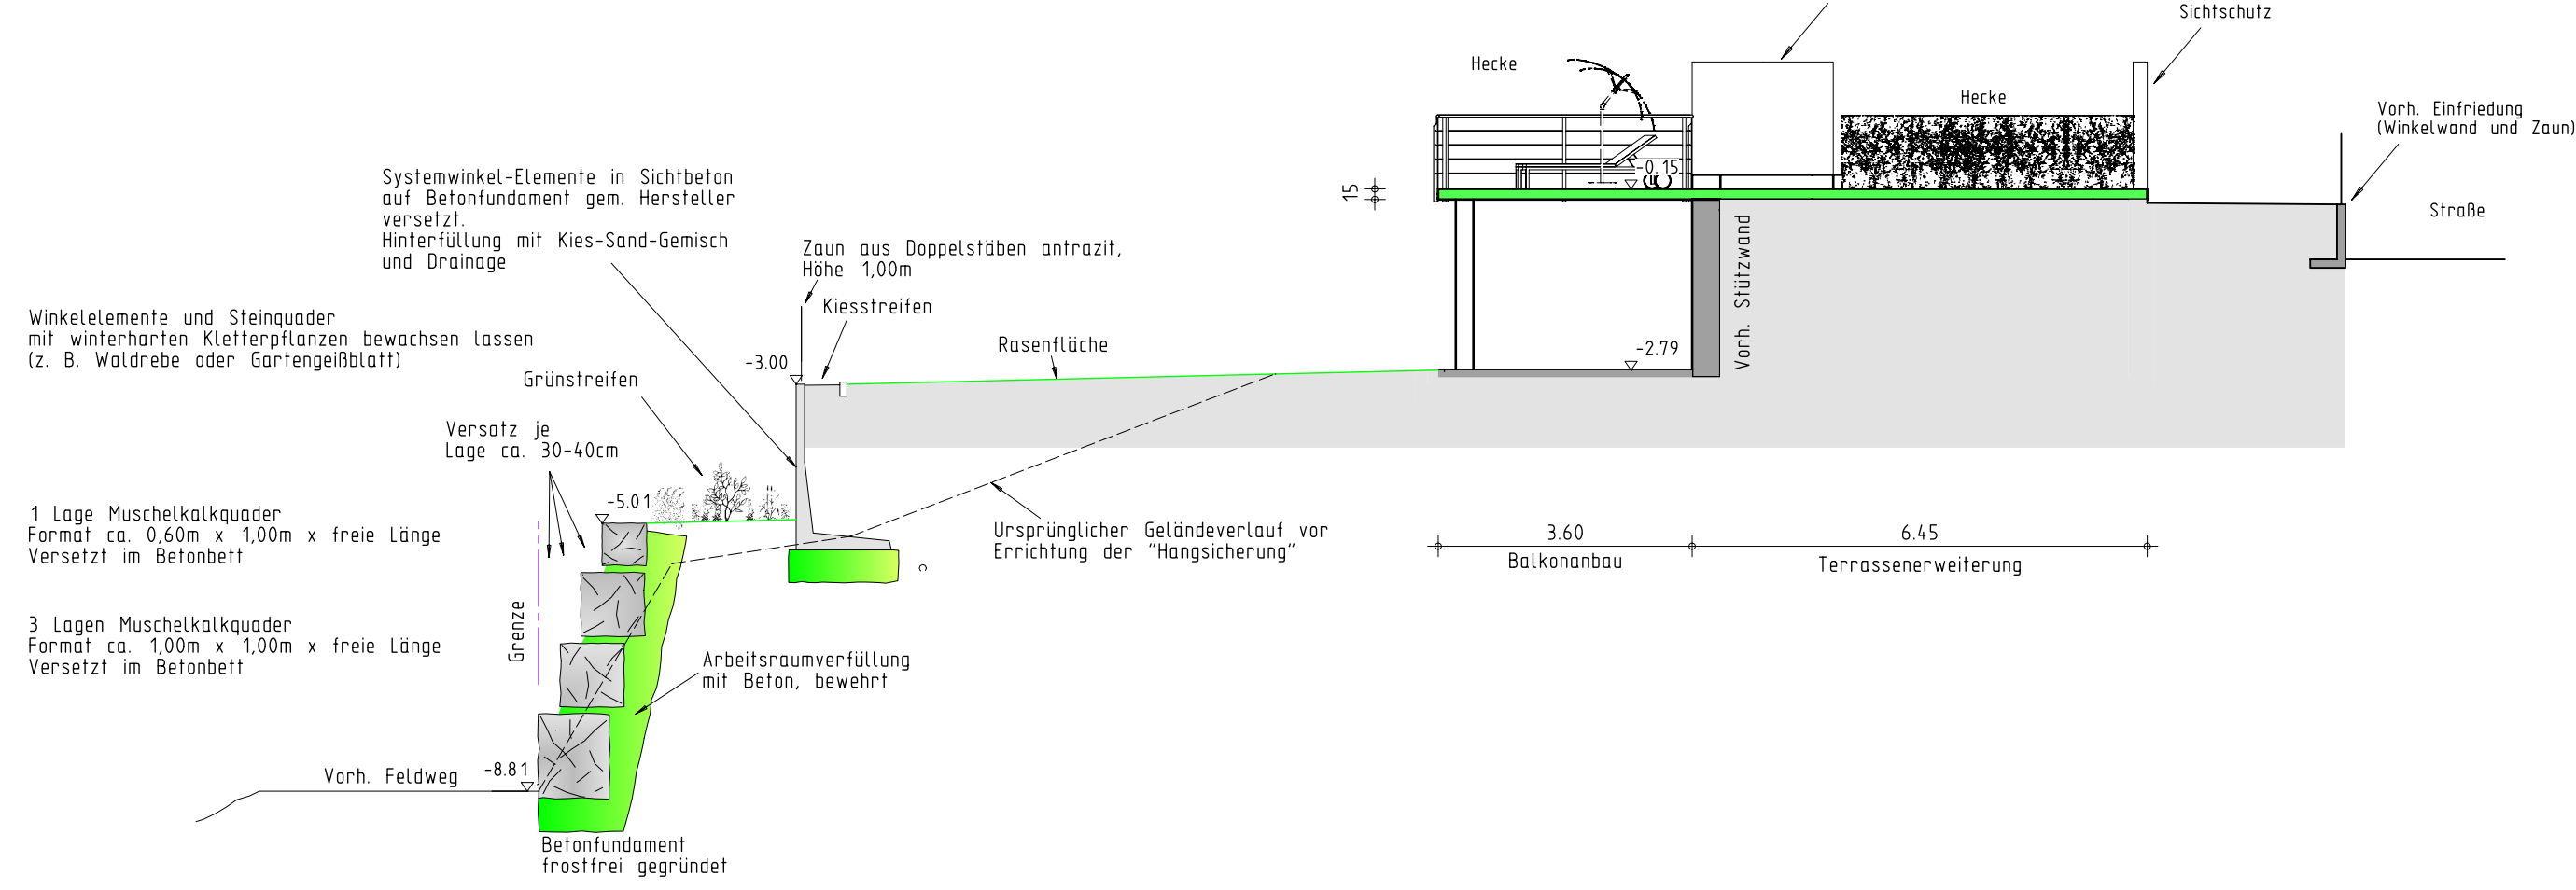

Bauvorhaben / Bauort:
Balkonanbau und Terrassenerweiterung
Heimbach 11c
63776 Mömbris OT Heimbach

Bauherr:
Oliver und Yingling Manasek
Heimbach 11c
63776 Mömbris OT Heimbach

Tel.:
Mobil 0152 58359801
E-Mail: yingling.manasek@gmail.com

Planung:
Krebs Roland
Hanfriesenstraße 38
63776 Mömbris

Tel.: 06029 4131
Mobil 0175 3608451
E-Mail: info@roro-moembris.de

Planinhalt:
Grundrisse, Schnitt und Lageplan

Leistungsphase:
Baueingabeplanung

Datum: 03.11.2022
Maßstab: 1:100
Plan Nr.: 201-A/2022