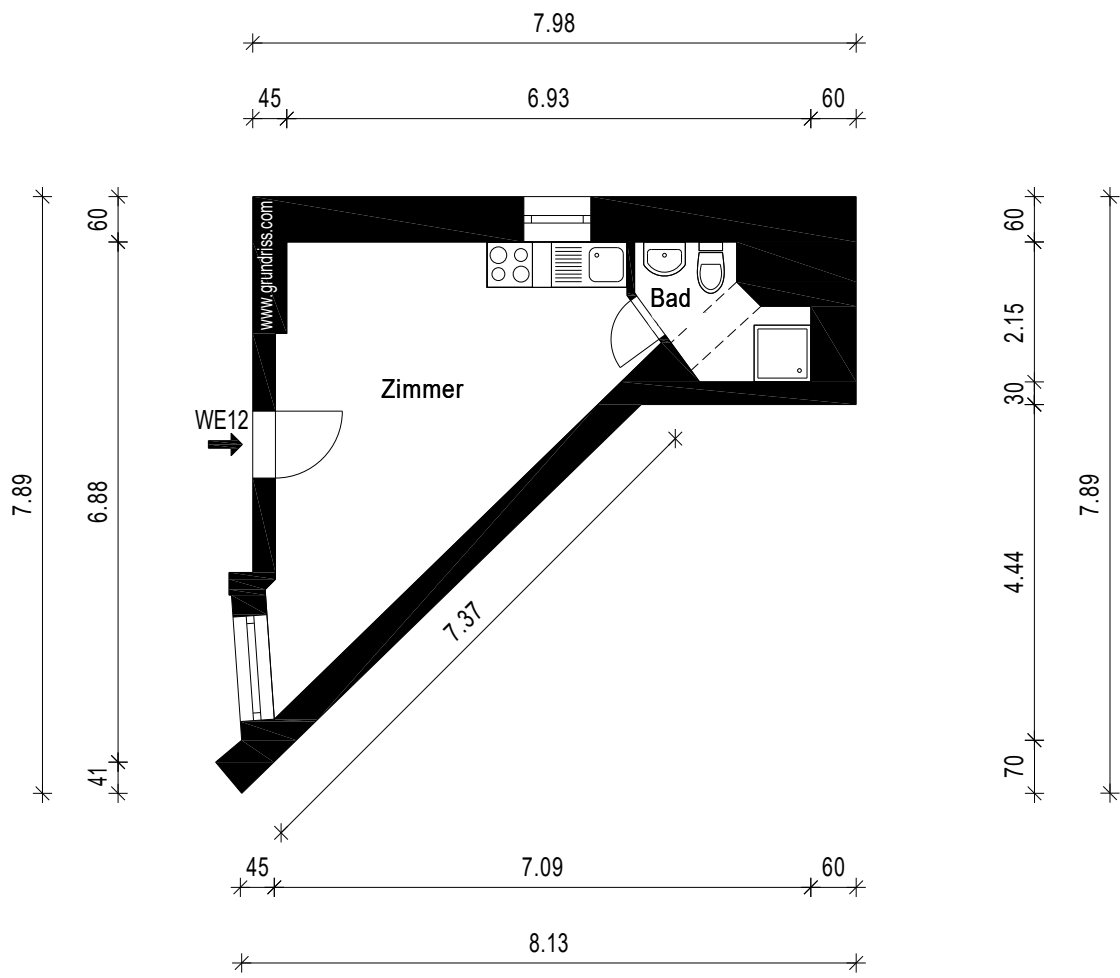


Gebäude ETW		
Ort/Straße 10997 Berlin, Oppelner Straße 10		
Planinhalt Erdgeschoss		 Aufmaß - CAD-Service - Flächen
Maßstab 1:100	Datum 18.12.2024	
Objekt-Nr. -	Plan-Nr. 1	