


Dachgeschoss.

Mr. S. Wied
Zeichner

zum Bau eines Klein-
hauses auf dem Grunde

Wieders

im Ort St.

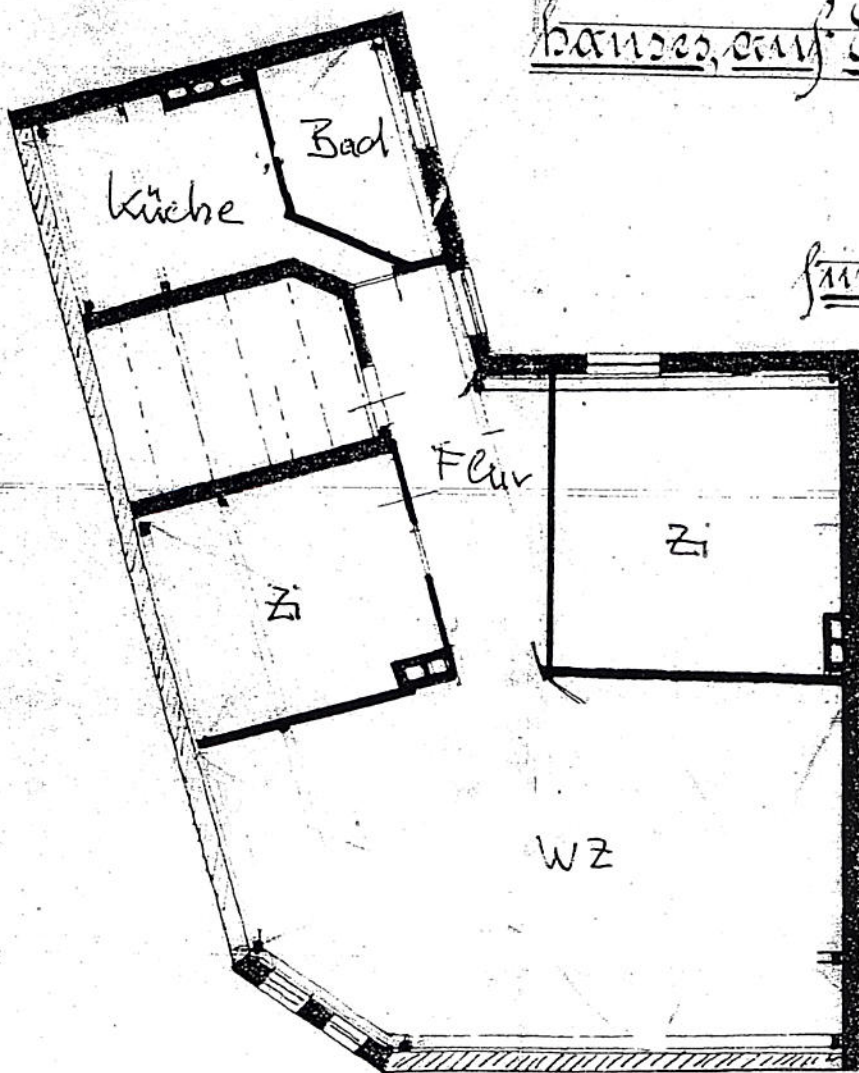

St.

Grundr.

der St.

