


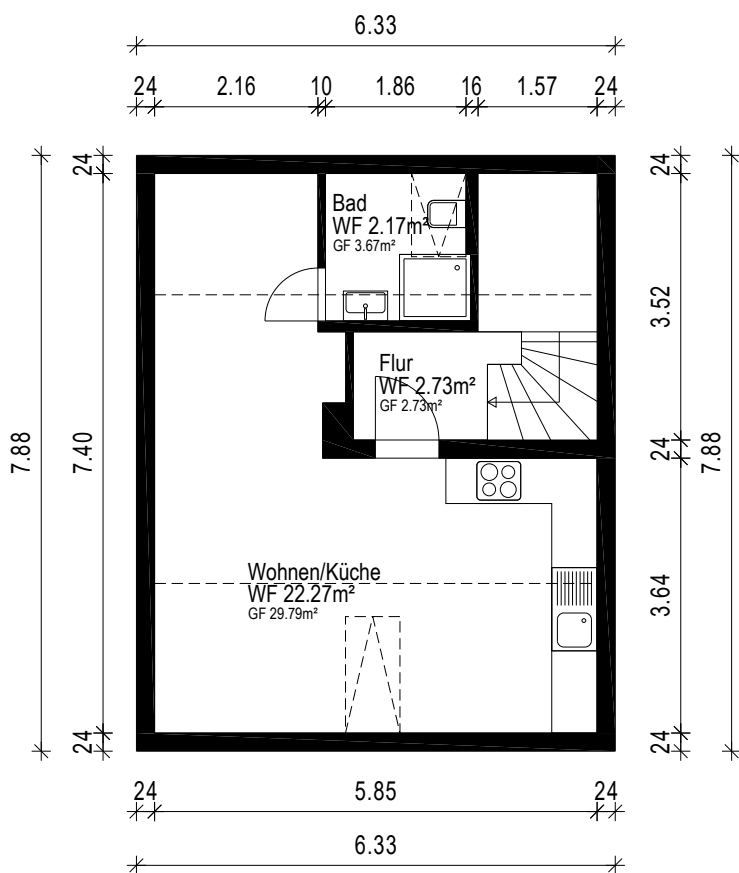

Gebäude Reihenmittelhaus		
Ort/Straße 85614 Kirchseeon, Kirchseeoner Weg 51		
Planinhalt Dachgeschoss		 Aufmaß - CAD-Service - Flächen
Maßstab 1:100/A4	Datum 13.08.2026	
Objekt-Nr. -	Plan-Nr. 1	