


Erdgeschoss

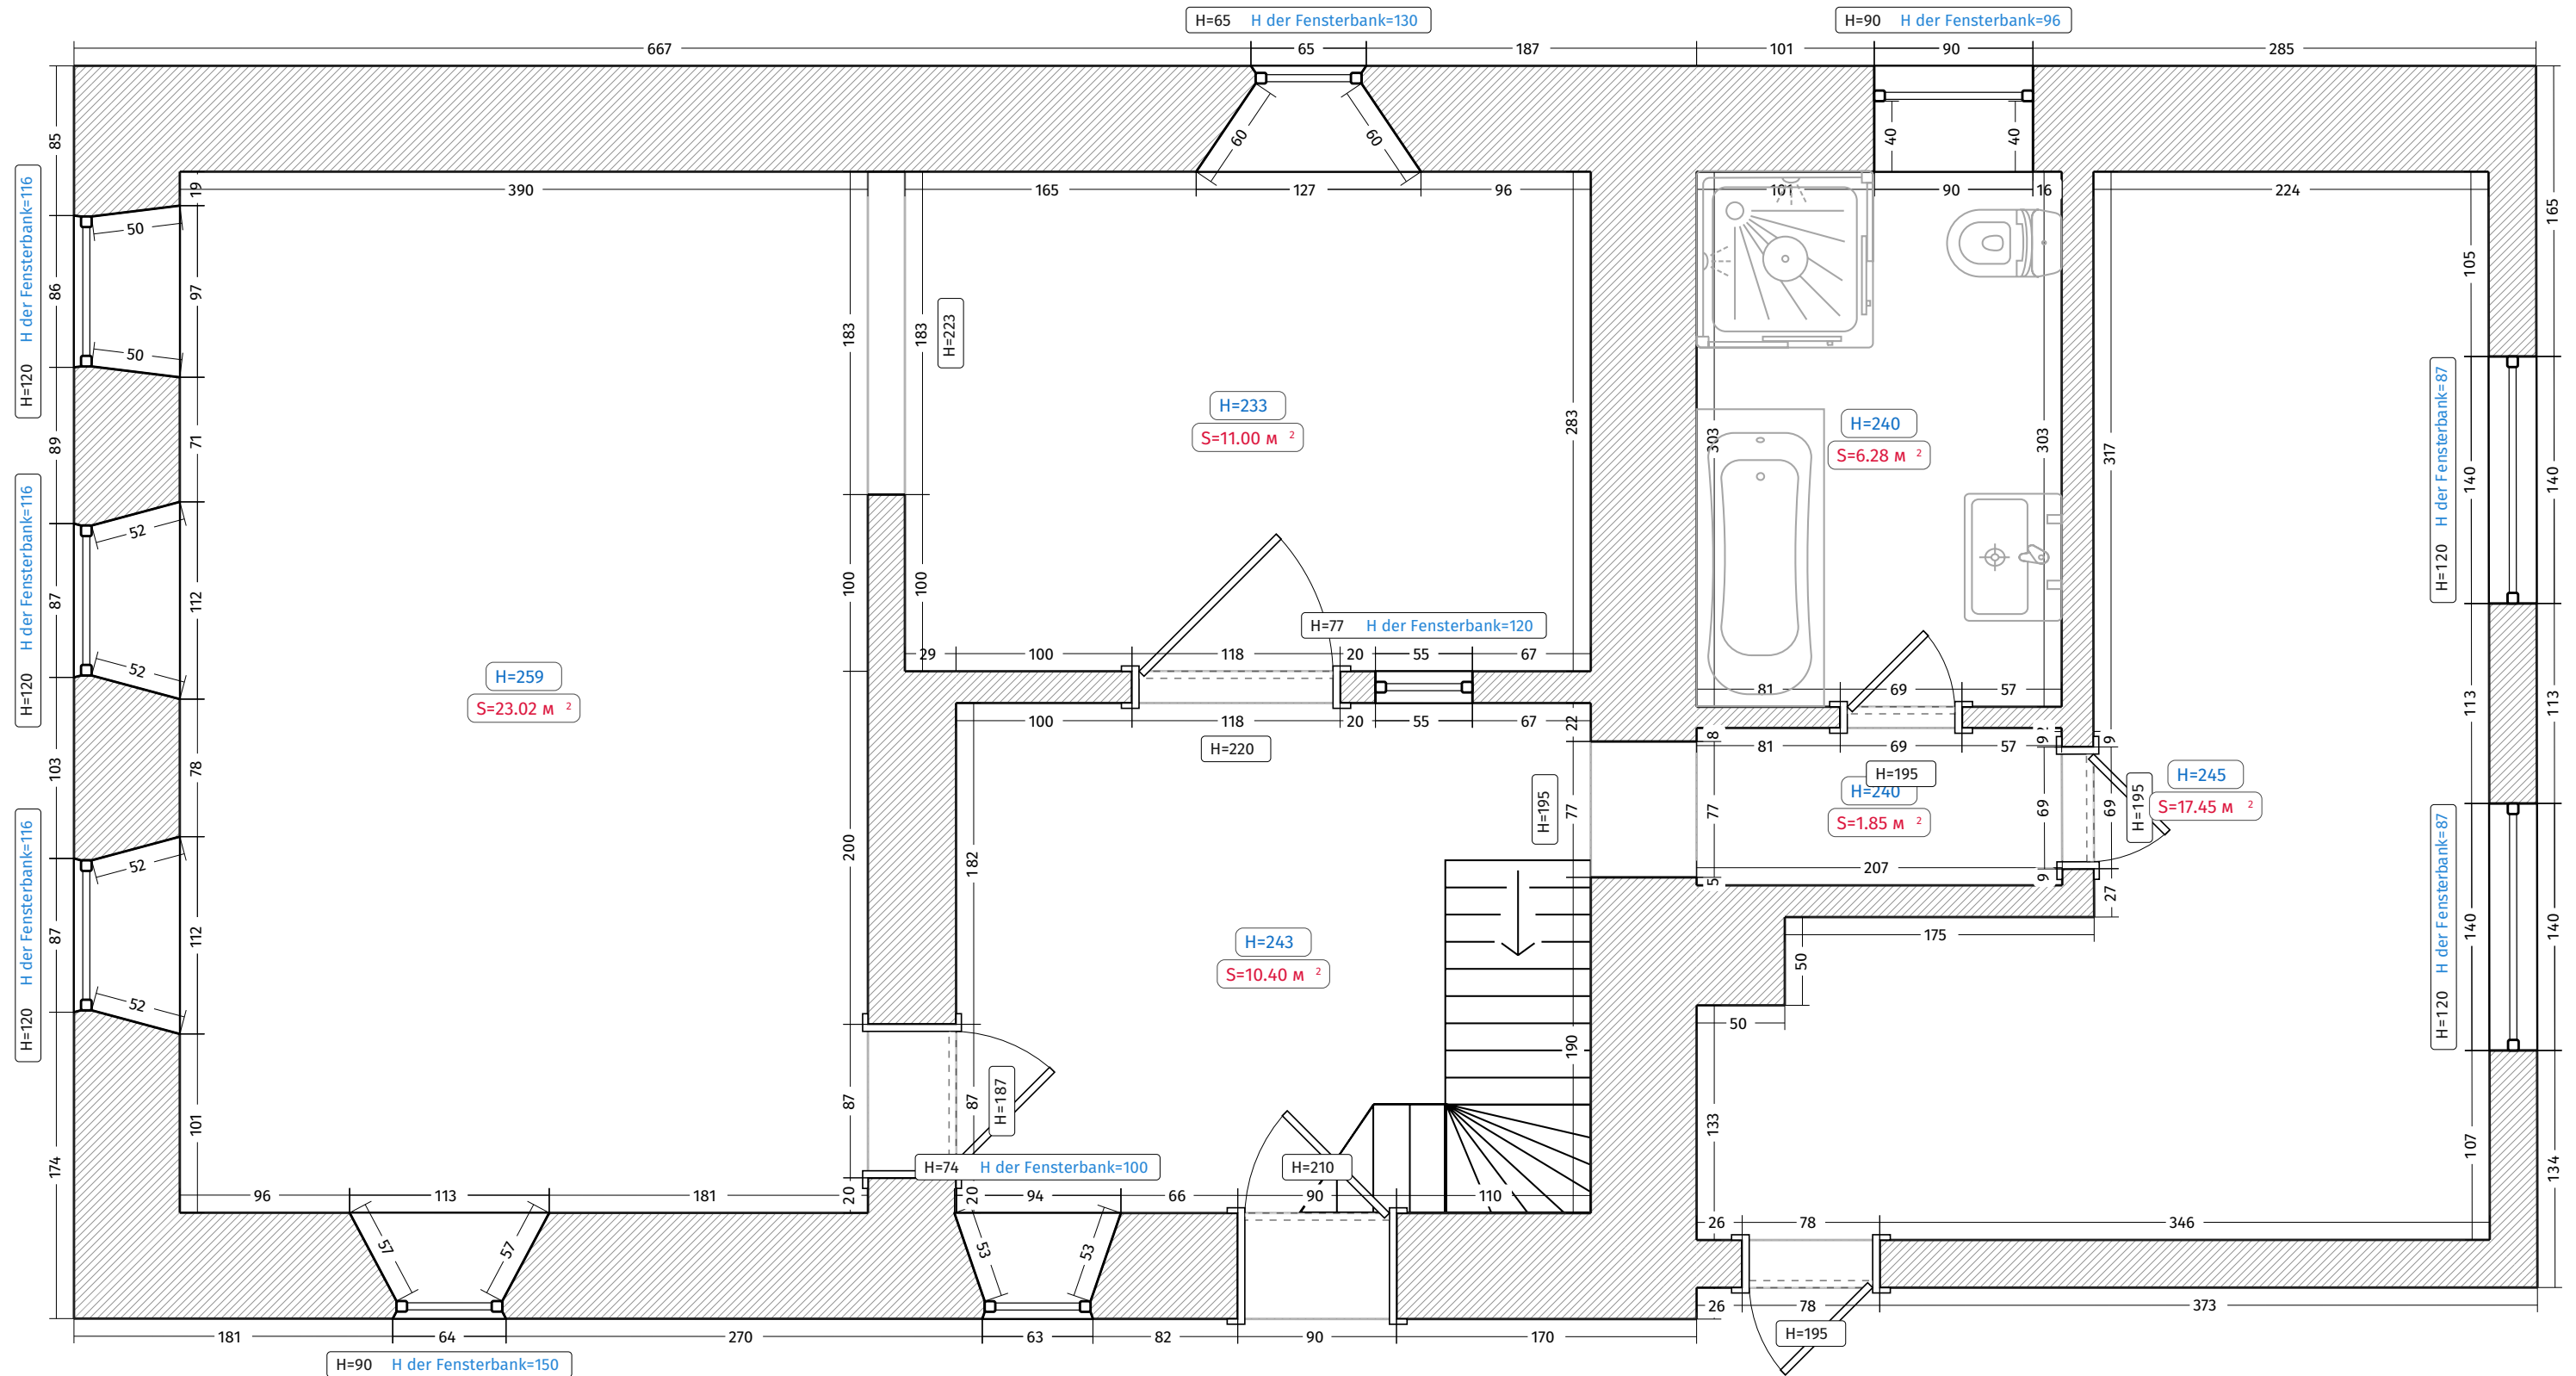

Legende:

 Bestehende Mauer