Etage 1

Legende:

- Bestehende Mauer
- Kamin

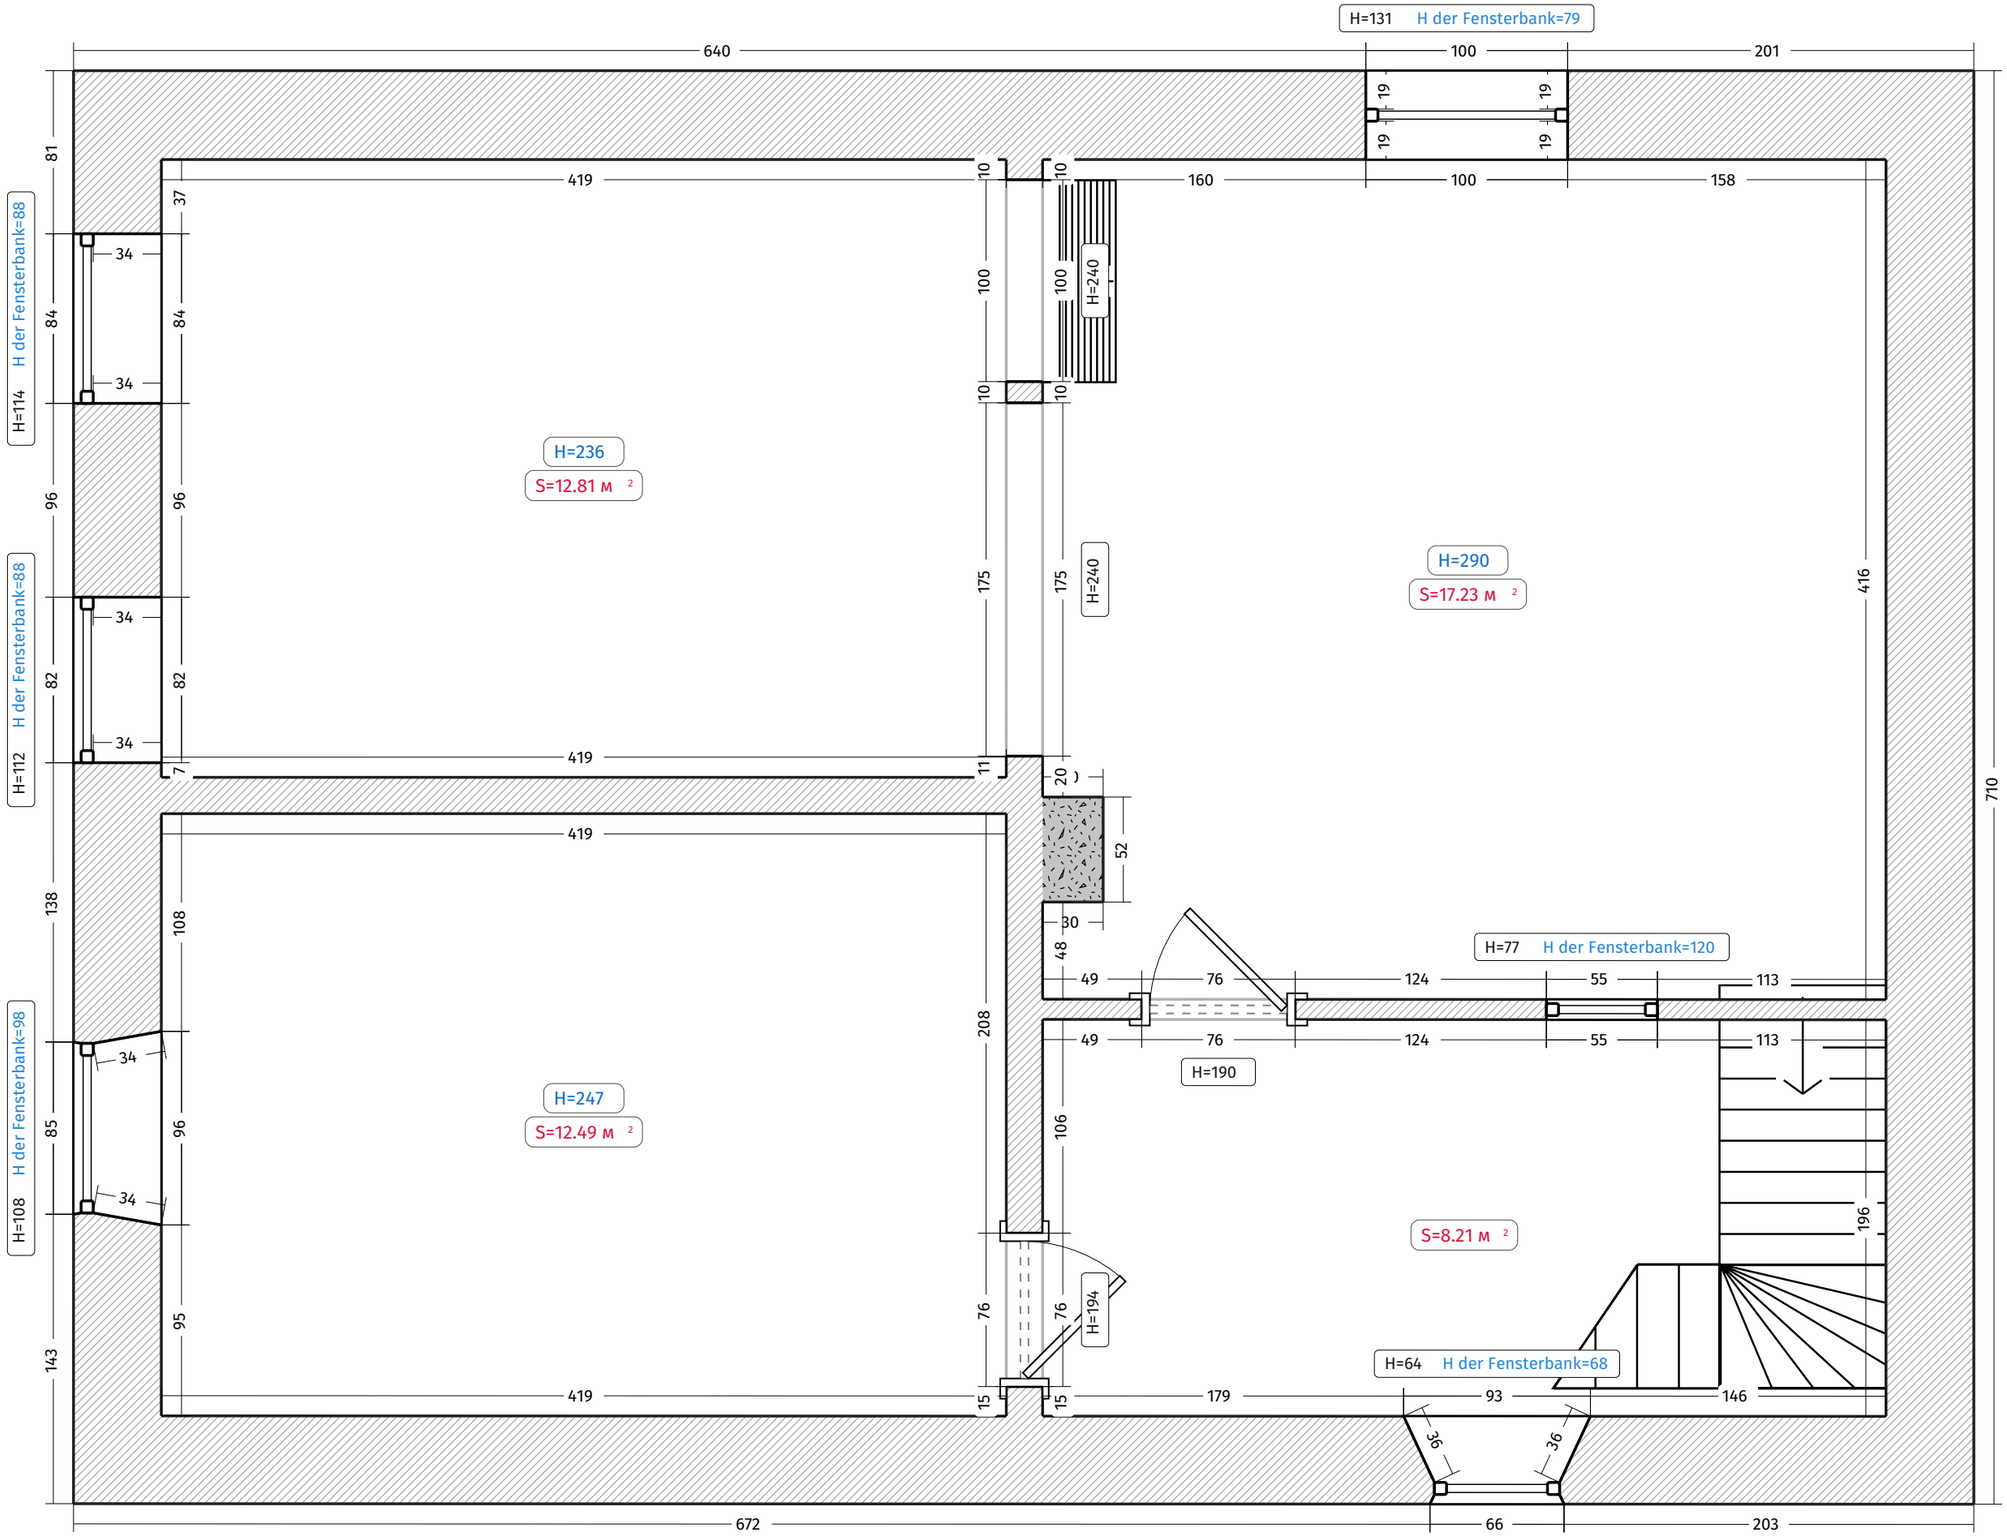

Ohne Gewähr