


Beb.-Plan Nr. 9.

(33, -m) lt. Beb.-Plan

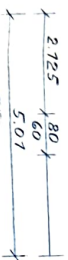

U = unzulässig zum dauernd Aufenthalt von Menschen


$$M. = 1:100.$$

Hinsichtlich der Eintragungen in „rot“ u. „gelb“

Bauseitlich geprüft

Neustadt a. Fbgg., d. 20. Mai 1969

Landkreis Neustadt a. Rbge

Hochbaut
Baustatik

Westland

gesehen:


Paul Neustadt u. Kb. Ge.

Baumt -



Zur Ausführung genehmigt

gemäß Bauschein Nr.

Neustadt a. Rg., de


Hochbauabteilung -

Der Odekreisdirektor

Neustadt a. Rhgo. im Febr. 1969
Bauherr u. Planverfasser:

Bauherr u. Planverfasser


Billi Knorr

Südansicht

Alle Brüstungen mind. 1,1 m hoch



Erdgeschoß.

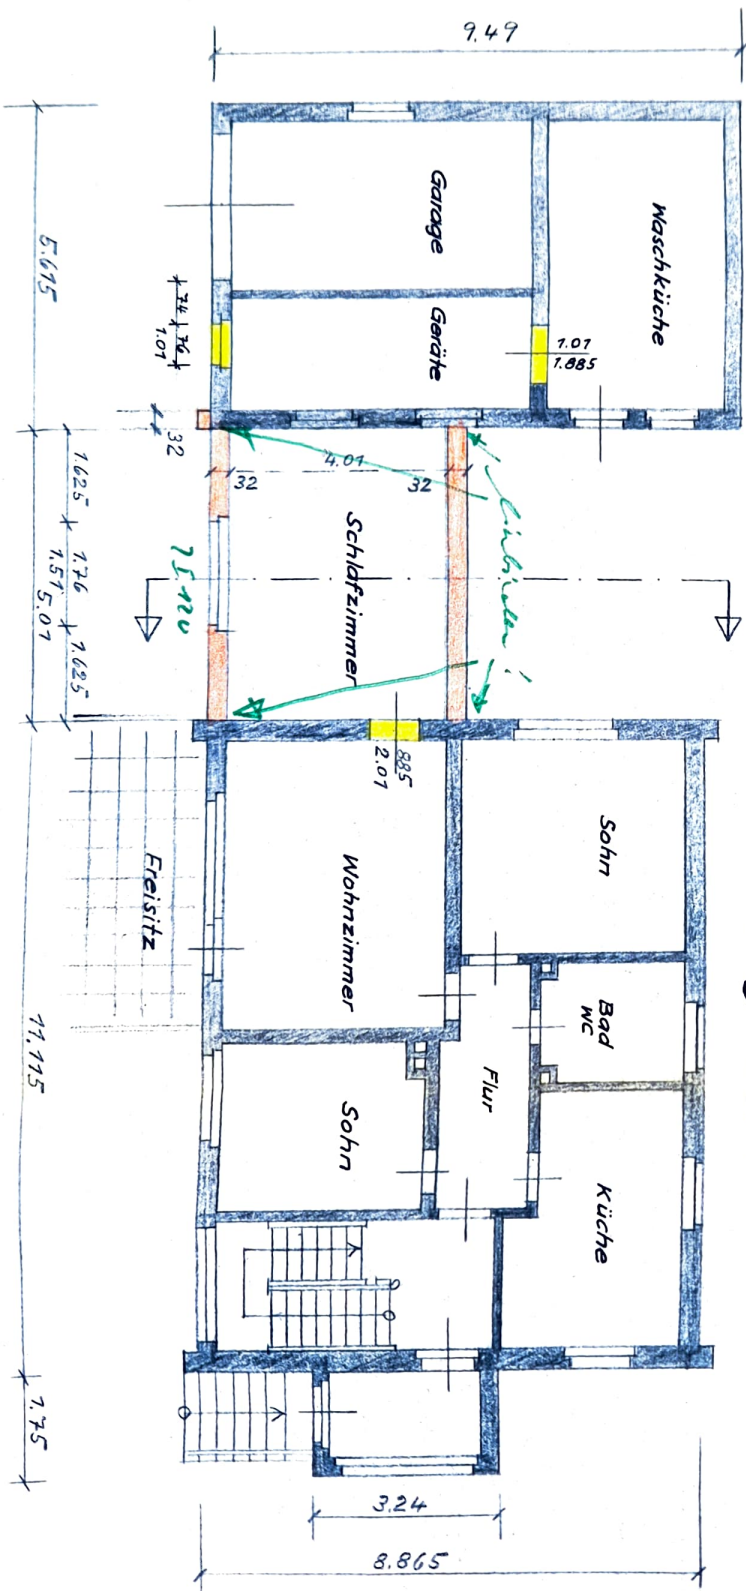

Maßstab = 1:100

Die Schornsteine werden auf St.-Betonplatte untermauert.

Schornsteine nicht ziehen
ab 90cm

Velux 43
Kniestock in Z. = Mörtel,
mit Trennwände veran-
kern.

siehe
nung

Der Bauherr: Kirch und Ziegler
Für die Zeichnung: _____