

Mehrfamilien-Wohnanlage in HANNOVER, HAGEN-STRASSE 26

UMWANDLUNG in EIGENTUMSWOHNUNG

EIGENTÜMER:

HERR KAUFMANN H.D. MÜLLER
HANNOVER, HAGEN-STRASSE 26

GRUNDSTÜCK:

GRUNDBUCH HANNOVER-FERNROSE
BAND 46, BLATT 1322
FLURSTÜCK 1028/208 268,00 m²

DIE ZEICHNUNG WURDE ANHAND VON
FOTOKOPIEN FRÜHERER BAUPLÄNE NACH-
VOLLEGEN, WEIL ORIGINALZEICHNUNGEN
FEHLEN.

DURCH ÖRTLICHE TEIL-AUFMASSE WURDE
DER JETZIGE BAUZUSTAND WEITGEHEND
BERÜCKSICHTIGT. ABWEICHUNGEN DAVON
SIND FÜR DIESEN ZWECK UNBEDEUTEND.


ALLE MASSANGABEN SIND FÜR ALLE EINHEI-
TEN GEMITTELT, DIE GESAMTFLÄCHEN ENT-
SPRECHEND ANGEGLICHEN.

FÜR DIE ZEICHNUNG:

Hans Schudert

BAU-ING. HANS SCHUDERT
3001- STERNHAGEN-H.B./0511-77702
HOHENHORSTER-KIRCHWEG. 20

14. JUNI 1975

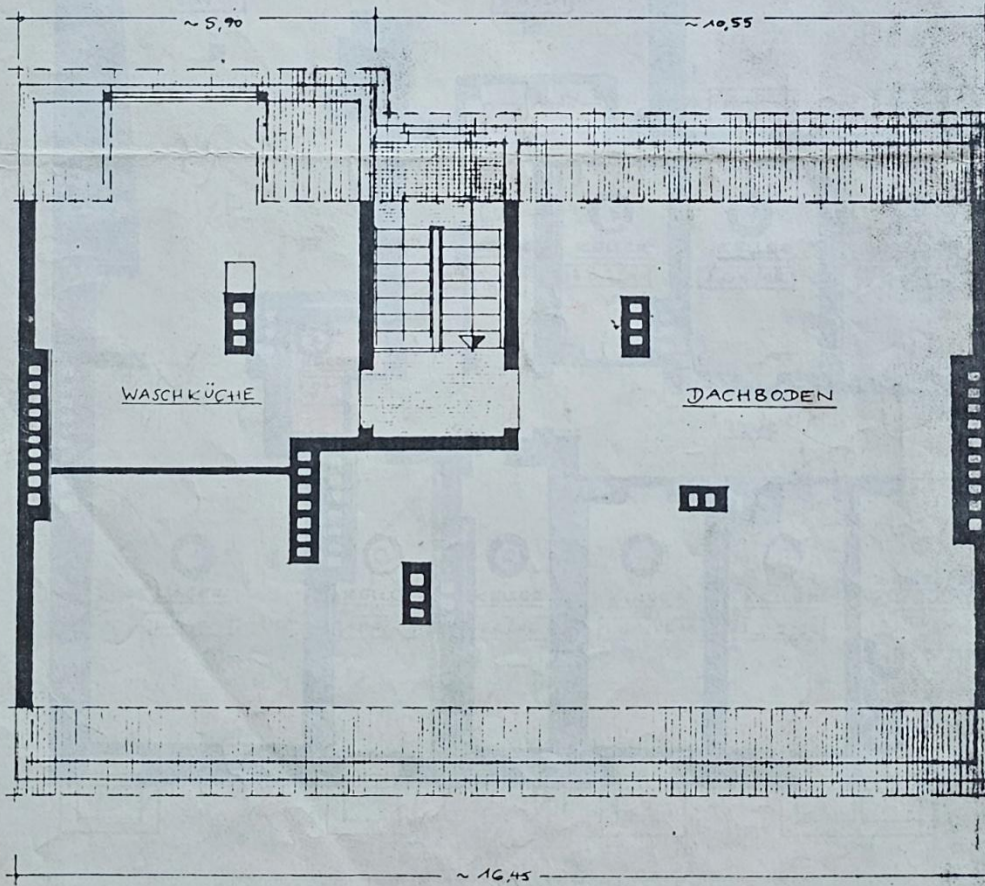

DACHGESCHOSS

GRUNDRISSSE M. 1:100
KELLER-, ERD-, DACHGESCHOSS


Aufteilungsplan zur Bescheinigung vom 18. 6.

Landeshauptstadt Hannover

- Bauordnungsamt -

Oberstadtdirektor

Im Auftrage

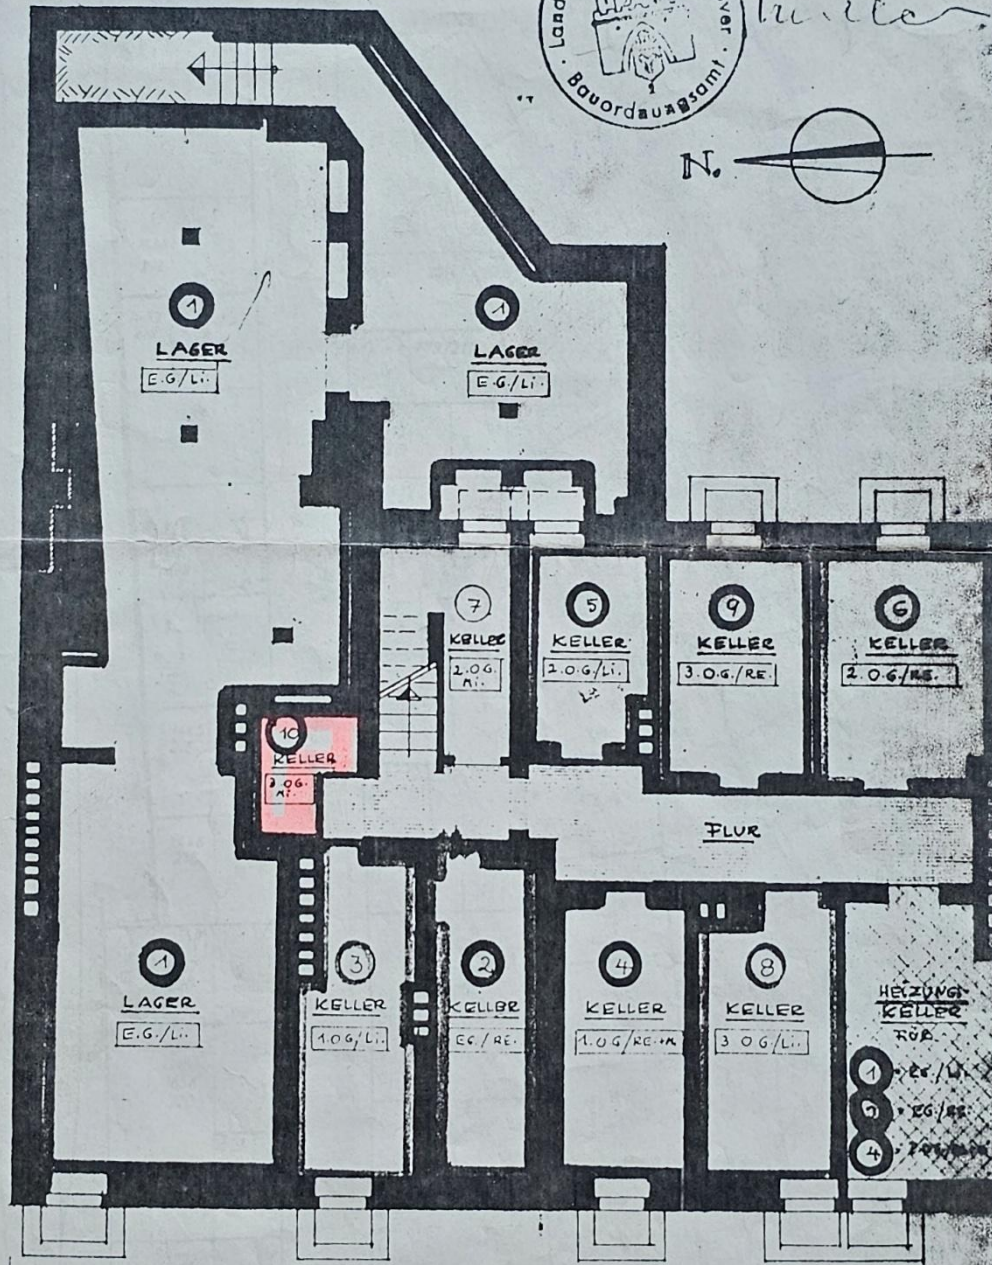

KELLERGEKHOSS

DER KELLERGEKHOSS-GRUNDRISS ERHEBT KEINEN ANSPRUCH AUF ABSOLUTE RICHTIGKEIT. DIE ABWEICHUNGEN SIND FÜR DIE BAUMZUTEILUNG ZW. DEN JEWEILIGEN MITEIGENTUMS-ANTEILEN OHNE BEDEUTUNG.

MEHRFAMILIEN-WOHNHAUS MIT 10 MITEIGENTUMS-ANTEILEN
IN HANNOVER, HAGEN-STRASSE 26

UMWANDLUNG IN EIGENTUMSWOHNUNGEN

EIGENTÜMER:

HERR KAUFMANN H.D. MÜLLER
HANNOVER, HAGEN-STRASSE 26

GRUNDSTÜCK:

GRUNDBUCH HANNOVER-FERNEBODE
BAND 46, BLATT 1322
FLURSTÜCK 1838/208 268,00 m²

DIE ZEICHNUNG WURDE ANHAND VON
FOTOKOPPIERTEN FRÜHEREN BAUPLÄNE NACH-
VOLLZUGEN, WEIL ORIGINALZEICHNUNGEN
FEHLEN.

DURCH ÖRTLICHE TEIL-AUFMASSE WURDE
DER JETZIGE BAUZUSTAND WEITGEHENDIT
BERÜCKSICHTIGT. ABWEICHUNGEN DAVON
SIND FÜR DIESEN ZWECK UNBEDEUTEND.


ALLE MASSANGABEN SIND FÜR ALLE EINHEI-
TEN GEMITTELT. DIE GESAMTFLÄCHEN ENT-
SPRECHEND ANGEGLICHEN.

FÜR DIE ZEICHNUNG:

Hans Schubert

BAUUNG. HANS SCHUBERT
3001- JERNHAGEN-H.B. / 0511-737902
HOHENHORTER-KIRCHWEG 20

14. JUNI 1975

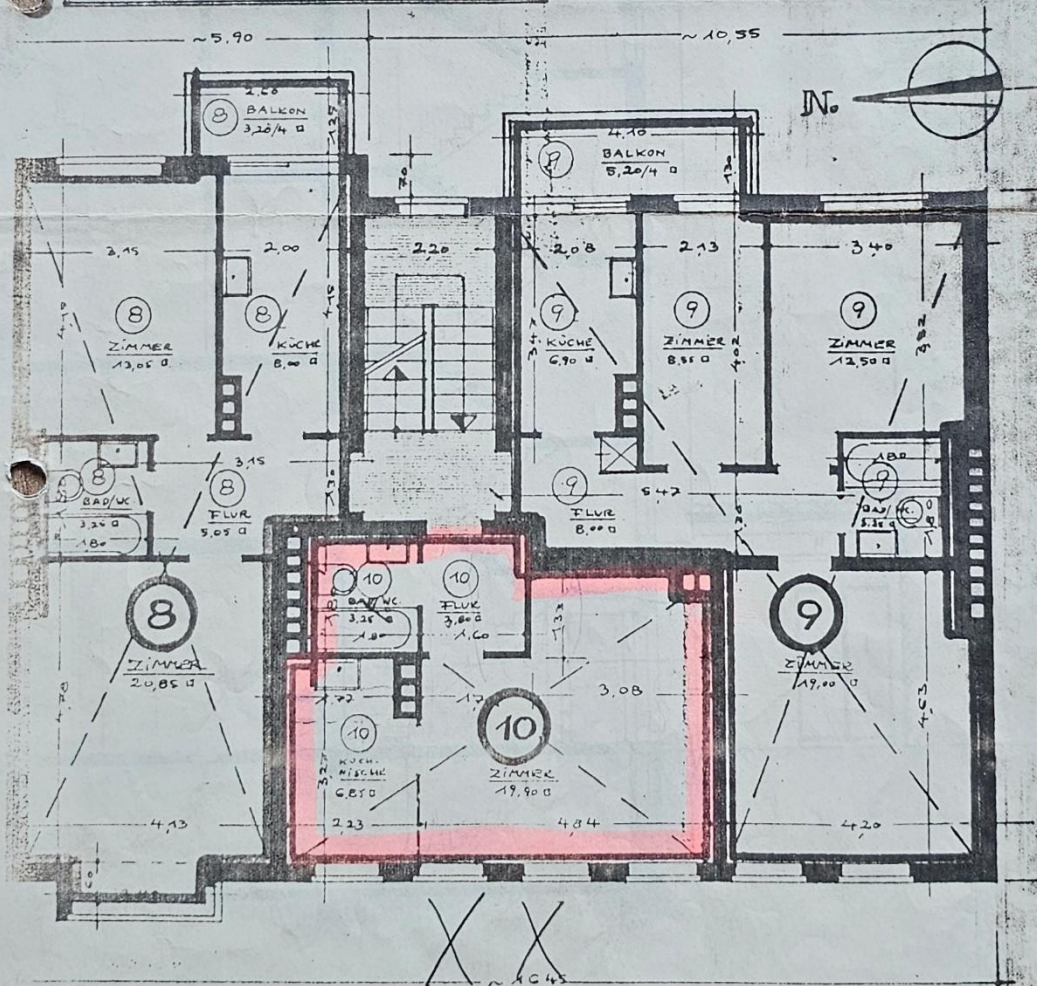

III. OBERGESCHOSS

GRUNDRISSSE M. 1:100
I. + II. + III. OBERGESCHOSS

Aufteilungsplan
zur Bescheinigung vom 13.1.13
Landeshauptstadt Hannover



- Bauordnungsamt -
Der Oberstadtdirektor
Im Auftrage

[Handwritten signature]



DURCH-
FAHRT
ZUM
HOF

NACHBAR

~ 10 45

NACHBAR

STRASSEN-ANSICHT



MEHRFAMILIEN-WOHNUNG
IN HANNOVER, HAGEN-STRASSE 26
UMWANDLUNG IN EIGENTUMSWOHNUNG

EIGENTÜMER:

HERR KAUFMANN H.D. MÜLLER
HANNOVER, HAGEN-STRASSE 26

GRUNDSTÜCK:

GRUNDBUCH HANNOVER-FREIHANDEL
BAND 46, BLATT 1322
FLURSTÜCK 1030 / 200



HOF-ANSICHT

M. 41
ANSICHTEN UND SCHNITT


DIE ZEICHNUNG WURDE ANHAND VON FOTOKOPIEN
FRÜHERER BAUPLÄNE NACHVOLZGEN, WEIL ORIGI-
NALZEICHNUNGEN FEHLEN.
DURCH ORTLICHE TEIL-AUFMAßE WURDE DER
JETZIGE BAUZUSTAND WEITGEHENDIT BERÜCKSICH-
TIGT. ABWEICHUNGEN DAVON SIND FÜR DIESEN
ZWECK UNBEDEUTEND.

FÜR DIE ZEICHNUNG

Hans Schubert

BAU-ING. HANS SCHUBERT
3001 JERNHAGEN-H.B. / 0511-737902
HOHENHORITER-KIRCHWEG 20

14. JUNI 1975

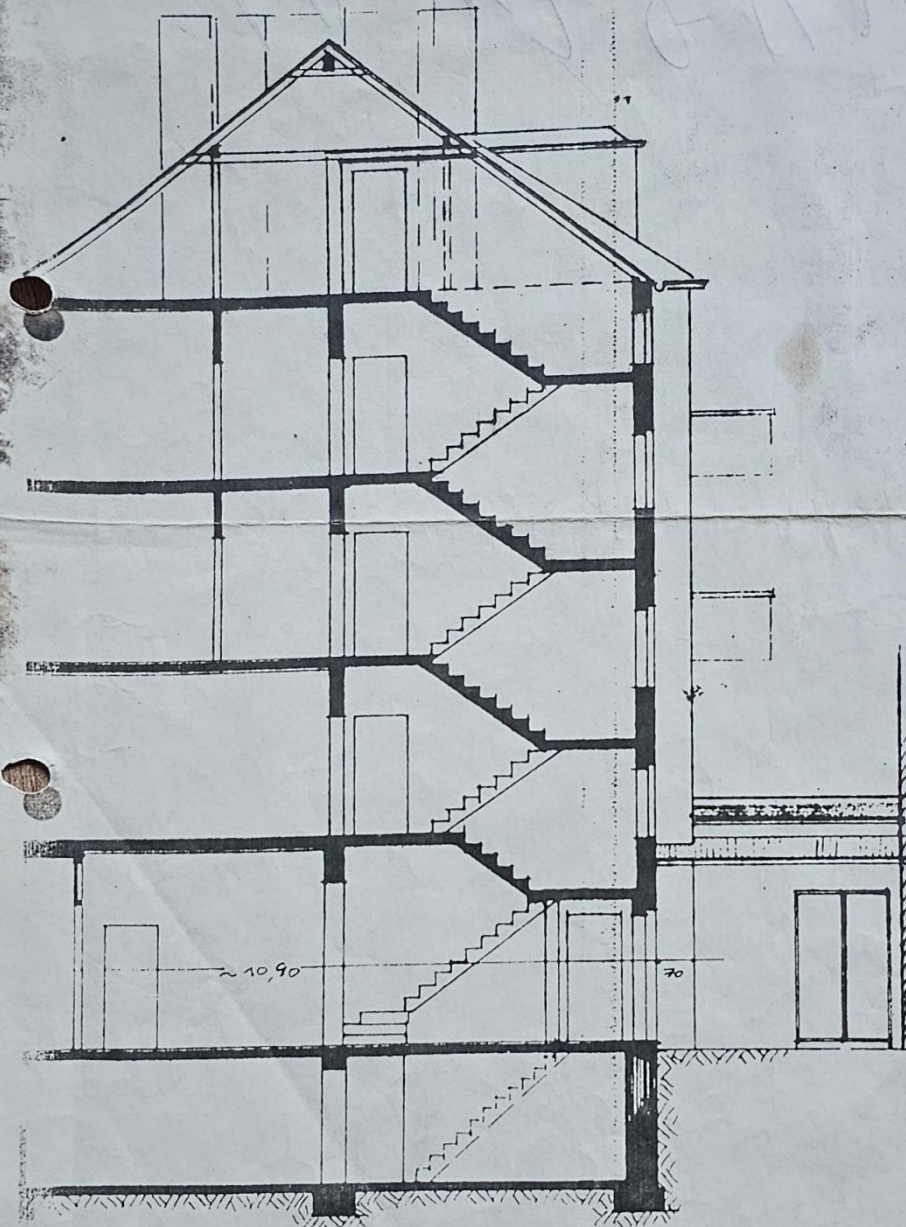

DURCH-
SCHNITT
VON SÜD
NACH NORD

NACH