

Komforthaus "Birkenweg" mit 2 Schlafräumen

(Typ 104/1-4)

4. Berechnung der Wohnfläche nach DIN 283

4.1. Erdgeschoß:

1. Wohnraum:	$5,303 \times 5,562 =$	29,50 m ²
3. Elternzimmer:	$4,405 \times 5,562 = 24,50$	
	$\cdot / \cdot 0,739 \times 4,312 = \underline{0,92}$	23,58 m ²
4. Kinderzimmer:	$2,354 \times 4,312 =$	10,15 m ²
6. Küche:	$2,369 \times 4,312 =$	10,22 m ²
7. Bad:	$1,715 \times 3,116 =$	5,34 m ²
8. Flur:	$4,909 \times 1,120 = 5,50$	
	$\cdot / \cdot 0,140 \times 1,141 = \underline{0,16}$	5,34 m ²
9. Diele:	$2,077 \times 1,170 =$	2,43 m ²
9A. Windfang:	$1,361 \times 1,870 = 2,55$	
	$\cdot / \cdot 0,137 \times 1,243 = \underline{0,17}$	2,38 m ²
Zählerraum:	$0,640 \times 1,870 =$	1,20 m ²
Gesamte Wohnfläche:		90,14 m ²
=====		

Losheim, den 29. Febr. 1972
Bl-T22-Ba/she

97

BAUHERR:

H. Schneider
B. Schneider

Haustyp 1044. Berechnung der Wohnfläche nach DIN 283 (bebaute Fläche 65,46 m²)

4.3 Dachgeschoß 38°


Raum 11:	4505 x 5200	=	23,43	
./.	826 x 1250	=	1,03	
./.	231 x 2095	=	0,48	
./. 1/2 x	4505 x 490	=	1,10	
./. 1/2 x	4274 x 490	=	1,05	19,77 m ²
Raum 13:	2397 x 5200	=	12,46	
./.	2397 x 490	=	1,18	11,28 m ²
Raum 17:	1715 x 2642	=	4,53	
./. 1/2 x	1715 x 490	=	0,42	4,11 m ²
Raum 19:	2756 x 2482	=	6,84	
./. 1/2 x	2756 x 490	=	0,68	6,16 m ²
Wohnfläche:				41,32 m ²
=====				

Losheim, den 28. Febr. 1972
B1-T22Ba/efi

91

BAUHERR:


B. Schürer

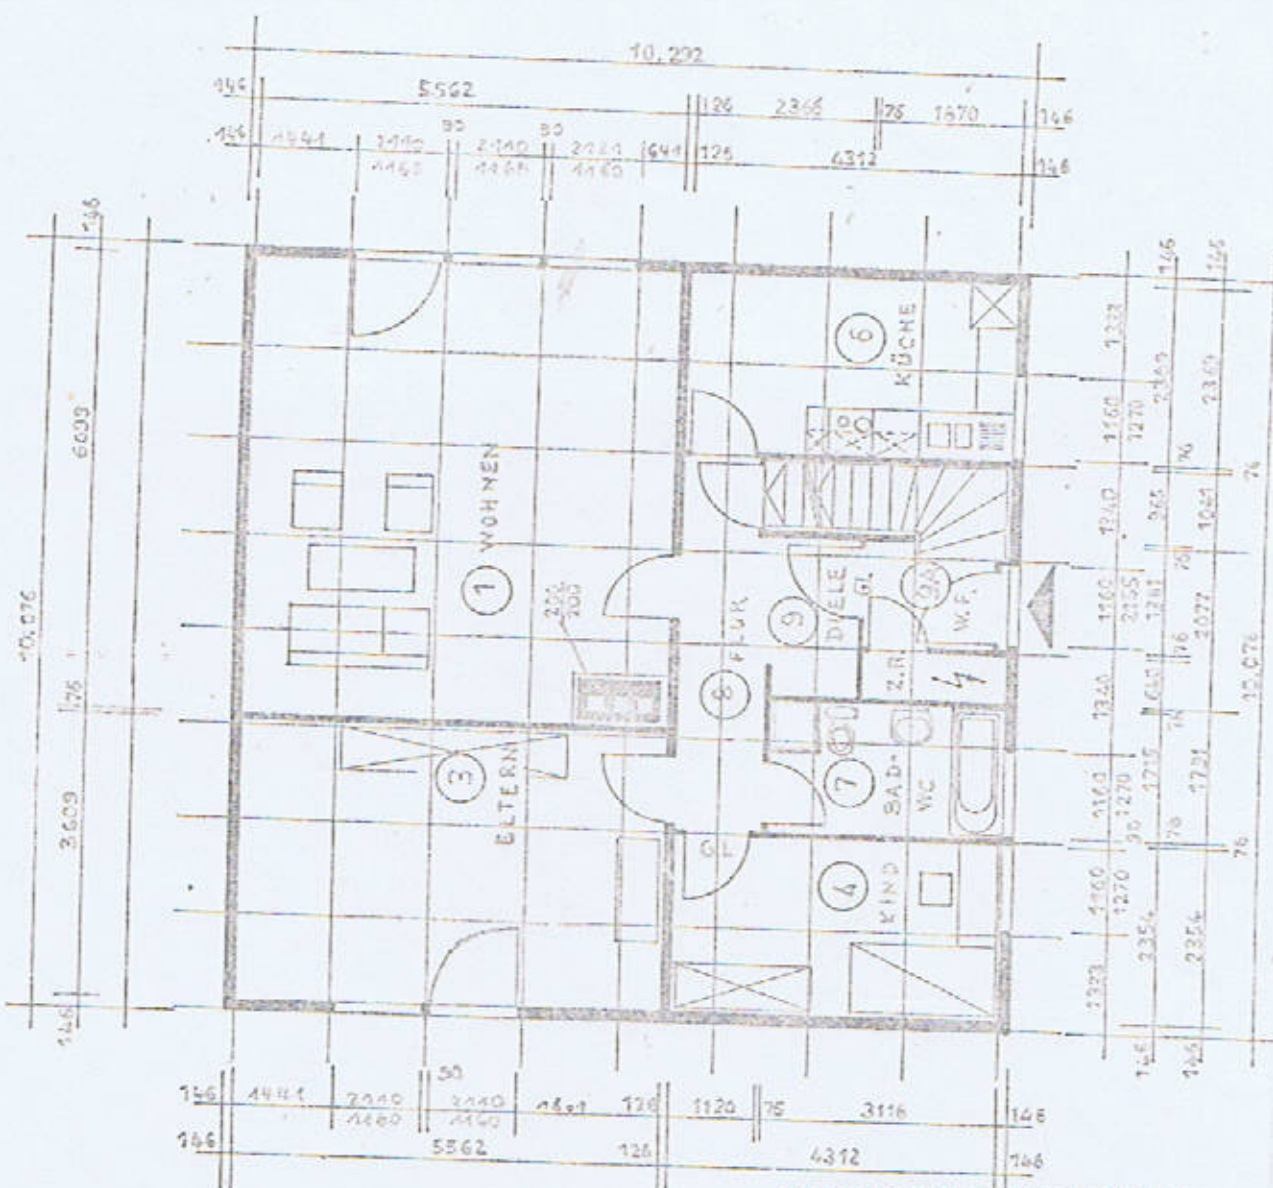

Dieser Bauplan stimmt mit dem
errichteten Bau und der mit Bau-
schein Nr. 27 1529/72
vom 1. Feb. 1973 genehmigten
Bauzeichnung überein.
Solingen, den 18. Mai 1973

Der Oberstadtdirektor
- Bauaufsichtsbehörde -
Im Auftrage:

M. L.

Der Bauausführende

Der Bauherr

Die Baubehörde

B. Schöck

NECKERMANN EIGENHEIM GMBH FRANKFURT

Maßstab

Bezeichnung

1:100

KOMFORTHAUS 104/1-4

STREIF. eigenheimbau
Lohme/Saur

Datum


Blz.

gepr.

ERDGESCHOSS

Detail Nr.

Zahl von

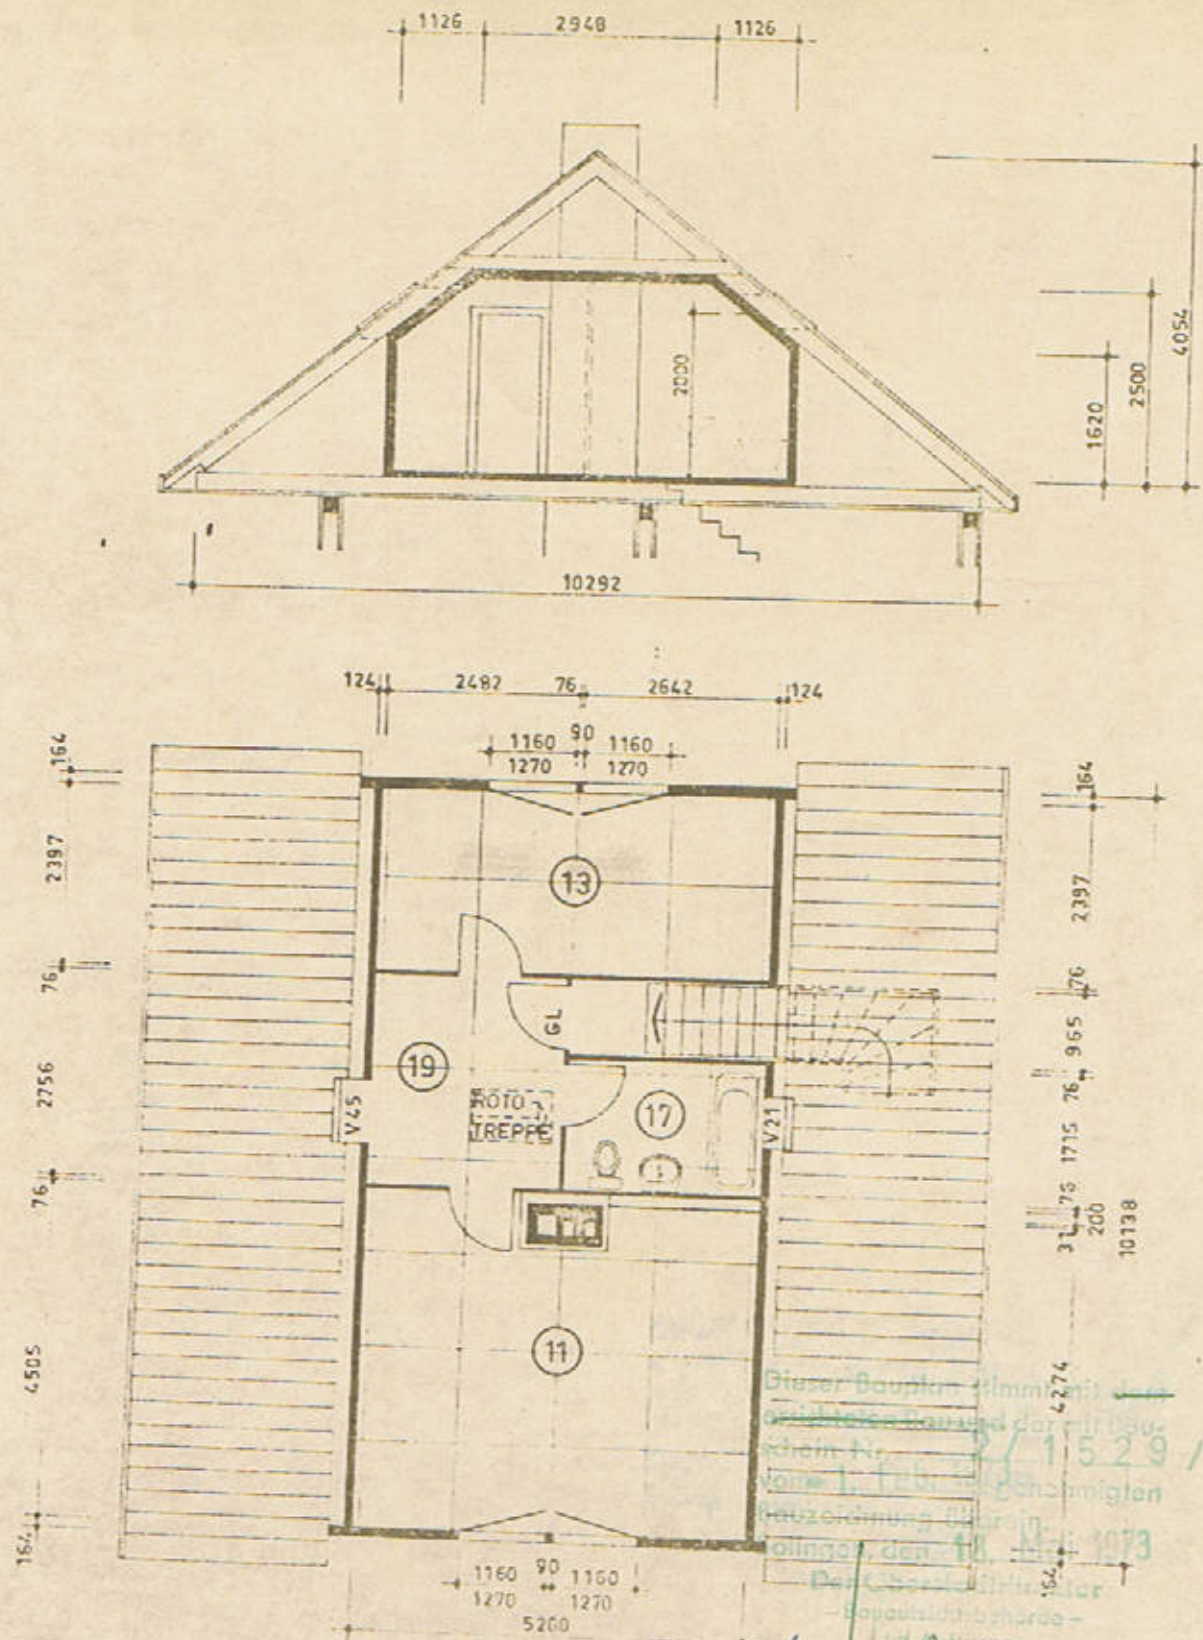

Der Bauherr
GmbH
K. S. S. S.
L. S. S. S.

Der Bauherr
B. S. S. S.

Die Baubehörde

NECKERMANN EIGENHEIM GMBH FRANKFURT

Maßstab
1:100

Bezeichnung

KOMFORTHAUS 104

STREIF Eigenheimbau

Losheim/Saar

Blatt Nr.
125/72







Zeich. Nr.

20.6.72

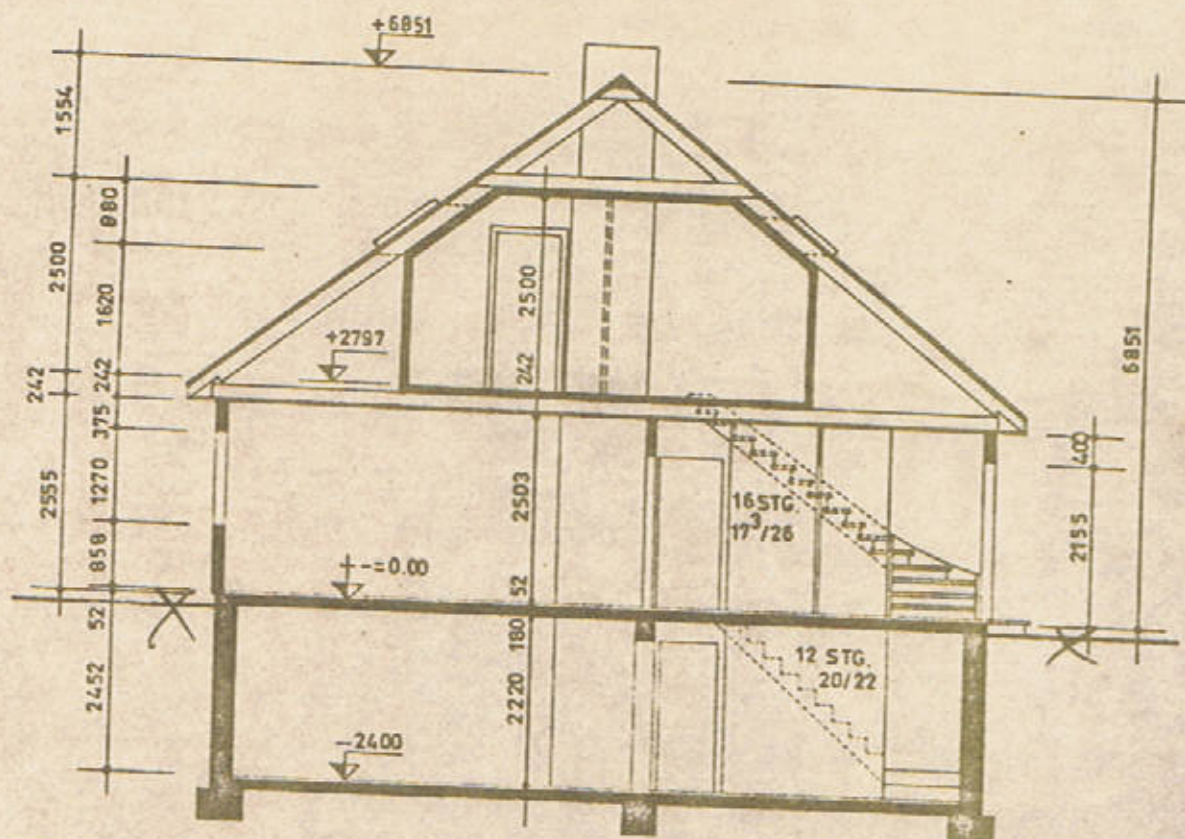

FUNDAMENT LAUT STATIK

Dieser Bauplan stimmt mit dem
 schin Nr. **2/1529/72**
 vom **1. Feb. 1973** genehmigten
 Bauleitung überein.
 Solingen, den **18. Mai 1973**
 Der Oberstadtdirektor
 - Bauaufsichtsstelle -
 Im Auftrag:


Der Bauherr

A. S. S. S. S.

Die Baubehörde

1.5.72

NECKERMANN EIGENHEIM GMBH FRANKFURT

Maßstab
1 : 100

Bezeichnung

KOMFORTHAUS 104/1-4
1-4a

STREIF Eigenheimbau

Losheim Saar

Date: 29.3.1972

992
Bu

500

SCHNITT 38° DA


1-190

Zehn Nr