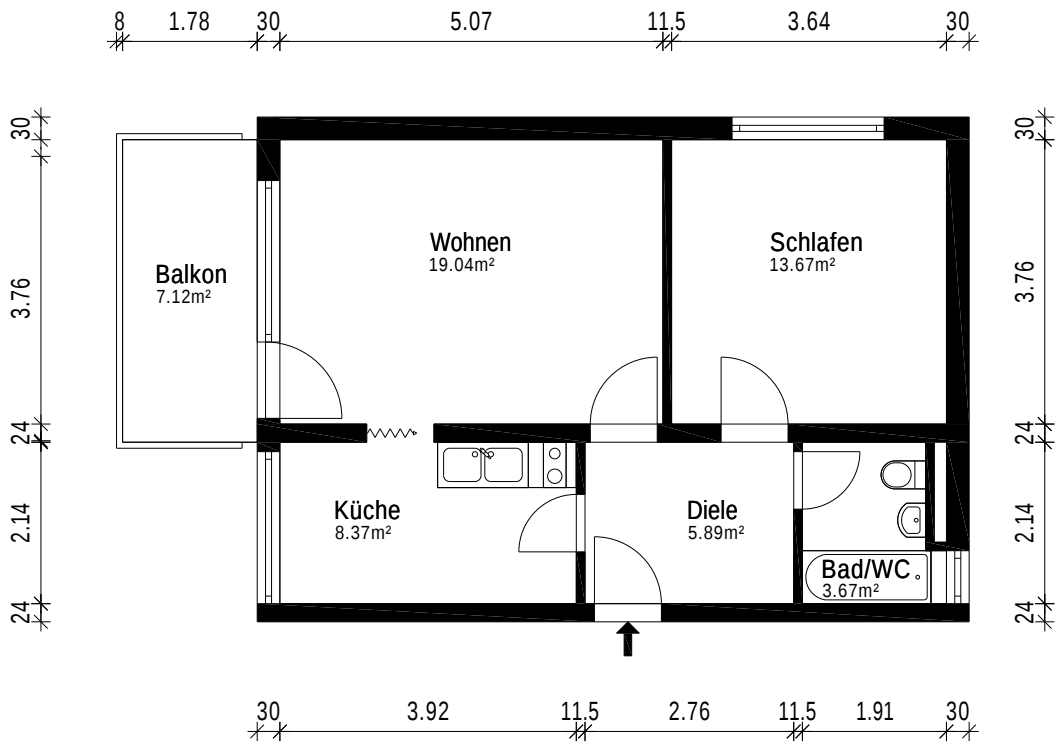


Gebäude ETW		
Ort/Straße 85375 Neufahrn, Max-Planck-Straße 13		
Planinhalt 5.Obergeschoss		
Maßstab 1:100	Datum 07.04.2025	
Objekt-Nr. 5 7	Plan-Nr. 1	

Aufmaß - CAD-Service - Flächen