


~ Grundriss ~

Vorgabe n. Bauplanungsamt

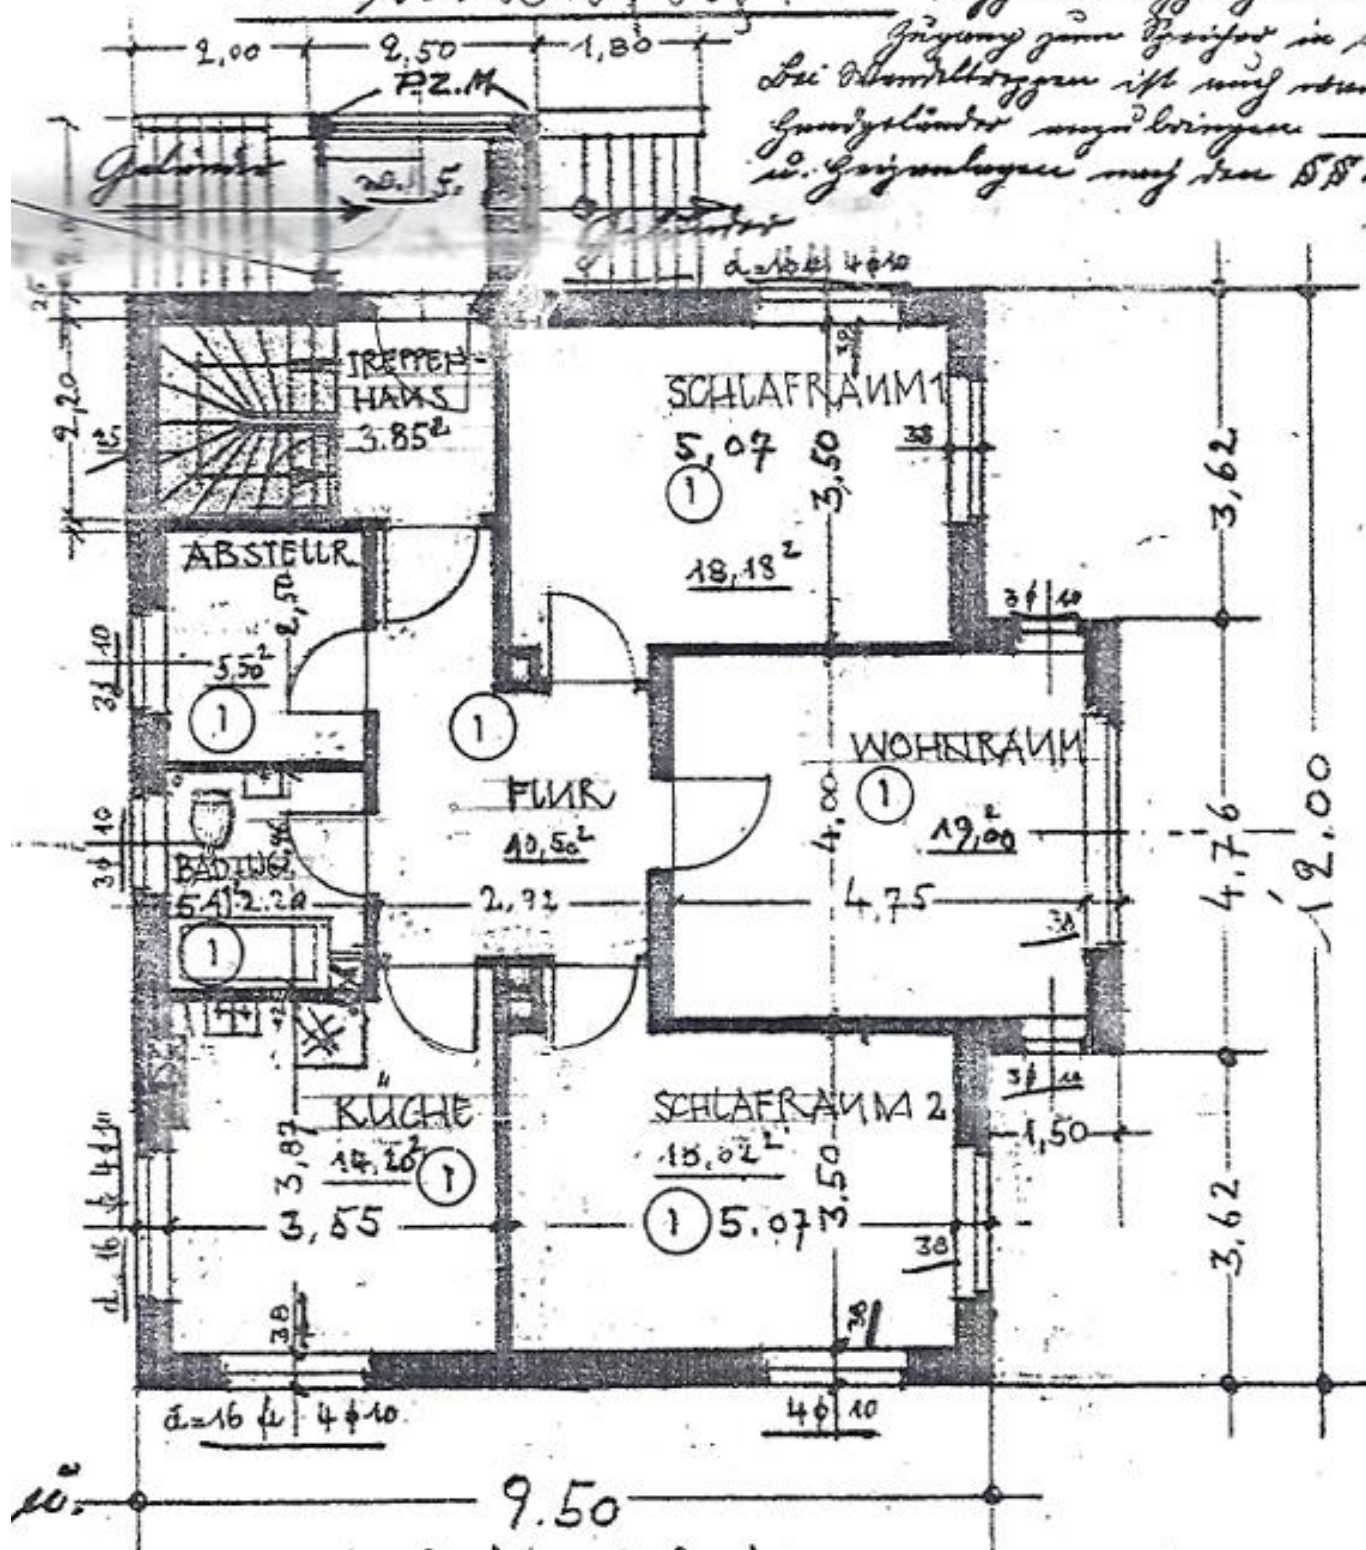

~ Grundriss ~

Der Plan ist...

ARCHITEKT
WILLI BARTE
MÜNCHEN-AUSS WIENERSTR. 96

~ Berechnung des Flächen
Kfz. 1.7. 4.08 m x 0.423
L = 4.0 x 0.4 x 600 =
W = 2256 . 43
8.1200
Berechnung n. Grund